
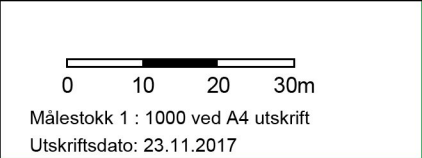


KUM 

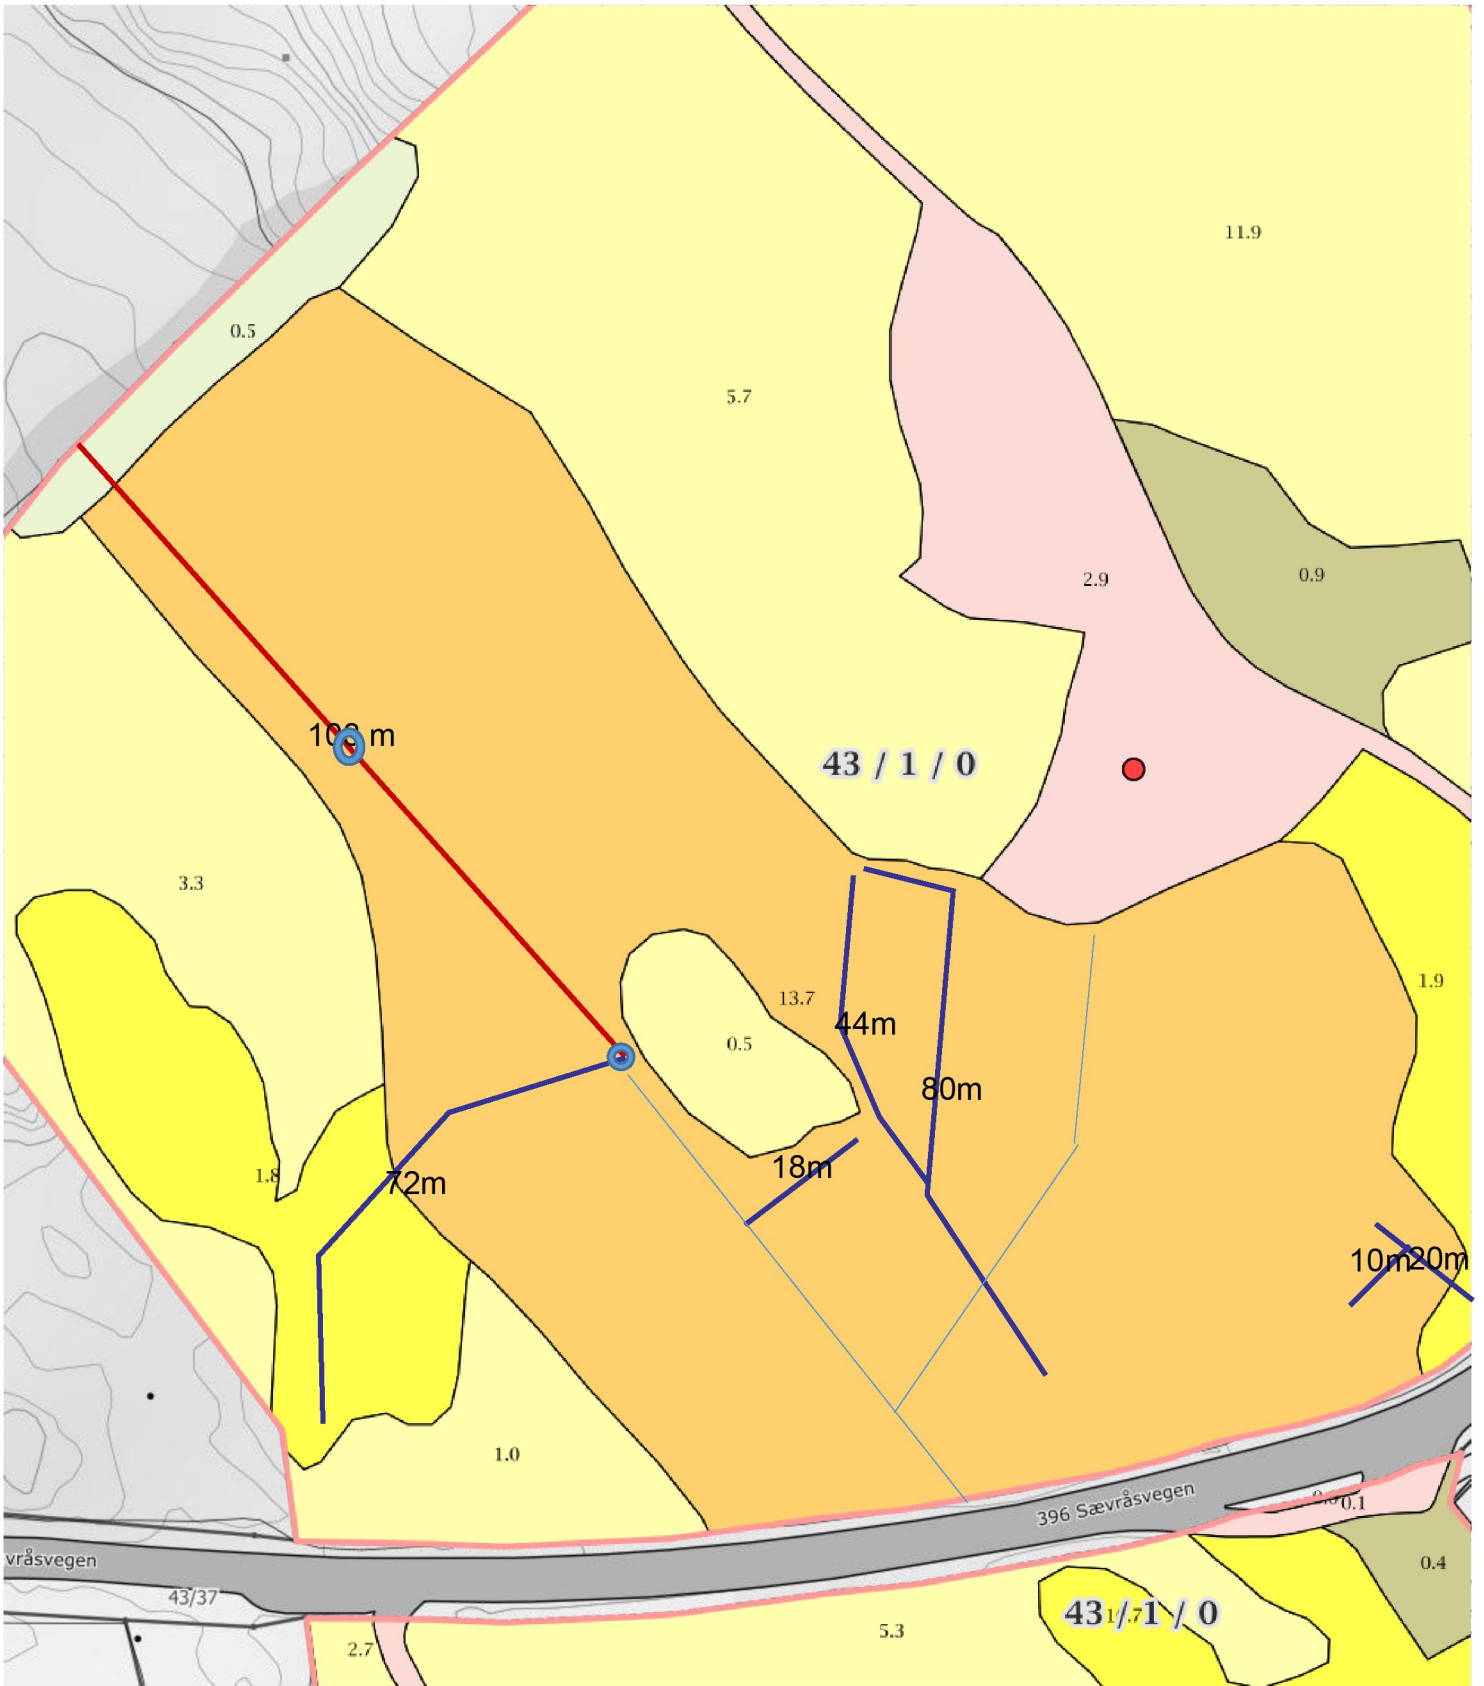

Markslag (AR5) 13 klasser TEGNFORKLARING	AREALTALL (DEKAR)
 Fulldyrka jord	15.7
 Overflatedyrka jord	18.5

Kartet viser en presentasjon av valgt type gårdskart for valgt eiendom. I tillegg vises bakgrunnskart for gjenkjenning. Arealstatistikken viser arealer i dekar for alle teiger på eiendommen. Det kan

GÅRDSKART 1263-43/1
Tilknyttede grunneiendommer:
43/8 - 43/1



NIBIO
NORSK INSTITUTT FOR
BIOØKONOMI

5	Innmarksbeite Skog av særs høg bonitet Skog av høg bonitet
6	Skog av middels bonitet Skog av lav bonitet Uproduktiv skog
S	Myr Åpen jorddekt fastmark Åpen grunnlendt fastmark
H	Bebyggd, samf, vann, bre
M	Ikke klassifisert
Li	
1	

32.5	
211.9	
5.3	
3.0	
65.8	318.5
114.1	
1.5	
1.9	117.5
5.1	
0.0	5.1

forekomme avrundingsforskjeller i arealtallene.

Ajourføringsbehov meldes til kommunen.

— Arealressursgrenser

□ Eiendomsgrenser