




KUM

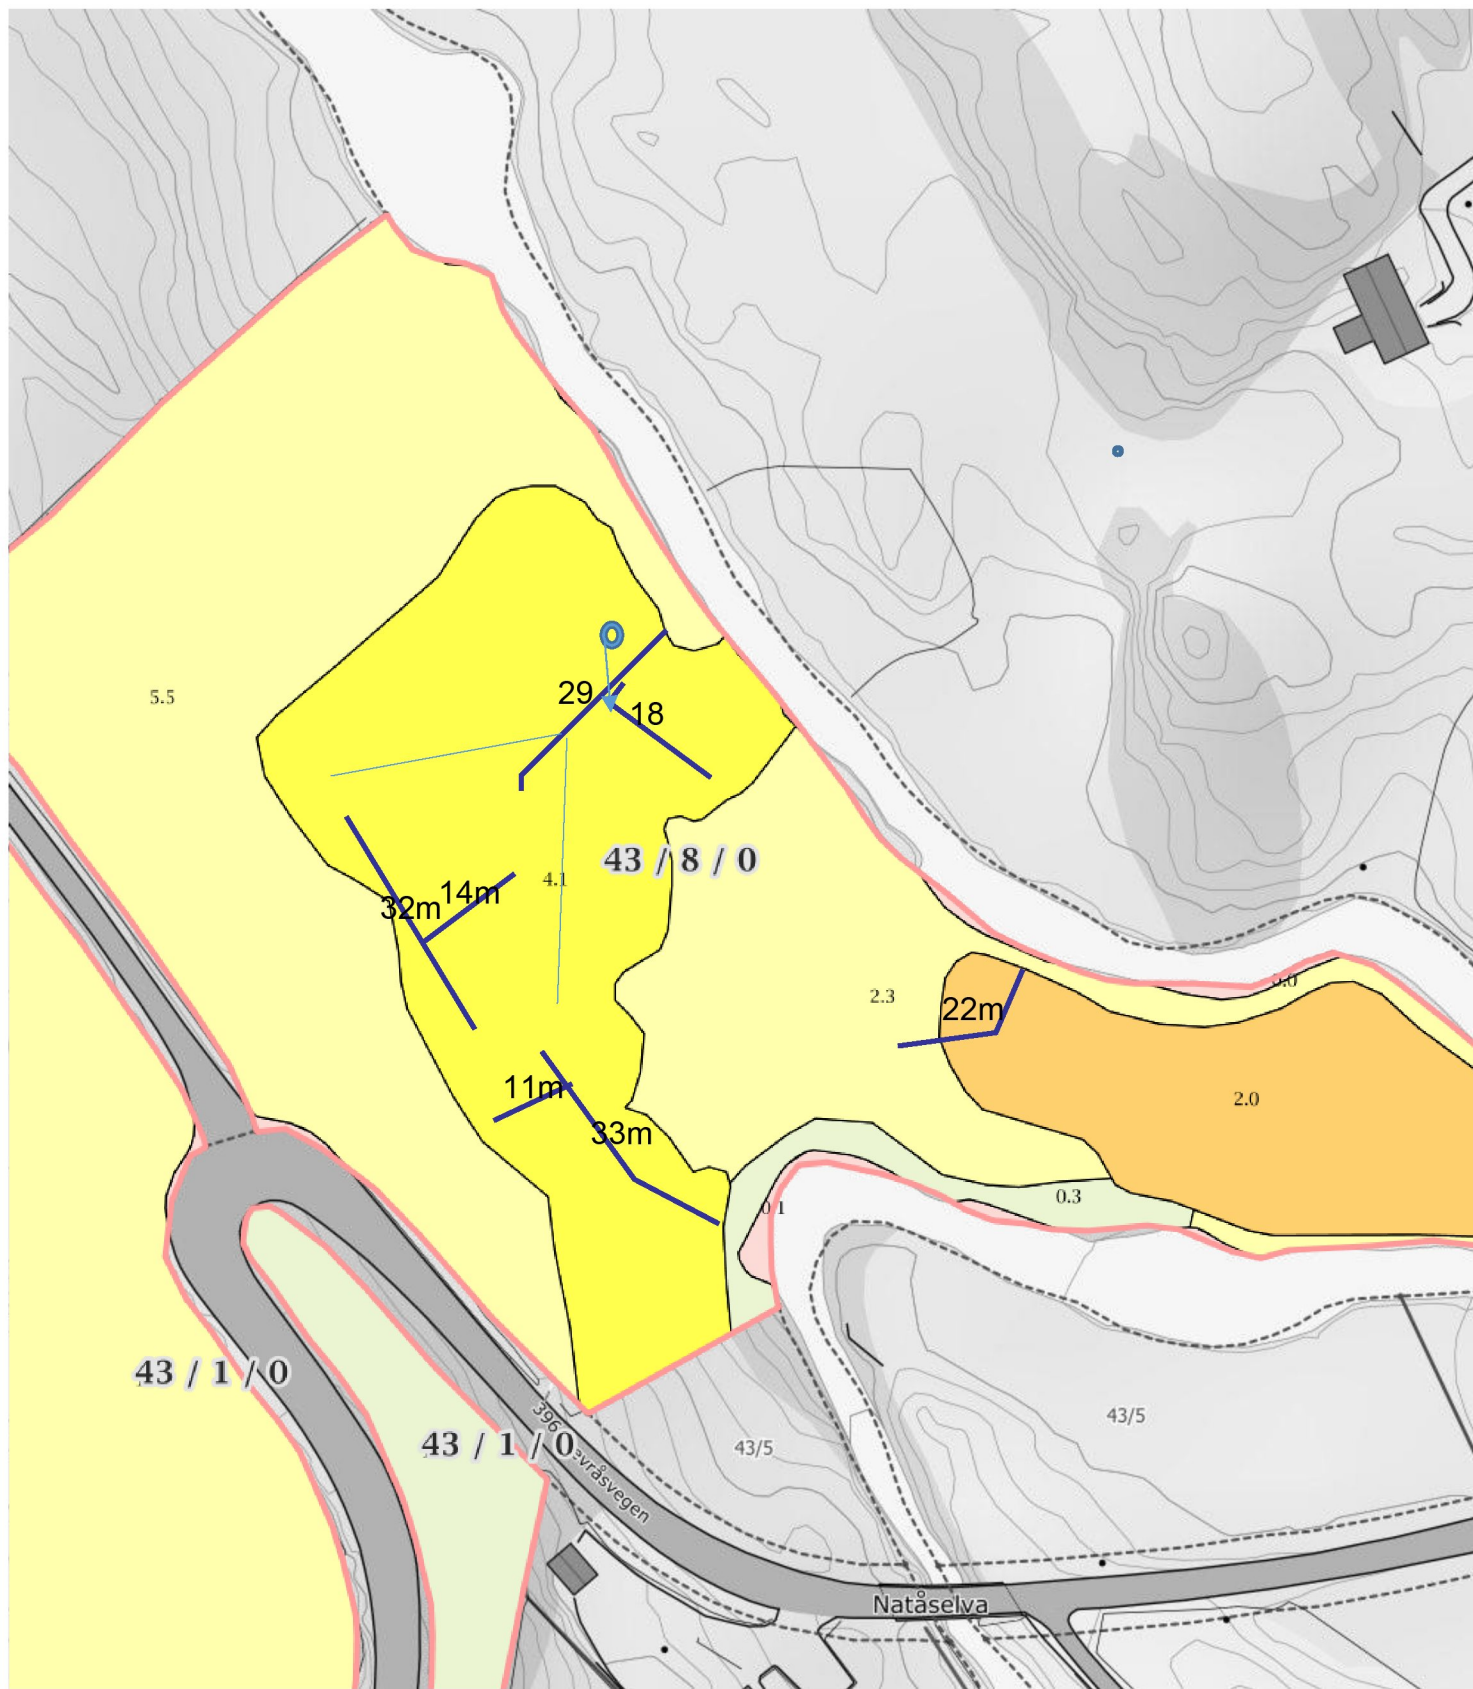

Målestokk 1 : 1000 ved A4 utskrift
 Utskriftsdato: 26.11.2017

GÅRDSKART 1263-43/1
 Tilknyttede grunneiendommer:
 43/8 - 43/1



Markslag (AR5) 13 klasser
TEGNFORKLARING

Fulldyrka jord
 Overflatedyrka jord

AREALTALL (DEKAR)

15.7
 18.5

Kartet viser en presentasjon av valgt type gårdskart for valgt eiendom. I tillegg vises bakgrunnskart for gjenkjenning. Arealstatistikken viser arealer i dekar for alle teiger på eiendommen. Det kan forekomme avrundingsforskjeller i arealtallene.

Ajourføringsbehov meldes til kommunen.



NIBIO

NORSK INSTITUTT FOR
BIOØKONOMI

6	Innmarksbeite		
	Skog av særs høg bonitet	32.5	
	Skog av høg bonitet	211.9	
	Skog av middels bonitet	5.3	
	Skog av lav bonitet	3.0	
	Uproduktiv skog	65.8	
	Myr		318.5
	Åpen jorddekt fastmark	114.1	
	Åpen grunnlendt fastmark	1.5	
	Bebygd, samf, vann, bre	1.9	117.5
	Ikke klassifisert		
	Sum:	5.1	
		0.0	5.1

—	Arealressursgrenser
□	Eiendomsgrenser