



Kathrine Aven Sætre  
Sundsbøvegen 190  
5955 LINDÅS

Referanser:  
Dykkar:  
Vår: 14/1846 - 17/34555


Saksbehandlar:  
Christian H. Reinshol  
Christian.Reinshol@lindas.kommune.no

Dato:  
07.12.2017

## Høring av søknad om utviding av oppdrettsanlegg etter akvakulturlova - Langøy

Eide Fjordbruk AS søker om å få utvide anlegget for oppdrett av matfisk ved Langøy i Lindås kommune. Det vert søkt om å etablere 5 nye ringar i rekke nordvest for eksisterande anlegg. Bakgrunnen for søknaden er at Eide Fjordbruk AS ynskjer å nytte fullt ut løyva som er gitt på på til saman 4680 tonn på lokaliteten.

Den omsøkte utvidinga vil skje innanfor areal avsett til akvakultur i reguleringsplan Langøy-Ospeneset, som vart godkjent i kommunestyret 02.11.2017. Forflåten for anlegget vil ikkje verte flytta som følgje av utvidinga.

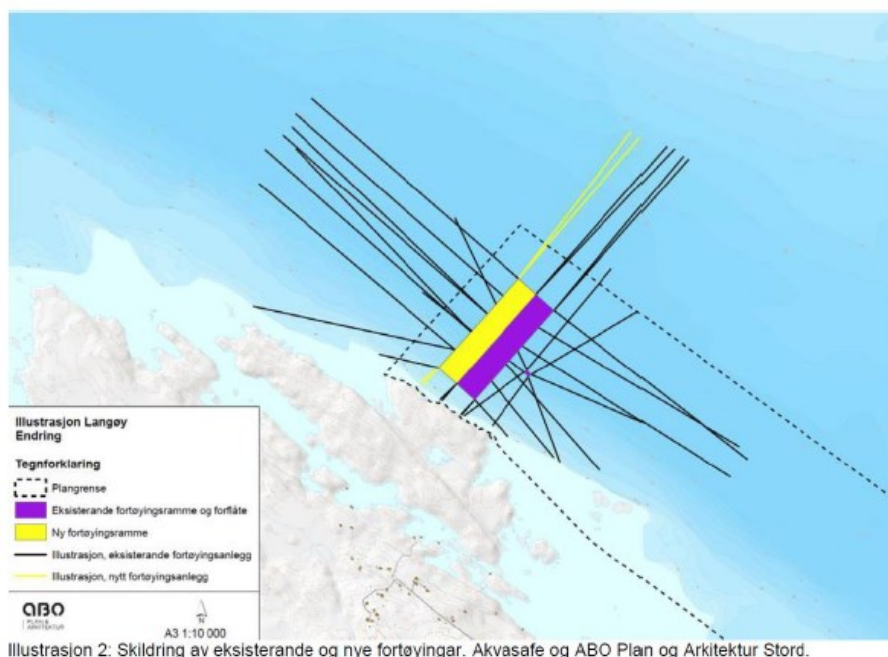

Søknaden med tilhørende dokument vert tilgjengeleg på Lindås kommune si nettside, [www.lindas.kommune.no](http://www.lindas.kommune.no), under «Høyringar og kunngjeringar». Saka vert også lagt ut i kundesenteret på rådhuset i Knarvik. Lindås kommune skal gi uttale til søknaden etter plan- og bygningslova og merknader til søknaden vert oversendt til Hordaland fylkeskommune etter høyringsperioden.

Merknader til søknaden etter akvakulturlova må framsetjast skriftleg og må sendast innan 06.01.2018 til: *Lindås kommune, Kvernhusmyrane 20, 5914 Isdalstø* eller via epost til [postmottak@lindas.kommune.no](mailto:postmottak@lindas.kommune.no).

Med helsing

Christian H. Reinshol  
rådgjevar

*Dette dokumentet er elektronisk godkjent og har difor ingen signatur.*

**Vedlegg:**

Søknad om auka areal for anlegg for oppdrett av matfisk av laks og aure på lokalitet 26295 Langøy  
HFK brev til kommunane 30.11.2017  
HFK brev til sektormynde 30.11.2017  
Følgjebrev ny anleggskonfigurasjon Langøy  
1 Langøy\_1061-A101 Sjøkart 1-50 000\_rev00  
2 Langøy\_1061-A102 Kystsoneplankart - 1-80 000\_rev00  
3 Langøy\_1061-A103 Olex 1-7500\_rev00  
4 Langøy\_1061-A104 Mærer-Anleggsskisse\_rev00  
5 Posisjoner\_Langoey\_anlegg\_rev00  
6 Posisjoner\_Langoey\_flaate\_rev00  
7 MOMB Langøy januar 2016  
9 Lokalitetsvurdering 2016  
10 KU Marin reguleringsplan Langøy-Ospeneset  
11 Tilleggsnotat angående marin reguleringsplan for Langøy-Ospeneset  
12 Støyanalyse Sweco  
Eide Fjordbruk AS - Søknad om auka areal for anlegg for oppdrett av matfisk av laks og aure på lokalitet 26295  
Langøy i Lindås kommune - del 2  
13 Beredskapsplan massedaud  
14 Beredskapsplan rømming  
15 Internkontrollsystem innholdsliste  
16 Stadfesting gebyr  
17 Samtykke Troland Lakseoppdrett  
18 Samtykke Engesund Fiskeoppdrett  
19 Samtykke EWOS Innovation  
20 Søknadsskjema  
21 Søknadsskjema  
22 Planomtale reguleringsplan Langøy-Ospeneset  
23 Marinarkeologisk undersøking  
Planområde Langøy  
Reguleringsføresegner

**Kopi til:**

Hordaland fylkeskommune  
Regionalavdelinga

Postboks 7900 5020

BERGEN

**Mottakarar:**

Anbjørg Ruth Vindenes  
Austrheim kommune  
Egil Edgar Johansen

Krokeidevegen 7 5244  
Sætremarka 2 5943  
Grønebakksvegen 5382  
24 C

FANA  
AUSTRHEIM  
SKOGSVÅG

Eva Sundsbø  
Gerd-Berit Odberg  
Gulen kommune

Hummerveien 30 3154  
Blokkveien 24 1785  
Eivindvikvegen 5966  
1119

TOLVSRØD  
HALDEN  
EIVINDVIK

Haldis Gerd Kvamsdal

Storbruhaugen 17 5955  
F

LINDÅS

Johannes Brundtland  
Johannes Sundsbø  
Kathrine Aven Sætre  
Marianne Sundsbø  
Naturvernforbundet Hordaland

Sørumveien 149 3178  
Solhøgda 11 4017  
Sundsbøvegen 190 5955  
Røahagan 35 A 0754  
Jakobsfjorden 4. 5003  
etg. Bryggen 23

VÅLE  
STAVANGER  
LINDÅS  
OSLO  
BERGEN

Nils Ove Ribesen  
Oddmund Brundtland  
Tom Børge Vindenes  
Tordis Helga Høgsve  
Unni Margrethe Vindenes  
Åge Sørhaug

Skarvet 15 5770  
Stærveien 9 9300  
Krokeidevegen 7 5244  
Nordmarka 57 5211  
Krokeidevegen 7 5244  
Wiers-Jenssens vei 5089  
19

TYSSDAL  
FINNSNES  
FANA  
OS  
FANA  
BERGEN