


© Denne tegning må ikke kopieres eller benyttes ved foretagender som Mesterhus Norge eller utførende tegnekontor ikke medvirker i.

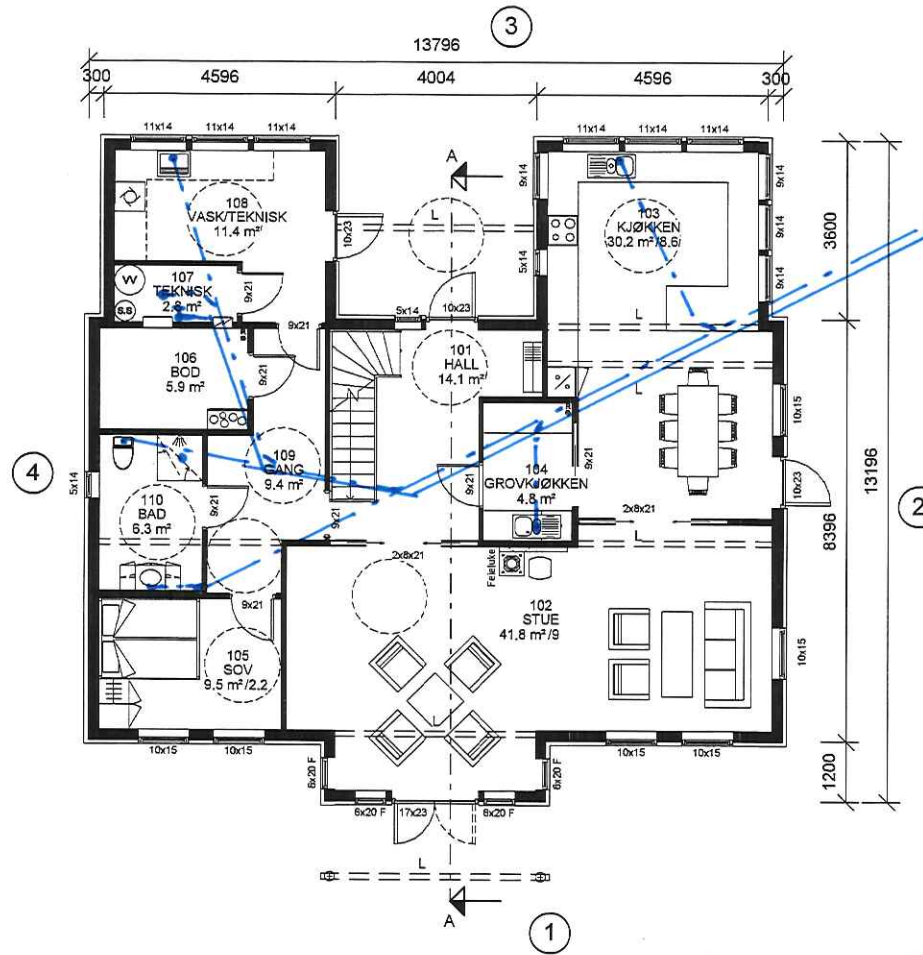

Sportsbod legges til garasje som byggesøkes samtidig med huset

ok utvendig vindu/dører 2,3 m

1. ETASJE

Hjelmås
VVS %

P.Hg 7/7-14

ANMERKNINGER:

- Risikoklasse: 4 / Brannklasse: 1
- Energidokumentasjon: U-verdier angitt i energidokumentasjon.
- Arealer oppsatt i tabell er i hht NS3940
- Arealer angitt i de enkelte rom er oppgitt som faktiske gulvareal.
- I rom under skrå himling kan deler av dette areal ha lavere takhøyde enn 2,4m.
- L = LIMTRE / S = STÅLDRAGER / SK = SKURLAST
- NTO = NETTOMÅL
- Innredninger og sanitærutstyr vist på tegning kun inkludert hvis angitt i kontrakt.
- For symbolforklaringer, se leveringsbeskrivelse.


REV.	DATO	REVISJON:	SIGN:
A	07.05.14	Rev. i hh til mail 04.05.14	RT
B	26.05.14	Rev. i hh til mail 14.05.14	RT
C	03.06.14	Rev. i hh til mail 01.06.14	RT
D	13.06.14	Rev. i hh til mail 05.06.14	RT
E	19.06.14	Rev. i hh til mail 17.06.14	RT

MESTERHUS
Kaland Trelast AS

TILTAKSNAVER: Maria Ones og Torbjørn Sætre
BYGGEPLASS: Ones
G.nr/B.nr: 86/35
KOMMUNE: Lindås

Unikus
Postboks 4104,
Terminaleveien 10
8089 Boda, tlf. 75 56 51 20
E-mail: post@unikus.no

TEGN. INNHOLD:	TILTAKSART:	MÅL:
1. etasje	Enebolig	1 : 100
PROSJEKT:	Special	
ARKITEKT:	DATO: 30.04.14	TEGN. RT
PROSJEKT NR: 140236	TEGN. NR: 09.01	

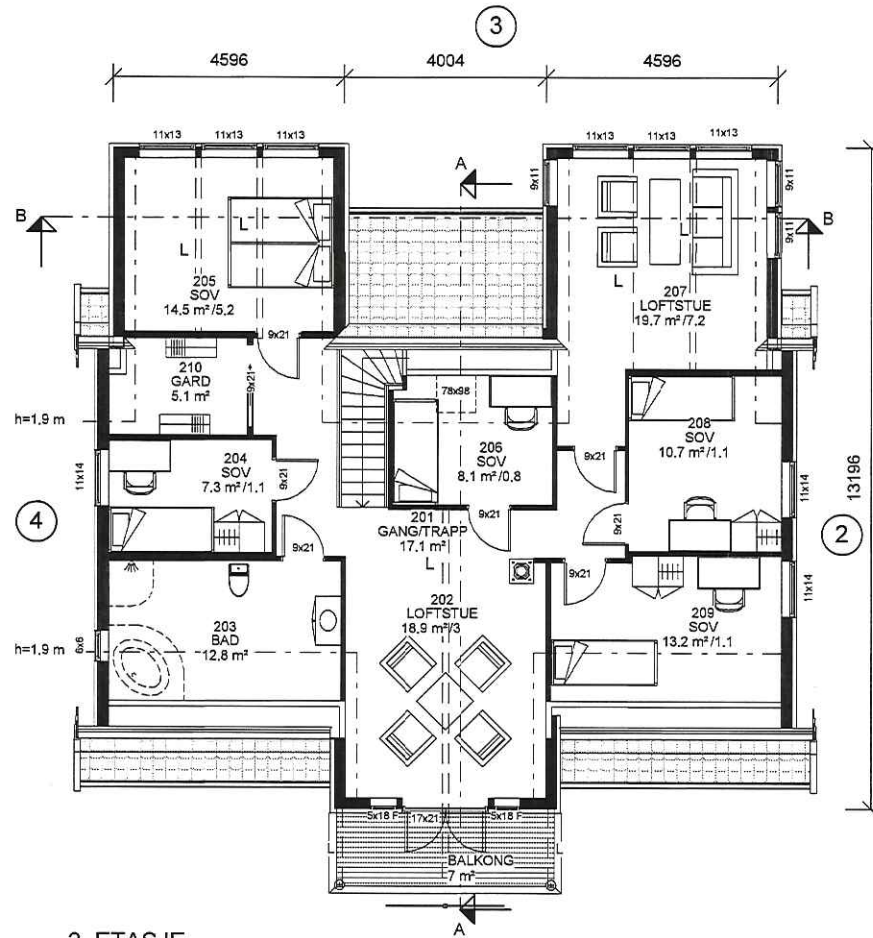

Hjelmås
VVS AS
P.Hg 7/7-14

- ANMERKNINGER:**
- Risikoklasse: 4 / Brannklasse: 1
 - Energidokumentasjon: U-verdier angitt i energidokumentasjon.
 - Arealer oppsatt i tabell er i hnt NS3940
 - Arealer angitt i de enkelte rom er oppgitt som faktiske gulvareal.
 - I rom under skrå himling kan deler av dette areal ha lavere takhøyde enn 2.4m.
 - L = LIMTRE / S = STÅLDRAGER / SK = SKURLAST
 - NTO = NETTOMÅL
 - Innredninger og sanitærutstyr vist på tegning kun inkludert hvis angitt i kontrakt.
 - For symbolforklaringer, se leveringsbeskrivelse.

REV:	DATO:	REVISJON:	SIGN:
B	26.05.14	Rev. i hh til mail 14.05.14	RT
C	03.06.14	Rev. i hh til mail 01.06.14	RT
D	13.06.14	Rev. i hh til mail 05.06.14	RT
E	19.06.14	Rev. i hh til mail 17.06.14	RT
F	01.07.14	Tak fas. 3 endret	RT

MESTERHUS
Kaland Trelast AS

TILTAKSHAVER: Maria Ones og Torbjørn Sætre
BYGGEPLASS: Ones
G.nr/B.nr: 86/35
KOMMUNE: Lindås

Unikus
Postboks 4104,
Terminaleveien 10
8069 Bode, tlf. 75 56 51 20
E-mail: post@unikus.no

TEGN. INNHOLD: 2. etasje	TILTAKSART: Enebolig	MÅL: 1 : 100
PROSJEKT: Spesial	ARKITEKT:	DATO: 30.04.14
TEGN:	PROSJEKT NR: 140236	TEGN.NR: 09.02