

	Målte Grenser		Storre bustader
	Registrerte Grenser		Hytte/feriehuis
	Udefinert grense		Garasje/uthus
	Terrengmålte grense		Industri/lager
	Konstruert grensepunkt		Andre bygg
	Bolig		
	Bustad m/leilighet		
	Våningshus		

Beliggenhet og høyder må oppfattes som orienterende.




Lindås kommune
Geodata avdeling
Grunnkart FØR grenseendring !

Dato: 2017.12.07
Sign: SSO

Del av g.nr. 44, b.nr. 10.



Målestokk
1:1500

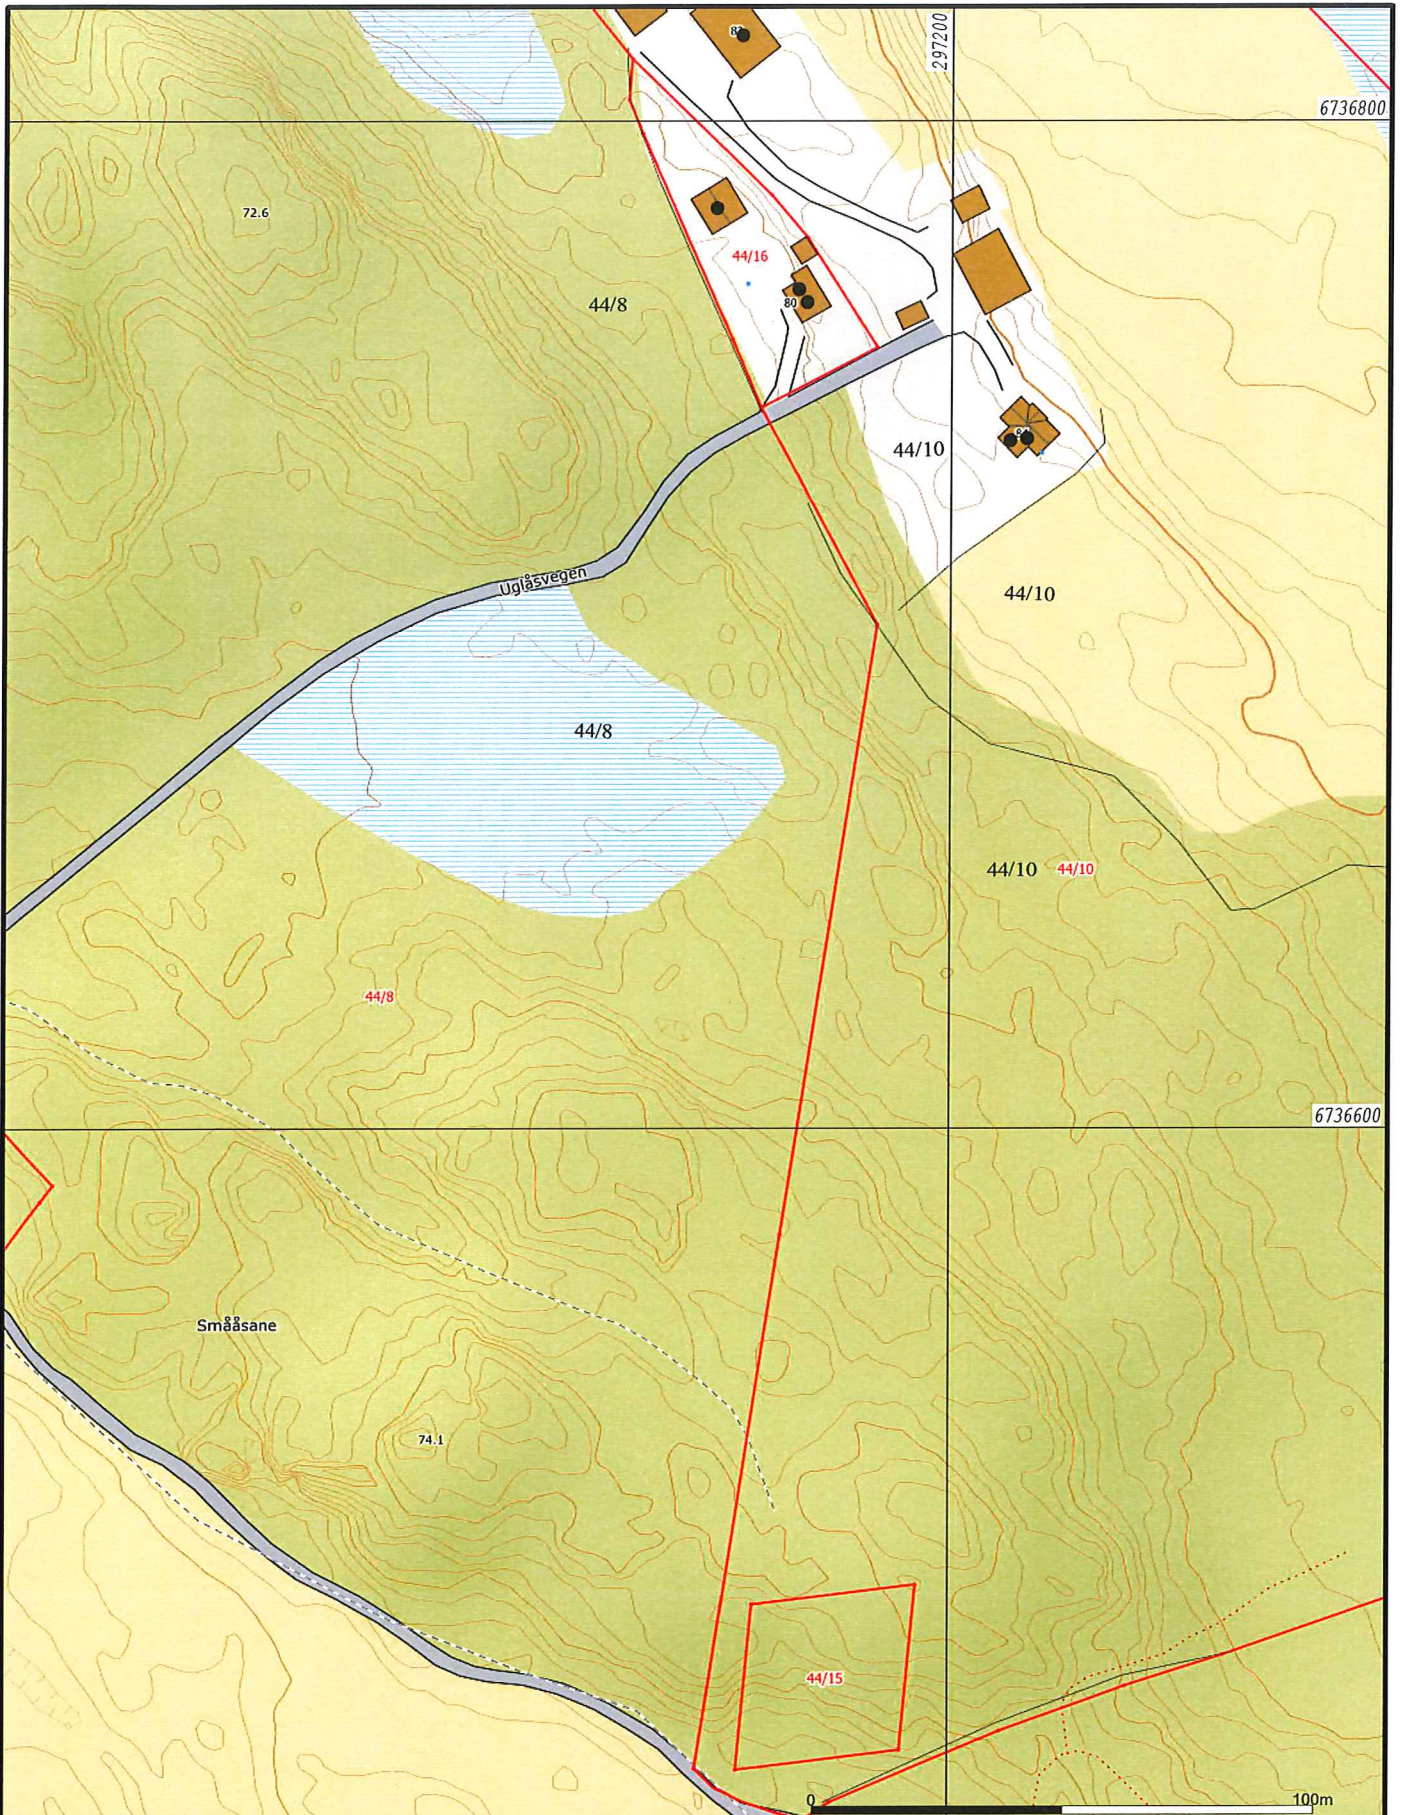

- Målte Grenser
- Registrerte Grenser
- Udefinert grenser
- Terrengmålte grense
- Konstruert grensepunkt
- Bolig
- Bustad m/leilighet
- Våningshus
- Storre bustader
- Hytte/feriehus
- Garasje/uthus
- Industri/lager
- Andre bygg



Lindås kommune
Geodata avdeling
A-Grunnkart WMS FØR grenseendring !



Dato: 2017.12.07
Sign: SSO

Del av g.nr. 44, b.nr. 10.

Målestokk
1:1500

Beliggenhet og høyder må oppfattes som orienterende.



- | | |
|---------------------|-----------------|
| Målte Grenser | Større bustader |
| Registrerte Grenser | Hytte/feriehus |
| Udefinert | Garasje/uthus |
| Terrengmålt | Industri/lager |
| Konstruert | Andre bygg |
| Bolig | |
| Bustad m/leilighet | |
| Våningshus | |



Lindås kommune
Geodata avdeling

Ortofoto 2015 FØR grenseendring !

Dato: 2017.12.07


Sign: SSO

Del av g.nr. 44, b.nr. 10.



Målestokk
1:1500

Beliggenhet og høyder må oppfattes som orienterende.

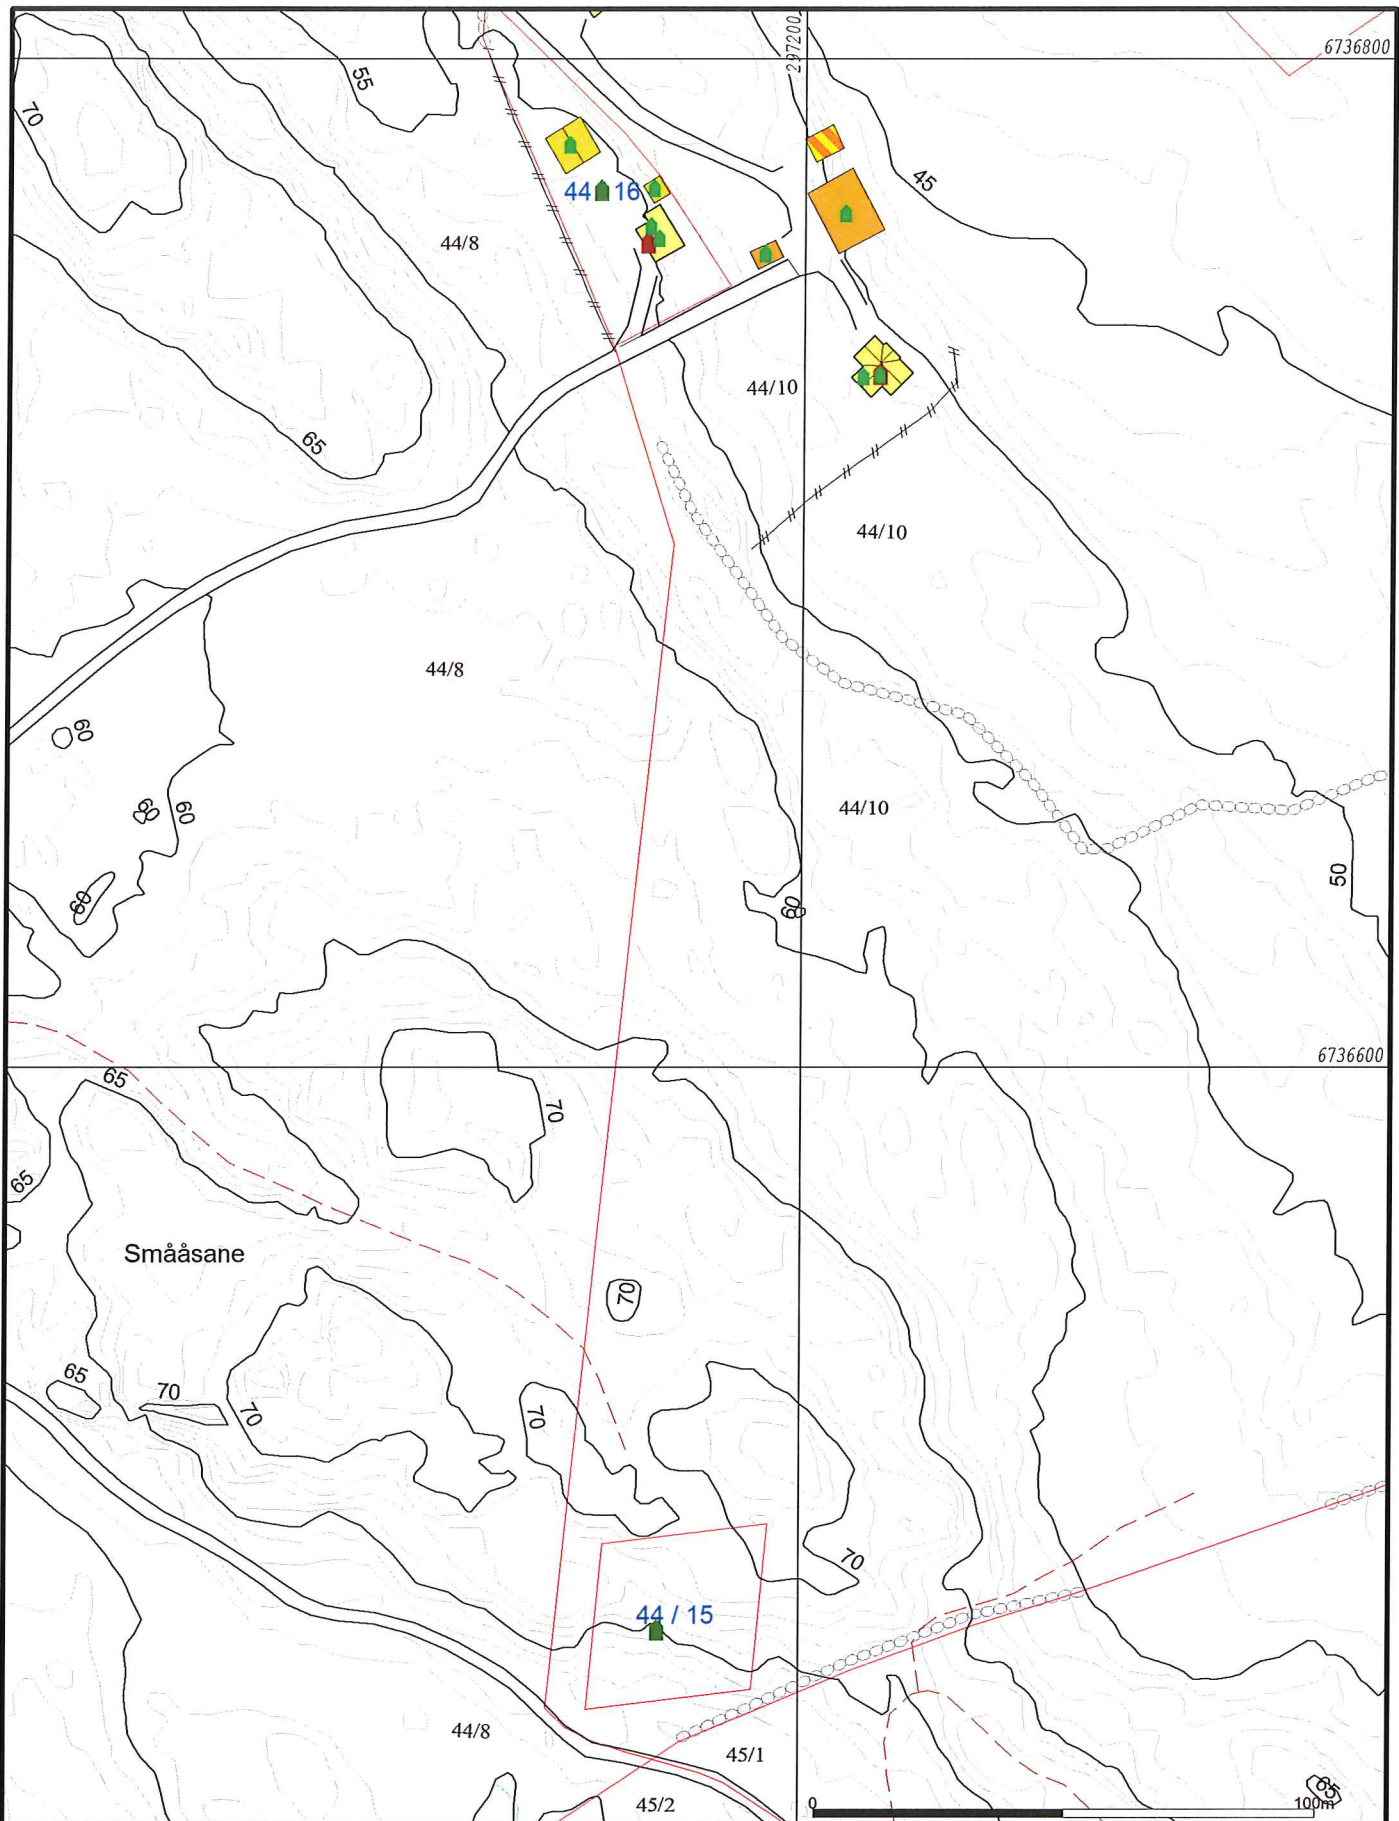

6736800

6736600

100m

- Målte Grenser
- Registrerte Grenser
- Udefinert grense
- Terrengmålte grense
- Konstruert grensepunkt
- Bolig
- Bustad m/leilighet
- Våningshus
- Storre bustader
- Hytte/feriehus
- Garasje/uthus
- Industri/lager
- Andre bygg



Lindås kommune
Geodata avdeling
Grunnkart ETTER grenseendring !




Dato: 2017.12.07
Sign: SSO

Del av gbnr 44, b.nr. 10.

Målestokk
1:1500

Beliggenhet og høyder må oppfattes som orienterende.

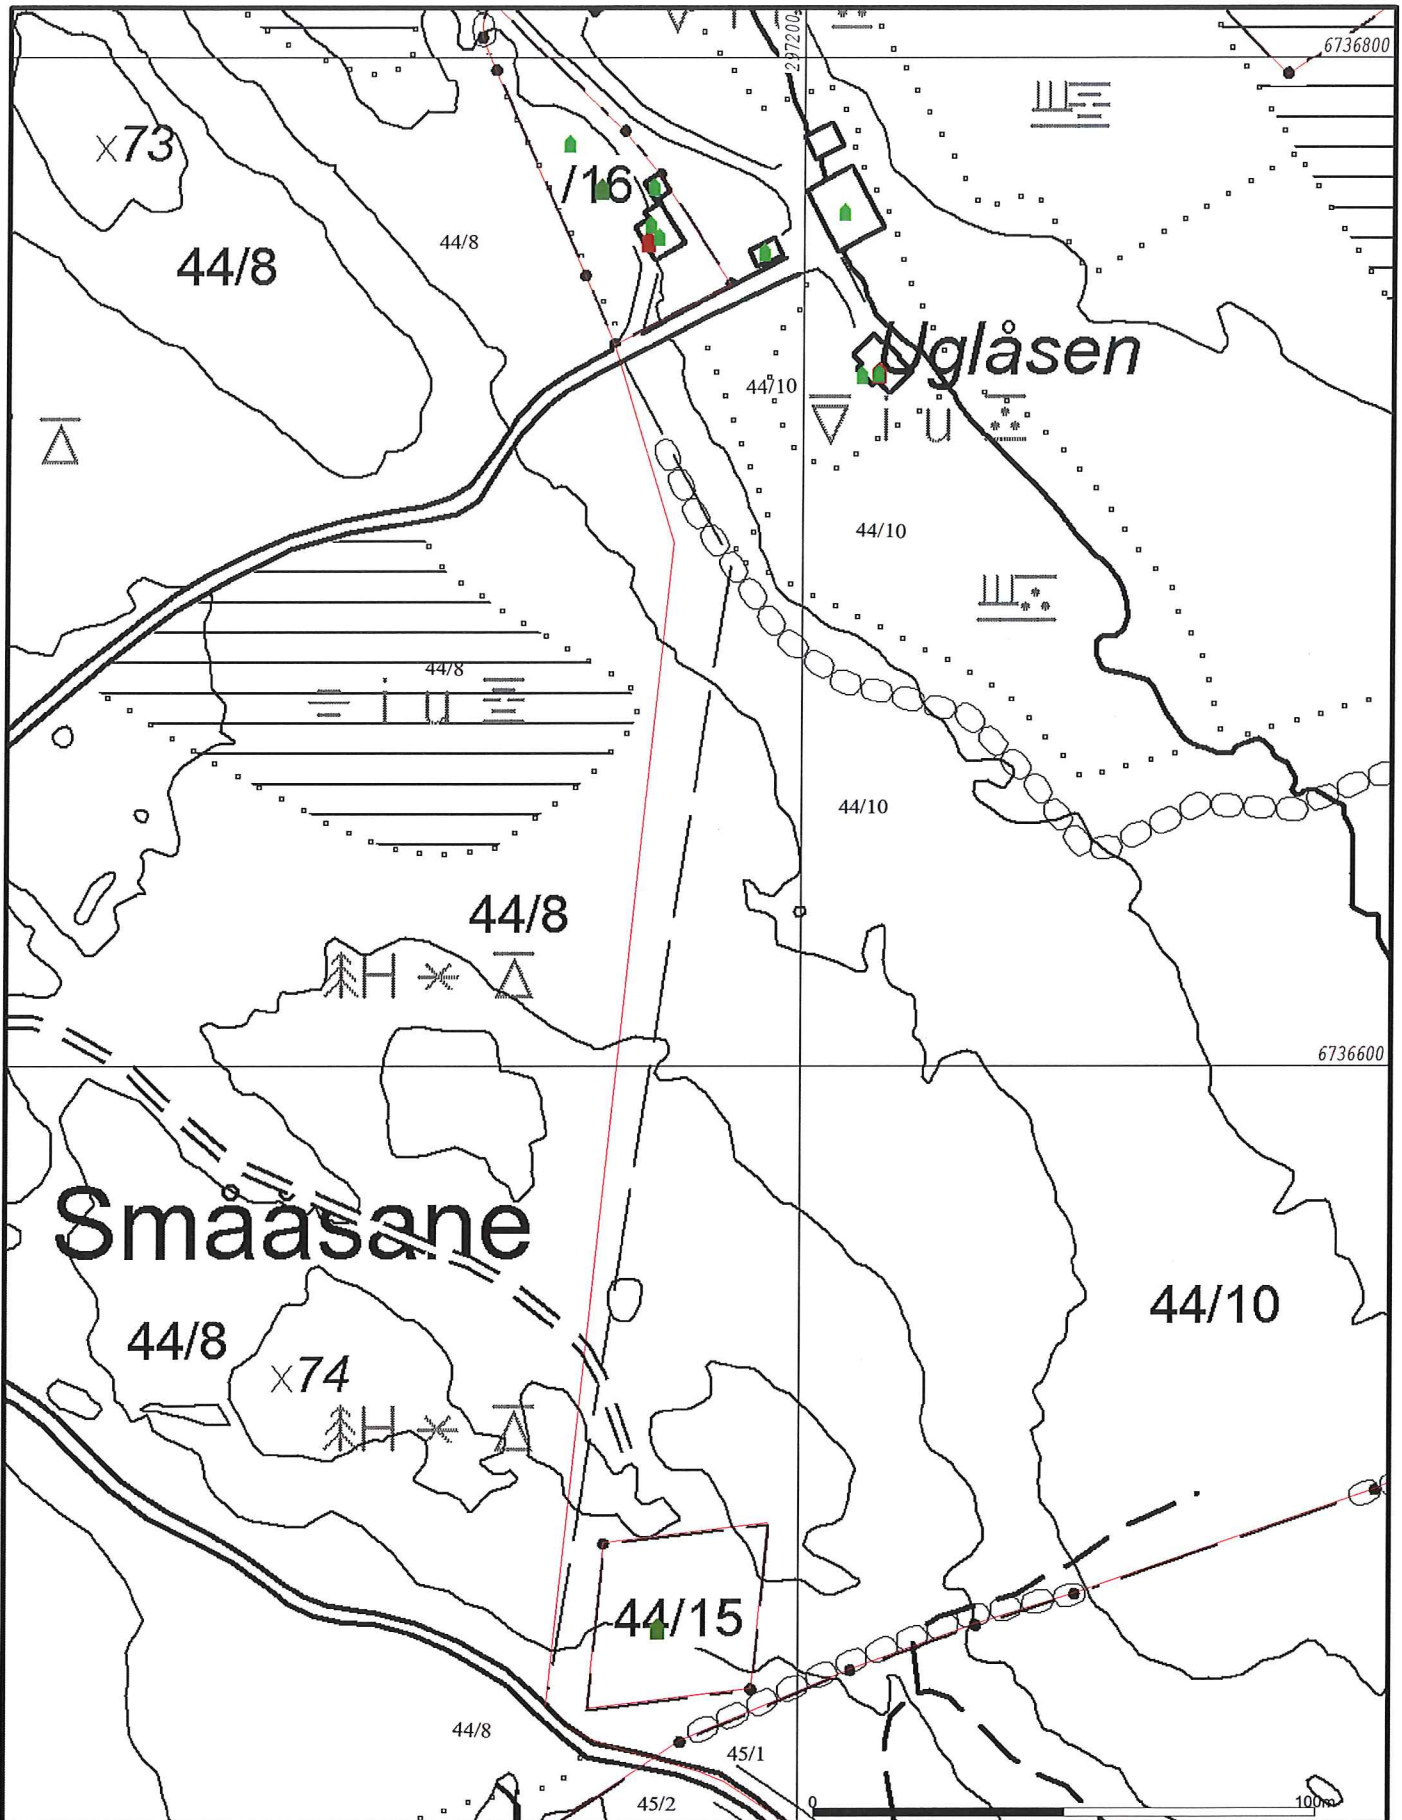

- Målte Grenser
- - - Registrerte Grenser
- ⋈ Udefinert grense
- ⋈ Terrengmålte grense
- ⋈ Konstruert grensepunkt
- Bolig
- Bustad m/leilighet
- Våningshus
- Storre bustader
- Hytte/feriehus
- Garasje/uthus
- Industri/lager
- Andre bygg



Lindås kommune
Geodata avdeling

Rasterkart ETTER grenseending !


Dato: 2017.12.07
Sign: SSO

Del av gbnr 44, b.nr. 10.



Målestokk
1:1500

Beliggenhet og høyder må oppfattes som orienterende.

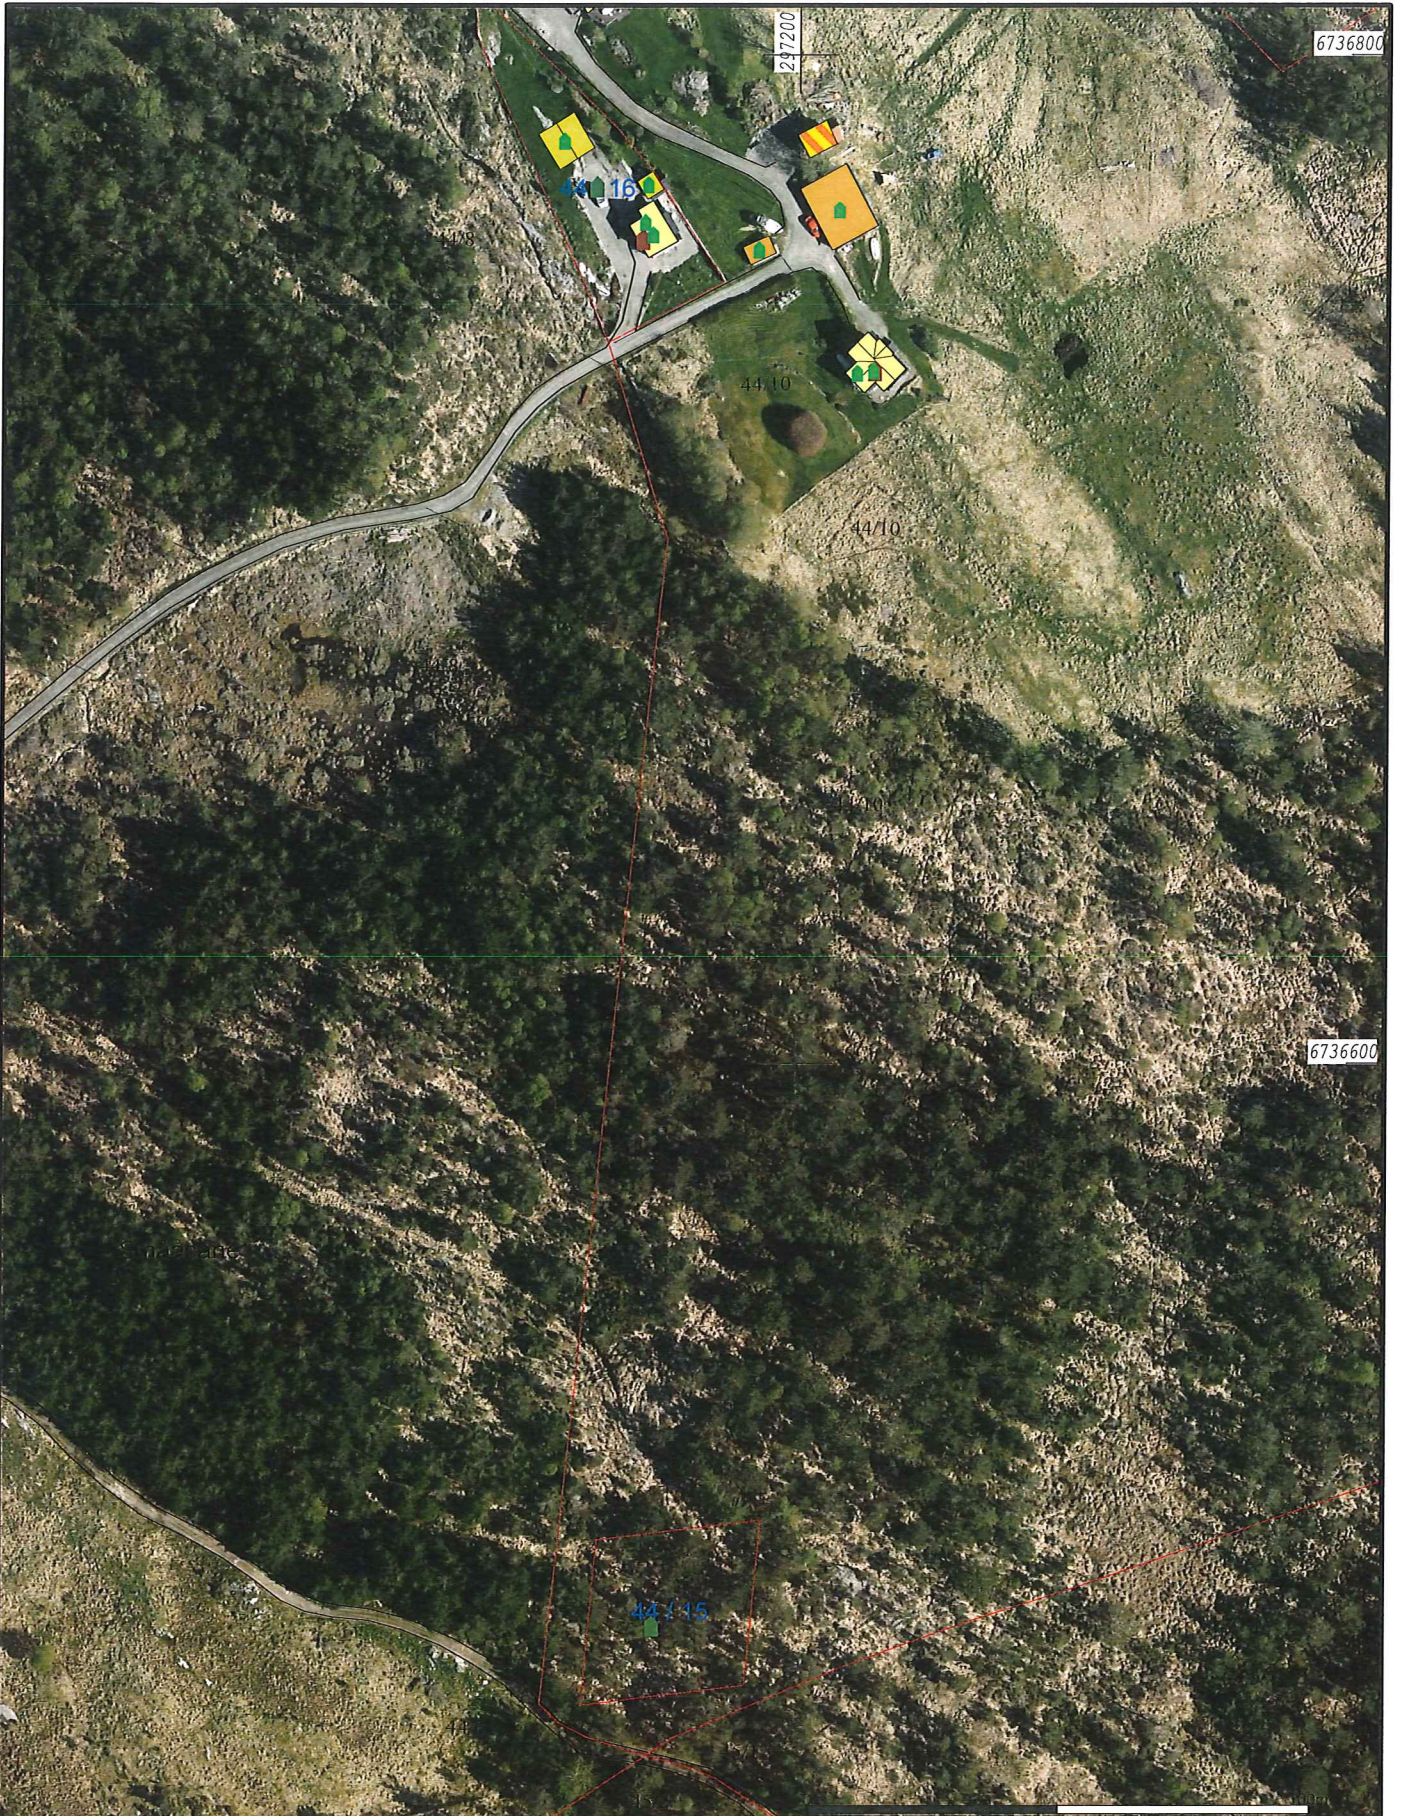

- | | |
|---------------------|-----------------|
| Målte Grenser | Storre bustader |
| Registrerte Grenser | Hytte/feriehus |
| Udefinert | Garasje/uthus |
| Terrengmålt | Industri/lager |
| Konstruert | Andre bygg |
| Bolig | |
| Bustad m/leilighet | |
| Våningshus | |



Lindås kommune
Geodata avdeling

Ortofoto 2015 ETTER grenseendring !

Dato: 2017.12.07

Sign: SSO

Del av gbnr 44, b.nr. 10.



Målestokk
1:1500

Beliggenhet og høyder må oppfattes som orienterende.