

Søknad om ferdigattest

Pbl § 21-10, SAK10 §§ 8-1 og 8-2

Søknaden gjelder							
Eiendom/ byggsted	Gnr. 185	Bnr. 296	Festenr.	Seksjonsnr.	Bygningsnr.	Bolignr.	Kommune Lindås
	Adresse Orresteinen 16			Postnr. 5916	Poststed Isdalstø		

Ferdigattest	
Tilfredsstiller tiltaket kravene til ferdigattest?	☒ Ja ☐ Nei Hvis nei, fyll ut informasjonen nedenfor.
Det gjenstår følgende arbeider av mindre vesentlig betydning som vil bli utført innen 14 dager:	Dato
Type arbeider Nybygg garasje	
Bekreftelse på at disse arbeidene er utført vil være kommunen i hende innen:	Dato

Oppdatert dokumentasjon	
Er det foretatt ikke søknadspliktige endringer/justeringer i forhold til tillatelsen?	
☐ Ja ☒ Nei	Hvis ja, vedlegg oppdatert situasjonsplan, tegninger eller dokumentasjon som viser hva som er utført.


Sluttrapport for avfall	
Sluttrapport av	Dato
vedlegges søknaden	
Ansvarlig søker forplikter seg til å påse at sluttrapporten blir ajourført og oppbevart.	
Vedlegg nr. K -	

Varmesystem					
Energiforsyning			Varmefordeling		Ikke relevant ☒
☐ Elektrisitet	☐ Sol	☐ Vannbåren gulvvarme	☐ Luftoppvarming	☐ Kamin/ovn/peis ☐ Annet	
☐ Biobrensel	☐ Gass	☐ Vannbåren radioator			
☐ Varmepumpe - luft	☐ Olje/parafin	☐ Elektriske varmekabler			
☐ Varmepumpe - berg/sjø	☐ Annet	☐ Elektriske panelovner			
☐ Fjernvarme/spillvarme					

Erklæring	
☒	Det bekreftes at tilstrekkelig dokumentasjon som grunnlag for driftsfasen er overlevert byggeverkets eier

Vedlegg			
Beskrivelse av vedlegg	Gruppe	Nr. fra – til	Ikke relevant
Situasjonsplan, avkjøringsplan	D	–	☒
Tegninger, plan, snitt, fasade	E	–	☒
Redegjørelser/kart	F	–	☒
Gjennomføringsplan	G	–	☒
Sluttrapport for avfallsplan og miljøsaneringsbeskrivelse	K	–	☒
Boligspesifikasjon i matrikkelen	H	–	☒
Uttalelser fra andre offentlige myndigheter	I	–	☒
Andre vedlegg	Q	1 – 1	☐

Underskrifter					
Ansvarlig søker for tiltaket (for tiltak etter pbl § 20-1)			Tiltakshaver (bare for tiltak uten ansvarlig søker pbl 20-4)		
Foretak			Navn Frank Roald Vedå		
Kontaktperson	Telefon	Mobiltelefon	Kontaktperson	Telefon	Mobiltelefon
			Frank Roald Vedå		90472569
E-post			E-post frank.veda@gmail.com		
Dato			Dato		
Underskrift			Underskrift		
			12.12.2017		
Gjentas med blokkbokstaver			Gjentas med blokkbokstaver Frank Roald Vedå		

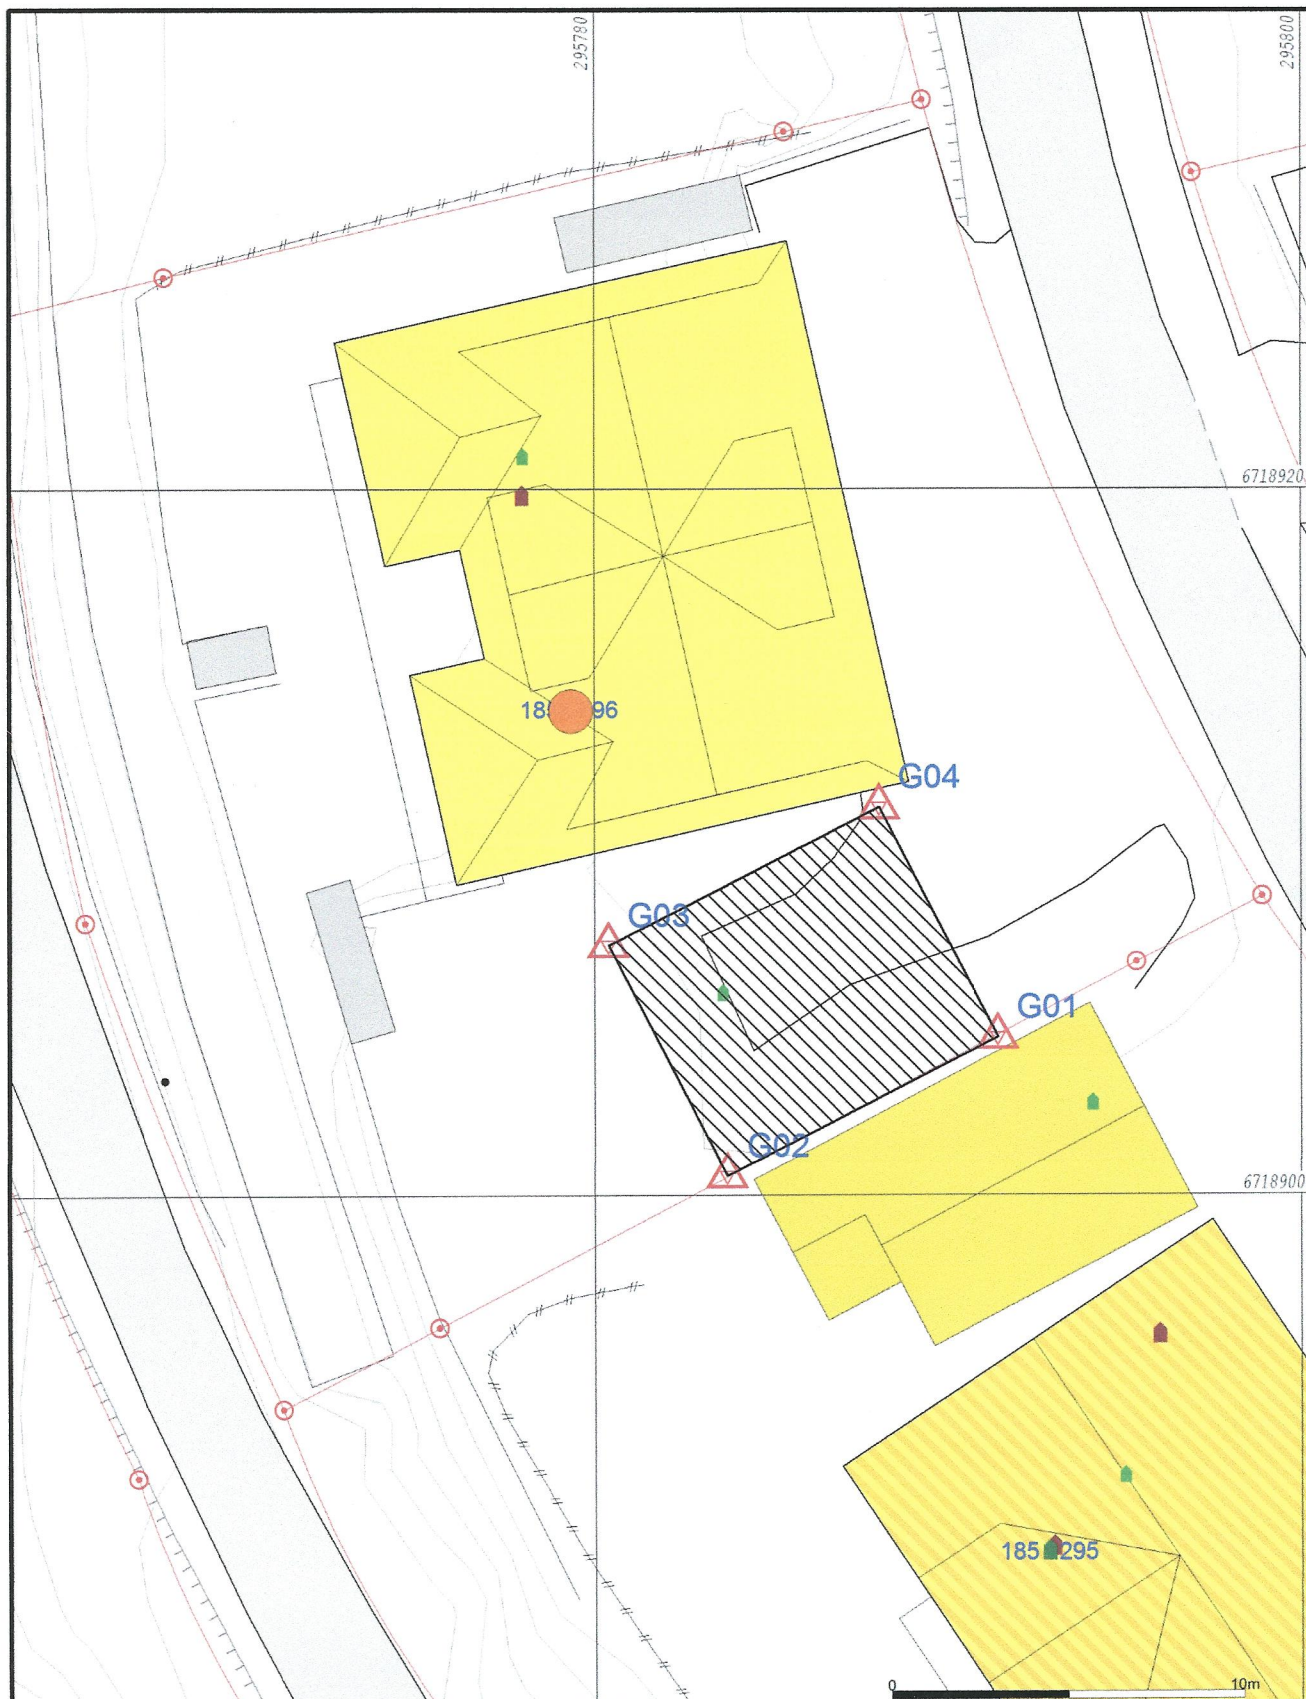

- | | |
|--------------------------|-------------------|
| — Målte Grenser | ■ Våningshus |
| — Registrerte Grenser | ■ Større bustader |
| — Udefinert grense | ■ Hytte/feriehus |
| — Terrengmålte grense | ■ Garasje/uthus |
| — Konstruert grensepunkt | ■ Industri/lager |
| ■ Bolig | ■ Andre bygg |
| ■ Bustad m/leilighet | |

Beliggenhet og høyder må oppfattes som orienterende.
 Koordinatsystem: EUREF89 - SONE 32 (EPSG:25832)
 Høydesystem: NN 2000 høyder (EPSG:5941)



Lindås kommune
 Geodata avdeling
 Nybygg Garasje

Dato: 2017.09.21
 Sign: lfei

Gnr 185 bnr 296



Målestokk
 1:200

185-296gar

-00 FF
-01 000000000000 DDDDDDDDDDD VVVVVVVVVV KKKKKKKKKKK 00000000000
-02 SSSSSSSSS KKKKKKKK NNNNNNNN TTTTTTTT TTTTTTTT II.III Bk MMMMMMM
-03 TTTTTTTTTT KKKKKKKK HHH.HHHH VVV.VVVV AAAA.AAA SS.SSS Bk MMMMMMM
-04 TTTTTTTTTT KKKKKKKK HHH.HHHH DDD.DDD AAAA.AAA SS.SSS Bk MMMMMMM
-05 PPPPPPPPP KKKKKKKK XXXXXXXX.XXX YYYYYYY.YYY ZZZZ.ZZZ Bk MMMMMMM
-06 PPPPPPPPP KKKKKKKK PPPPPPP.PPP AAAAAA.AAA ZZZZ.ZZZ Bk MMMMMMM
-07 PPPPPPPPP KKKKKKKK dXXXXXX.XXX dYYYYYY.YYY dZZZ.ZZZ Bk MMMMMMM
-08 Epi E1 E2 E3 E4
-09_Pi Sammenheng FF MMMMMMM
-00 Leica Geosystems AG
-00 Instrument: CS15 Måledato: 21.09.2017
-00 Målejobb: 185-296gar Operatør: er
-00 Jobbeskrivelse:
05 M-Ref 0154 6718218.790 296622.929 65.353 0.000
05 G01 6718904.470 295791.401 70.217 0.020
05 G02 6718900.564 295783.757 70.224 0.013
05 G03 6718907.102 295780.391 70.203 0.018
05 G04 6718910.997 295788.050 70.202 0.025

Innmåling nybygg Garasje Gnr 185 bnr 296 Orresteinen 16 5916
Isdalstø

Knarvik 21.09.2017

Lindås kommune Geodata avd.

Einar Rydland

Lindås kommune