

**For matrikkelenhets:**

Kommune: 1263 - LINDÅS
Gårdsnummer: 137
Bruksnummer: 810

Utskriftsdato/klokkeslett: 14.12.2017 kl. 08:52
Produsert av: Einar Rydland
Attestert av: Lindås kommune

Lindås kommune

Matrikelført
14 DES 2017
Lindås kommune
Lepernr.: _____
Signatur: _____

Orientering om matrikelbrev

Matrikelbrevet er hjemlet i «Lov om eigedomsregistrering» (matrikellova) av 17. juni 2005. Etter definisjonen i matrikellovens § 3 d) er matrikelbrevet en attestert utskrift av matrikkelens som viser alle registrerte opplysninger om en matrikkelenhets ved oppgitt dato.

Om fullstendighet og nøyaktighet i matrikelbrevet

Matrikkelens ble etablert ved konvertering av data fra tidligere registre. Det kan variere hvor gode disse dataene er med hensyn på fullstendighet og nøyaktighet. I enkelte tilfeller kan grensepunkt og grenselinjer mangle helt eller delvis eller være feil registrert. Det kan også være feil og mangler ved registrert bygnings- og adresseinformasjon. Fullstendighet og stedfestingsnøyaktighet er generelt bedre innenfor enn utenfor tettbygd strøk. Vær oppmerksom på at for mange matrikkelenheter og bygg hefter usikkerhet ved arealet som oppgis.

For utfyllende informasjon: www.kartverket.no/matrikelbrev

Matrikkelenhet

Matrikkelenhetstype: Grunneiendom
Bruksnavn:
Etableringsdato: 14.12.2017
Skyld: 0
Er tinglyst: Ja
Har festegrunner: Nei
Er seksjonert: Nei

Arealrapport

Tekst
Beregna areal for 137 / 810

Areal (m2) Kommentar
764

Eierforhold

Tinglyste eierforhold

Rolle	Status	Føds.d./org.nr	Navn	Bruksenhet	Adresse	Andel
Hjemmelshaver		936838677	LINDÅS TOMTESELSKAP AS		Hagellia 4 5914 ISDALSTØ	1 / 1

Forretninger

Forretningstype Arsak til feilretting Tinglysingsstatus Tinglysingsstatusdato Forretningsdato Matrikkelføringsdato Signatur

Annen forretningstype


			14.12.2017	14.12.2017	1263rye	1263rye
					Matrikkelenhet	Arealendring
					Avgiver	1263 - 137/810
						0

Oppmålingsforretning

			14.12.2017	14.12.2017	1263rye	1263rye
					Matrikkelenhet	Arealendring
					Avgiver	1263 - 137/761
					Mottaker	1263 - 137/810
						-764
						764

Oversiktskart for 137 / 810

Målestokk 1:1 000
EUREF89 UTM Sone 32

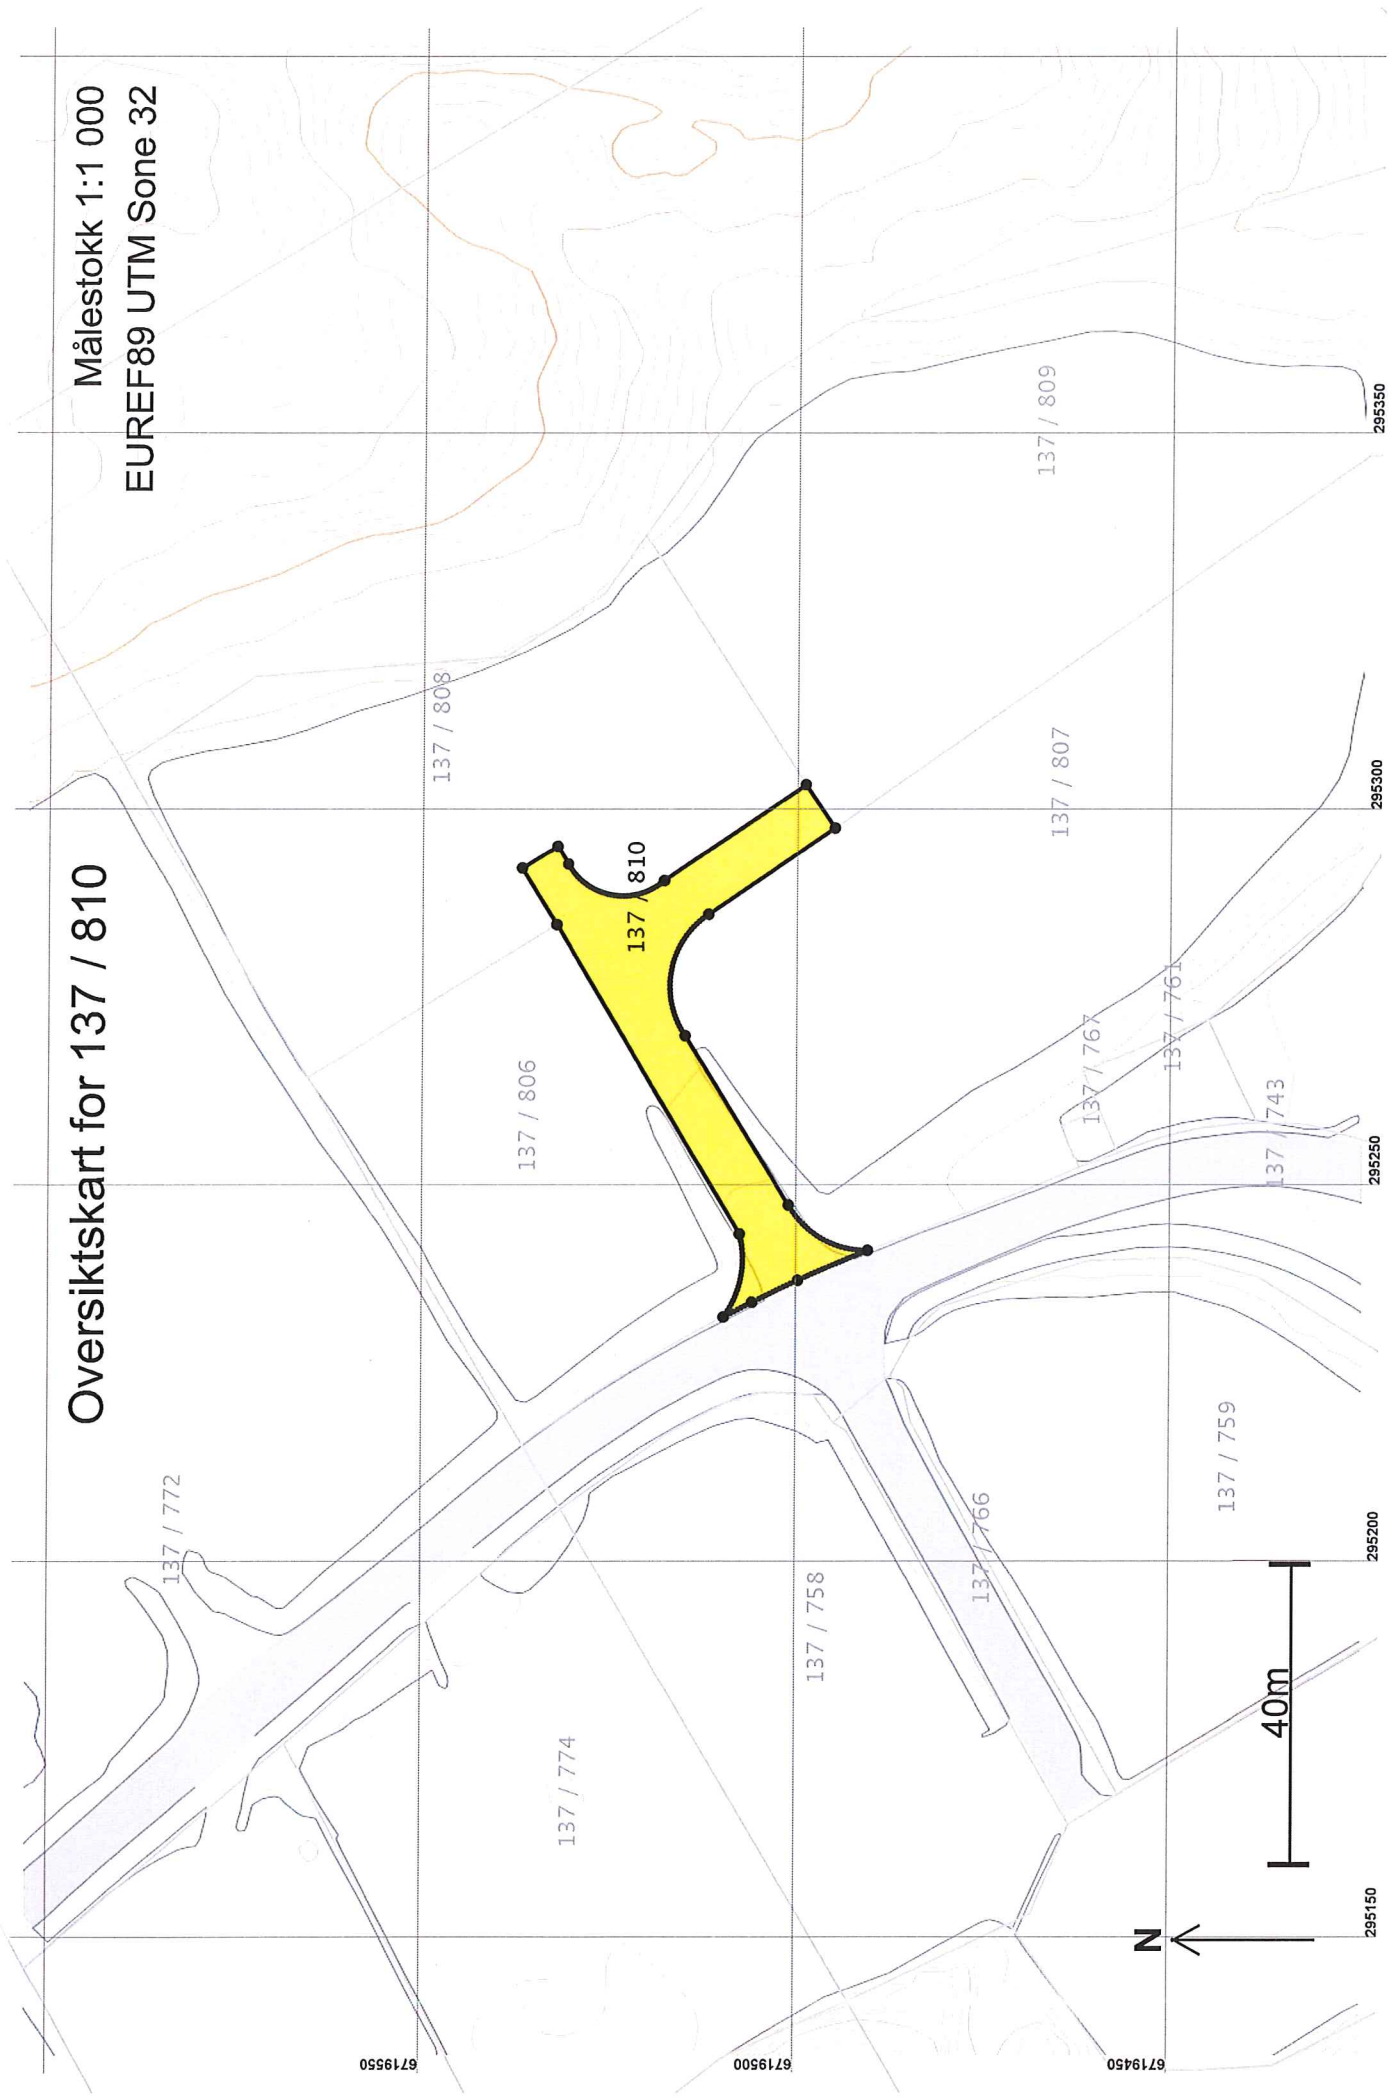


Teig 1 (Hovedteig) 137 / 810

Målestokk 1:500
EUREF89 UTM Sone 32
+137 / 808

+137 / 806

+137 / 810

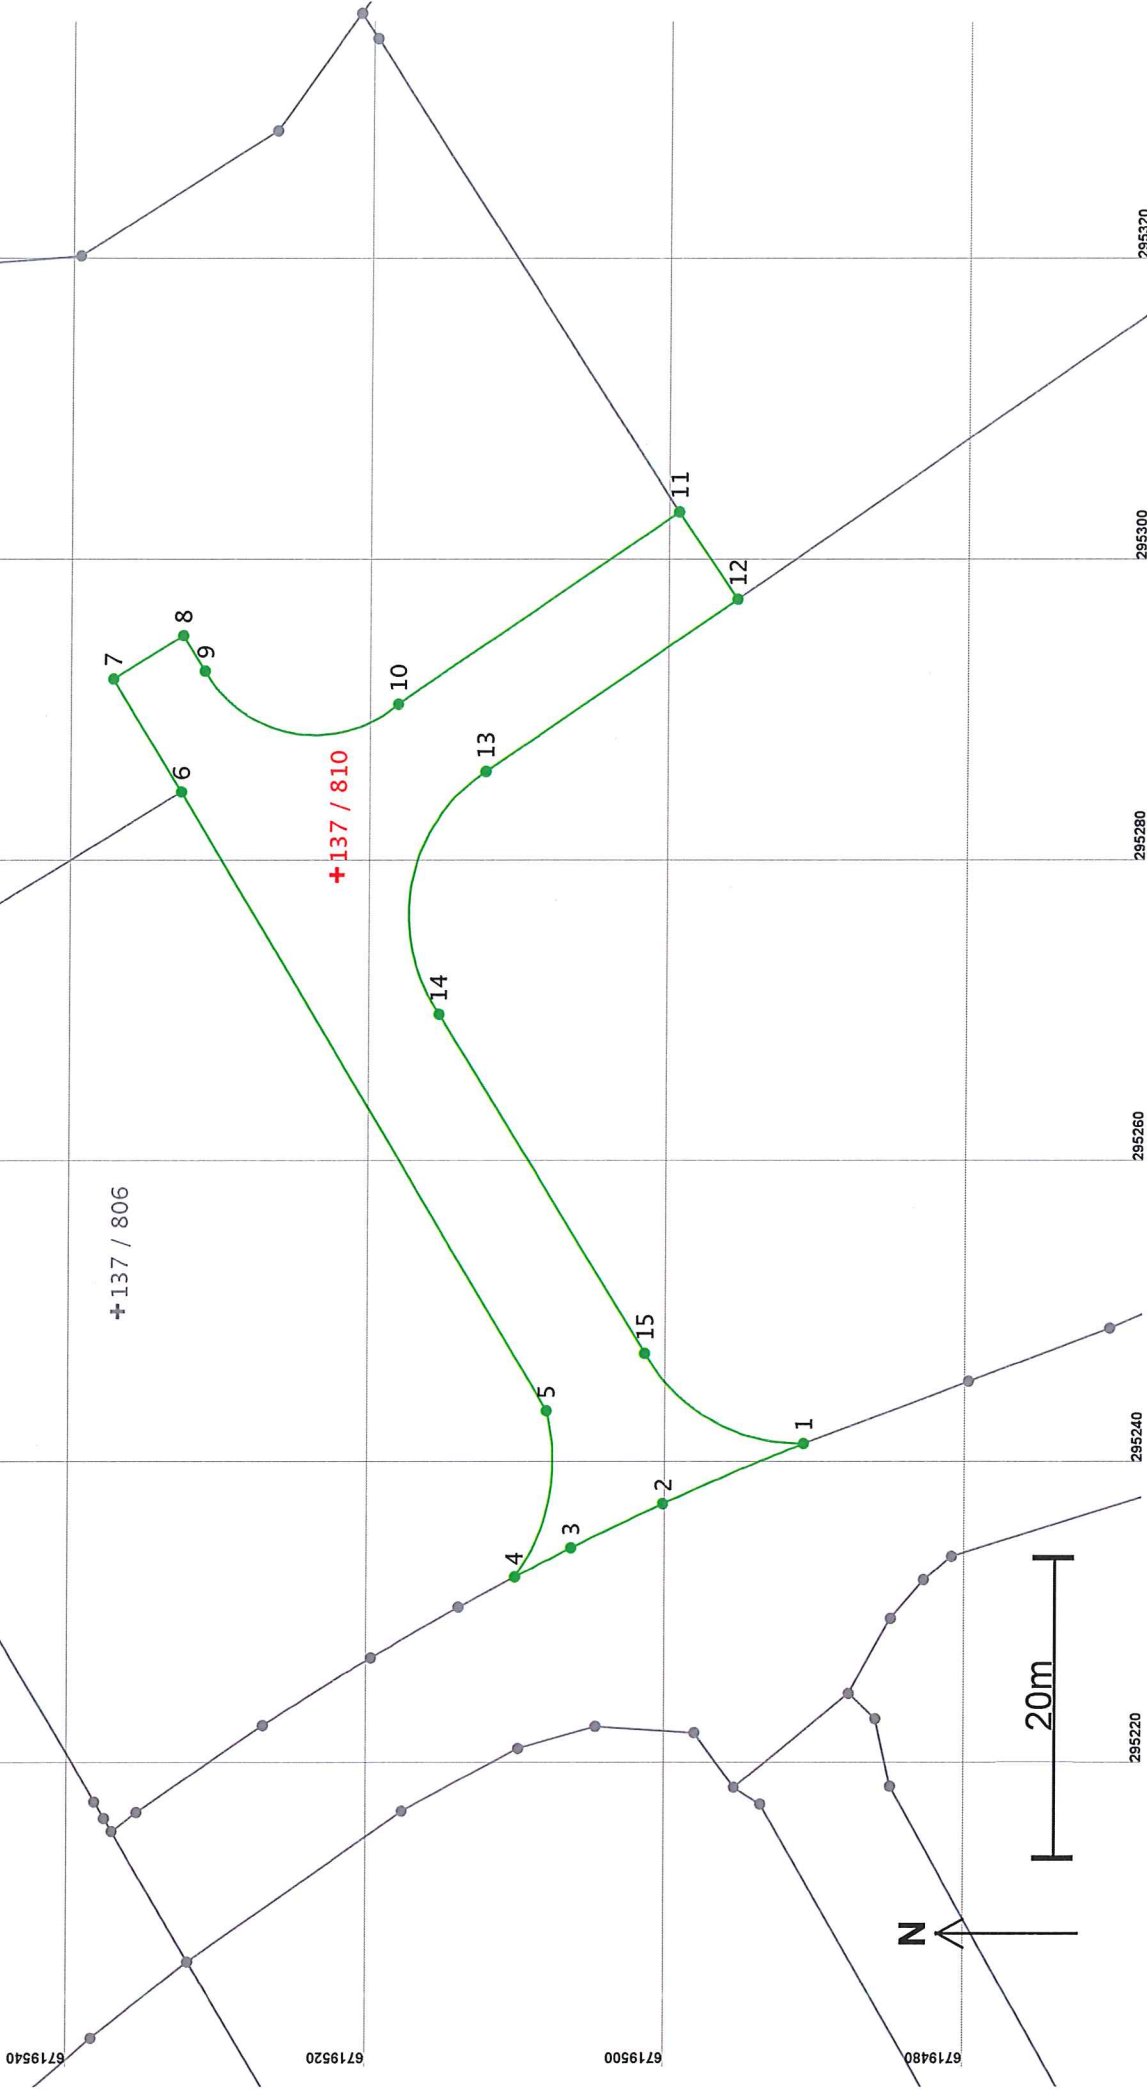

Areal og koordinater

Areal: 764

Arealmerknad:

Representasjonssystem: EUREF89 UTM Sone 32

Nord: 6719523

Øst: 295279

Grensepunkt / Grenselinje

Ytre avgrensing

Løpenr	Nord	Øst	Grensemerke nedsatt i / Lengde Hjelpepunkttype / Hjelpepunkttype	Målemetode	Nøyaktighet	Radius
1	6719491,24	295241,18	Ikke spesifisert Offentlig godkjent grensemerke 10,17 Ikke hjelpepunkttype	96 GPS kinematisk (Real time kinematisk)	13	-250,00
2	6719500,60	295237,18	Ikke spesifisert Offentlig godkjent grensemerke 6,78 Ikke hjelpepunkttype	96 GPS kinematisk (Real time kinematisk)	13	-250,00
3	6719506,72	295234,26	Ikke spesifisert Offentlig godkjent grensemerke 4,24 Ikke hjelpepunkttype	96 GPS kinematisk (Real time kinematisk)	13	-250,00
4	6719510,49	295232,32	Ikke spesifisert Offentlig godkjent grensemerke 11,61 Ikke hjelpepunkttype	96 GPS kinematisk (Real time kinematisk)	13	-13,00
5	6719508,41	295243,35	Ikke spesifisert Offentlig godkjent grensemerke 47,93 Ikke hjelpepunkttype	96 GPS kinematisk (Real time kinematisk)	13	
6	6719533,00	295284,49	Ikke spesifisert Offentlig godkjent grensemerke 8,80 Ikke hjelpepunkttype	96 GPS kinematisk (Real time kinematisk)	13	
7	6719537,61	295291,99	Ikke spesifisert Offentlig godkjent grensemerke 5,50 Ikke hjelpepunkttype	96 GPS kinematisk (Real time kinematisk)	13	
8	6719532,92	295294,87	Ikke spesifisert Offentlig godkjent grensemerke 2,77 Ikke hjelpepunkttype	96 GPS kinematisk (Real time kinematisk)	13	
9	6719531,47	295292,51	Ikke spesifisert Offentlig godkjent grensemerke 14,92 Ikke hjelpepunkttype	96 GPS kinematisk (Real time kinematisk)	13	-8,50
10	6719518,58	295290,32	Ikke spesifisert Offentlig godkjent grensemerke 22,69 Ikke hjelpepunkttype	96 GPS kinematisk (Real time kinematisk)	13	
11	6719499,82	295303,08	Ikke spesifisert Offentlig godkjent grensemerke 7,00 Ikke hjelpepunkttype	96 GPS kinematisk (Real time kinematisk)	13	
12	6719495,88	295297,29	Ikke spesifisert Offentlig godkjent grensemerke 20,33 Ikke hjelpepunkttype	96 GPS kinematisk (Real time kinematisk)	13	
13	6719512,68	295285,85	Ikke spesifisert Offentlig godkjent grensemerke 18,29 Ikke hjelpepunkttype	96 GPS kinematisk (Real time kinematisk)	13	-11,50

Løpenr	Nord	Øst	Grensemerke nedsett i / Grensepunkttype /		Målemetode	Nøyaktighet	Radius
			Lengde	Hjelpelinjetype			
14	6719515,71	295269,71	Ikke spesifisert	Offentlig godkjent grensemerke	96 GPS kinematisk (Real time kinematic)	13	
			26,45	Ikke hjelpelinje		14	
15	6719501,87	295247,17	Ikke spesifisert	Offentlig godkjent grensemerke	96 GPS kinematisk (Real time kinematic)	13	-12,00
			12,80	Ikke hjelpelinje		14	