


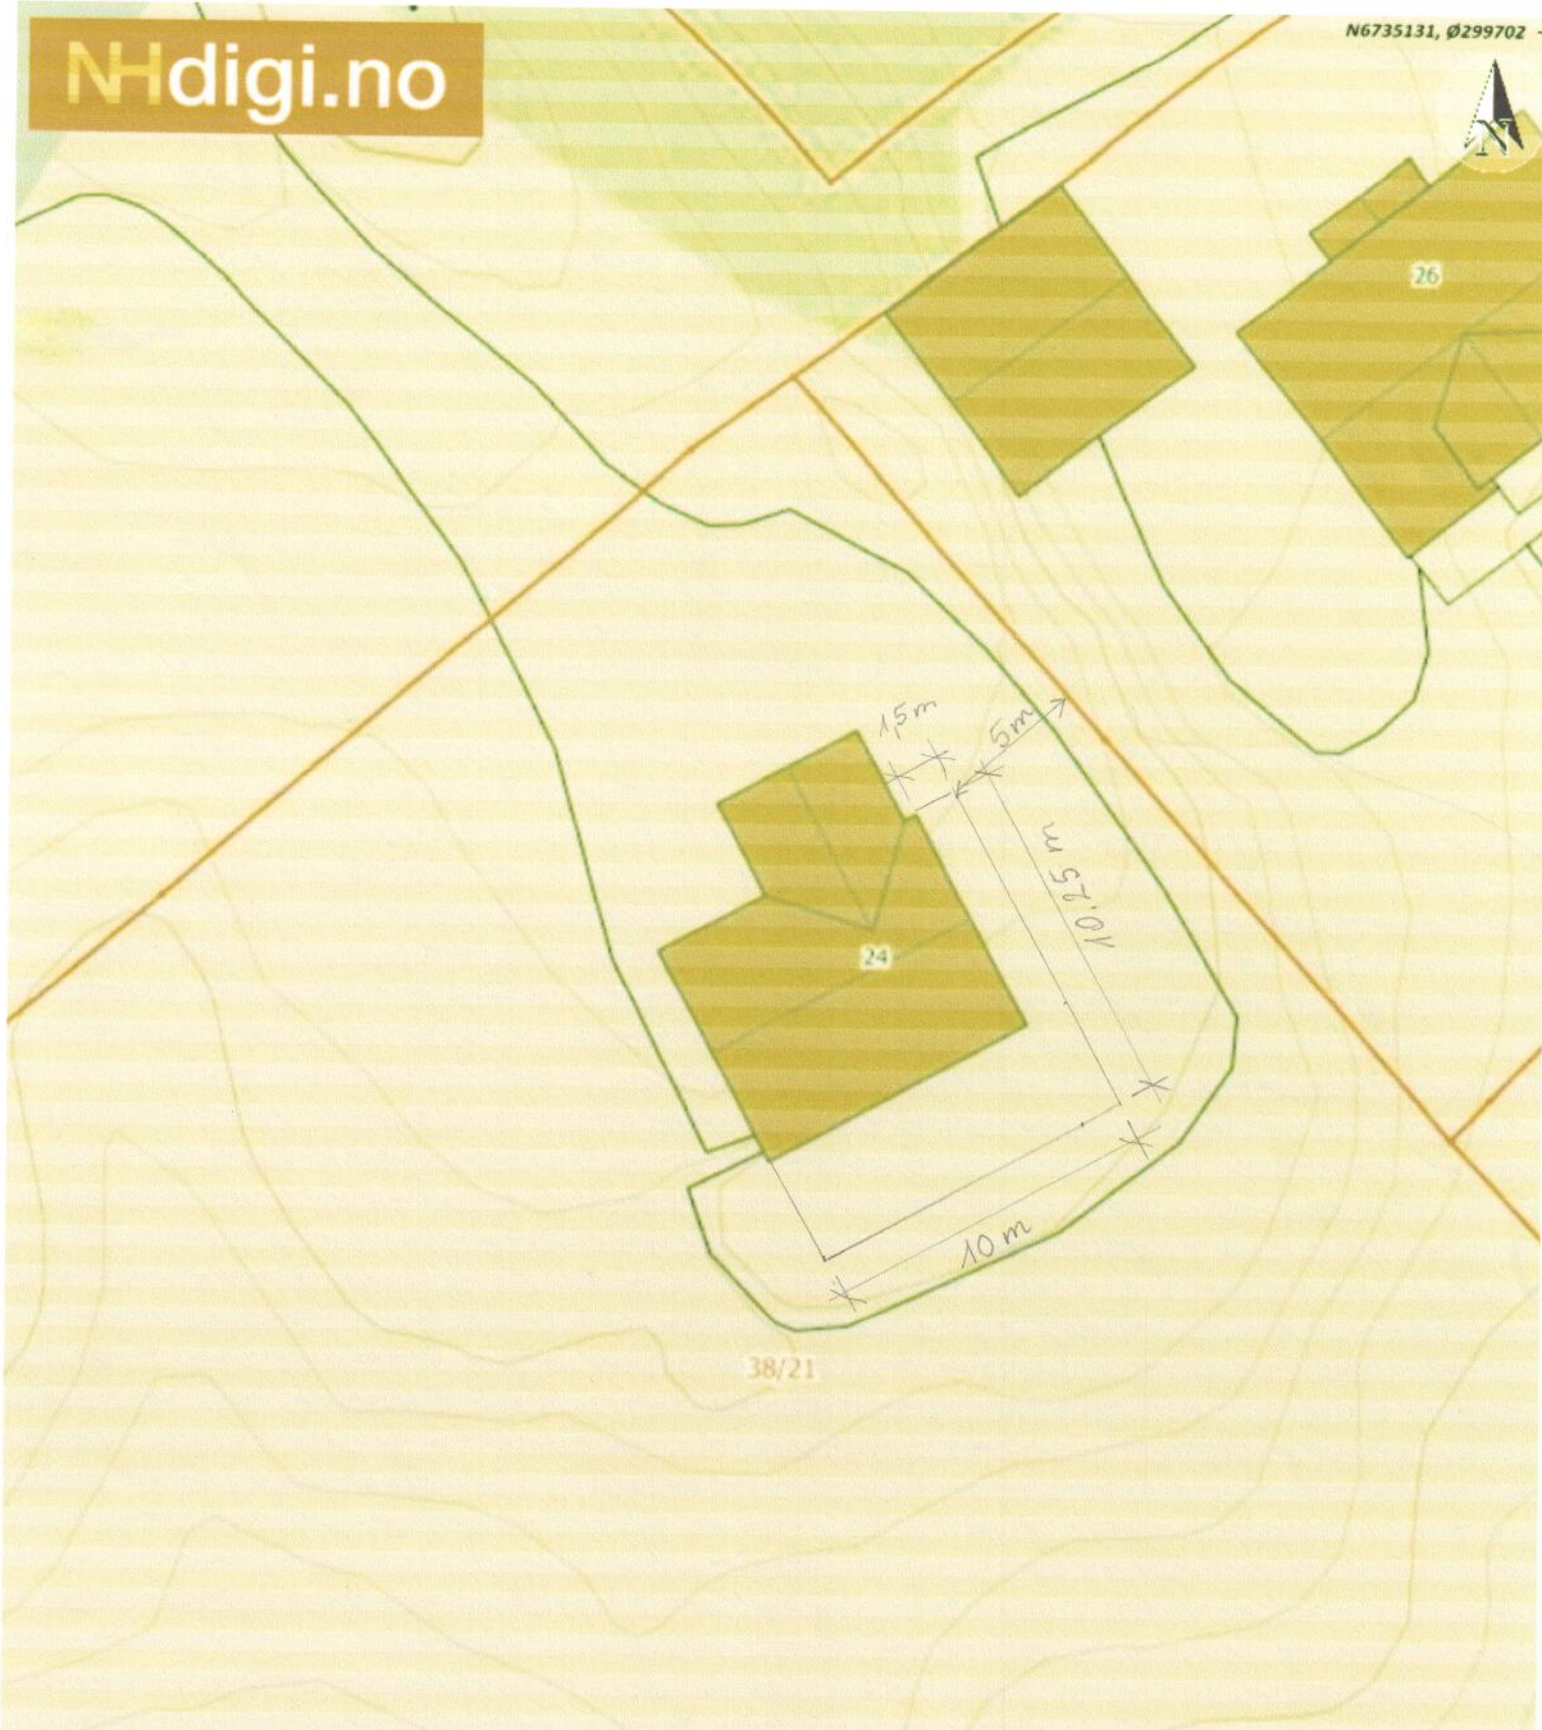

Situasjonskart - ifm bygging av terrasse

Bygge terrasse G.nr./Br.nr 38/21

2017-12-02 18:04

Målestokk 1 : 250

Jarle Wergeland

Data fra Kartverket, Norge Digitalt og Nordhordland digitalt

10m