

LINDÅS KOMMUNE

V/SVERRE SOLBERG

EIKANGER 16/12-2017

OPPRETTING AV MATRIKKEL.

Ønsker at dere retter opp matrikkelen for gnr, 212 bnr. 28.

Mvh

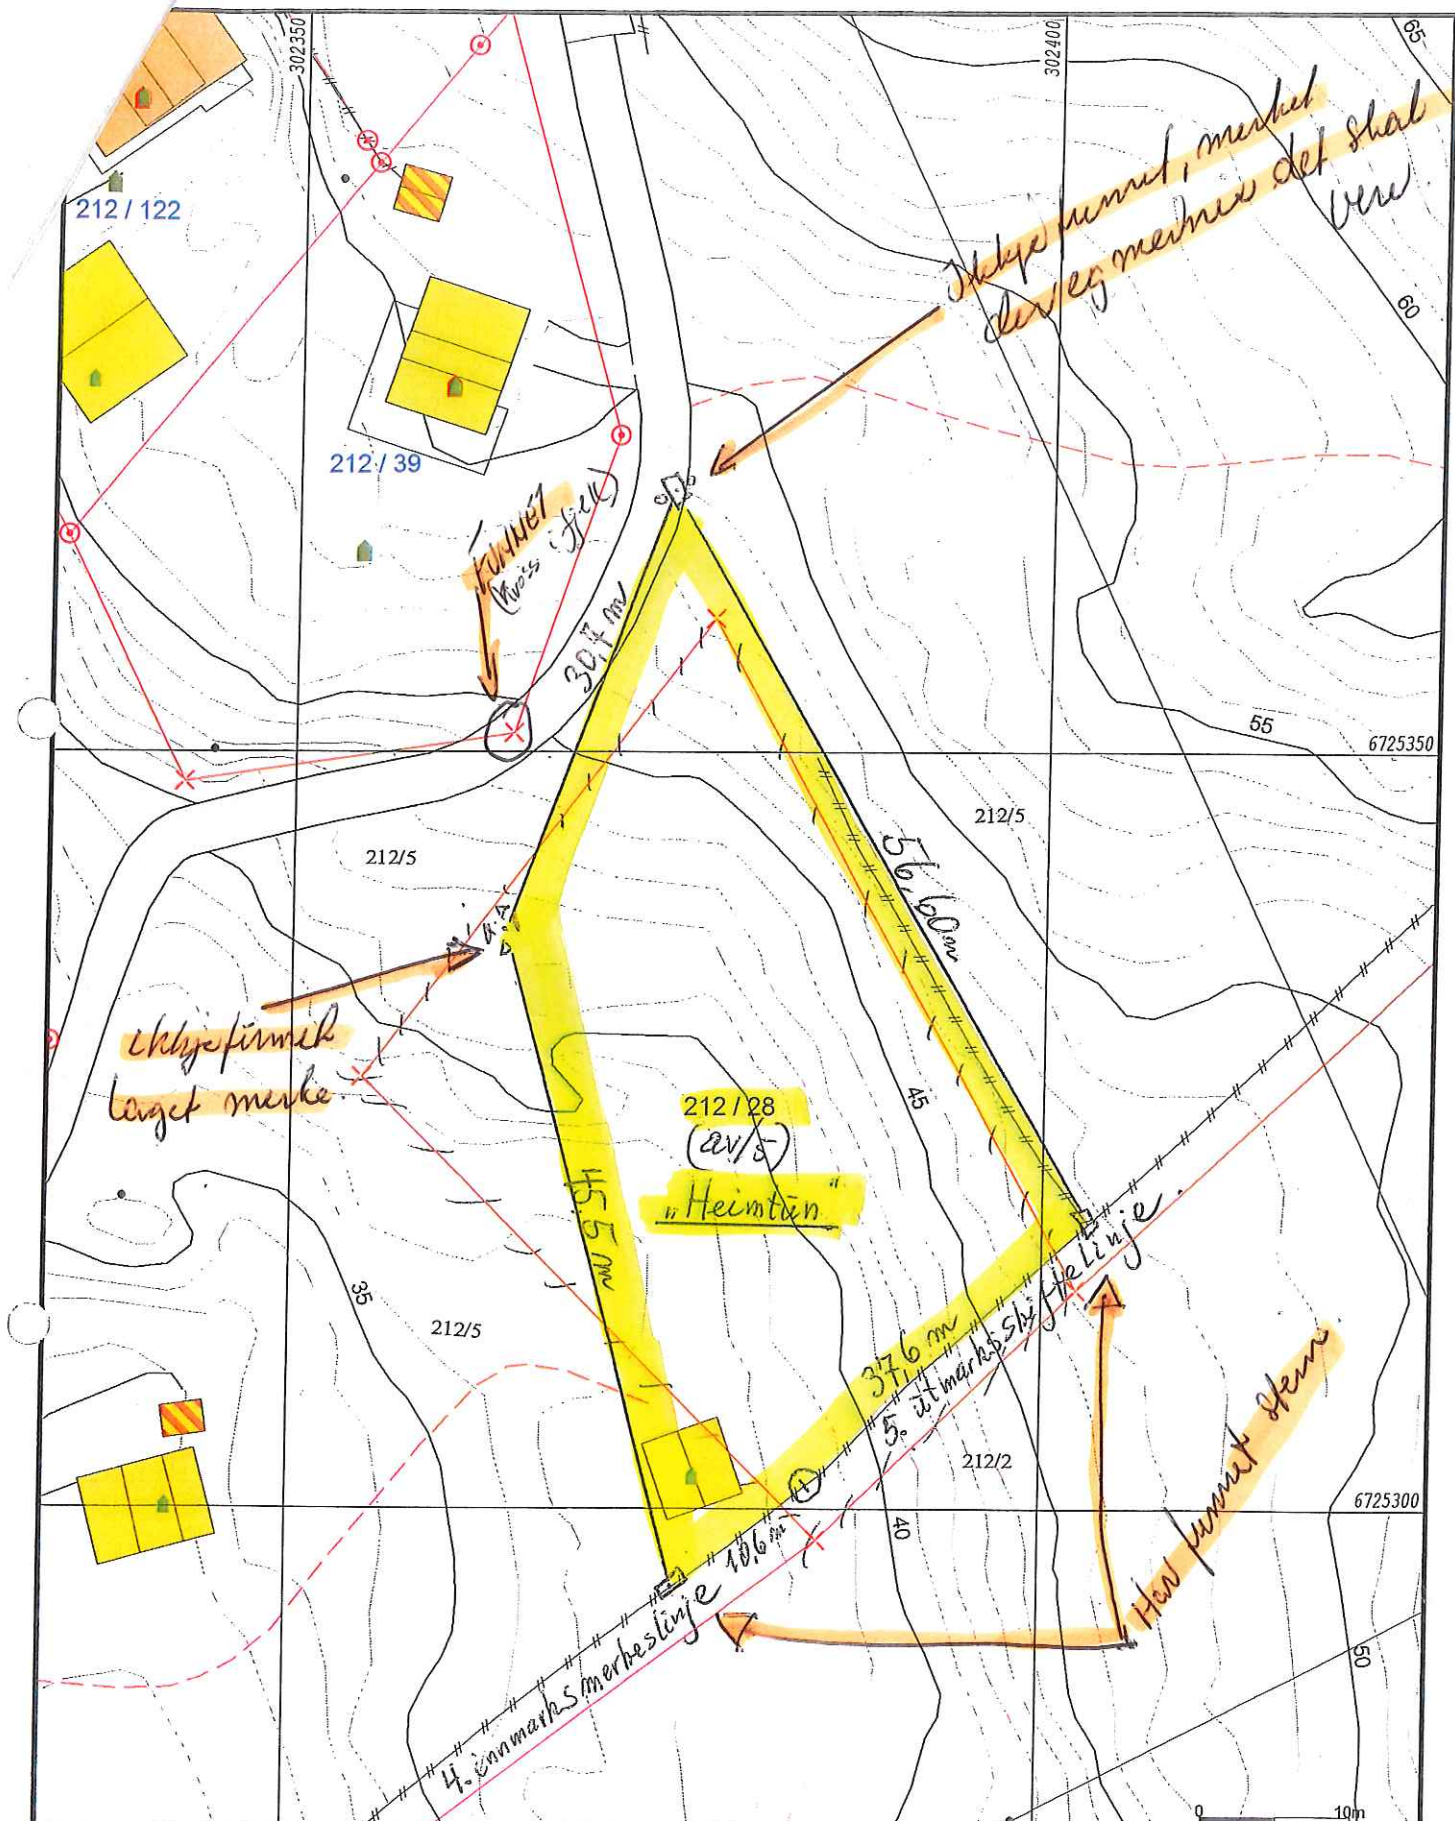
Magnar Eikanger

Mykingveien 97



5913 Eikangervåg

Tlf. 56168066-48867551

Email: meikang@online.no



- Målte Grenser
 - - - Registrerte Grenser
 - ⊙ Udefinert grenser
 - ⊙ Terrengmålte greuse
 - ⊙ Konstruert grensepunkt
 - Bolig
 - Bustad m/leilighet
 - Våningshus
 - Større bustader
 - Hytte/feriehus
 - Garasje/uthus
 - Industri/lager
 - Andre bygg
- Beliggenhet og høyder må oppfattes som orienterende.

	<p>Lindås kommune Geodata avdeling</p>	<p>N</p> 
<p>Grunnkart. "Prinsipp-skisse"</p>		<p>Målestokk 1:500</p>
<p>Dato: 2017.10.10 Sign: SSO</p>	<p>G.nr. 212, b.nr. 28.</p>	