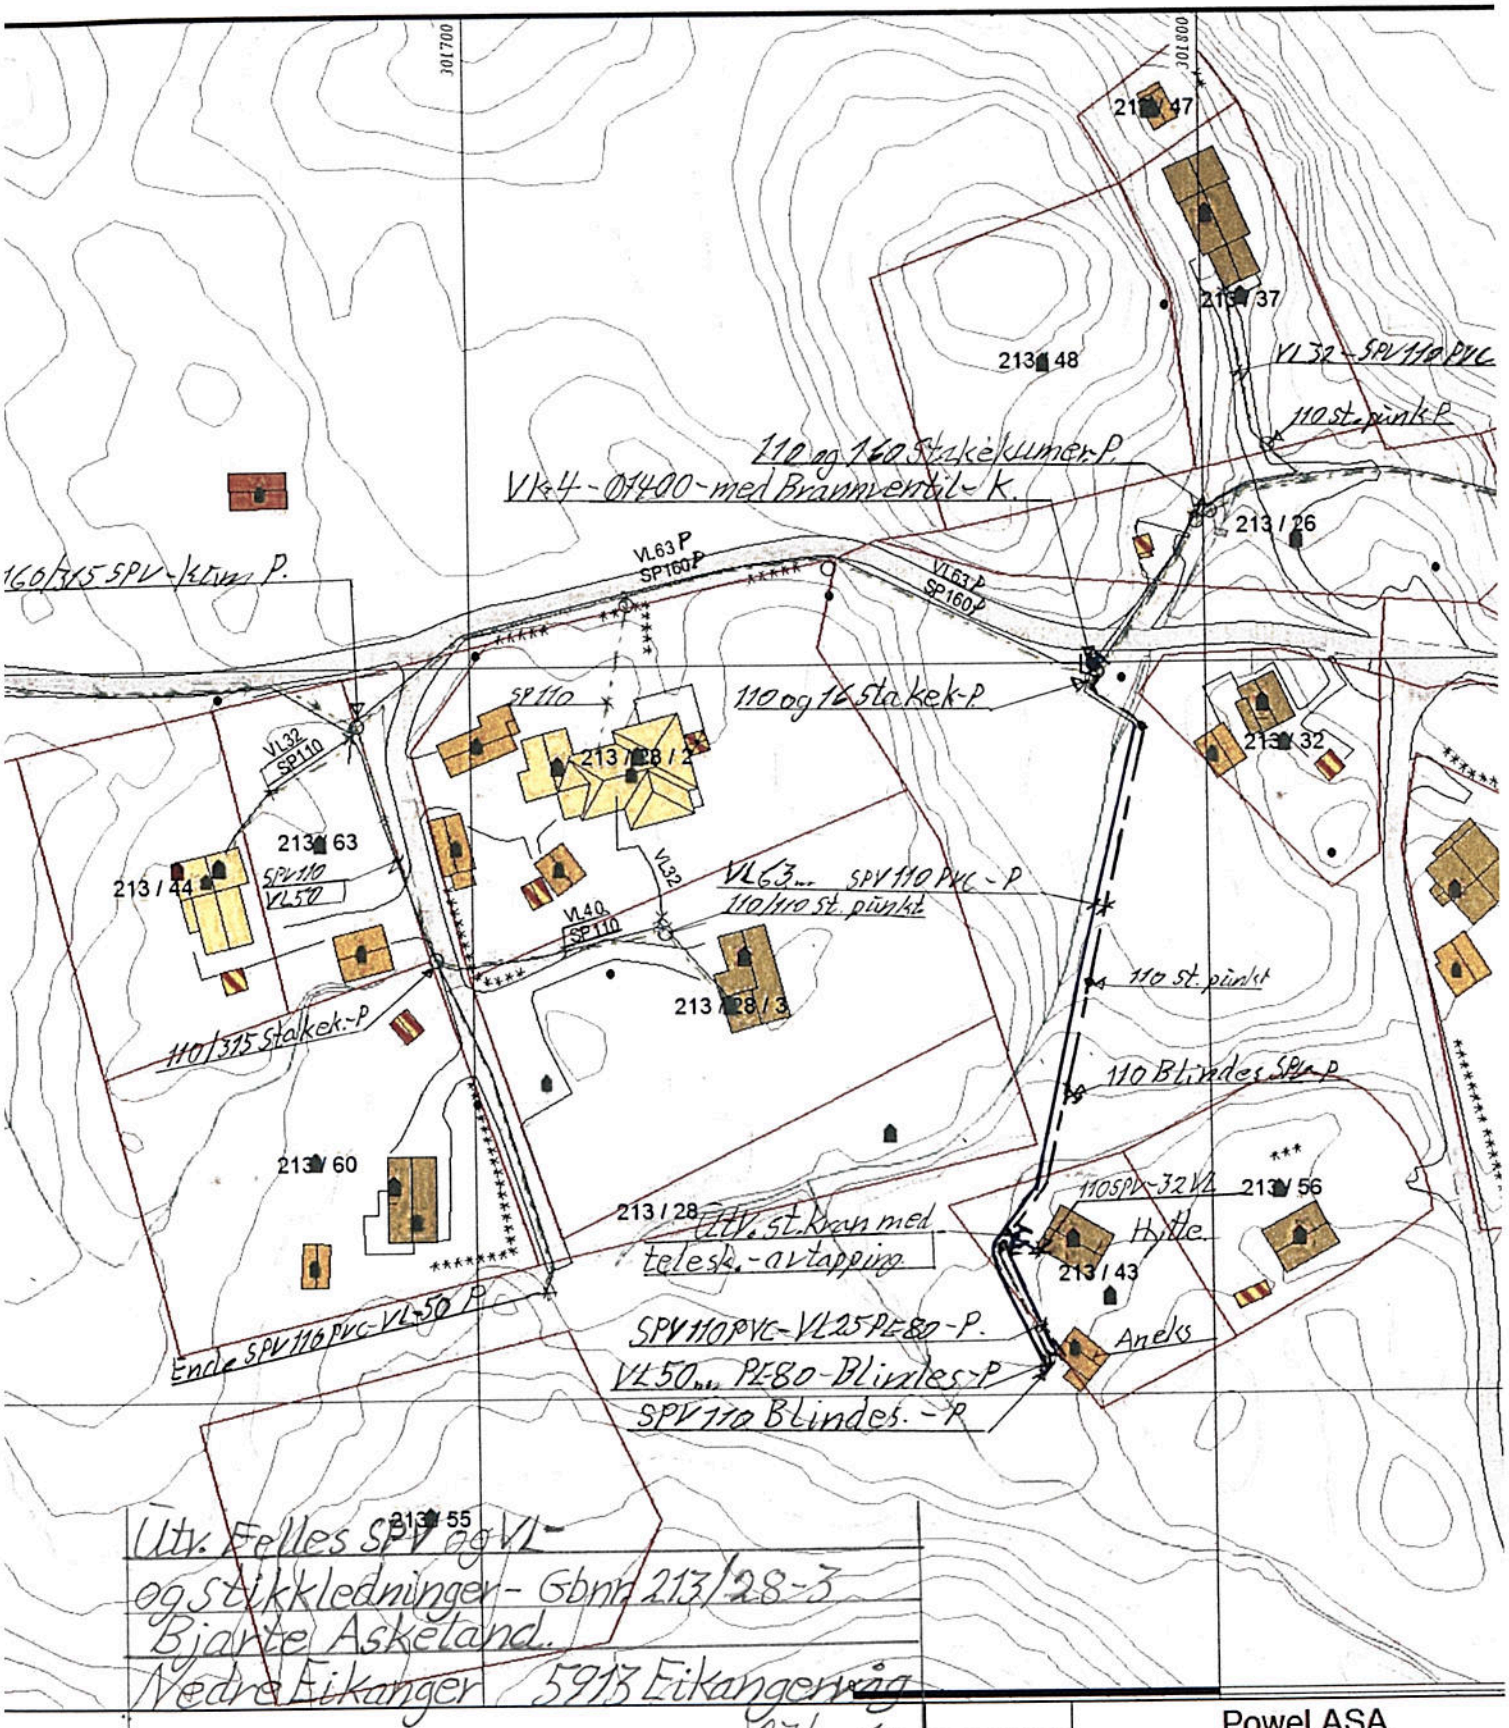
213 / 47
213 / 37
213 / 48
VL32 - SPV 110 PVC
110 st. punkt P.
110 og 160 Stakekumer P.
VK-4 - Ø1400 - med Brannventil - K.
213 / 26
160/315 SPV - kum P.
VL63 P
SP160 P
VL63 P
SP160 P
SP 110
110 og 16 Stakek-P.
213 / 28 / 2
213 / 32
VL32
SP110
213 / 63
213 / 44
SPV 110
VL50
VL32
VL40
SP110
VL63... SPV 110 PVC - P
110/110 st. punkt
213 / 28 / 3
110 st. punkt
110/315 Stakek.-P
110 Blindes SPV-P
213 / 60
213 / 28
Utv. st. kran med
telesk. - avtapping
110 SPV - 32 VL
213 / 56
Hytte
213 / 43
SPV 110 PVC - VL25 PE80 - P.
VL50... PE80 - Blindes - P
SPV 110 Blindes. - P
Anneks
Ende SPV 110 PVC - VL50 P
213 / 55
Utv. Felles SPV og VL-
og stikkledninger - Gbnr 213/28-3
Bjarte Askeland.
Nedre Eikanger 5913 Eikangervåg
27/2-17
J.N.
LINDÅS RØR & SANITÆR
5914 ISDALSTØ
Powel ASA
Gemini
Dato: 2017.02.16
Sign: ONL