



Fasade 01 1:100




Fasade 03 1:100

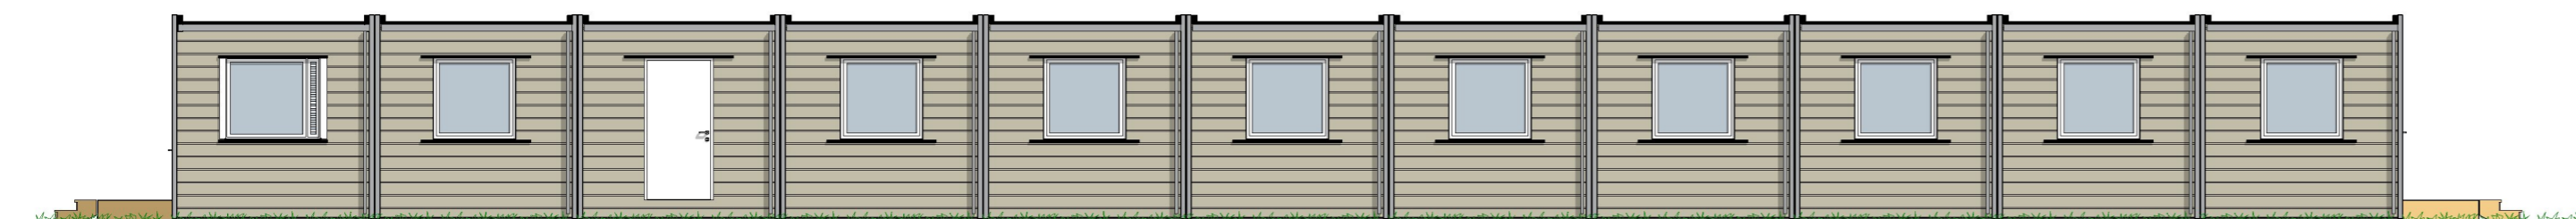


Fasade 02 1:100

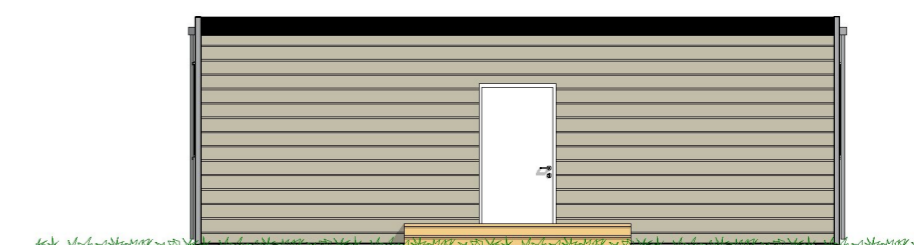

Fasade 04 1:100

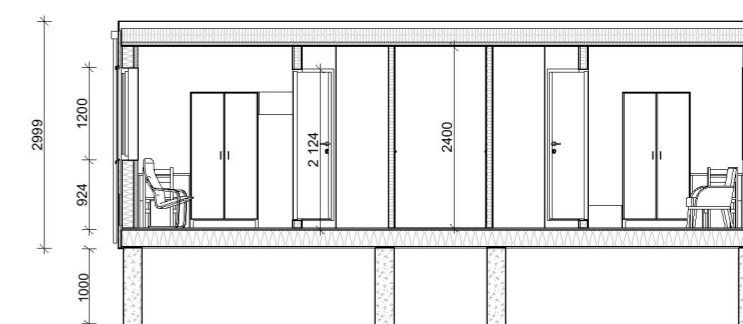

Snitt 1:100



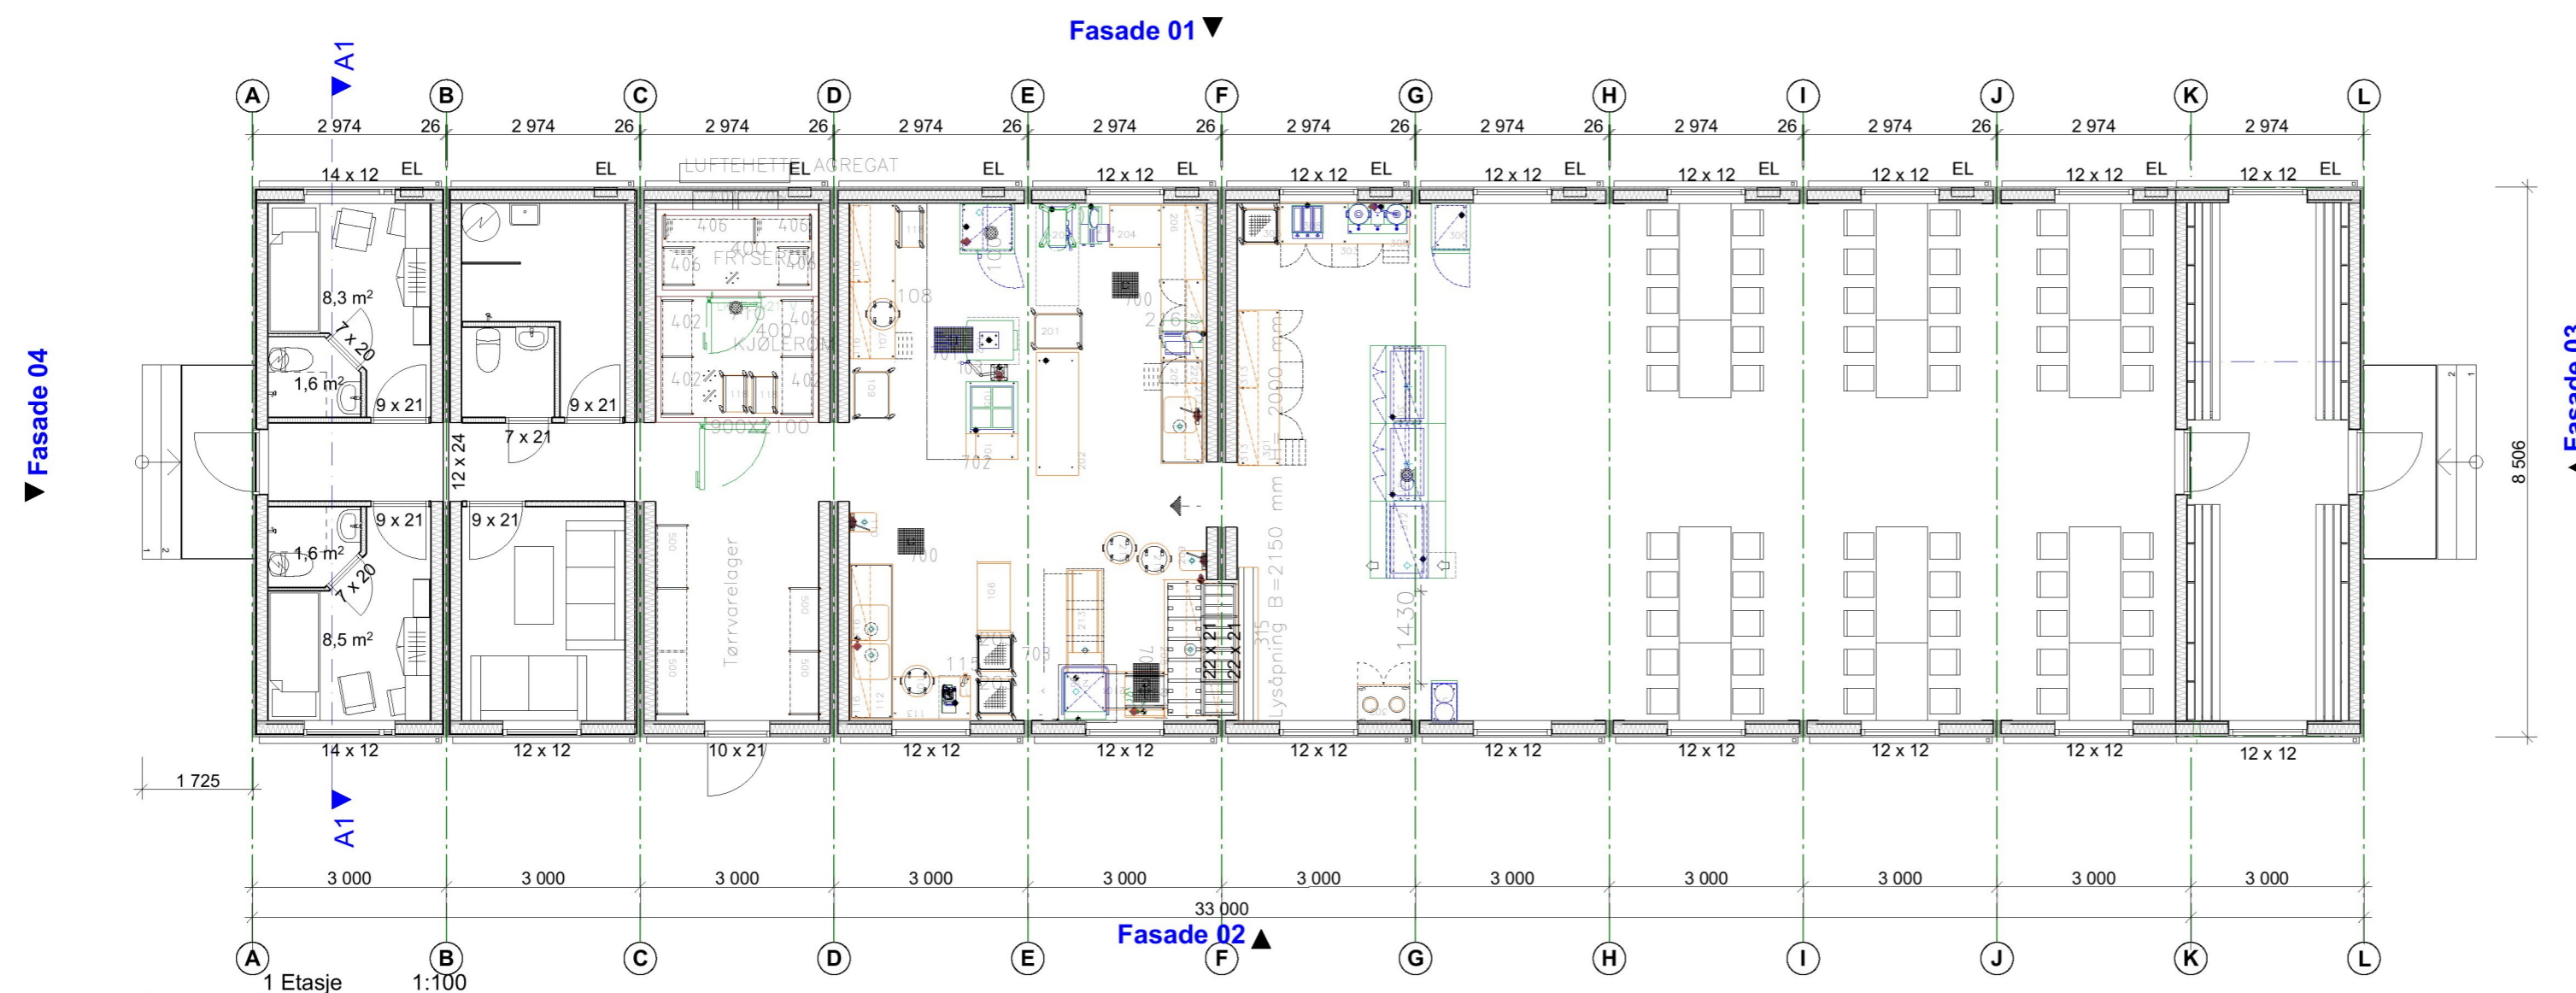


Fase
Søknad om tiltak

TIPPETUE

ARKITEKTER AS

Tiltakshaver		Godkjent	
Flage Utleige AS		Kontroll prosjekt.	
Prosjekt		Sign.	Kontroll
Nordhordland Næringspark Eikanger 1263 Lindås		Filnavn Tegninger_Brakkerigg.pln	
Gnr./Bnr./Festnr.: 212/141		Dato 09.08.17	
Prosjektnr.: 773		Målestokk 1:100 A2	
Tegningsnr.: A20-2		Kontroll utferende	
Type tegning: Plan, Fasade, Snitt		Sign.	Kontroll
		Prosjektnr. for prosjekterende/lev.	

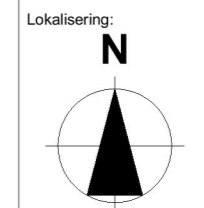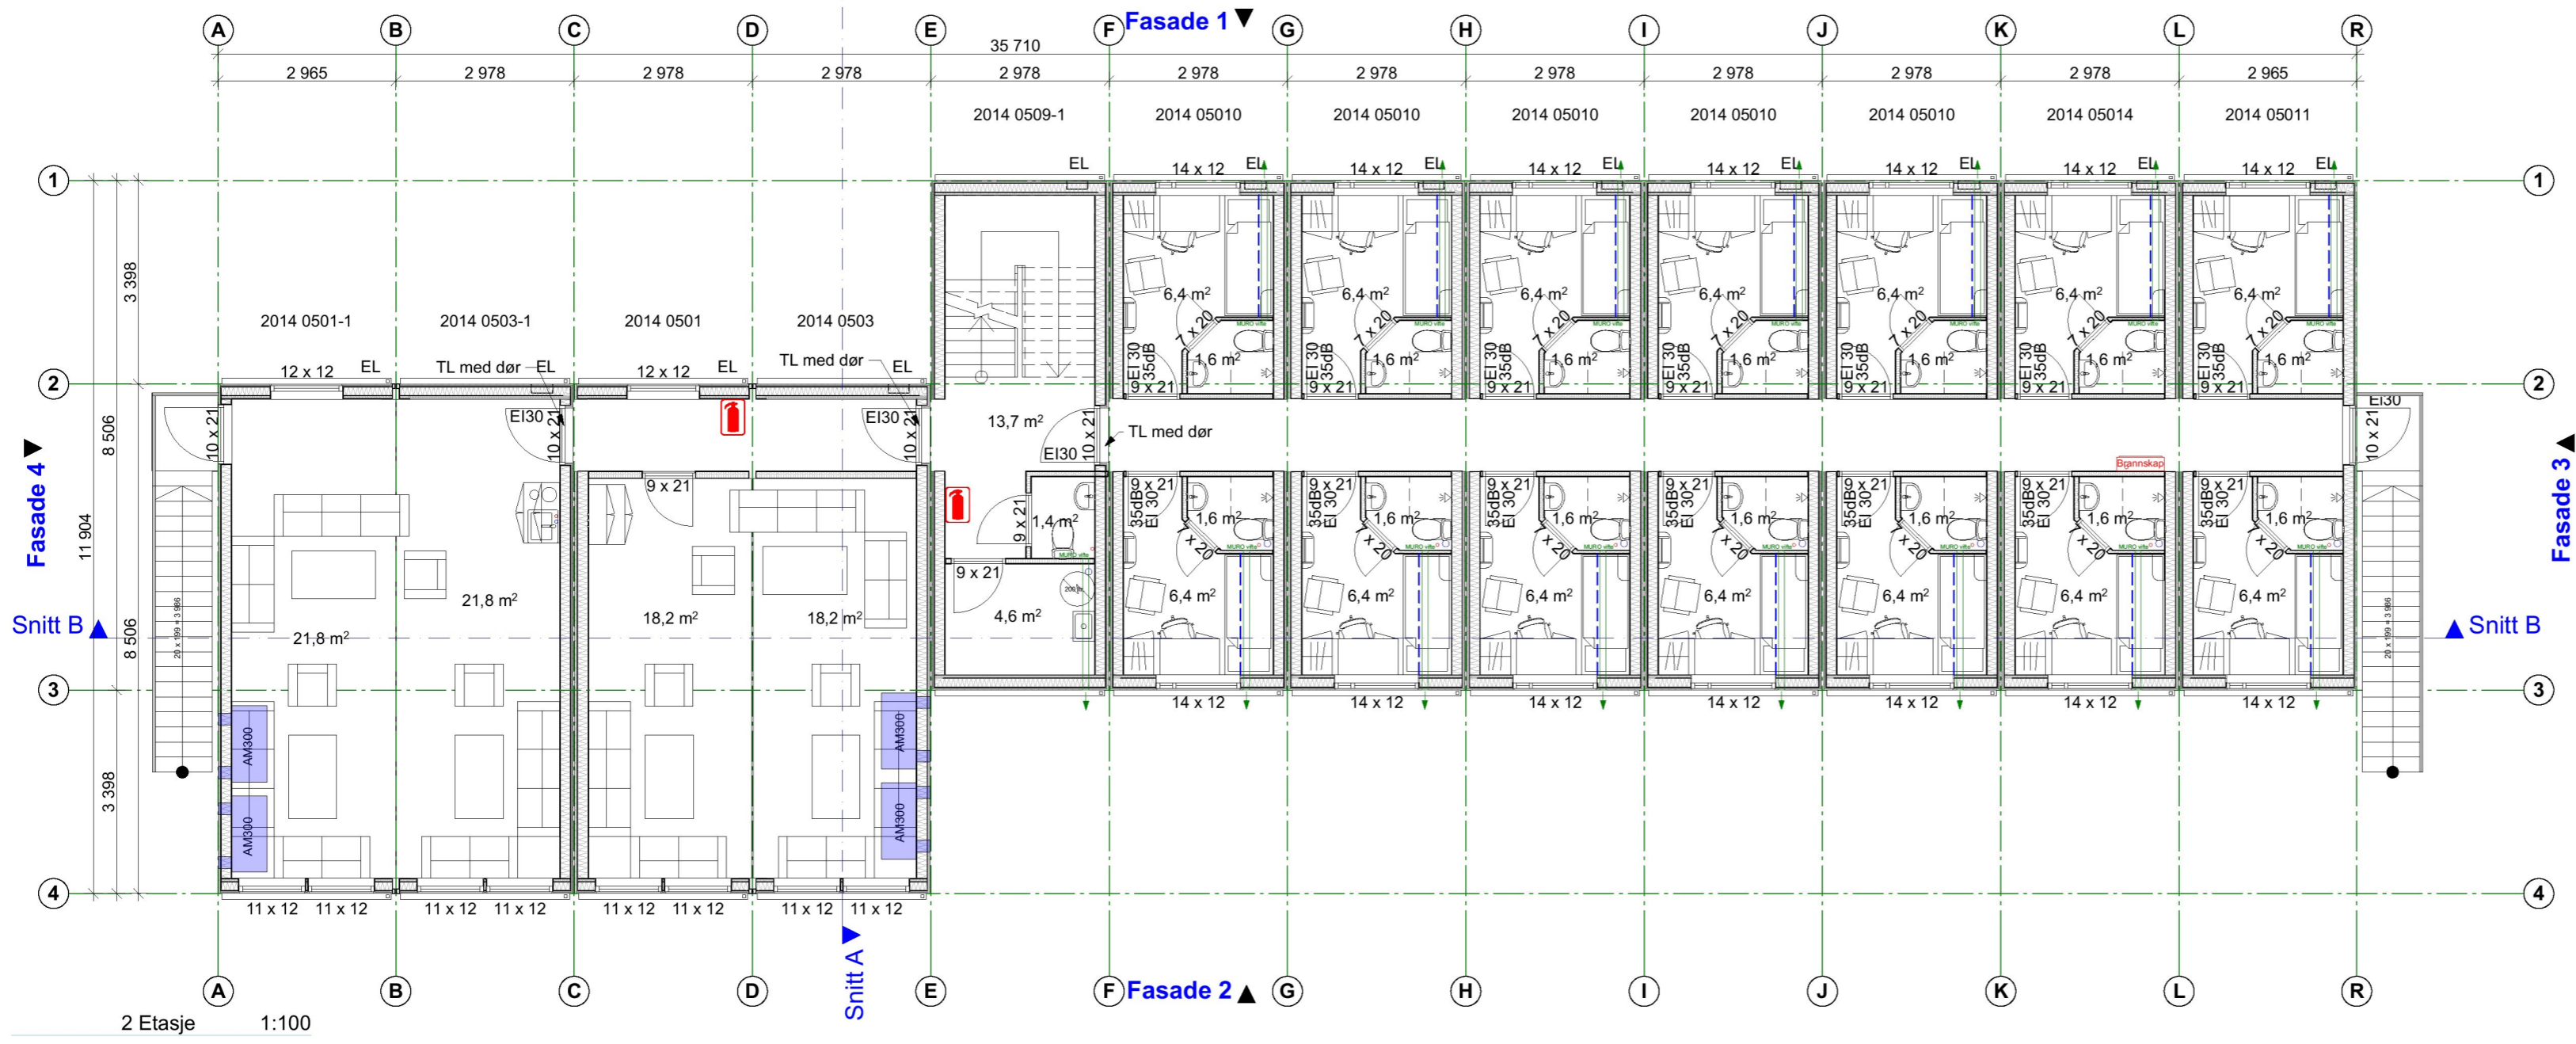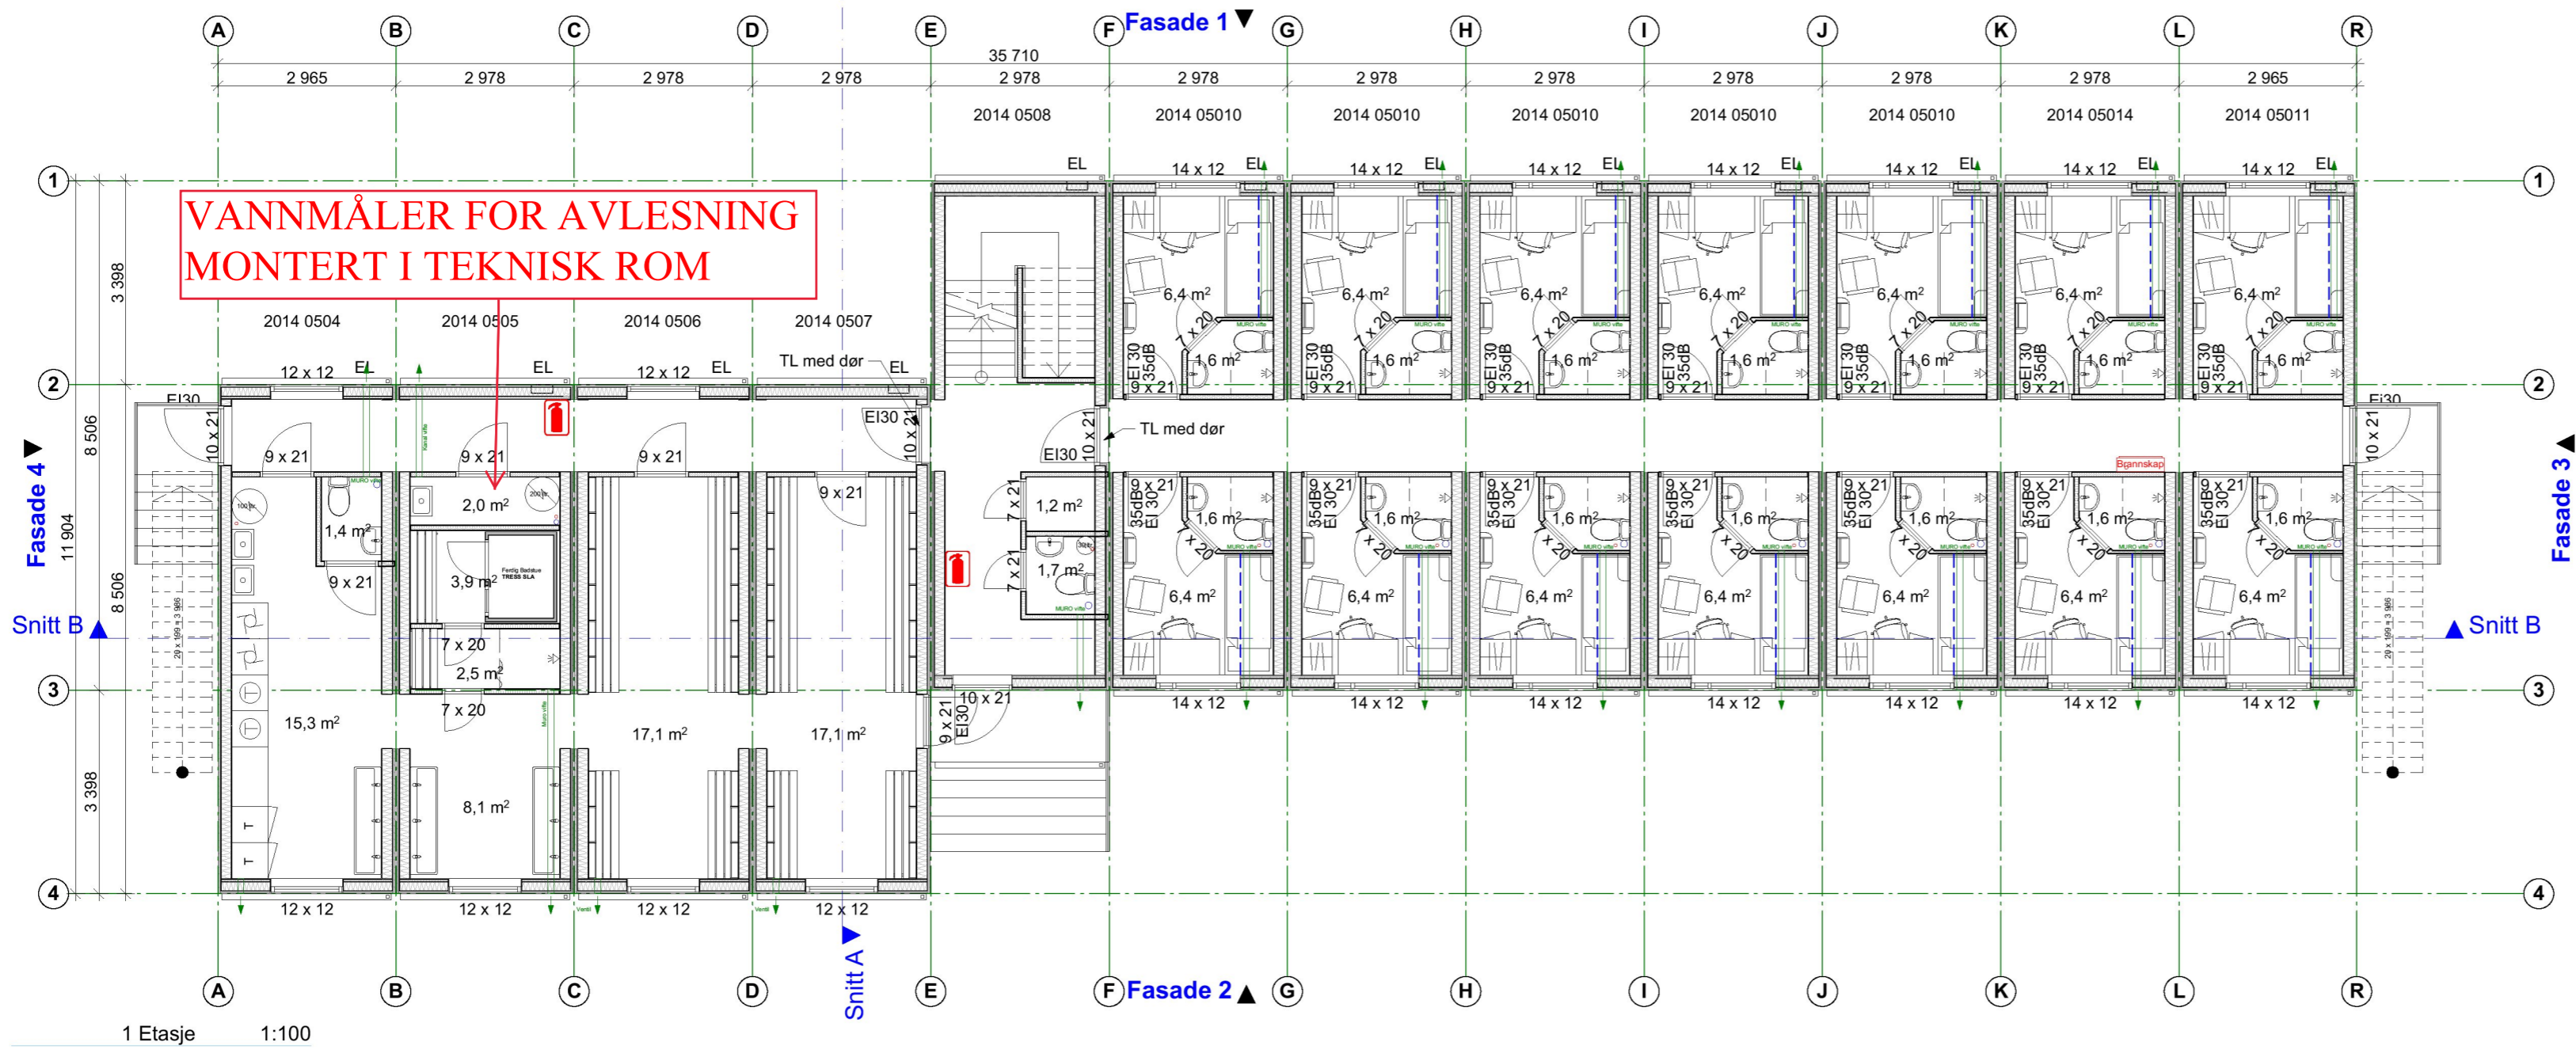

Fase
Søknad om tiltak
TIPPETUE
 ARKITEKTER AS


Tiltakshaver Flage Utleige AS	Godkjent
Prosjekt Nordhordland Næringspark Eikanger 1263 Lindås	Kontroll prosjekt. Sign. Kontroll
Gnr./Bnr./Festnr.: 212/141	Filenavn Tegninger_Brakkerigg.pln
Prosjektnr.: 773	Dato 09.08.17
Tegningsnr.: A20-1	Målestokk 1:100 A2
Type tegning: Plan, Fasade, Snitt	Kontroll utferende Sign. Kontroll
	Prosjektnr. for prosjekterende/lev.




Fasade 1 1:100



Fasade 2 1:100

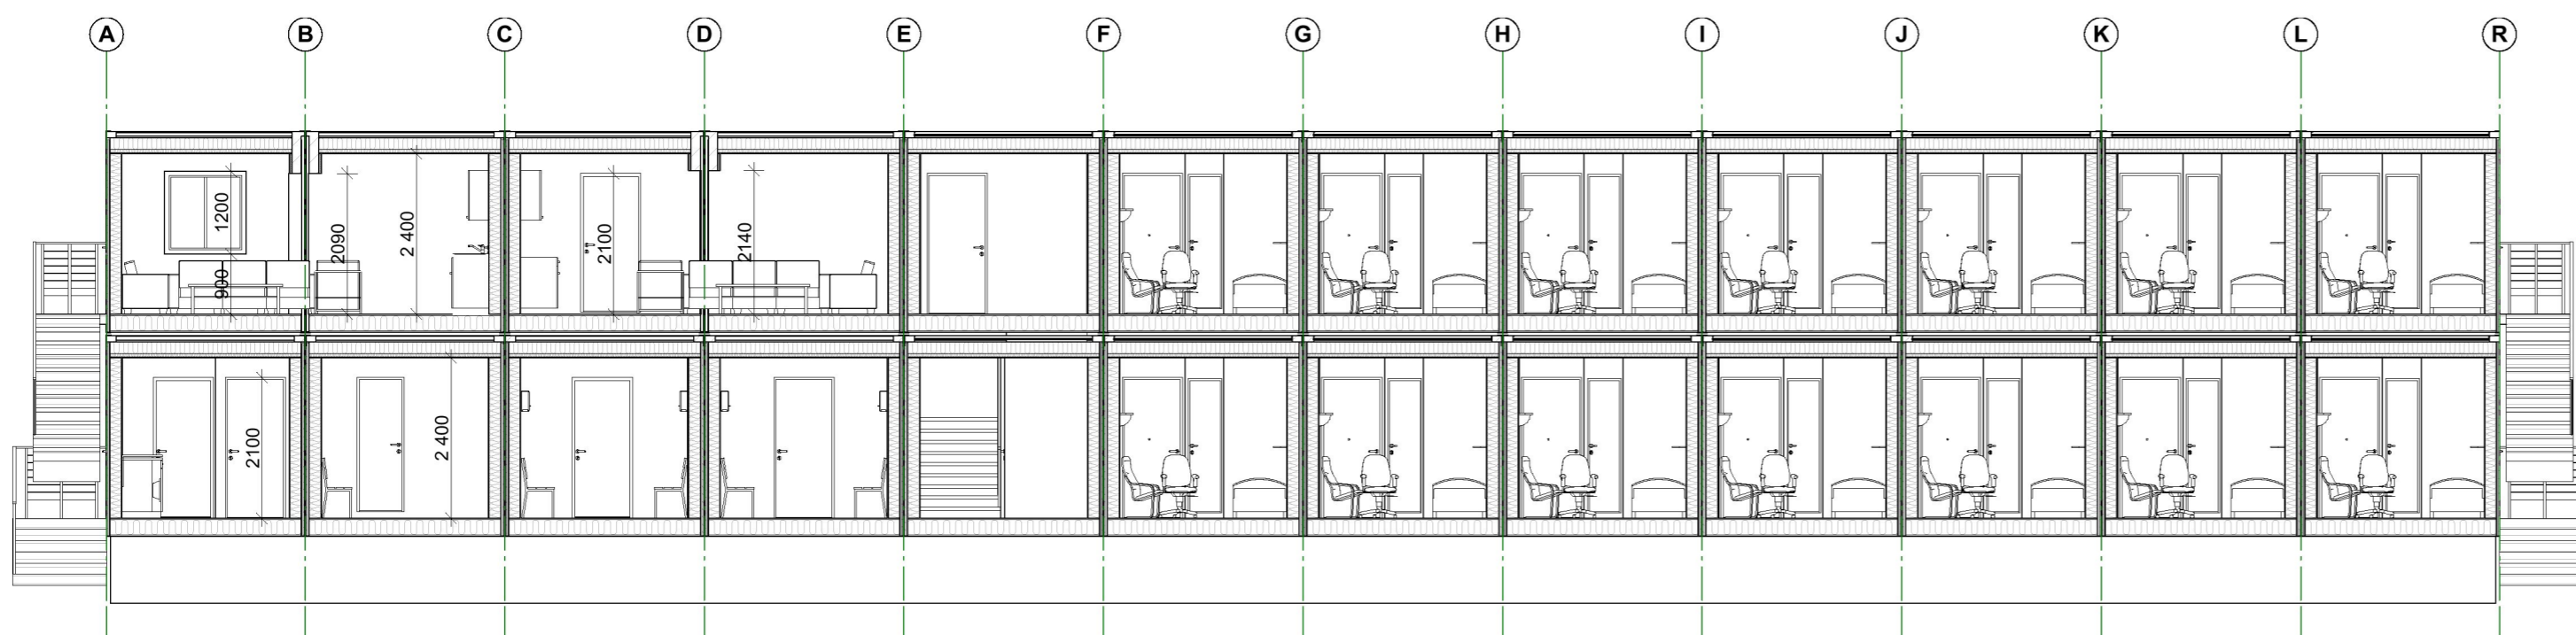

Snitt B 1:100

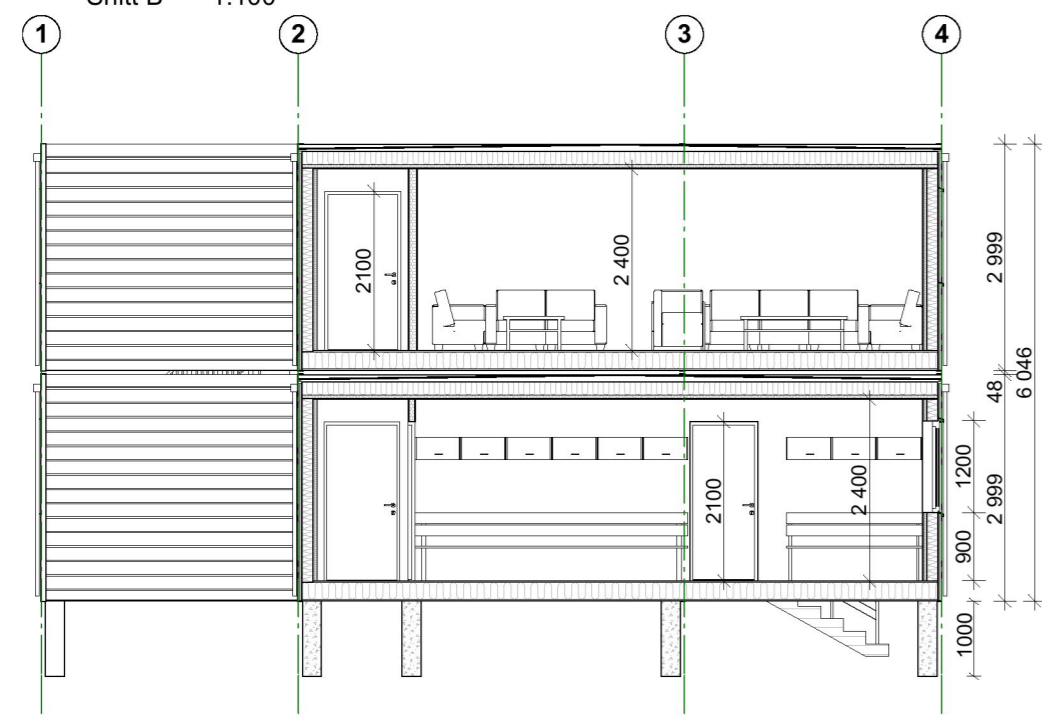

Snitt A 1:100



Fasade 3 1:100



Fasade 4 1:100

Lokalisering: 

Fase: **Søknad om tiltak**

TIPPETUE
ARKITEKTER AS

Tiltakshaver: **Flage Utleige AS**

Prosjekt: **Nordhordland Næringspark Eikanger 1263 Lindås**

Gnr./Bnr./Festnr.: 212/141

Prosjektnr.: 773

Tegningsnr.: A20-3

Type tegning: **Plan, Fasade, Snitt**

Godkjent:

Kontroll prosjekt:

Sign.: Kontroll:

Filnavn: Tegninger_Brakkerigg.pln

Dato: 09.08.17

Målestokk: 1:100 A2

Kontroll utferende:

Sign.: Kontroll:

Prosjektnr. for prosjekterende/lev.: