


13,4 daa

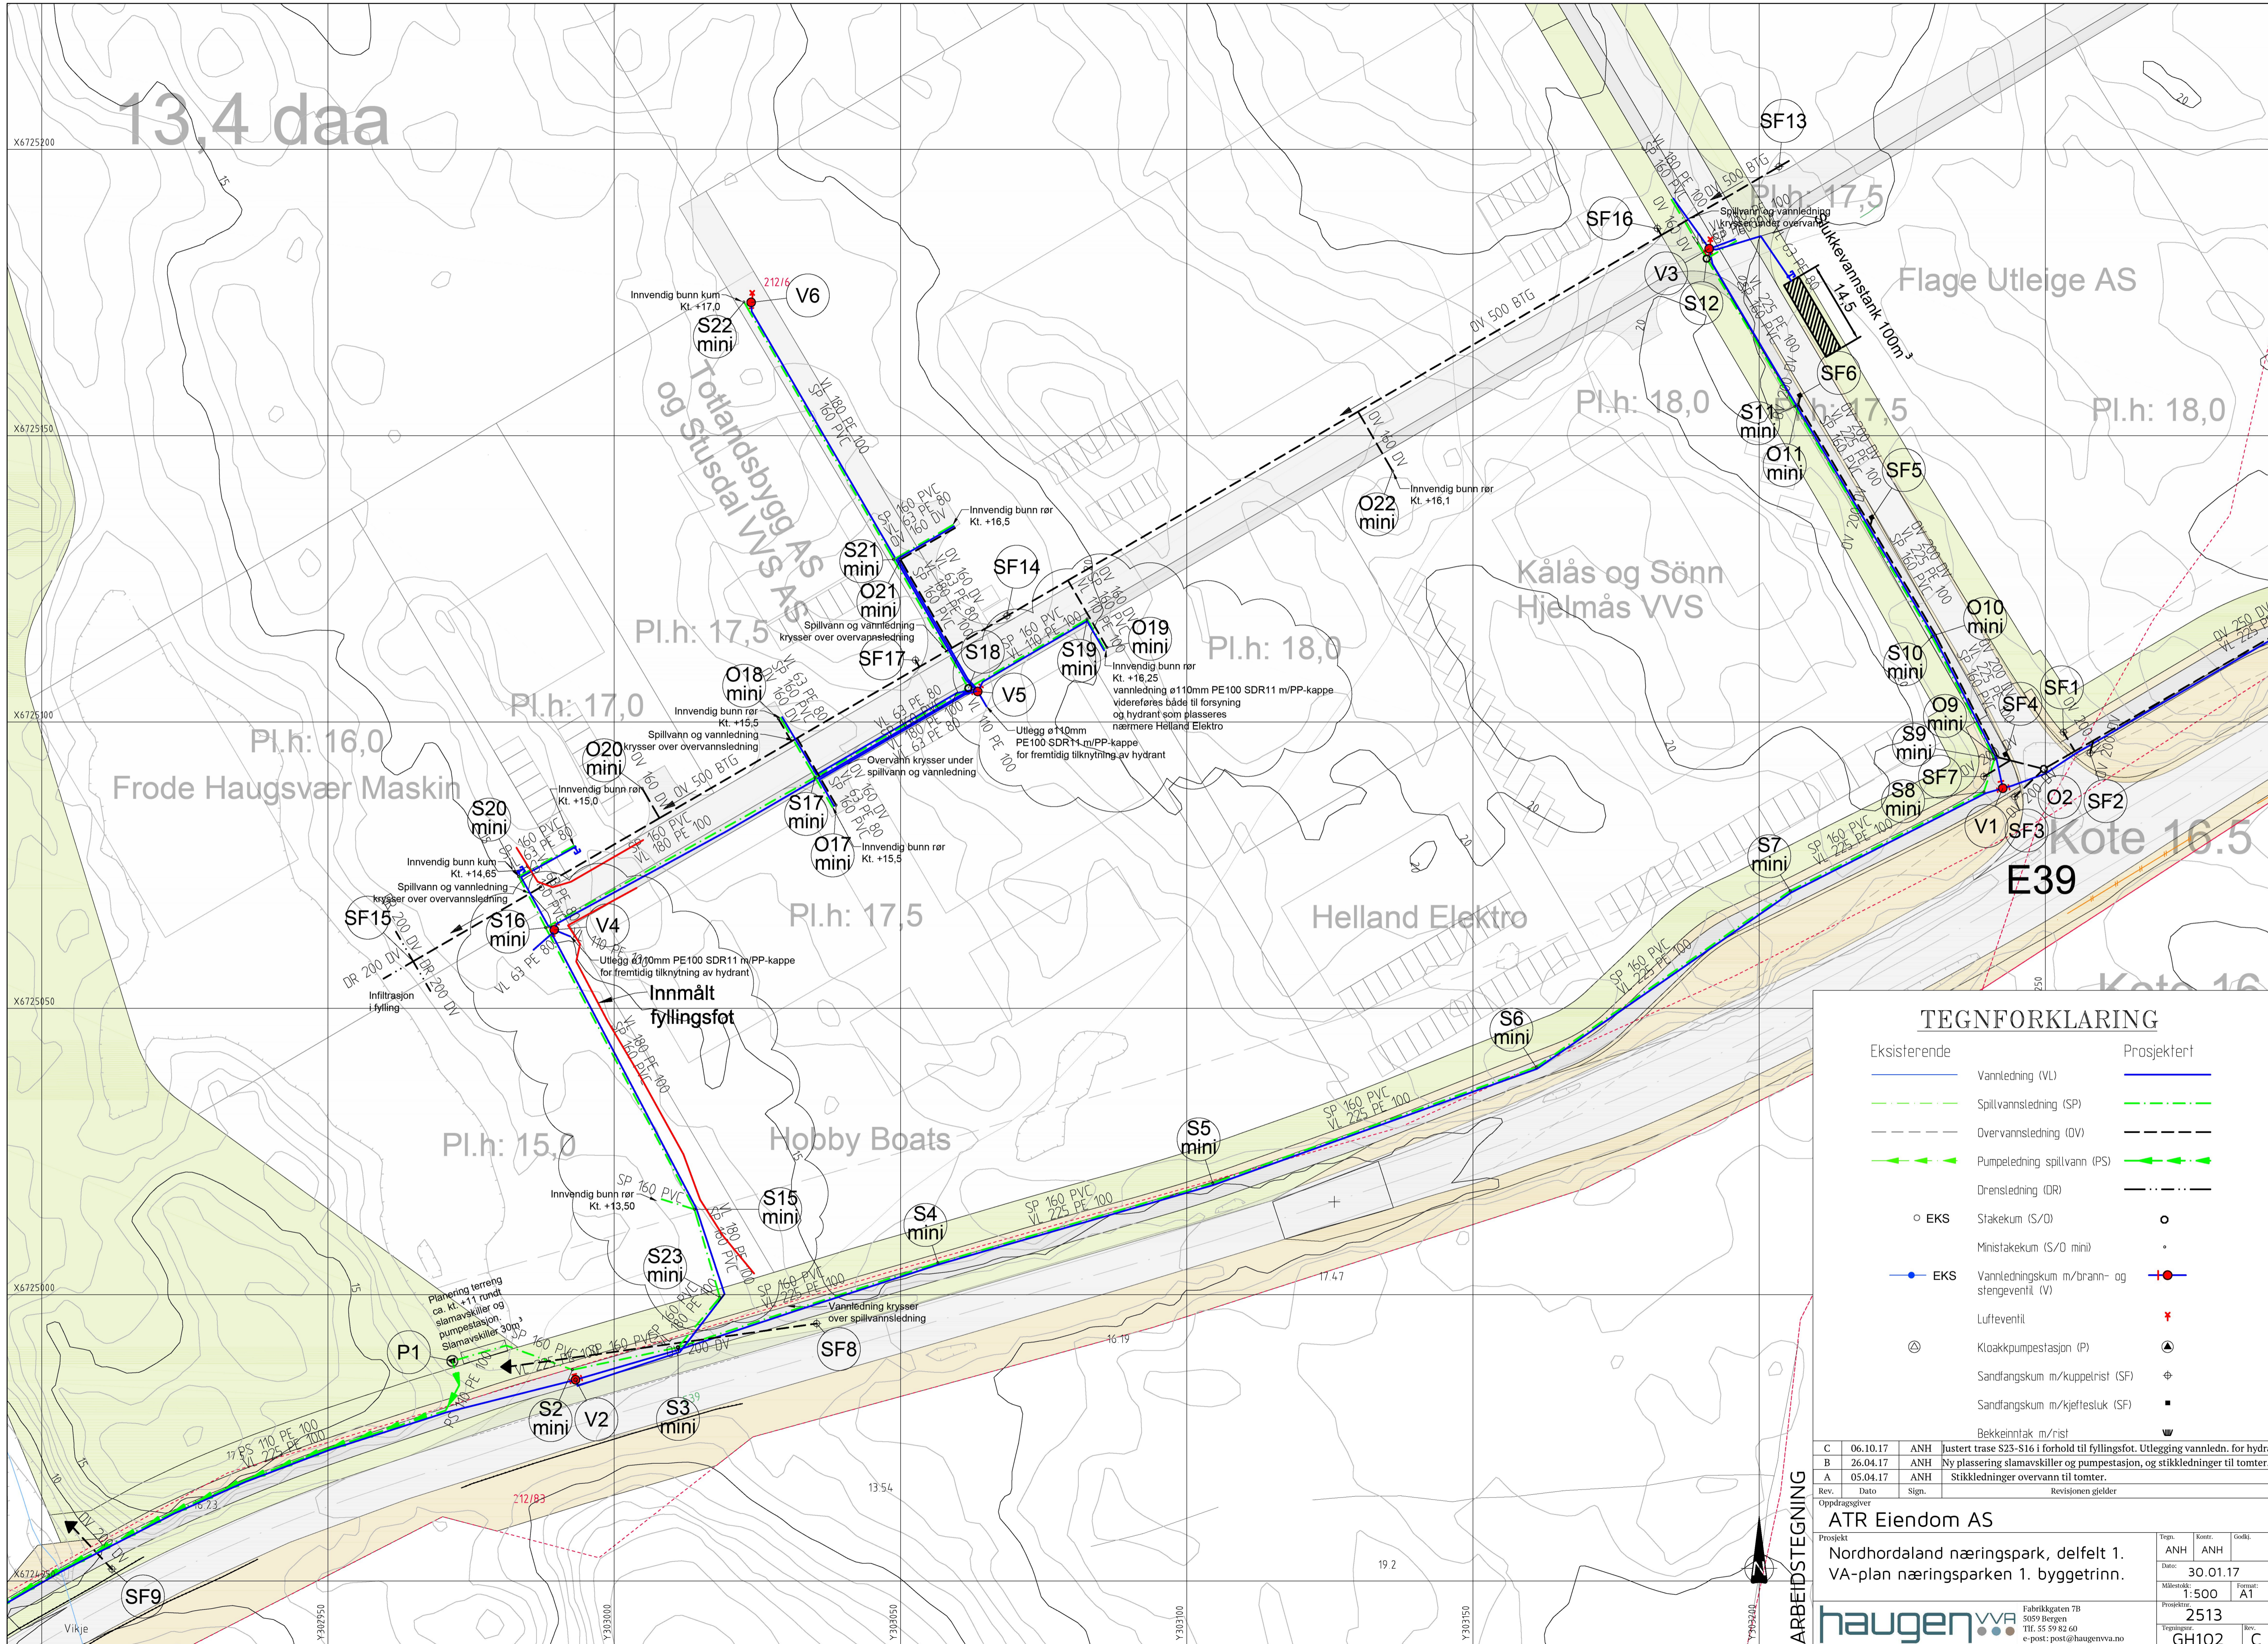

Eksisterende		Prosjektert
	Vannledning (VL)	
	Spillvannledning (SP)	
	Overvannledning (OV)	
	Pumpeledning spillvann (PS)	
	Drensløsing (DR)	
	Stakekum (S/O)	
	Ministakekum (S/O mini)	
	Vannledningskum m/brann- og stengeventil (V)	
	Lufteventil	
	Kloakkpumpestasjon (P)	
	Sandfangskum m/kuppelrist (SF)	
	Sandfangskum m/kjelfestluk (SF)	
	Bekkeinntak m/rist	

C	06.10.17	ANH	Justert trase S23-S16 i forhold til fyllingsfot. Utlekking vannledn. for hydrant
B	26.04.17	ANH	Ny plassering slamavskiller og pumpestasjon, og stikkledninger til tomter.
A	05.04.17	ANH	Stikkledninger overvann til tomter.
Rev.	Dato	Sign.	Revisjonen gjelder
Oppdragsgiver ATR Eiendom AS			
Prosjekt Nordhordaland næringspark, delfelt 1. VA-plan næringsparken 1. byggetrinn.			
Tegn:	ANH	Kont.:	ANH
Dato:	30.01.17		
Målestokk:	1:500		
Format:	A1		
Prosjektnr.:	2513		
Tegningsnr.:	GH102		
Rev.:	C		

ARBIDSTEGNING

haugen VVA
Fabrikkgaten 7B
5059 Bergen
Tlf. 55 59 82 60
e-post: post@haugenvva.no