




SØKNAD OM TILKOPLING OG  
UTFØRING AV SANITÆRANLEGG

Eg / vi søker med dette om løyve til tilkopling og utføring av sanitæranlegg i medhald av gjeldande avgiftsføresegner og reglement for sanitæranlegg.			
Til Teknisk etat i <b>LINDAS KOMMUNE</b>			
Byggeplass/eigedom, adresse <b>RISASSØVEGEN</b>		Matr. nr.	Gnr. <b>81</b>   Bnr. <b>67</b>   Parsell nr.
Eigar/festar av eigedom og sanitæranlegg <b>GEIR PAULSEN</b>		Adresse	
Ansvarshavande rørleggar <b>GEIR J LERUM</b>			
Type bygg (sett x)			
<input type="checkbox"/> Boligbygg	<input type="checkbox"/> Forretnings-/kontorbygg	<input type="checkbox"/> Industribygg	
<input type="checkbox"/> Skole/forsamlingshus	<input checked="" type="checkbox"/> Annan bygning	<b>MAUST</b>	
Type arbeid (sett x)			
<input checked="" type="checkbox"/> Nyanlegg	<input type="checkbox"/> Omlegging	<input type="checkbox"/> Anna arbeid	
<input checked="" type="checkbox"/> Vatninstallasjonar	<input type="checkbox"/> Utvendig installasjon -avløp	<b>UTVENDIG VANNTIL 6 MAUST</b>	
<input type="checkbox"/> Vatninstallasjonar innvendig	<input type="checkbox"/> Innvendig installasjon -avløp		
<p>Installasjonsarbeida vil bli utført i medhald av gjeldande lover, føresegner og reglement, eventuelt med dei endringar som måtte bli gitt ved installasjon.</p> <p>Som eigar av anlegg/eigedom vil eg rette meg etter dei til ein kvar tid gjeldande sanitær- og avgiftsføresegner.</p>		 <p><b>GEFO</b> RØRSERVICE A/S Postboks 1857 Nordnes 5816 BERGEN</p>	
Stad <b>Berge</b>	Dato <b>21-02-14</b>	Stad <b>BERGEN</b>	Dato <b>21-02-2014</b>
Underskrift av eigar <b>Geir Paulsen</b>	Underskrift av ansvarshavande rørleggar <b>Geir J Lerum</b>		
 FOR KOMMUNEN SI HANDSAMING AV SØKNADEN - IKKJE SKRIV HER!			
Vedtak			
<input type="checkbox"/> Søknaden er godkjend på følgjande vilkår:		<input type="checkbox"/> Søknaden er ikkje godkjend fordi:	
Stad		Dato	
Underskrift			
Anlegget er godkjend			
Stad		Dato	
Underskrift			

Vatnforsyning			
Stikkledning -	Dim. i mm	Materiale	Trykkklasse
	32	PE-80	10
Reduksjonsventil	<input type="checkbox"/> Ja <input type="checkbox"/> Nei	Trykkforsterking	<input type="checkbox"/> Ja <input type="checkbox"/> Nei
Sil/filteranlegg	<input type="checkbox"/> Ja <input type="checkbox"/> Nei	Vatnmålar	<input checked="" type="checkbox"/> Ja <input type="checkbox"/> Nei
Anna utstyr	<input type="checkbox"/> Ja <input type="checkbox"/> Nei		
Avløp	<input type="checkbox"/> Fellessystem	<input type="checkbox"/> Dobbeltsystem	
Fellesledning	Dim. i mm	Materiale	Trykkklasse
Ledning for spillvatn	Dim. i mm	Materiale	Trykkklasse
Ledning for overvatn	Dim. i mm	Materiale	Trykkklasse
Slamavskiljar	<input type="checkbox"/> Ja <input type="checkbox"/> Nei	Våtvolum i m <sup>3</sup>	Antall kummar
Anna rensiltak/-utstyr	<input type="checkbox"/> Ja <input type="checkbox"/> Nei	Kva slag	
Areal m.m.			
Areal på bygget/tilbygget	Brutto golvflate i m <sup>2</sup>	Leigereaal (boligbygg) i m <sup>2</sup>	Avgiftspliktig tilleggsareal i m <sup>2</sup>
Opparbeidd hageareal	Areal i m <sup>2</sup>	Symjebaseng	Volum i m <sup>3</sup>
Vassklosett	<input type="checkbox"/> Ja <input type="checkbox"/> Nei		
Teikningar vedlagt			
<input checked="" type="checkbox"/> Situasjonsplan	<input type="checkbox"/> Kjellarplan		Oppggi antall
<input type="checkbox"/> Installasjonsteikning	<input type="checkbox"/> Etasjeplan		
	Oppggi kva slag		
<input type="checkbox"/> Andre teikningar			
Tinglyste erklæringar vedlagt			
<input type="checkbox"/> Løyve til å leggje og vedlikehalde ledningar, kummar m.v. på andre sin eigedom			
<input type="checkbox"/> Solidarisk ansvar for eigarar av felles ledningar			
<input type="checkbox"/> Rett og plikt til nødvendig service av pumpeanlegg, maskinelt utstyr m.m.			
<input type="checkbox"/> Rett for kommunen til å krevje provisorisk anlegg sett ut av funksjonen ved tilknytting til offentleg ledningsnett			
<input type="checkbox"/> Andre forhold	Kva slag		
Søknad om deispensasjon (oppggi grunn)			
Andre opplysningar (bruk om nødvendig baksida av blanketten)			

Naustområde N1  
 Gnr. 81 Bnr. 67  
 Tomteareal 0,79 daa

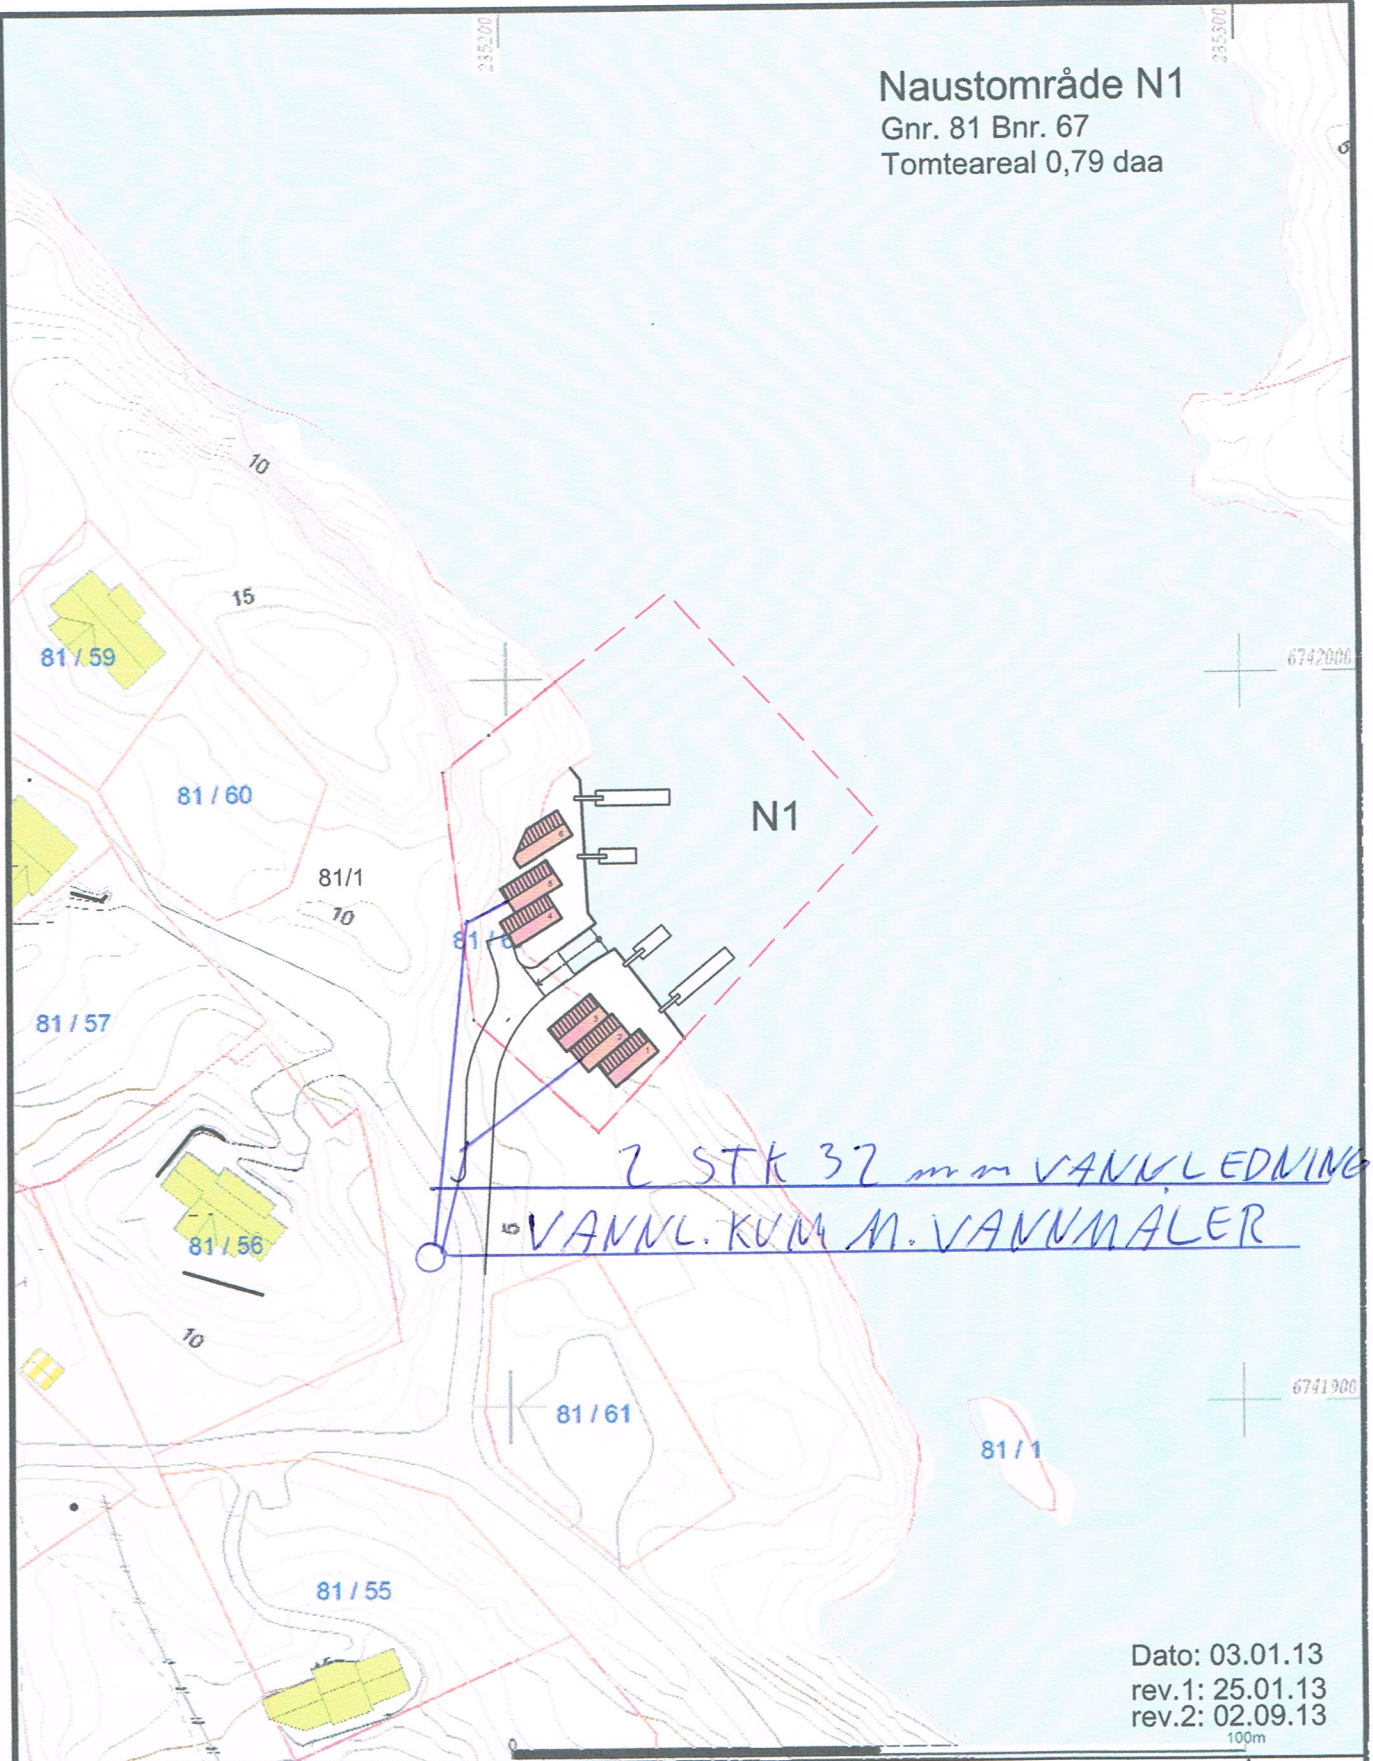

Dato: 03.01.13  
 rev.1: 25.01.13  
 rev.2: 02.09.13  
 100m

- Målte Grenser
- Registrerte Grenser
- Udførelse grenser
- + Terrengmålte grense
- + Konstante grensepunkter
- Bolig
- Hytte/Leilighet
- Garasje/uthus
- Industri/lager
- Andre bygg



Lindås kommune  
 Geodata avdeling



Dato: 2012.07.03  
 Form: kv.3

Målestokk  
 1:1000

Belleggenhet og høyder må oppfattes som orienterende.