

Skyldskifte.

08-January-2018

Den 13 aug 1955 heldt underskrivne, som er oppnemnde av lensmannen, skyldskifte på garden Torskheim 181-8

gr.nr. 93 br.nr. 2 med skyld mark 0.23 i Alversund herad.

Oscar Thorsheim har kravt skyldskifte og har grunnboksheimel til eiendomen.¹⁾

Oppnemninga av skyldskiftemennene ligg ved. Dei har gjeve skjønsmannslovnad så nær som²⁾ Alle

Desse møtte:³⁾ Oscar Thorsheim, Ole Arkeland, Karl Hjelmkvist
for Heradsland og bondar John Storre, Ste. K. Simonsen
var varsla (i lov. 6)

Til formann vart vald Johannes Lilleskare

Grensene⁴⁾

til de utskilde part : Grenseline tek til ved nedre
merkeskeim m. v. på nordvids av fylkesvegen
i merkeskeim mot brud 6 og går mot nord
etter grenseline mot munde brud 27 m. til berg
Videre etter samme grenseline i nordvest
leid 21 m. til nedre merkeskeim m. v.
Her vender line i austlig retning 44.4 m. til
ti berg Videre i nordvestlig leid 55.5 m. til ned-
re merkeskeim m. v. Mot vest etter fylkes
vegen 27 m. til idomsgrænsetil

1) Utan at den som har kravt skyldskifte har grunnboksheimel, eller det er sagt dom for at han eig den utskilde eiendomen, kan ikkje skyldskiftet godtakast til tinglysing. (§ 1 i lov om skyldskifte.)

2) Er det nokon av skyldskiftemennene som ikkje har gjeve slik lovnad som er nemnt i § 20 i lov nr. 1 frå 1/6 1917, skal han før tenesta tek til, skriva under ei fråsegn med denne ordlyden: «Eg lovar at eg i alle saker vil gjera tenesta mi som skjønsmann samvitsfullt og etter beste overtyding.den.....19.... (underskrift).» Denne fråsegna skal sendast til sorenskrivaren saman med skyldskiftedokumenta.

3) Er det nokon av grannane eller partane i skyldskiftet som ikkje møter, må ein her skriva om det er prova at dei er varsla. Like eins om det er grannar ein har funne det uturvande å varsla (§§ 2 og 8 i skyldskiftelova).


4) Sjå §§ 3 og 8 i skyldskiftelova. Ein skal ikkje skriva grensene mot granneeiendomen utan at eigaren er til stades og samtykkjer i det som vert skriva.

Har nokon av partane kravt at skyldskiftemennene skal avgjera sjølve markeskilet, samstundes med skyldskiftet, (§ 7 i lova), må dei her skriva det som trengst. Det må ikkje skipast bruksrett eller servitut i skyldskiftet, utan at heftet er vedteke skriftleg av den som har grunnboksheimel til den eiendomen heftet gjeld (§ 5 i lova).




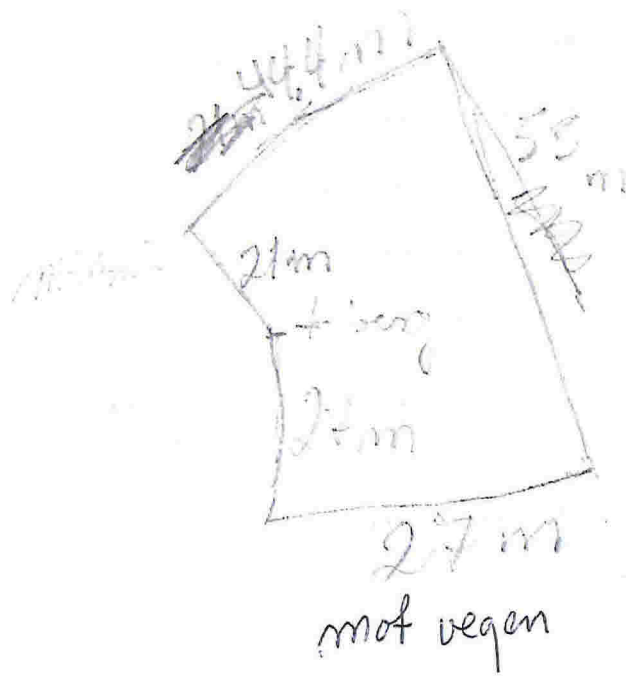

Utskriftsinnstillinger


Send til skriver

Forhåndsvis

Avslutt


Oversiktskart

Skjul

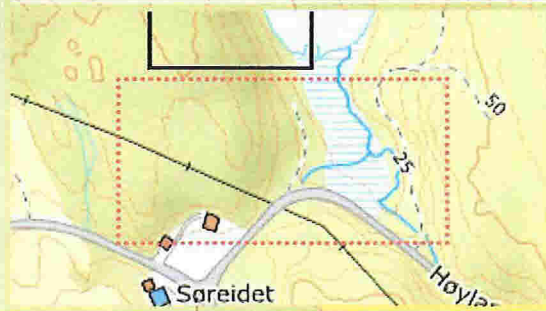

Hjelp

Vis

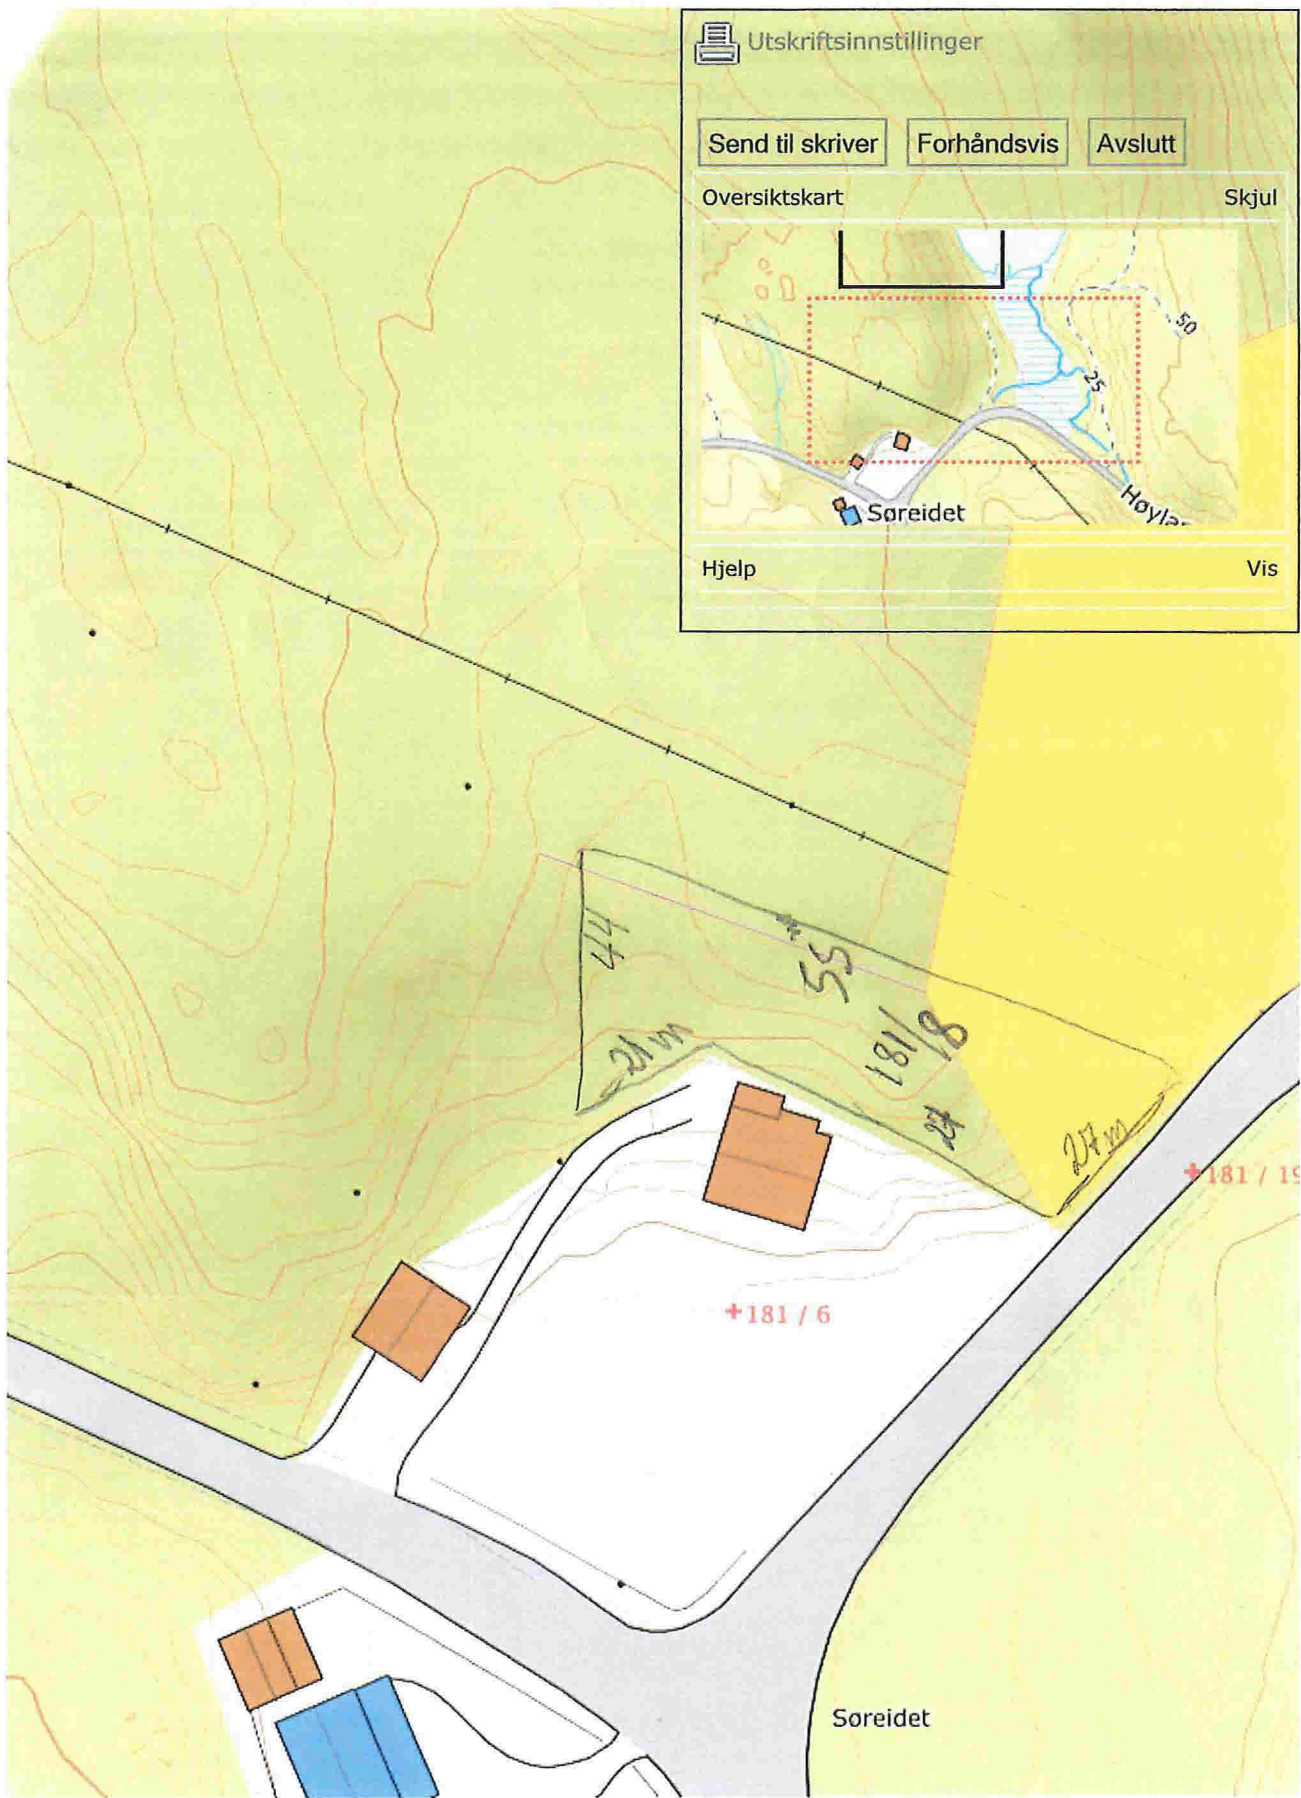



Kartverket

Se eiendom

Eiendomsinformasjon

1263-181/8 "eidshaugen" av torsheim

26.12.2017

Eiendomsinformasjon (1)

Type	Grunneiendom	Areal/Oppgitt areal	4 967,6
Kommune	1263 Lindås	Arealmerknad	Hjelpelinje vannkant Hjelpelinje vegkant
Gårdsnr	181	Grunnforurensing	Nei
Bruksnr	8	Tinglyst	Ja
Festenr		Seksjonert	Nei
Seksjonsnr		Har festegrunner	Nei
Bruksnavn	"eidshaugen" av torsheim	Punktfeste	Nei
Koordinater	298643.52 6727642.36 (32632)		
Kulturminne	Ikke registrert	Bekreftet grunnboksutskrift	Bestill
		Grunnboksinformasjon	Vis

Teiger (1)

Type	Koordinater	Teigareal	Merknad
Eiendomsteig	5.31807199 60.63381446 (4326)	4 967,6	Hjelpelinje vannkant, Hjelpelinje vegkant