




VEDLEGG 7. OPPMÅLINGSTEIKNINGAR.

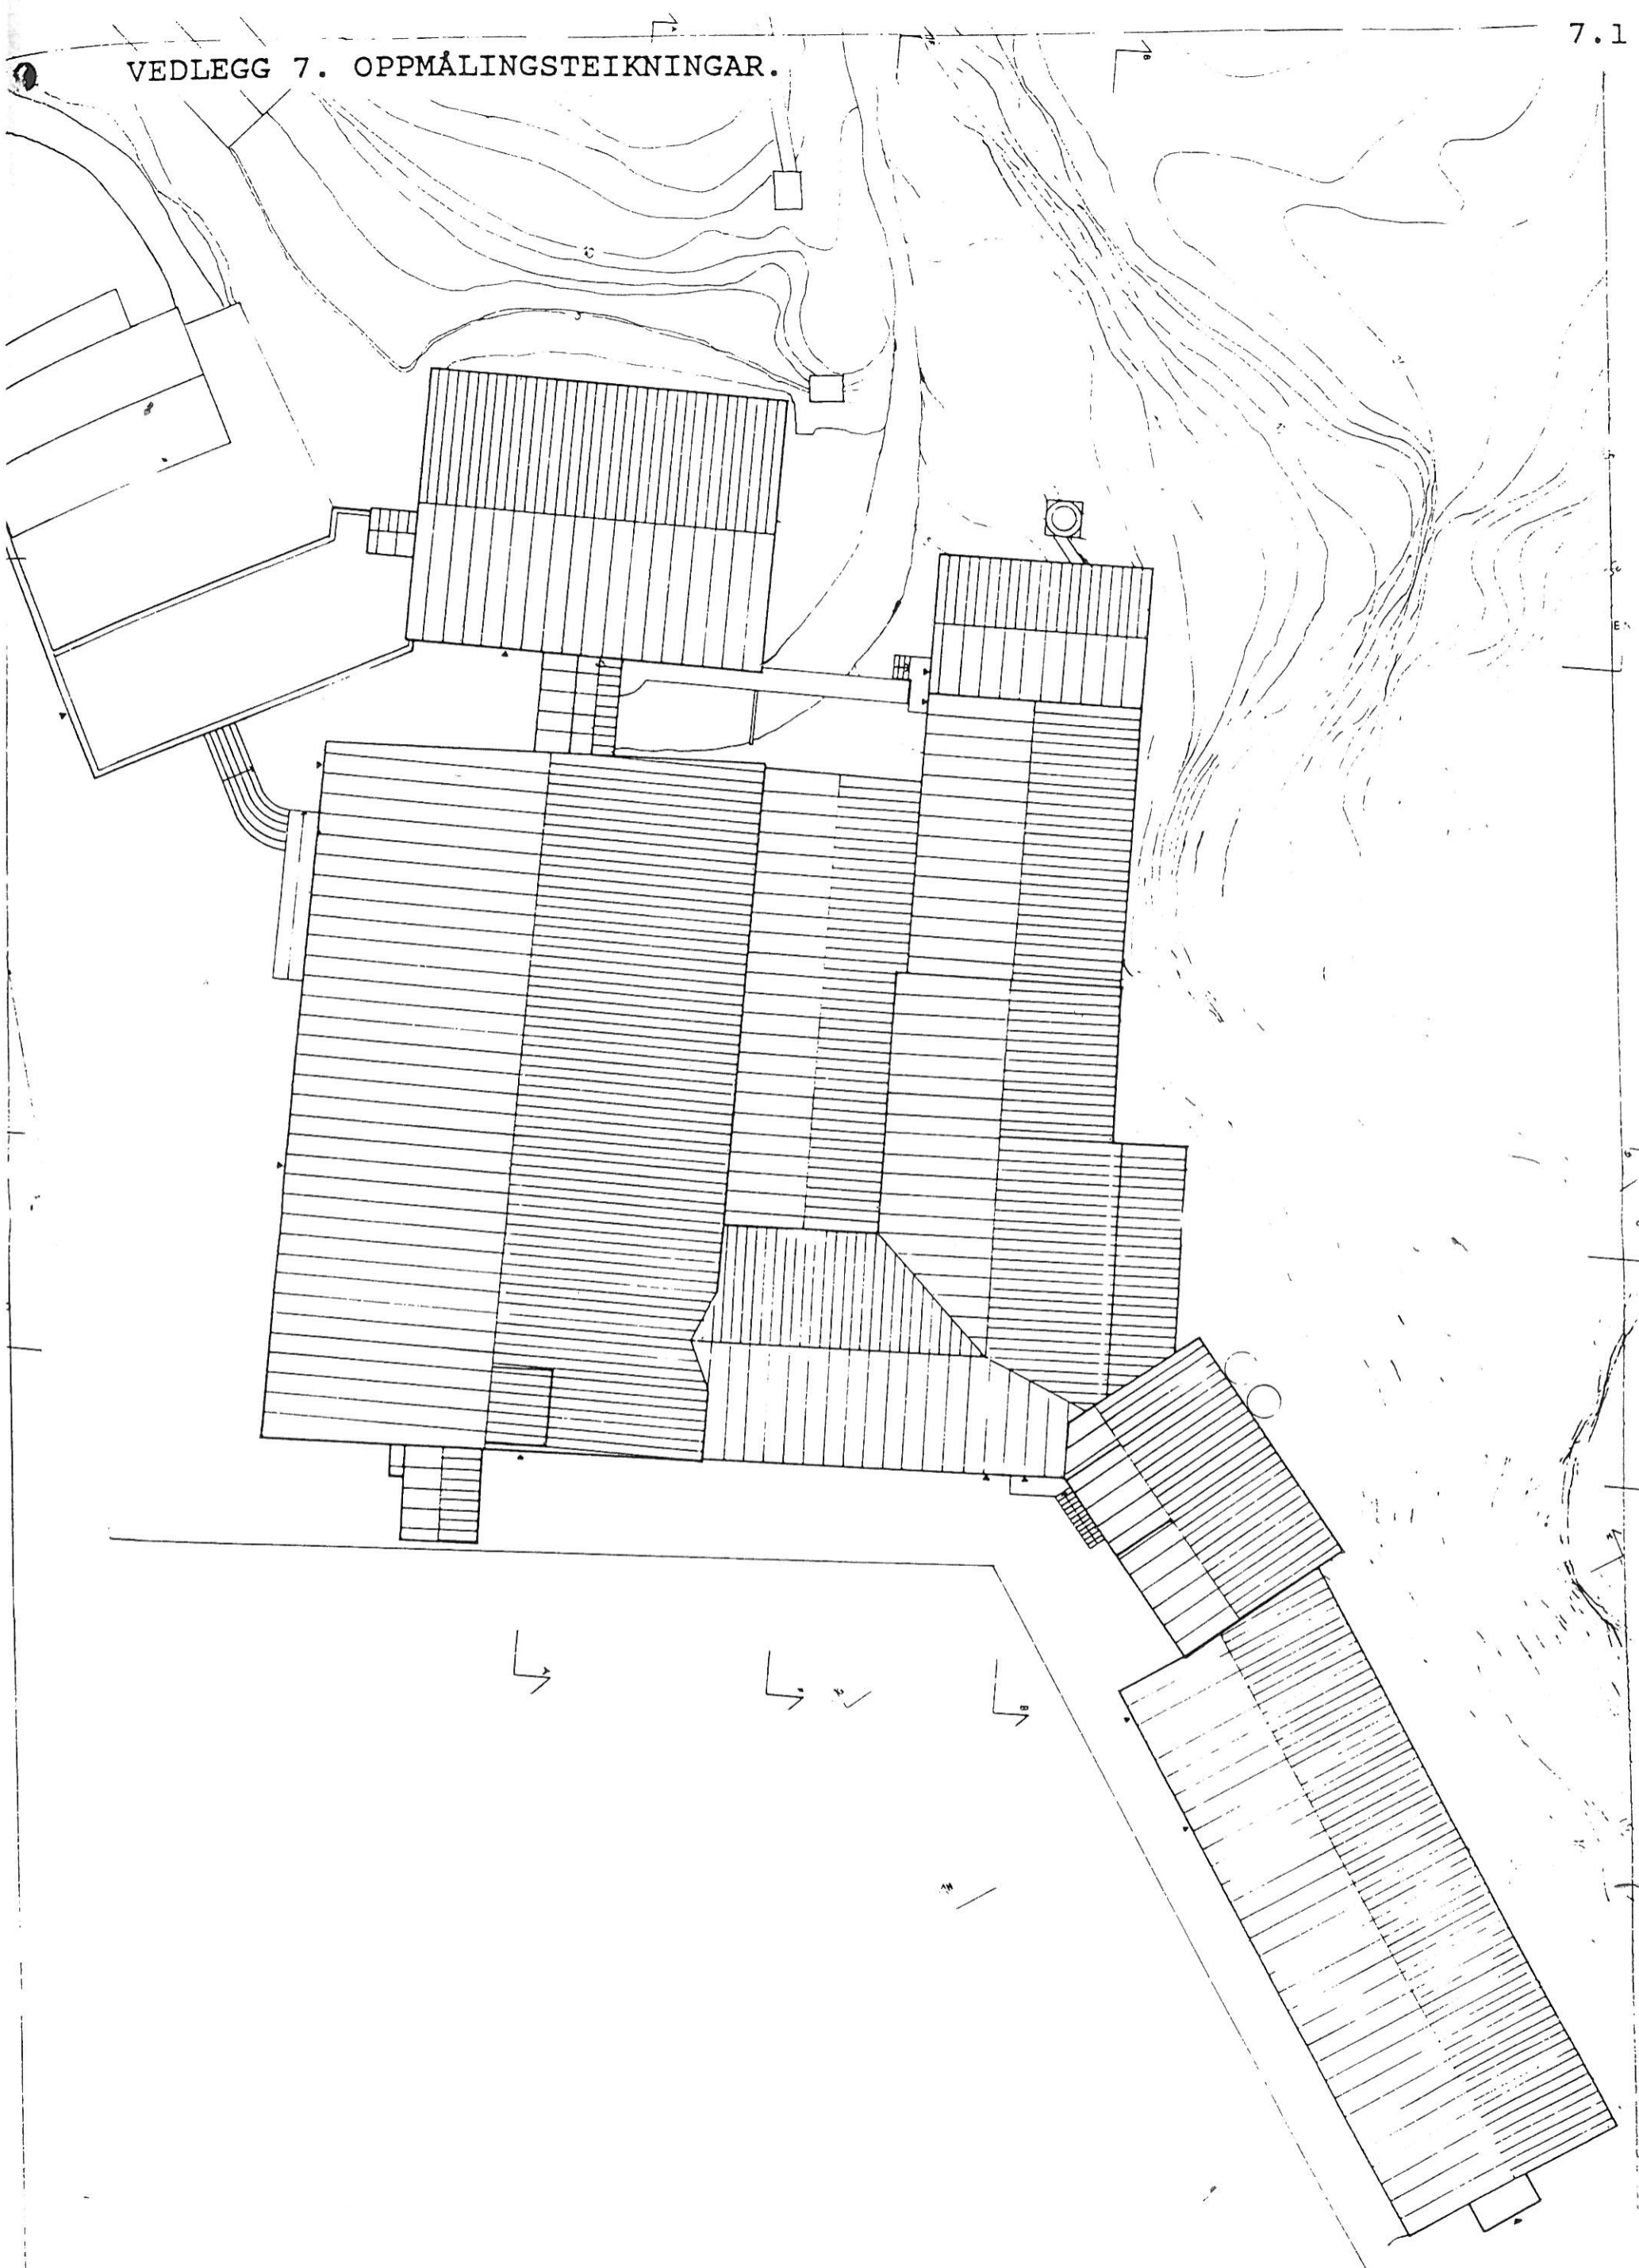


0 1 2 3 4 5 6 7 8 9 10

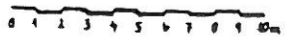

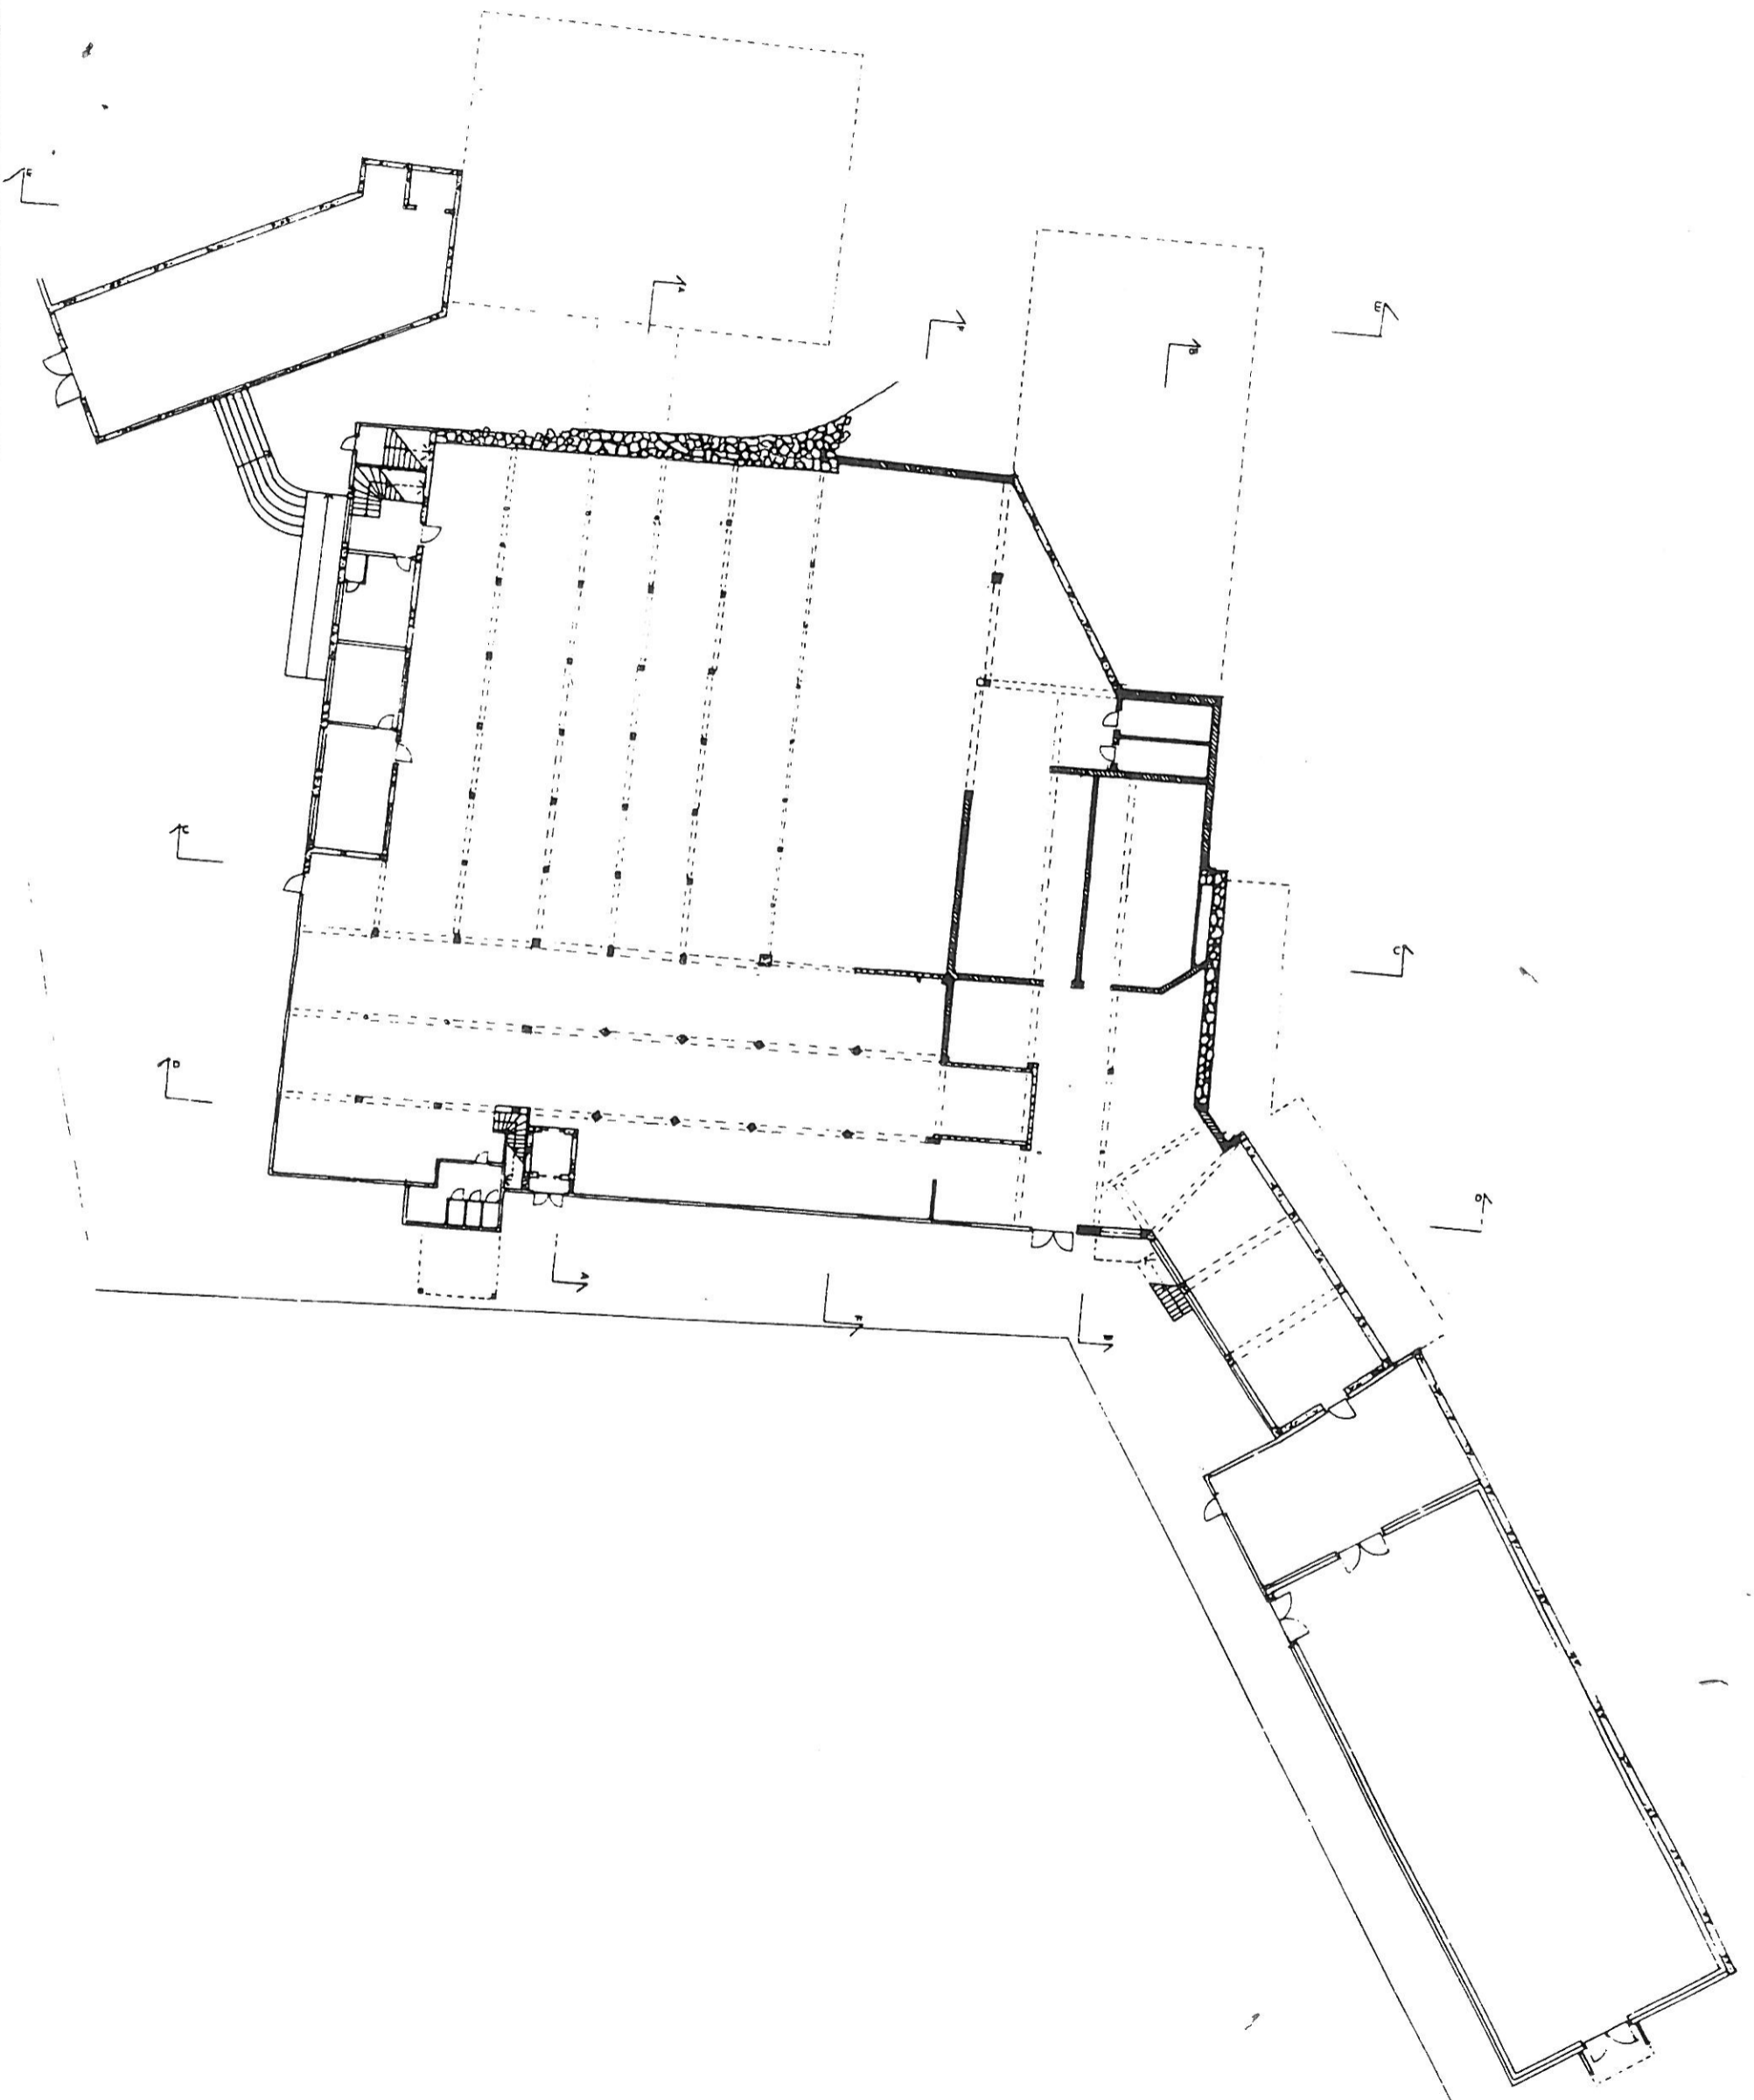



PLAN 1 - BJØRSVIKANLEGGET




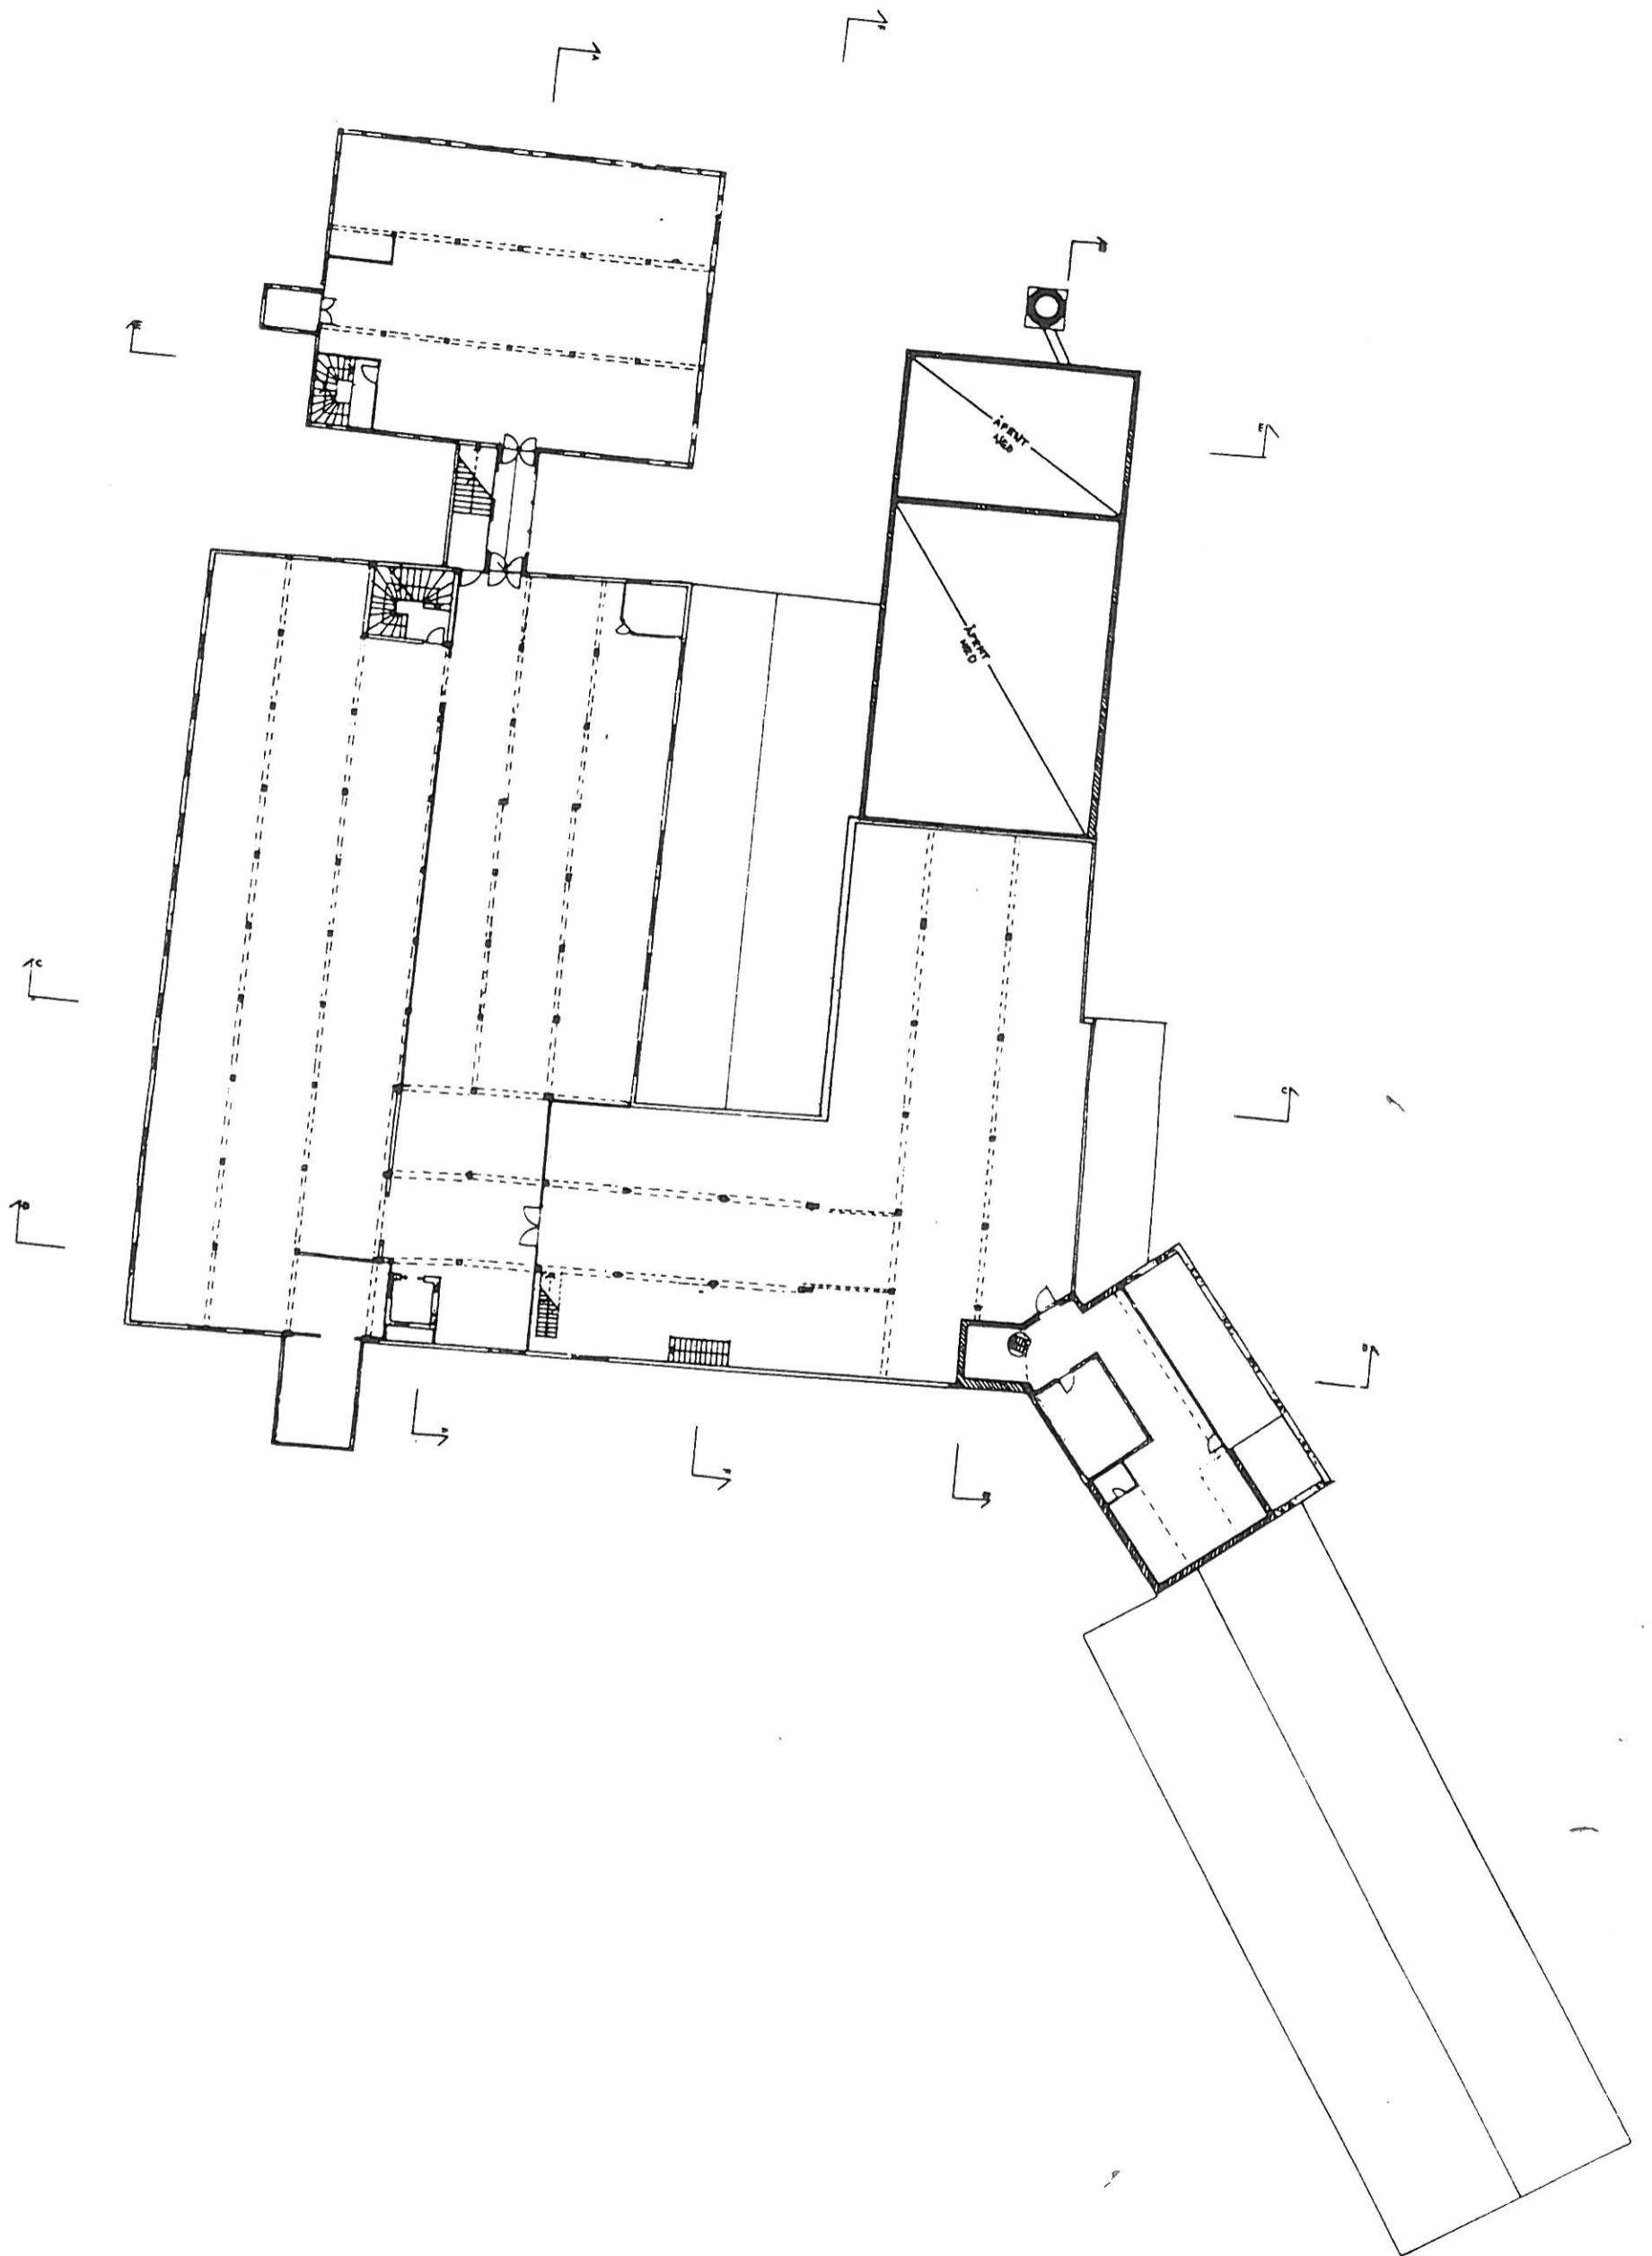


PLAN 3 - BJØRSVIKANLEGGET





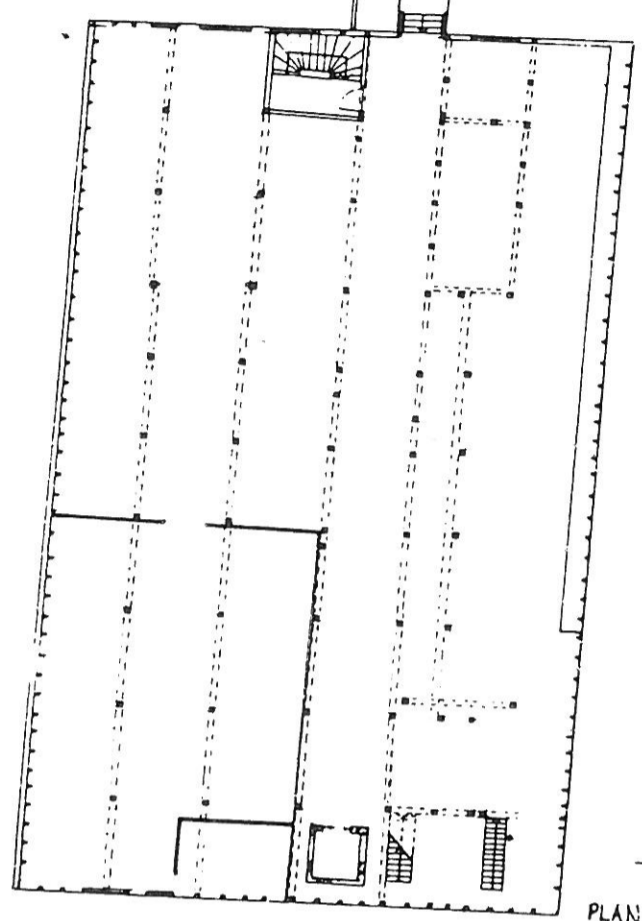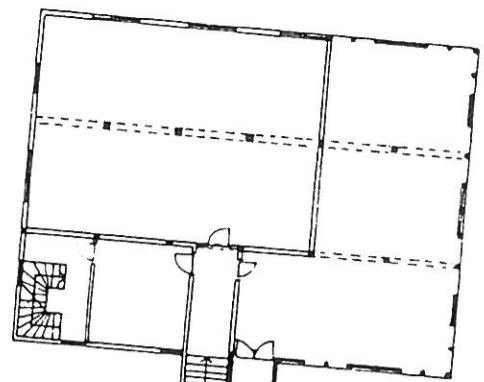



PLAN 4

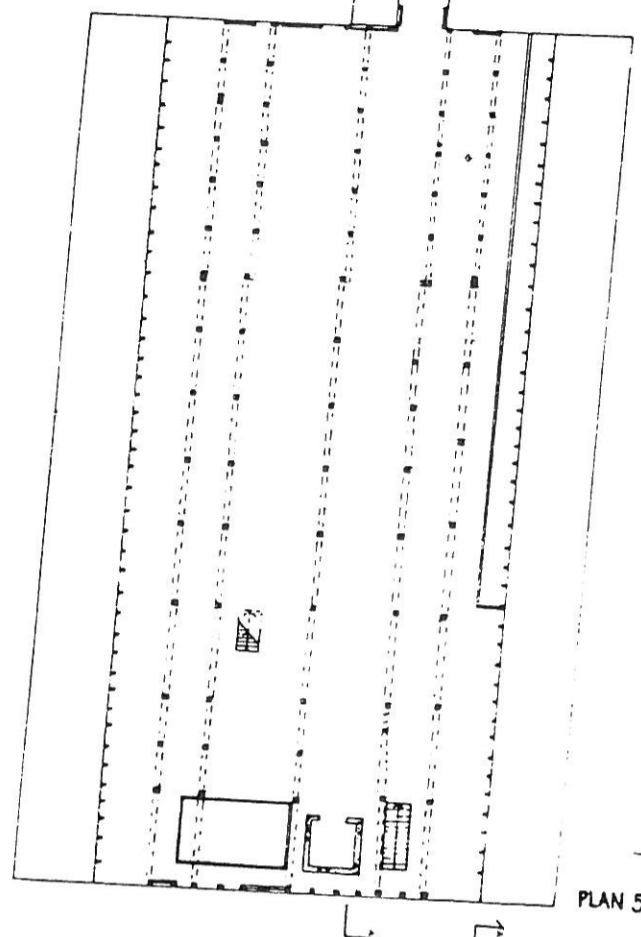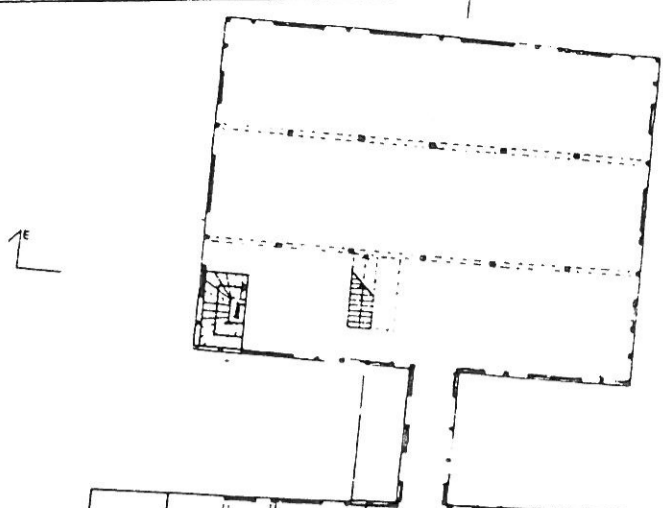

PLAN 5

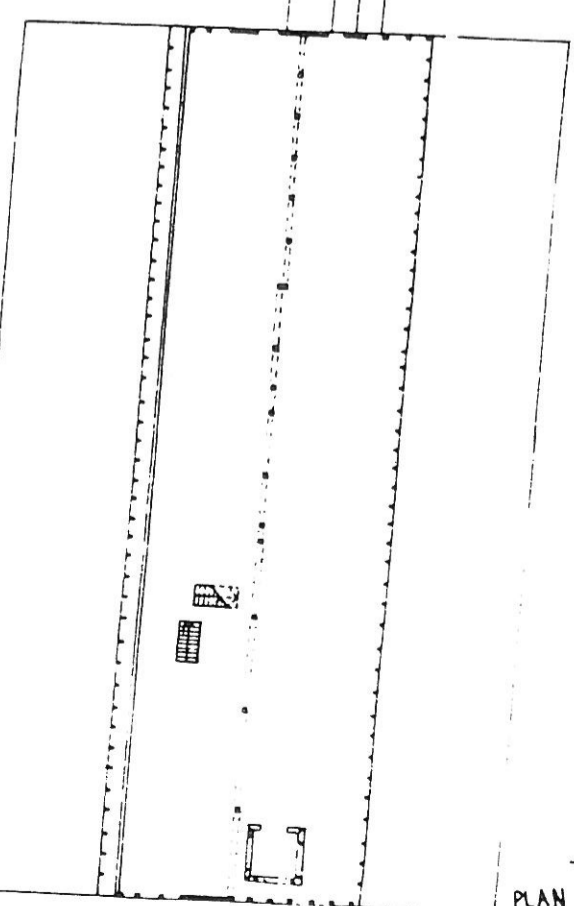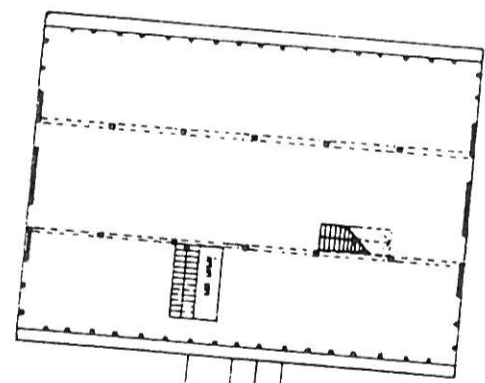


PLAN 6

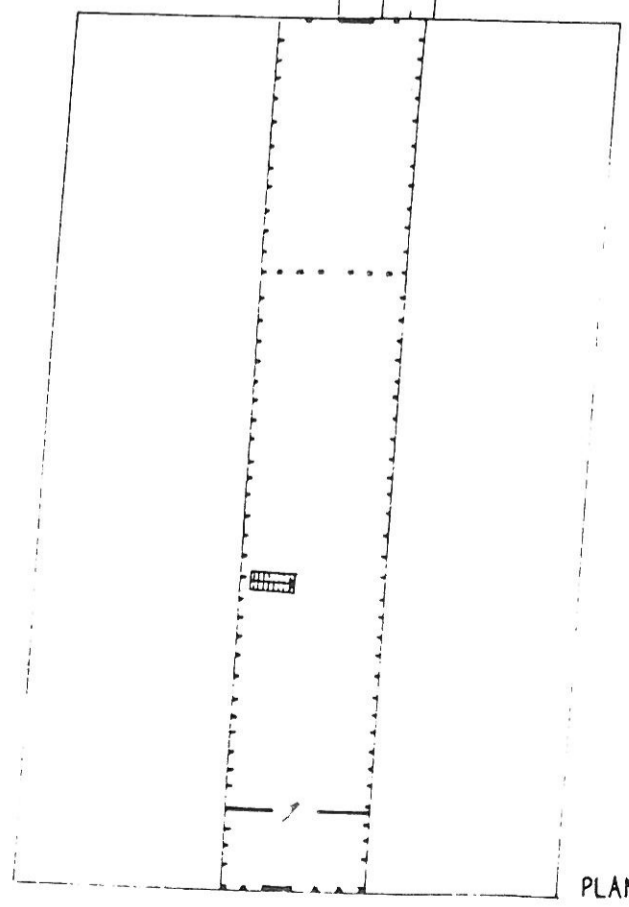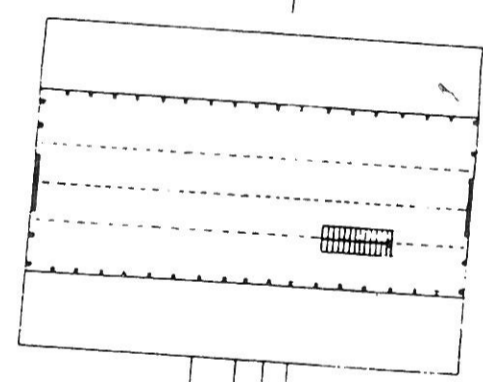


PLAN 7

PLAN 4, 5, 6, 7 → BJØRSVIKANLEGGET


0 1 2 3 4 5 6 7 8 9 10m

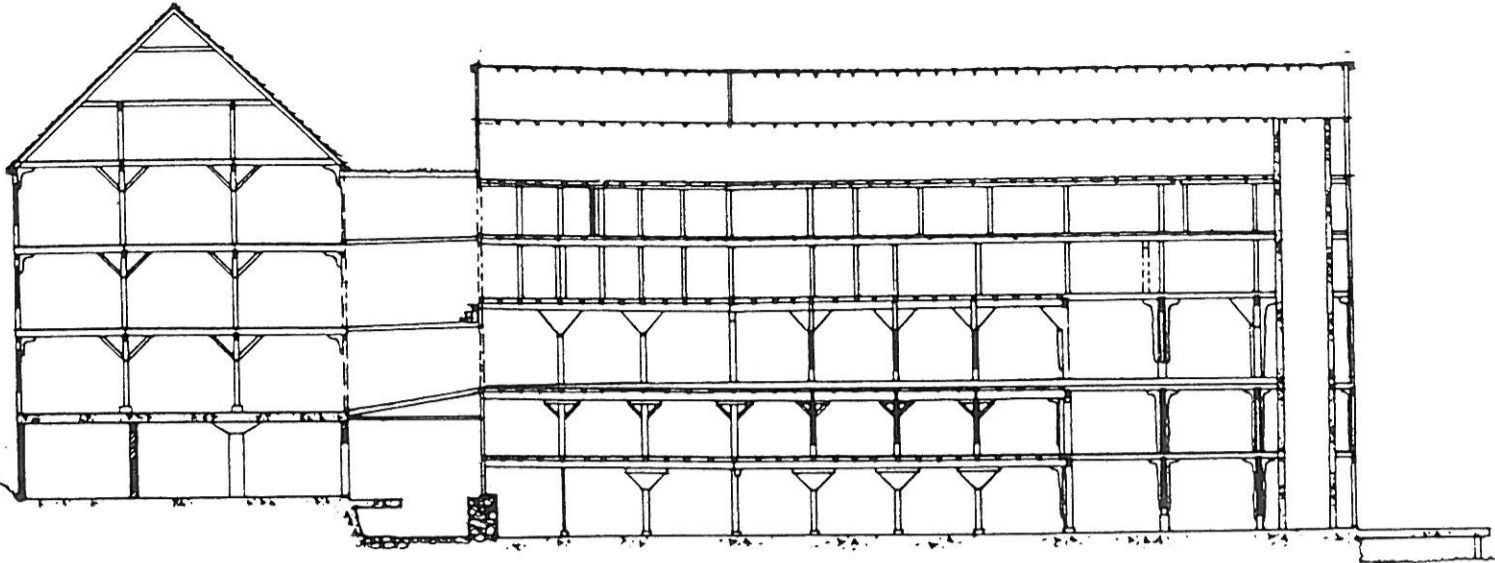


SNITT A-A

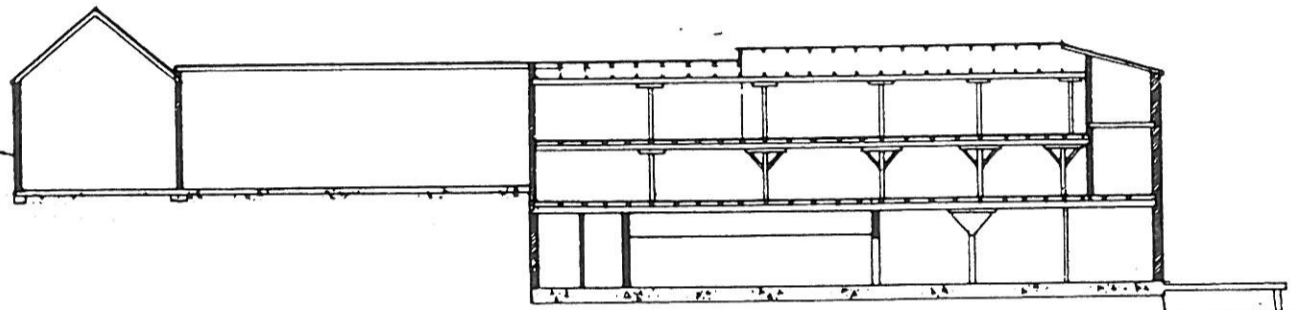

SNITT B-B

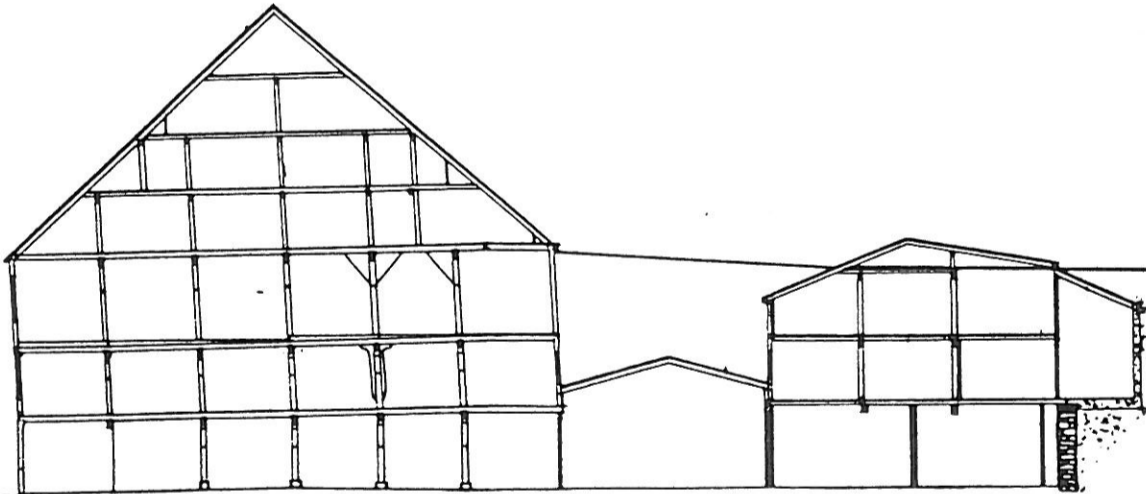




SNITT C-C

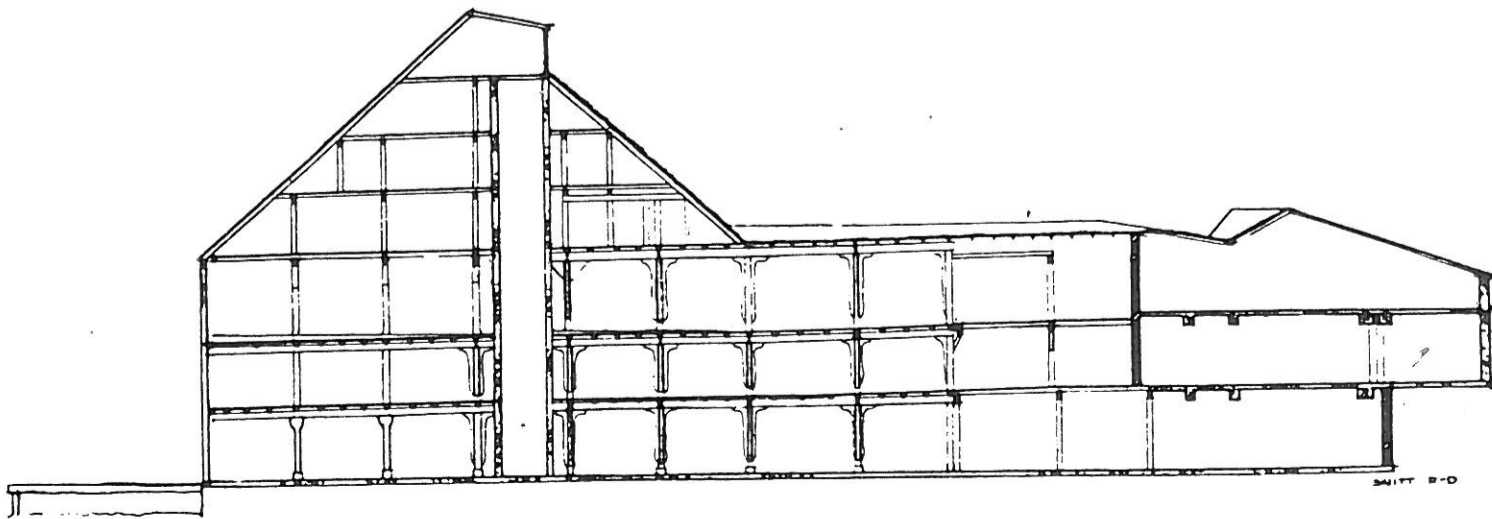


SNITT D-D


0 1 2 3 4 5 6 7 8 9 10m

SNITT A, B, C, D - BJØRSVIKANLEGGET

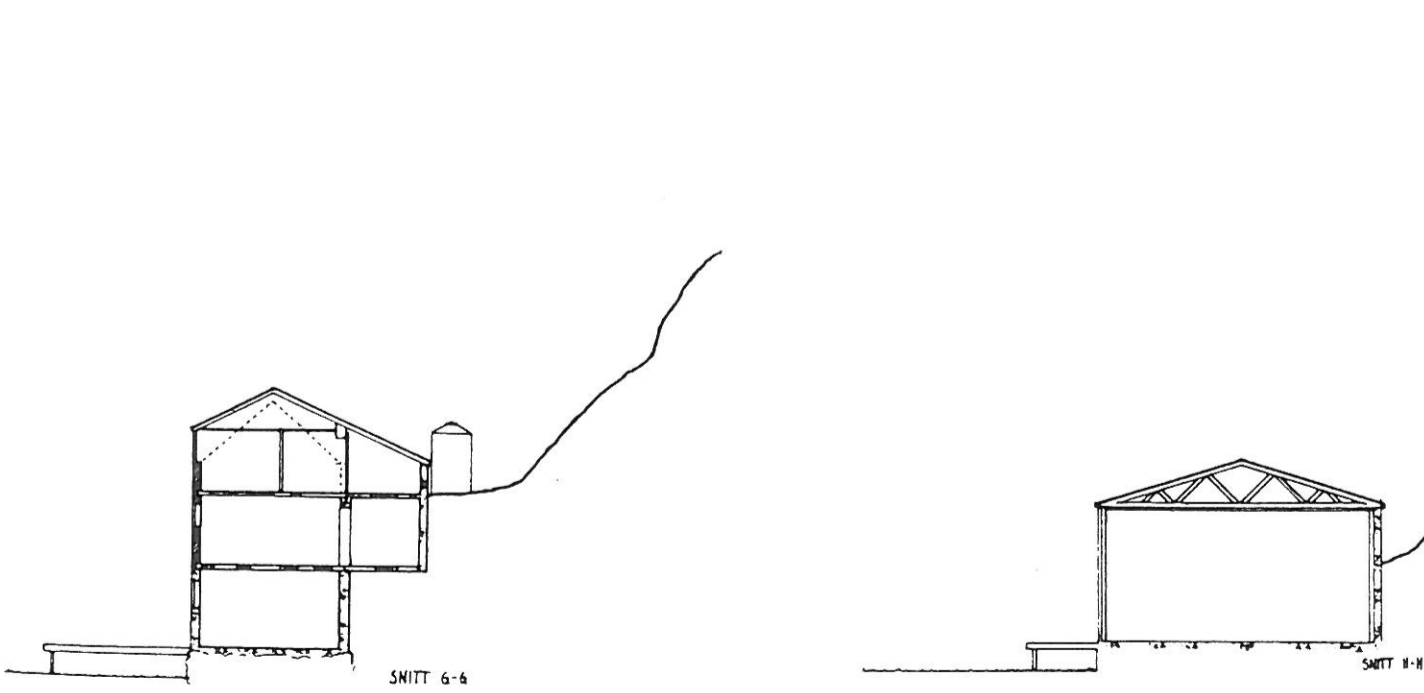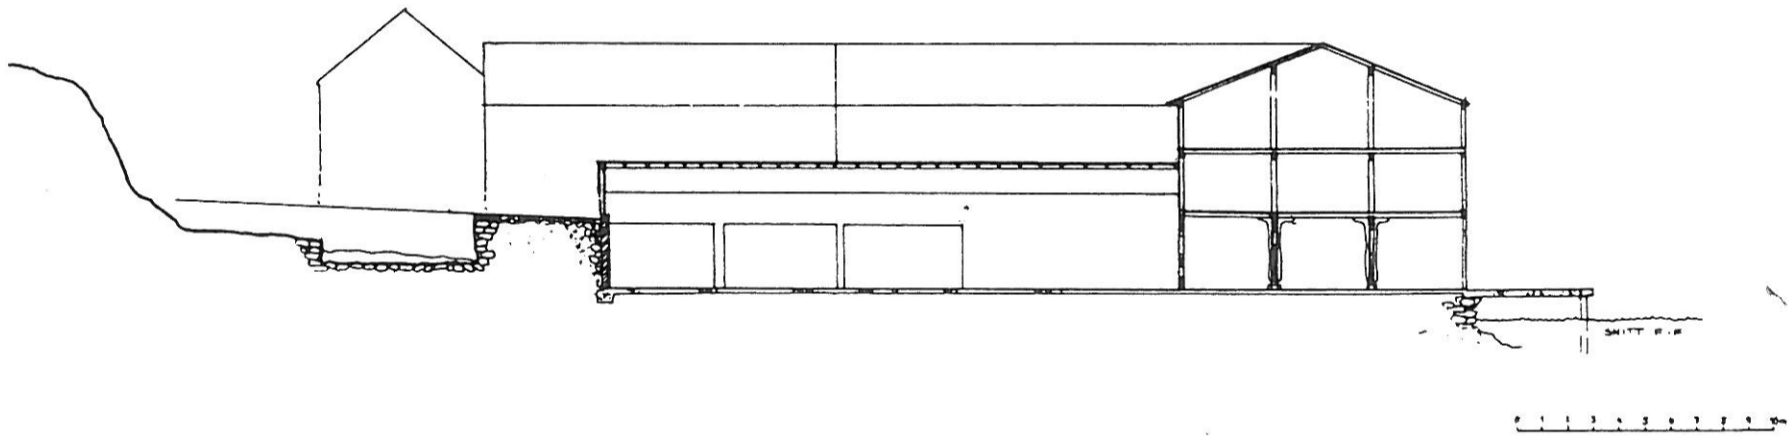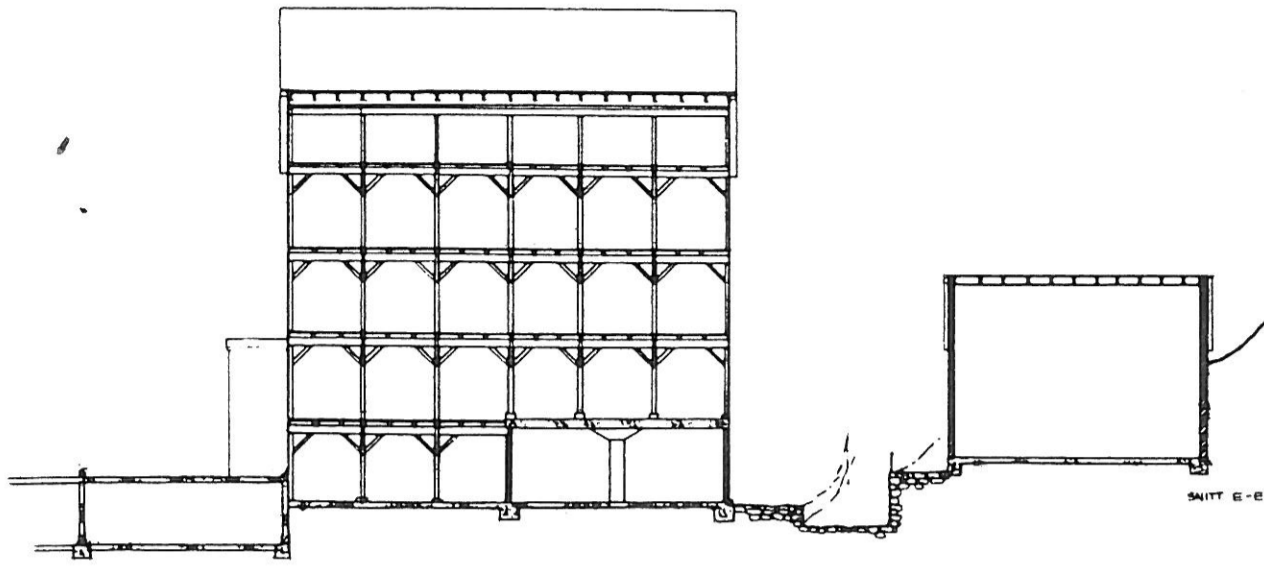


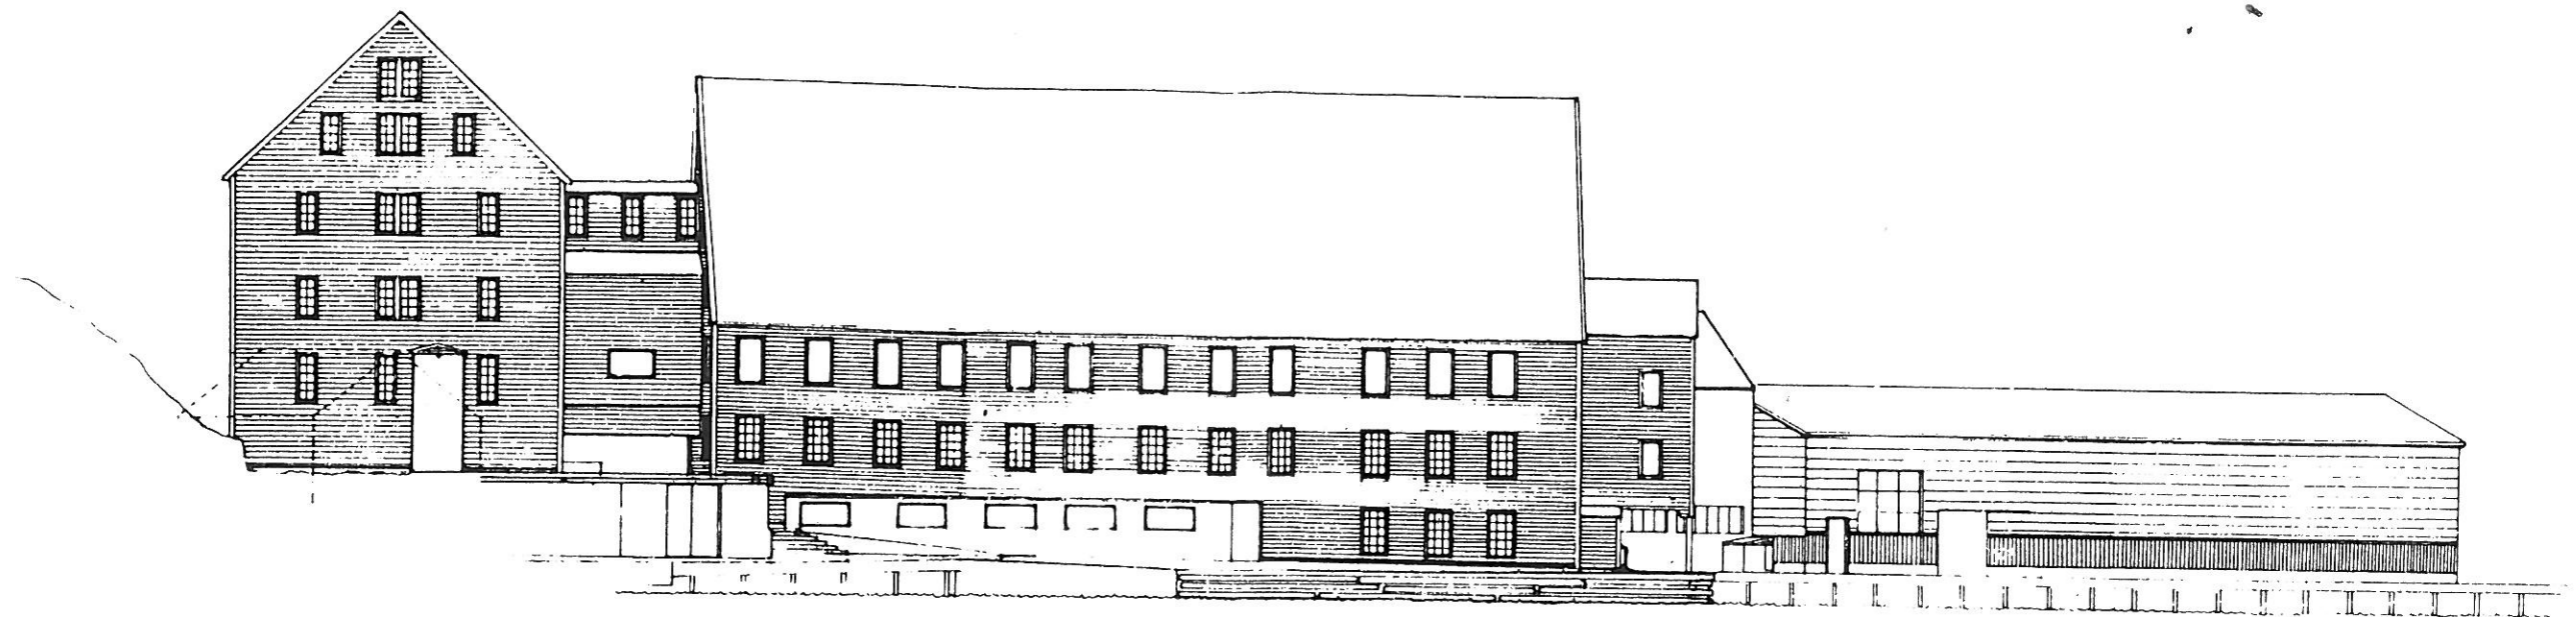

FASADE MOT VEST

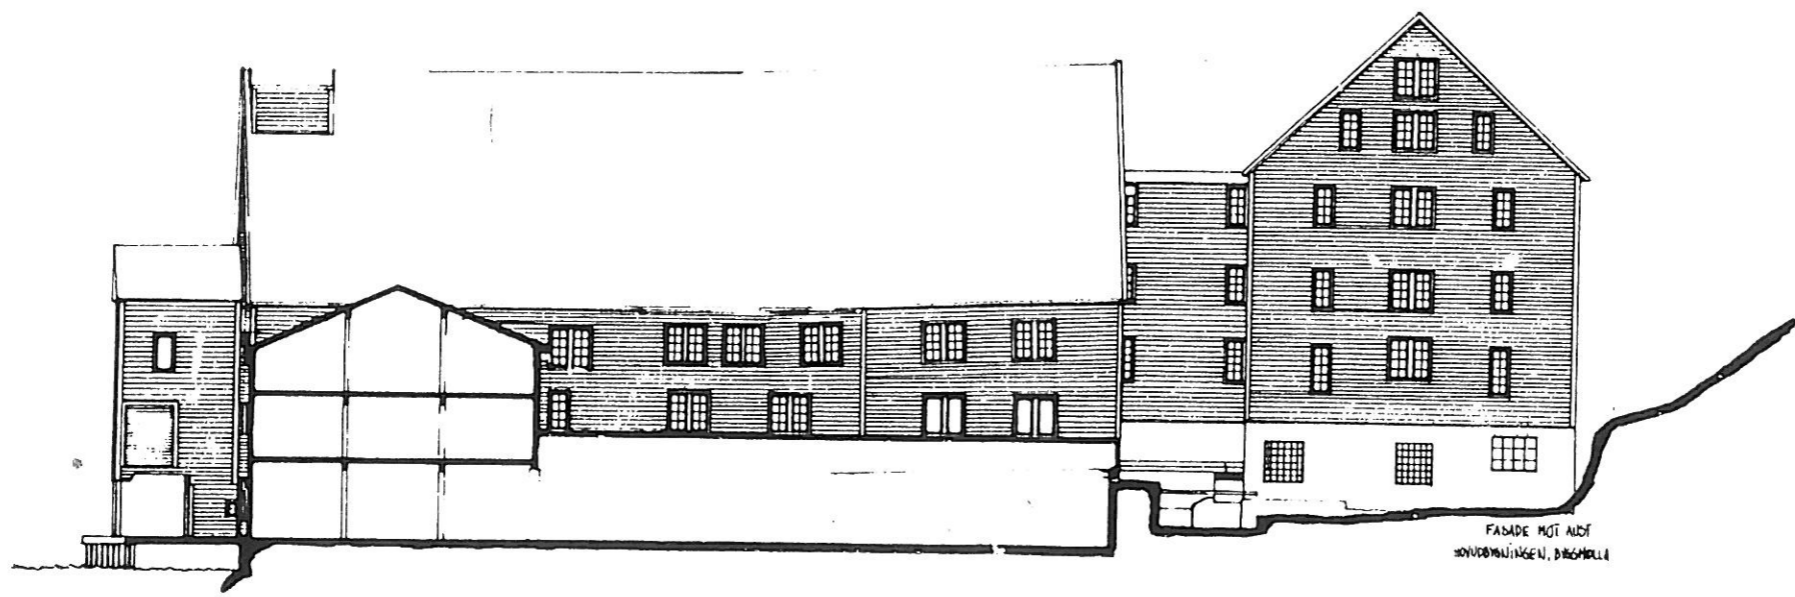


FASADE MOT AUST

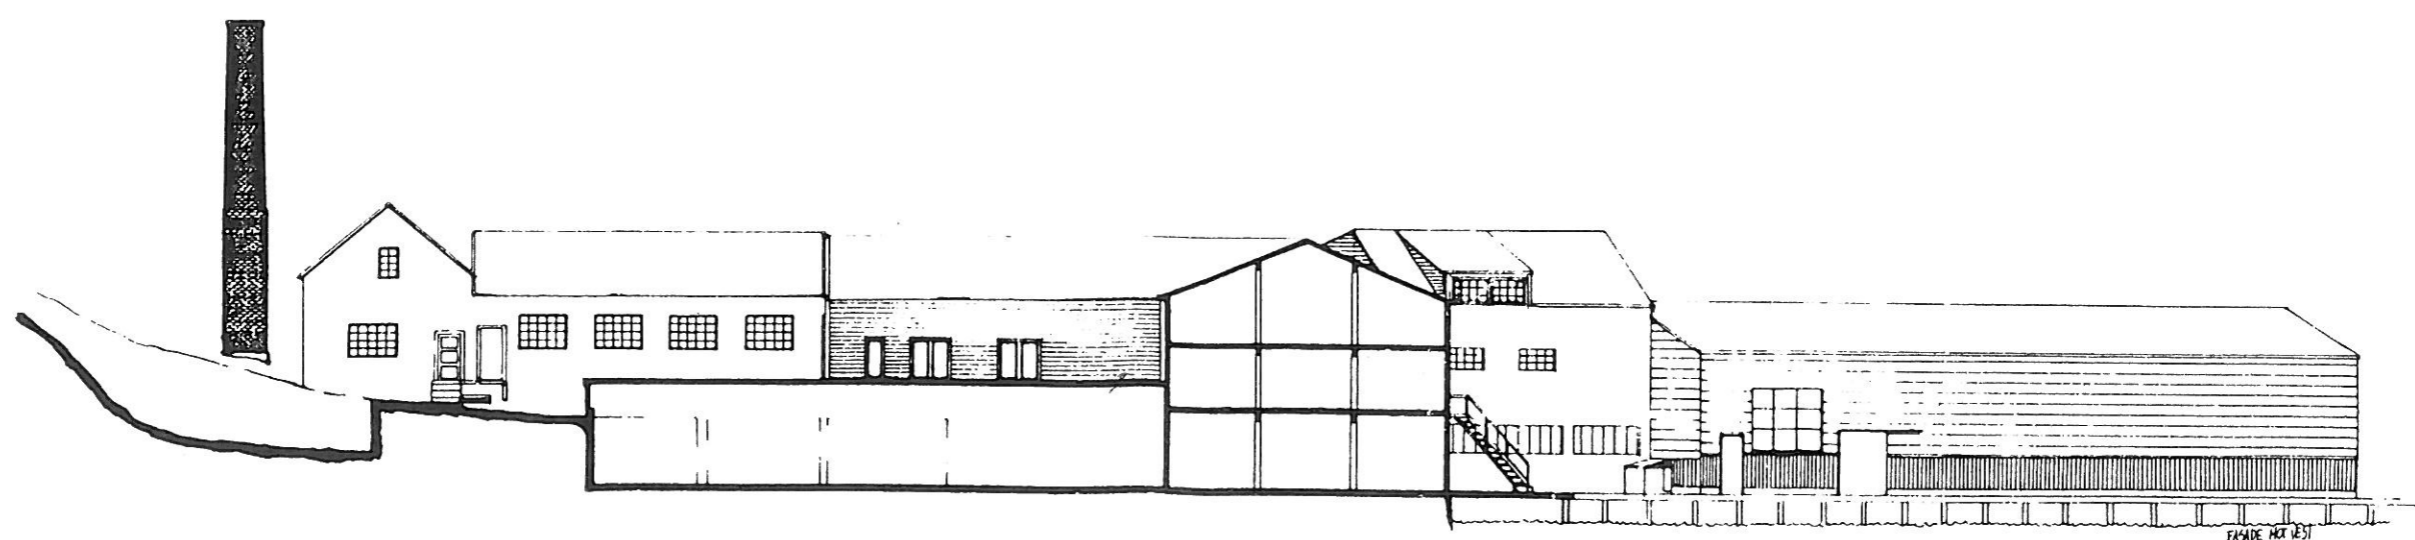


FASADE MOT VEST
FIRHJERET, DÅMPERET, SØS BRYGGERIET, ANDRE KOKKESKAPET, FRYSERIET


0 1 2 3 4 5 6 7 8 9 10 m

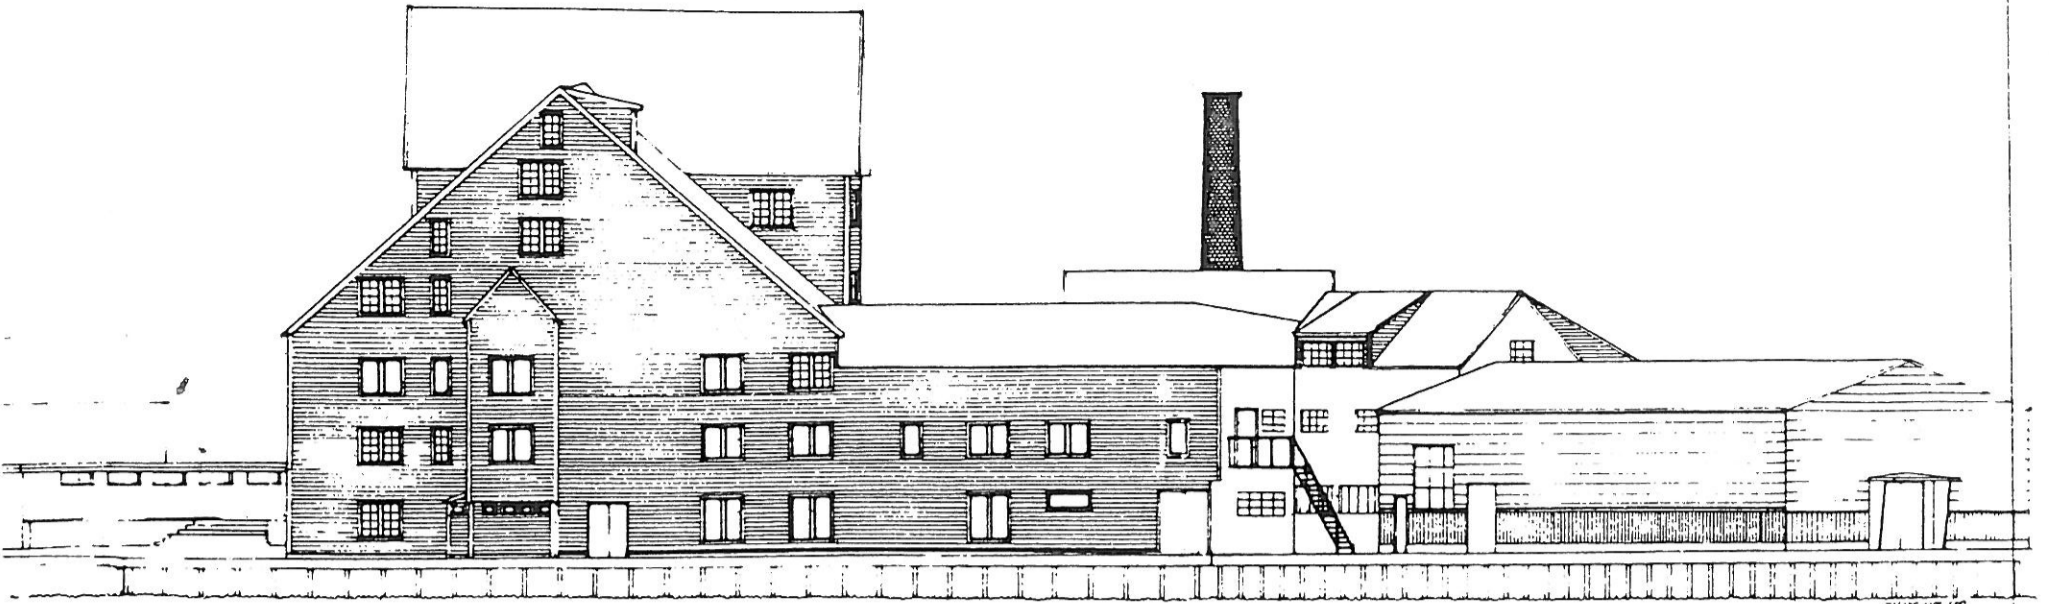


FASADE MOT SØR
LAGERET, MOVUD, MELLOM- OG VIDEBYGÅNGEN, KOKKELFÆRSTEN, FRYSEKÆDET

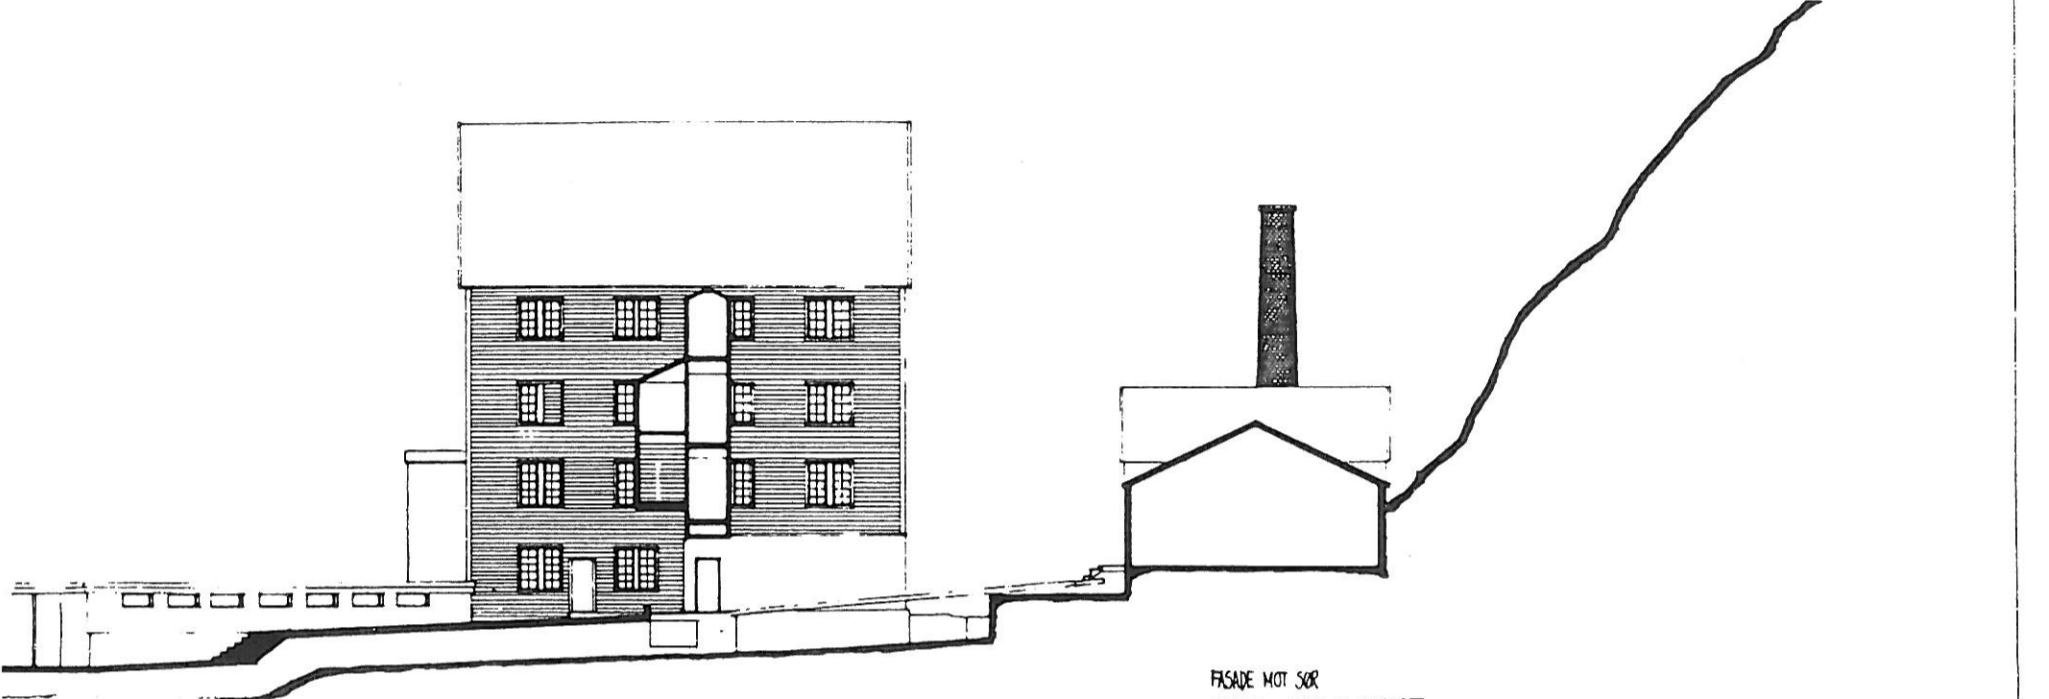

FASADE MOT SØR
LAGERET, BYGGHOLLA, FYRHUSET

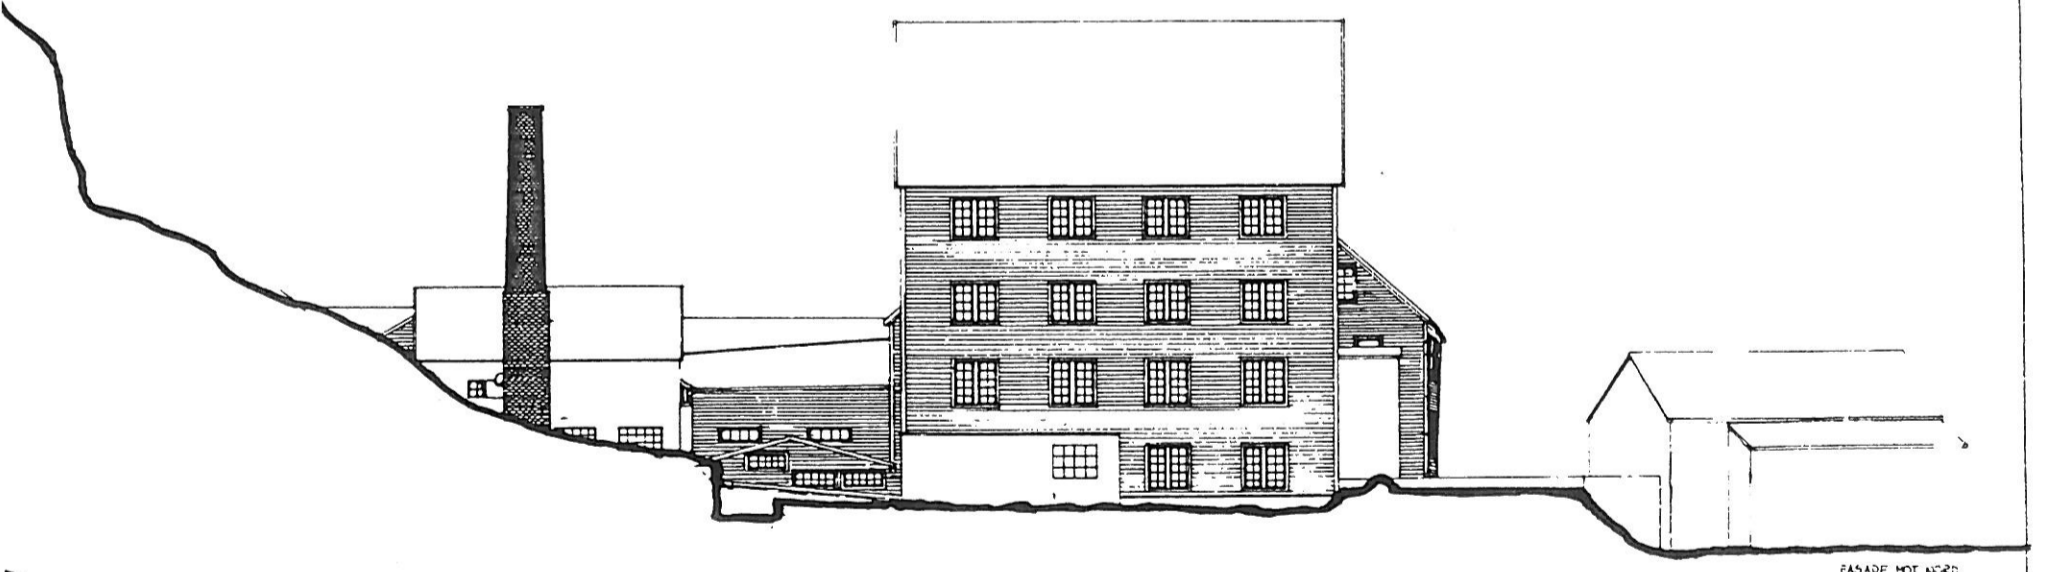

FASADE MOT NORD
FYRHUSET, MELLOMBYGÅNGEN, BOKKÆRET, BYGGHOLLA

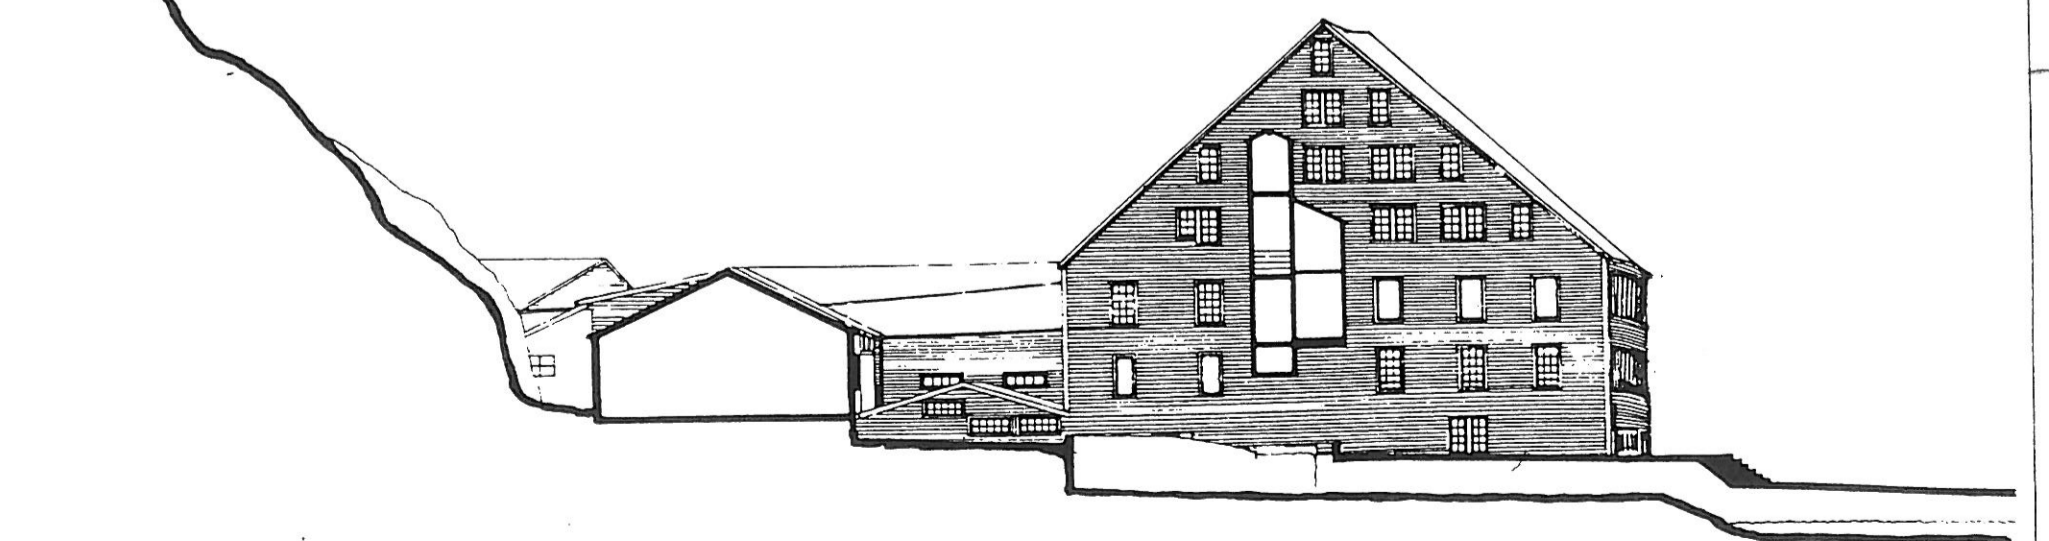

FASADE MOT VEST
MELLOMBYGÅNGEN, BOKKÆRET, KOKKELFÆRSTEN

FASADER SØR OG NORD — BJØRSVIKANLEGGET

0 1 2 3 4 5 6 7 8 9