

MERKNADER:

Forbehold: Det tas forbehold om mulig nedforet himling pga tekniske føringer. Arealer er beregnet ut fra tegning og er oppgitt i hht. NS3940. Tekniske forhold i bygningsmessig utførelse kan påvirke arealer i mindre grad.

NB! For boliger med forbruk > 15000kWh/år må varmebehovet dekkes i tillegg av alternative fornybare energikilder (for eksempel ekstra pipe/ovn, solfanger, varmepumpe eller lignende).

Sikkerhetsglass leveres ihht. Plan og bygningsloven og glassbransjens anbefalinger.

Index	Dato	Beskrivelse	Sign	Kontr.
-------	------	-------------	------	--------

Oppvarmet BRA:	BYA:	VOLUM:	ENERGIMERKE
		BRA TOTALT:	

BYGGEKommUNE:	GNR/BNR:	POSTNR:	POSTSTED:
Lindås	214/10	5913	Eikangerdø
ADRESSE:	MOH:		
Fyllingsnesvegen 189			

TEGNET AV:	KONTROLLERT AV:	DATO:	FORMAT:
	-	31.10.2017	A4

PROSJEKT:	PROSJEKTNR.:
Tilbygg Rasmussen	
TEGNINGEN VISER:	TEGNING NR.:
Dagens situasjonsplan	4
STATUS:	MÅLESTOKK:
Byggemelding	1:500

TILTAKSHAVER:
Björg Rasmussen


BYGGEFIRMA:

NORGESHUS
Hindenes Hus

INGENIØR- OG ARKITEKTKONTORET NORGESHUS AS, PB 161, 7223 MELHUS, TLF: 72 85 69 00

TEGNINGEN ER BESKYTTET ETTER LOV OM OPPHavsRETT OG EIES AV NORGESHUS AS. TEGNINGER SKAL IKKE BENYTTES UTEN VÅR TILLATELSE. TEGNINGEN GJELDER IKKE SOM ARBEIDSTEGNING.

REV.

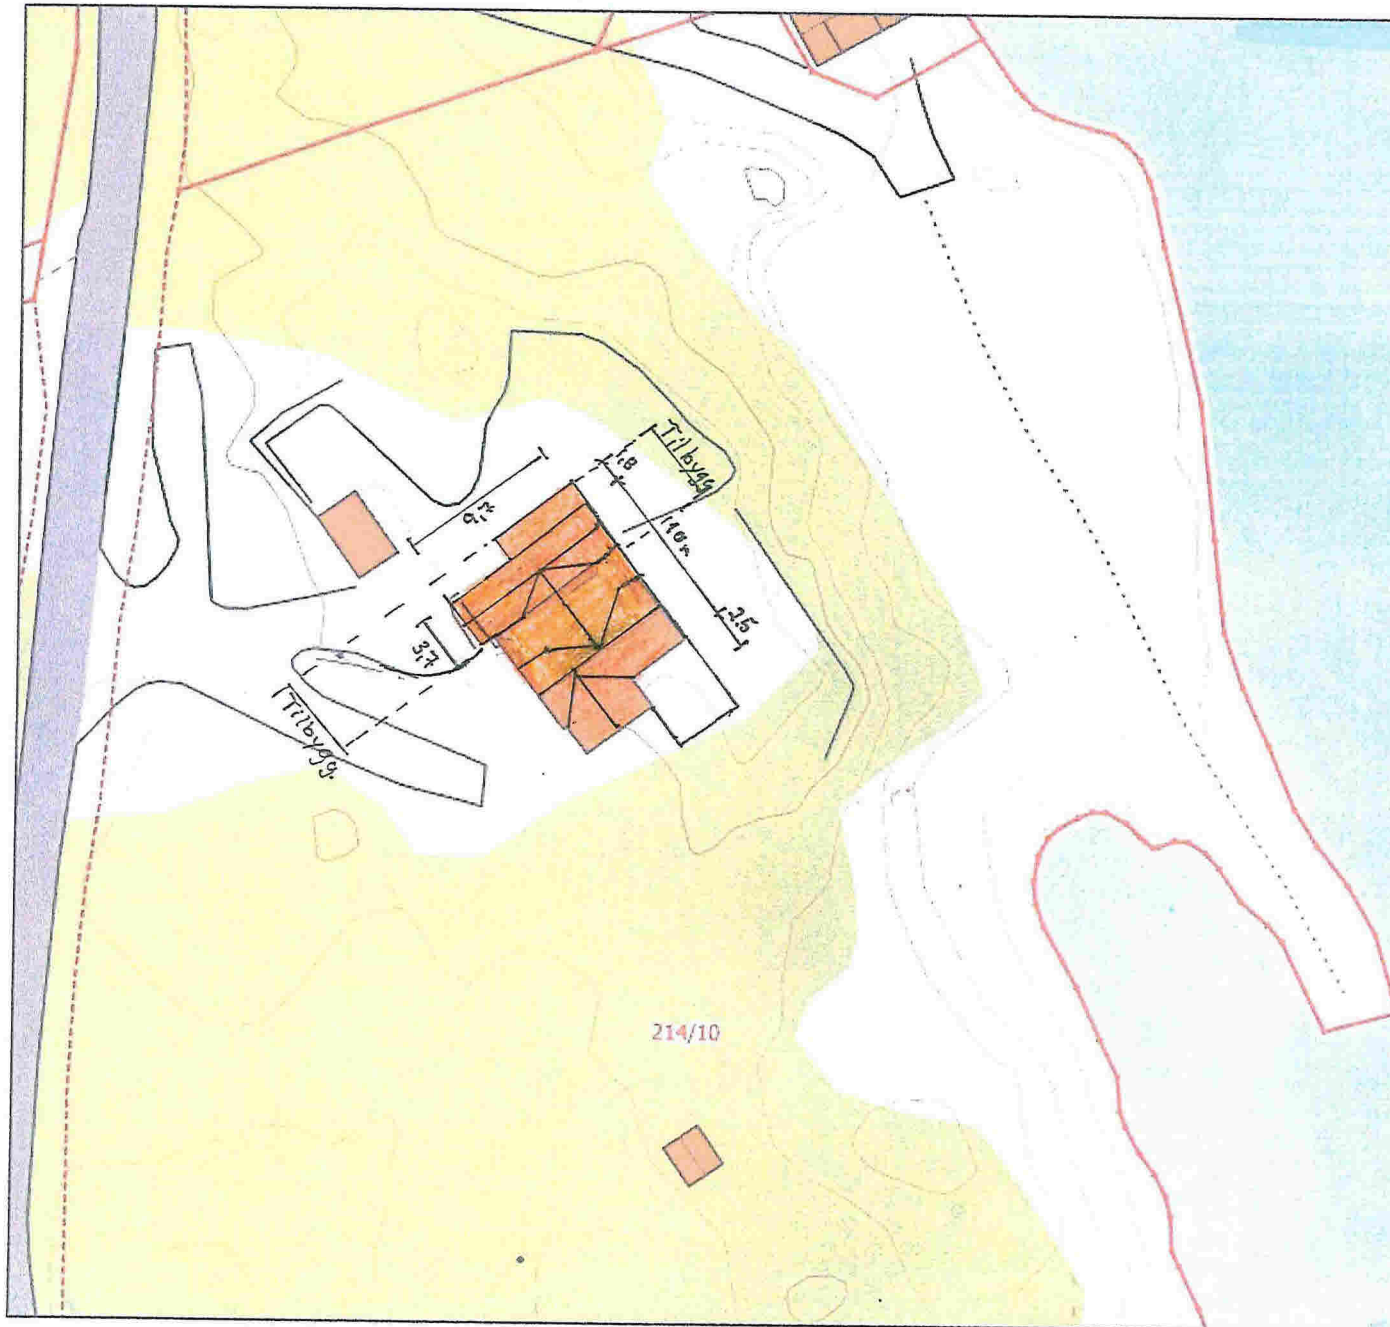

MERKNADER:

Forbehold: Det tas forbehold om mulig nedforet himling pga tekniske føringer. Arealer er beregnet ut fra tegning og er oppgitt i hht. NS3940. Tekniske forhold i bygningsmessig utførelse kan påvirke arealer i mindre grad.

NB! For boliger med forbruk >15000kWh/år må varmebehovet dekkes i tillegg av alternative fornybare energikilder (for eksempel ekstra pipe/ovn, solfanger, varmepumpe eller lignende).

Sikkerhetsglass leveres ihht. Plan og bygningsloven og glassbransjens anbefalinger.

Index	Dato	Beskrivelse	Sign	Kontr.

Oppvarmet BRA:	BYA:	VOLUM:	ENERGIMERKE
		BRA TOTALT:	

BYGGEKommUNE: Lindås	GNR/BNR: 214/10	POSTNR: 5913	POSTSTED: Eikangervåg
ADRESSE: Fyllingsnesvegen 189			MOH:

TEGNET AV:	KONTROLLERT AV:	DATO: 31.10.2017	FORMAT: A4
------------	-----------------	---------------------	---------------

PROSJEKT: Tilbygg Rasmussen	PROSJEKTNR.:
TEGNINGEN VISER: Ny situasjonsplan	TEGNING NR.:
STATUS: Byggemelding	MÅLSTOKK: 1:500

TILTAKSHAVER: Bjørg Rasmussen

BYGGEFIRMA:



INGENIØR- OG ARKITEKTKONTORET NORGESHUS AS, PB 161, 7223 MELHUS, TLF: 72 85 69 00

TEGNINGEN ER BESKYTTET ETTER LOV OM OPPHavsRETT OG EIES AV NORGESHUS AS. TEGNINGER SKAL IKKE BENYTTES UTEN VÅR TILLATELSE. TEGNINGEN GJELDER IKKE SOM ARBEIDSTEGNING.

REV.