



FASADE MOT SØR-VEST

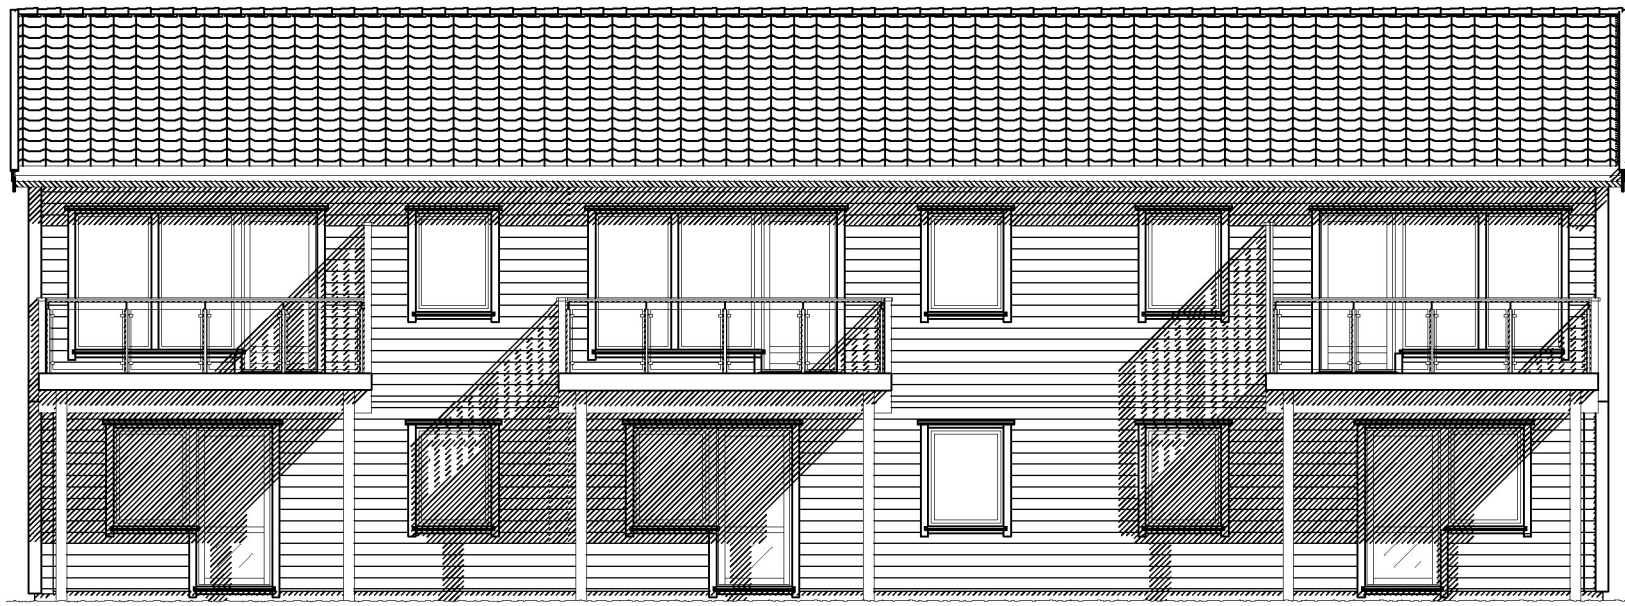

FASADE MOT SØR-ØST



FASADE MOT NORD-ØST

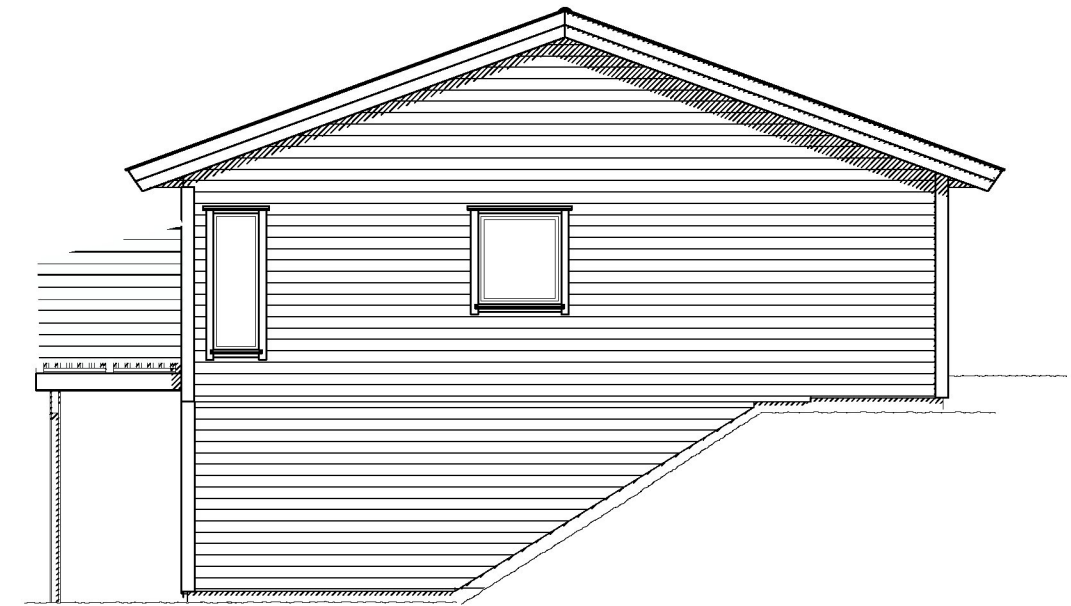

FASADE MOT NORD-VEST

Endringer fasade:
1. levegger balkonger
2. tatt bort sprosser

Endringer fasade:
1. levegger balkonger
2. tatt bort sprosser

Justert brystningshøyde balkongdører
Fjernet sprosser, tilført levegg
Byggesøknadstegninger
Rev.:

JVM 23.09.16 JVM
JVM 23.09.16 JVM
BBW 31.03.16
Tegn. / Dato: Kontr.:

Owner : Villanger & Sønner AS
Address : Hillandsvegen, Alversund
Architect : Lindås

Nr. **A05+**

Scale: 1:100 | DAK av: BBW | Dato: 16.03.16 | Kontr.: | Dato: 16.03.16 | Arkivnr.:17544

Project Name: **REKKEHUS, 3 BOLIGER**

