



	Målte Grenser		Storre bustader
	Registrerte Grenser		Hytte/feriehus
	Udefinert grense		Garasje/uthus
	Terrengmålte grense		Industri/lager
	Konstruert grensepunkt		Andre bygg
	Bolig		
	Bustad m/leilighet		
	Våningshus		

Beliggenhet og høyder må oppfattes som orienterende.



Lindås kommune
Geodata avdeling

VEDLEGG D1


Dato: 2014.05.22

Sign: liei

Gnr 195 bnr 60 og bnr 69



Målestokk
1:500

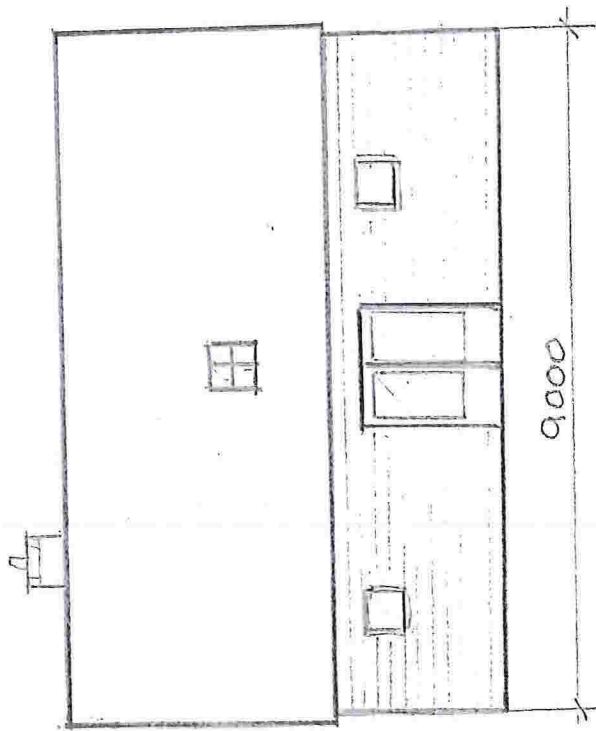


GNR 195 BNR 69/69

DAGENS FASADE 2. etg NORD

VEDLEGG ①

MÅL 1:100

M 1:100

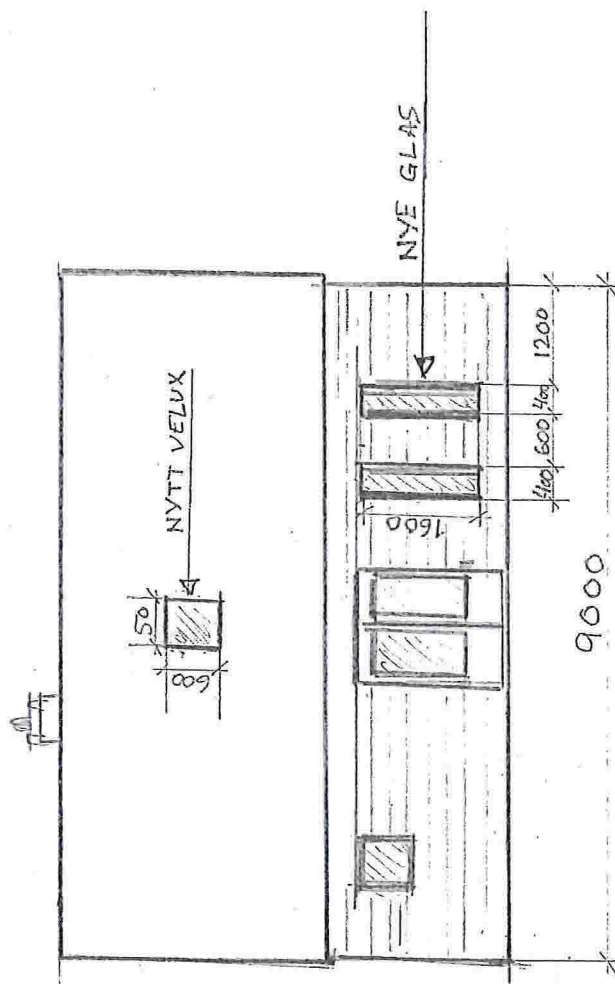

GUR 195 BNR. 60/69


NY FASADE 2. ETG NORD

VEDLEGG (2)


MÅL IMM.

M 7 1100

GNR 195 BNF 60/69
DAGENS FASADE ØST
VEDLEGG ⑦
M 1:100

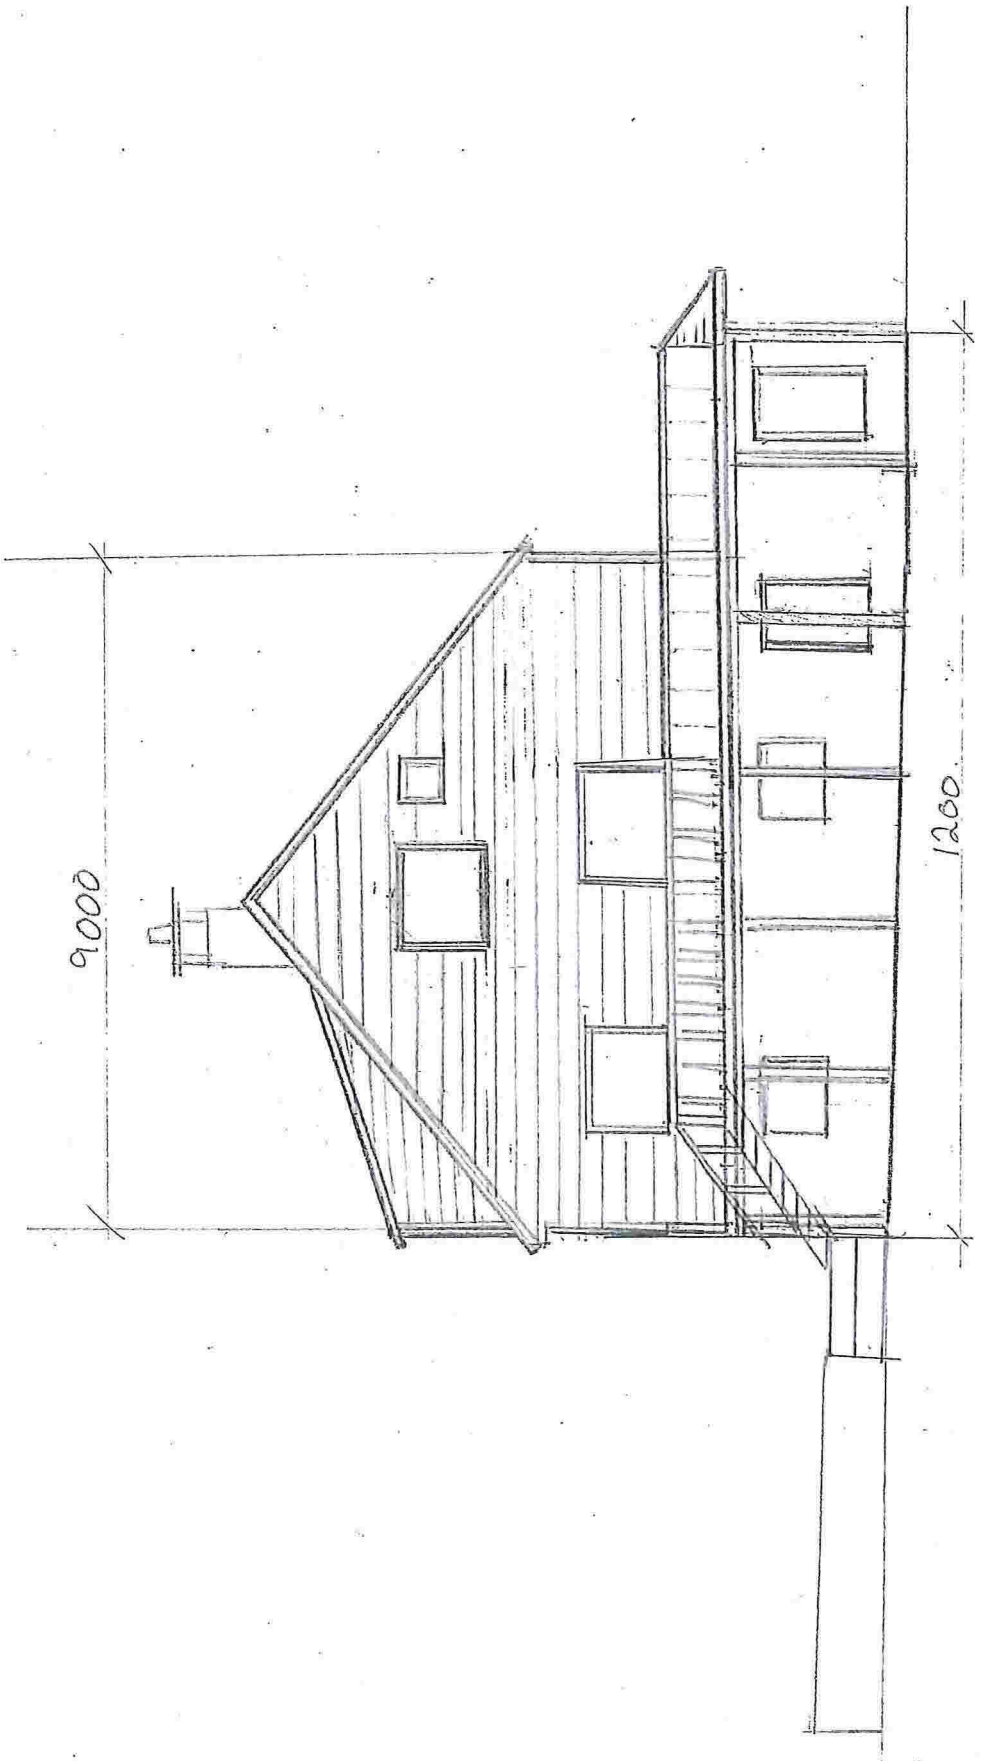

GNR 195 BNR 60/69
NY FASADE ØST
VEDLEGG ⑧
M 1:100

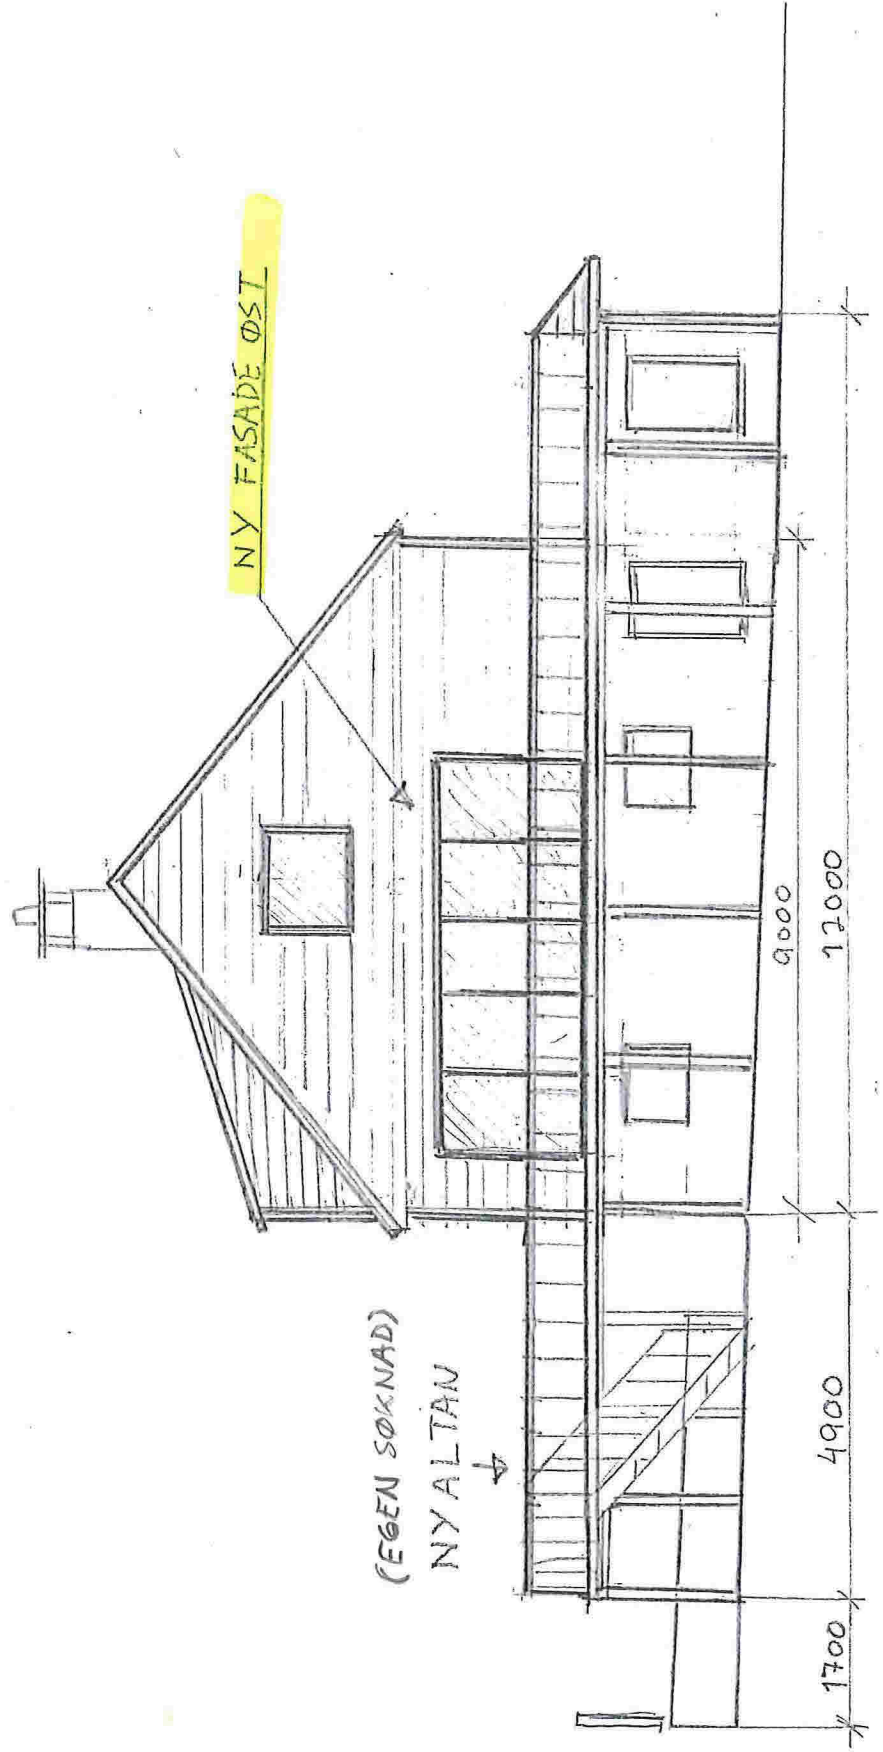

M 1:100


MÅL I MM.

PLAN 1. ETASJE

GNR 195 BNR 60/69

VEDLEGG 9

FASADENDRING

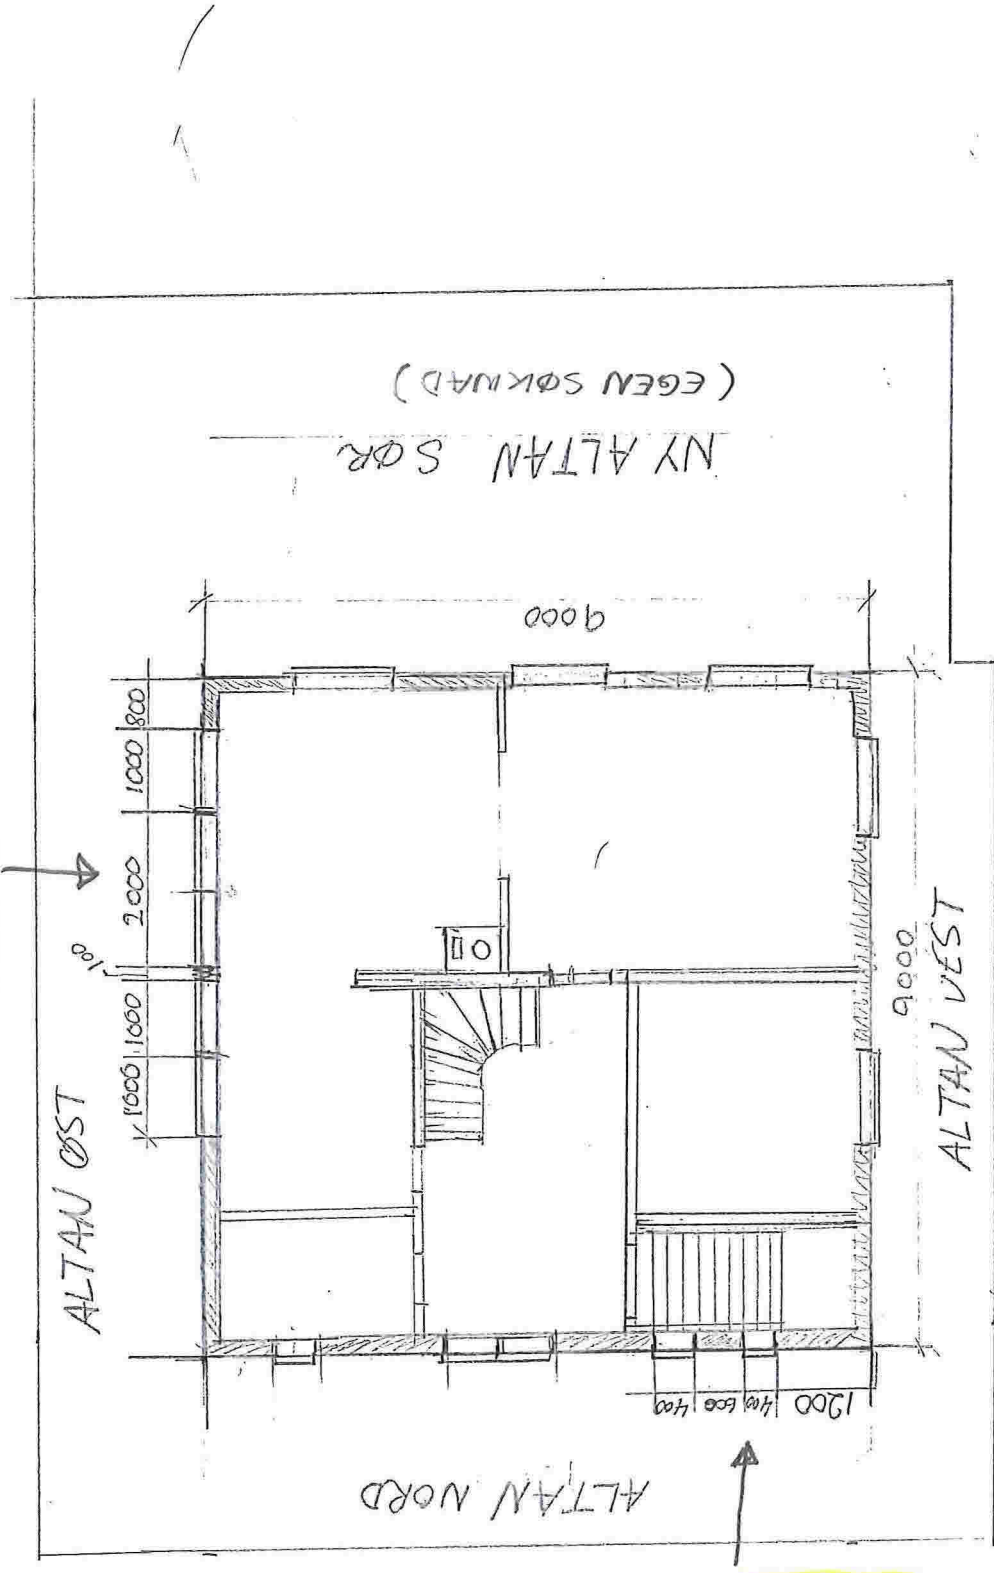

FASADENDRING