

LØYVE TILKOMST VASSLEIDNING

Underteikna, Per Lødøen, Nedre Alver 36/38, 5911 Alversund,

gjev med dette løyve til at Olav S. Alver får gravetilgang til vassleidningen som kjem inn til min eideom frå kommunen. Gravepunktet ligg på Olav S. Alver sin eideom 137/125.


Det vart sett av tilkoplingsgrein og delbetalt for 137/125 då min vassleidning vart lagt ned.

Nedre Alver, 23.juli 2014



Per Lødøen

Dette Kartet er de nye Kartet.

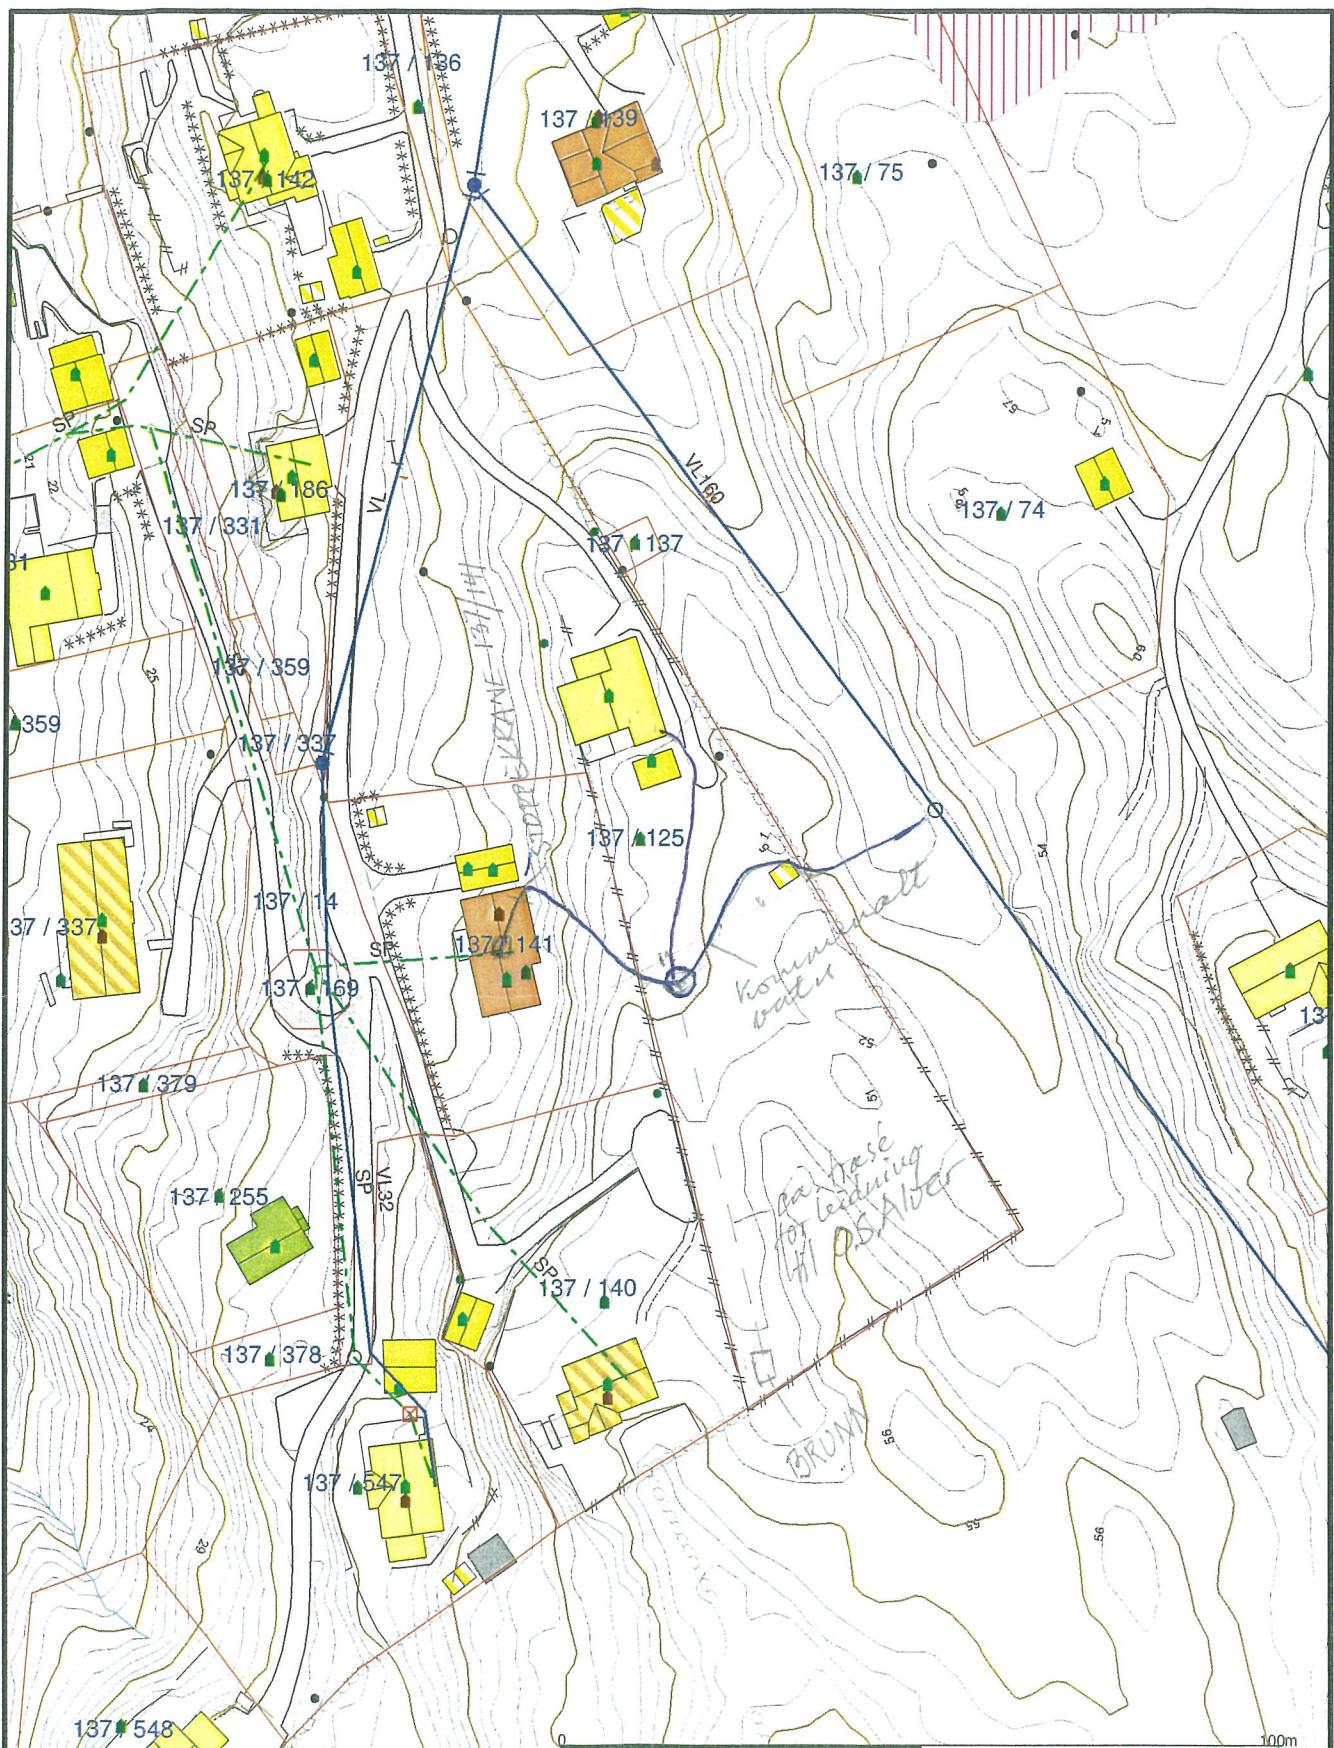

Malte Grenser	Større busrader
Registrerte Grenser	Hytte/feriehus
Udefinert grense	Garasje/uthus
Terrengmalte grense	Industri/lager
Konstruert grenspunkt	Andre bygg
Boig	
Bustad m/leilighet	
Våningshus	
Beliggenhet og høyder må oppfattes som orienterende.	
	Lindås kommune VA-avdeling
Date: 2014.07.23	
Sign: AH	
N	Målestokk 1:1000