

Retningslinjer for graving i offentlig veg - NKF nettverksgruppe Veg og trafikk Hordaland

LINDÅS KOMMUNE	
Klassering	
Vedlegg 2.1	
08. DES 2017	
Ark. saksnr. 13/144	Løpenr.
Saksh.	Tilgangskode

### Søknad om løyve til graving i offentlig veg

Etter vedtektene i Veglova §§ 32 og 57 og forskrifter om varsling av arbeid på offentlig veg vort det hermed søkt om løyve til:

- Legging     
  Utskifting     
  Reparasjon     
  Luftspenn

Veg nr.: \_\_\_\_\_ Hp.: \_\_\_\_\_ Km.: \_\_\_\_\_ - \_\_\_\_\_

Arbeidsstad: Siindalsvegen

Arbeida gjeld:

- Vassleidning     
  Telekabel     
  Avløpsleidning     
  Anna: \_\_\_\_\_  
 El-kabel     
  Gassleidning     
  TV-kabel

Noverande deldte:

- Asfalt     
  Brostein     
  Grus     
  Anna: Borehull i fjell

Frå eigedom Gnr.: 24 bnr.: 50 slik det er vist på vedlagde kart / skisse i målestokk 1: 1000

Arbeidsskildring: Borehull gjennom fjell

Arbeidet er ønska oppstarta: Januar og venta avslutta: Januar

Talet på kryssingar: \_\_\_\_\_ stk. Boring:  ja, ved km: \_\_\_\_\_  nei

Lengde på luftspenn/grøft langs veg: \_\_\_\_\_ m frå km: \_\_\_\_\_ til km: \_\_\_\_\_

Som eigar av og oppdragsgjevar/byggherre for anlegget tek eg på meg det ansvar som "Retningslinjer for graving i offentlig veg - NKF nettverksgruppe Veg og trafikk Hordaland, Oktober 2013" pålegg meg og garanterer for ferdigstilling av anlegget utan kostnad for veghaldar. Eg godtek dei villkår for løyvet som går fram av nemnde retningslinjer.

Oppdragsgjevar/byggherre: Erlend Brakholmen

Adresse: \_\_\_\_\_

Kontaktperson hos oppdragsgjevar/byggherre: \_\_\_\_\_ Tlf.: \_\_\_\_\_

Dato: \_\_\_\_\_ Underskrift: Erlend Brakholmen

Som entreprenør er eg kjend med dei plikter som gjeld for undersalding på gravestaden. Det er sett kryss for dei type anlegg som finst på staden:

- El-kabel     
  Vassleidning     
  Signalkabel     
  Kulturminne  
 Telekabel     
  Avløpsleidning     
  Polygonpunkt     
  Gass  
 TV-kabel     
  Gassleidning     
  Grøntanlegg     
  Anna: \_\_\_\_\_

Nødvendige opplysningar og direktiv om anlegga er innhenta og varsel om graving er gitt.  (kryss av)

Arbeida skal utførast etter "Retningslinjer for graving i offentlig veg - NKF nettverksgruppe Veg og trafikk Hordaland, Oktober 2013" og etter tilvisning av vedrørte parter. Eg godtar dei plikter som arbeid i offentlig veg medfører eller nemnde retningslinjer. Godkjend plan for arbeidsvarsling vil ligga føre for arbeidet vort sett i gang. Eg har gyldig ansvarsforsikring i følge retningslinjene pkt. 1.6 og 1.7.  ja  nei (kryss av)

Entreprenør: Alversund Maskinstasjon AS

Adresse: Buhaugen 6

Kontaktperson hos entreprenør: Øyvind Myking Tlf.: 91852501

Dato: 30.11.17 Underskrift: Øyvind Myking

Spesielle vilkår, evt sjå baksida: \_\_\_\_\_

Graveløyve gitt

Graveløyve avslått

Kommune / Eiting

den 08/12 20 17

Teknisk drift VVA  
LINDÅS KOMMUNE

Underskrift

Askøy, Fjell, Sund, Kvam, Voss, Ulvik, Granvin, Lindås, Austrheim, Meland, Os, Radøy, Gulen



Spesielle vilkår, forts. :

- Graving ihht retningslinje for gravning i offentlig veg.
- Tiltaket kan være søknadspliktig ihht plan og bygningslov.
- Før oppstart skal kabelpåvising frå BKK og Geomatikk ligge føre .
- Før oppstart må eigenfråsegn frå berørte grunneigarar ligge føre.
- VA og el/tele leverandør kan setje krav til djupne.

#### Føresetnader for arbeid i offentlig veg

Det er vedtatt egne "Retningslinjer for gravning i offentlig veg – NKF nettverksgruppe Veg og trafikk Hordaland, Oktober 2013". Disse gjeld for alt arbeid i eller ved offentlig veg. Entreprenør/byggherre kan få reglane ved å vende seg til den einsskille kommune.

#### Ansvarshavande entreprenør

Det skal alltid vere ein ansvarshavande entreprenør (eventuelt offentlig teknisk etat) for gravning i offentlig veg.

Den som skal vere ansvarshavande entreprenør for eit anlegg i eller ved offentlig veg skal ha dei nemnte retningslinjer og full kjennskap til desse. Ved underskrift på søknadsskjema skal entreprenør forplikte seg til å følgje reglane og ta på seg det ansvaret som følgjer med.

Ansvarleg entreprenør har eit særleg ansvar for at det er gjort tilstrekkeleg undersøking om det er andre anlegg i vegen på den staden der det skal gravast. Entreprenøren må ha full oversikt over tilhøva sjølv om andre har gjort undersøkingar. Avkryssing på søknadsskjema skal gjelde som forpliktande erklæring om at tilstrekkelig undersøking er gjort. Manglande avkryssing kan føre til avvist søknad.

Eigenkontroll skal utførast og skjema «*Entreprenøren sin eigenkontroll ved arbeid i offentlig veg*» skal sendast til den einsskille kommune, jf. "Retningslinjer for gravning i offentlig veg – NKF nettverksgruppe Veg og trafikk Hordaland, Oktober 2013." Garantitid gjeld tre år frå dato for ferdigstølling. Entreprenøren / byggherre er ansvarleg for ferdigstølling.

#### Ansvarshavande eigar (byggherre)

Søknad om graveløyve skal alltid underskrivast av eigar av det aktuelle anlegg (byggherre).

Ved si underskrift skal eigaren (byggherren)

- ta på seg ansvaret for det ferdige anlegg, og for hendingar og skadar som anlegget måtte medføre på vegen og tredjemann
- vere garantist for at entreprenøren sine plikter etter reglane blir oppfylt

#### Føresetnader for å ha liggande leidnings- og kabelanlegg i offentlig veg- og gategrunn

Løyvet frå kommunen er gitt mellom børs. Leidnings- og kabelleigar er plikta til, for eiga rekning, å foreta dei nødvendige endringar med leidnings- eller kabelanlegget – eventuelt fjerne det – dersom kommunen seinare måtte finne det nødvendig.

#### Risiko og ansvar

Mulig ulempe for leidnings- eller kabelanlegget ved kommunen sitt vedlikehalds-, reparasjons- eller utbetningsarbeid er ikkje kommunen sitt ansvar. Kommunen har heller ikkje ansvar for skader/ulemper på leidnings- eller kabelanlegg som følgje av trafikkbelastning på vegen

### Teiknforklaring

	Bustad		Teigrensne
	Garasje		Byggegrense
	Terrasse		
	Søyler		
	Utomhusgrønt		
	Veg		
	Frisikt		

Kålas Bygg AS

Sauvågen 63


30.10.2017







Situasjonsplan ny bustad, rev 01  
Gnr 24, bnr 50, Svindalsvegen 32  
Tilskeshavar: Malene Eide/Erlend Bratholmen

904


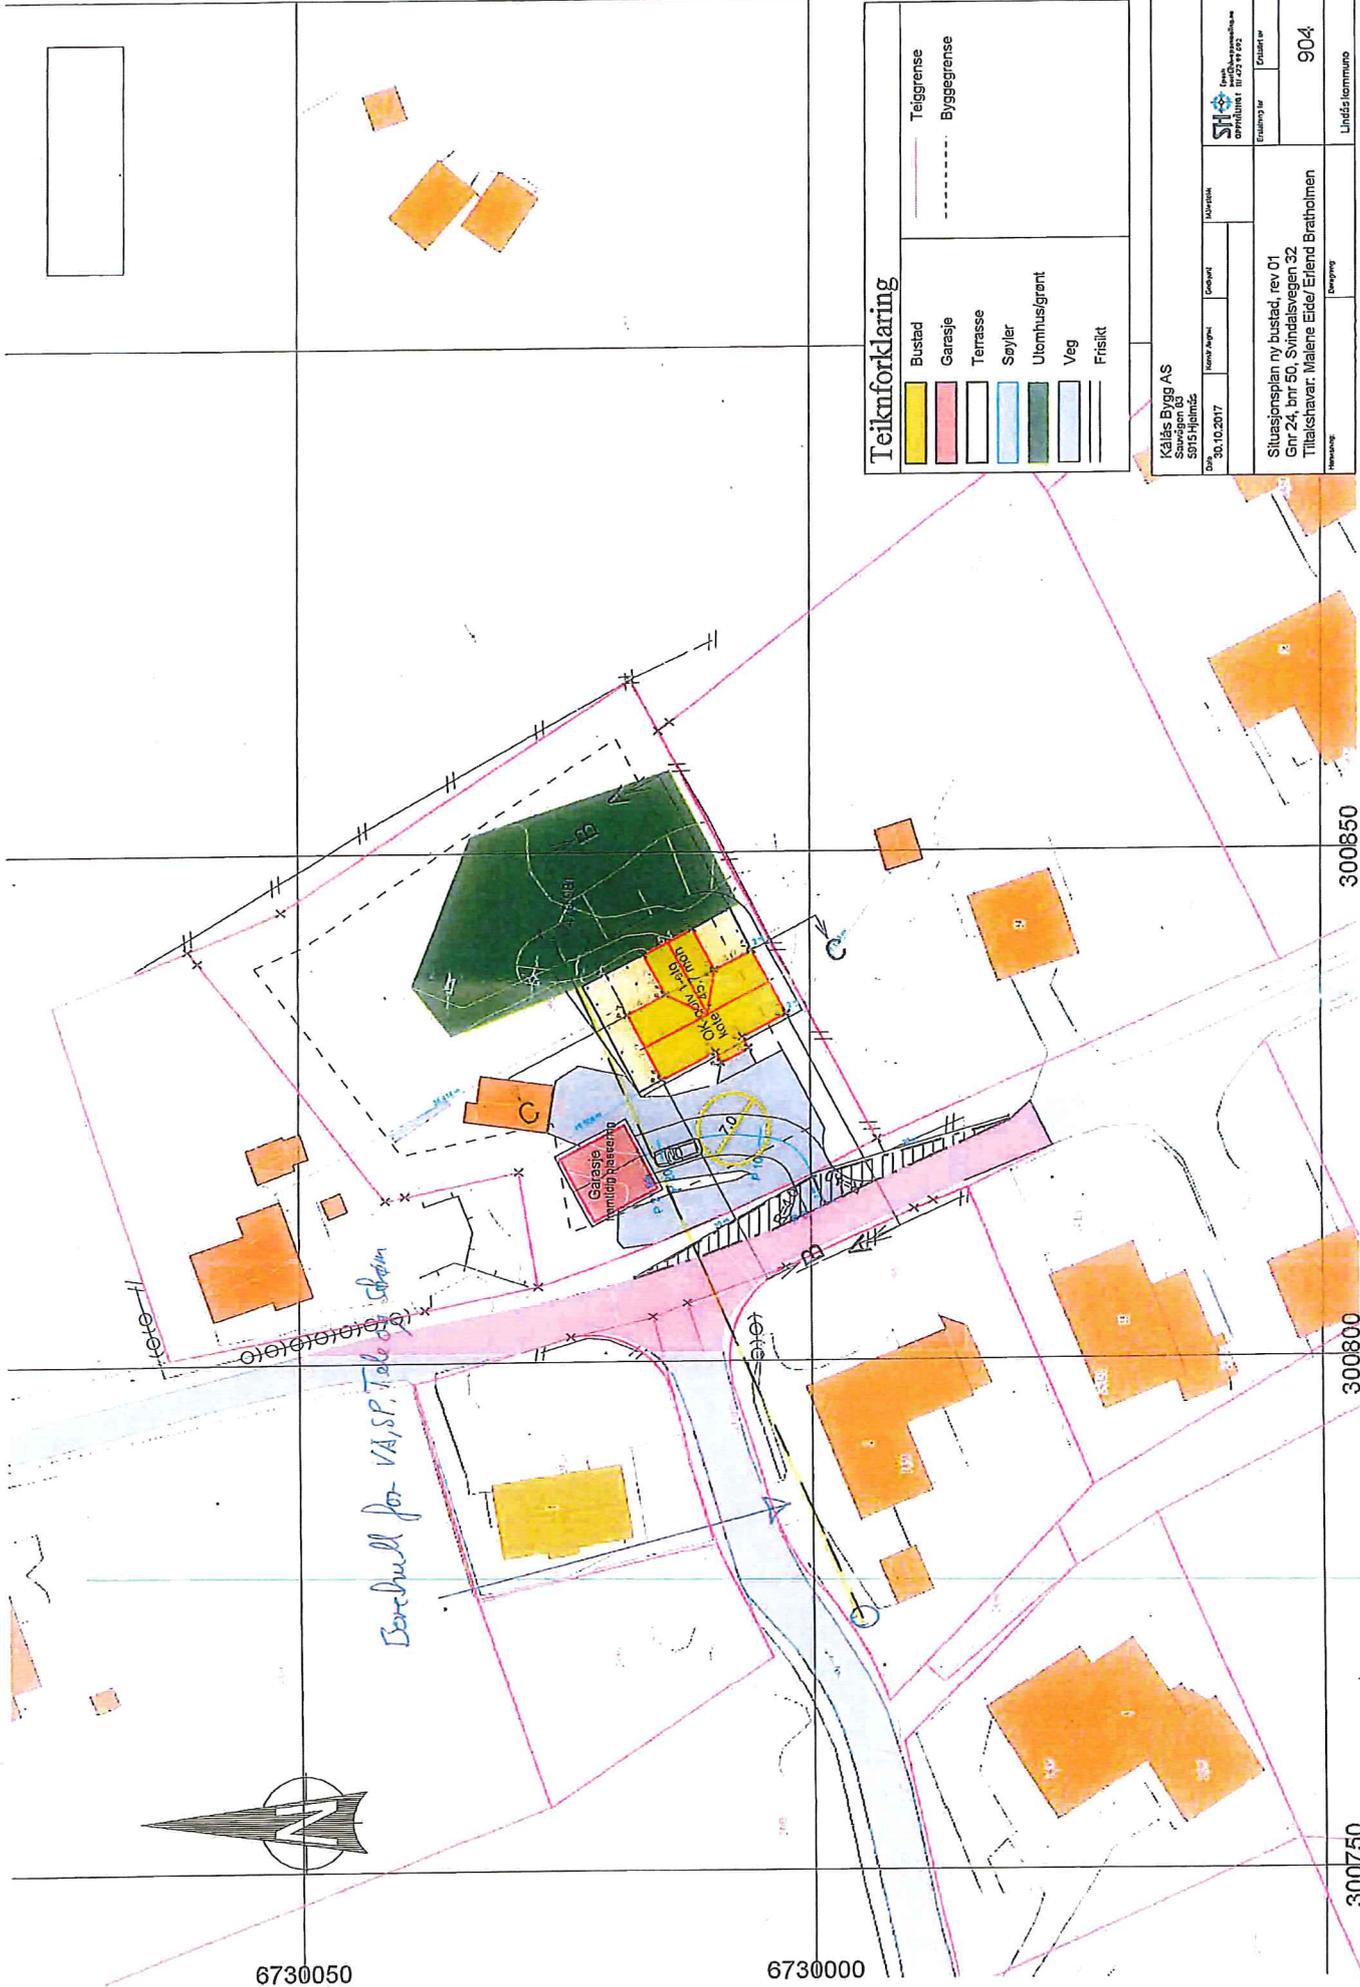

6730050

6730000

300750

300800

300850

