

Søknad om løyve til graving i offentlig veg

Vedlegg 2.1

Etter vedtektene i Veglova §§ 32 og 57 og forskrifter om varsling av arbeid på offentlig veg vert det hermed søkt om løyve til:

Legging Utskifting Reparasjon Luftspenn

Veg nr.: 1042 Hp.: 1 Km: - Arbeidsstad: Storhaugen

Arbeida gjeld:

Vassleidning Telekabel Avløpsleidning Anna: Fiberkabel
 El-kabel Gassleidning TV-kabel

Noverande dekke:

Asfalt Brostein Grus Anna:

Frå eigedom Gnr.: 123 bnr.: 159 slik det er vist på vedlagde kart / skisse i målestokk 1: 1000

Arbeidsskildring:

Arbeidet er ønska oppstarta: 11.01.2018 og venta avslutta: 15.03.2018

Talet på kryssingar: stk. Boring: ja, ved km: nei

Lengde på luftspenn/grøft langs veg: m frå km: til km:

Som eigar av og oppdragsgjevar/byggherre for anlegget tek eg på meg det ansvarvare som "Retningslinjer for graving i offentlig veg - NKF nettverksgruppe Veg og trafikk Hordaland, Oktober 2013" pålegg meg og garanterer for ferdigstilling av anlegget utan kostnad for veghalder. Eg godtek dei villkår for løyvet som går fram av nemnde retningslinjer.

Oppdragsgjevar/byggherre: Bergen Fiber
 Adresse: PB7050, 5020 Bergen
 Kontaktperson hos oppdragsgjevar/byggherre: Helge Nord Tlf.: 90120145
 Dato: 21.12.2017 Underskrift: *Helge Nord*

Som entreprenør er eg kjend med dei plikter som gjeld for undersøking på gravestaden. Det er sett kryss for dei type anlegg som finst på staden:

El-kabel Vassleidning Signalkabel Kulturminne
 Telekabel Avløpsleidning Polygonpunkt Gass
 TV-kabel Gassleidning Grøntanlegg Anna:

Nøvendige opplysningar og direktiv om anlegga er innhenta og varsel om graving er gitt. (kryss av)

Arbeida skal utførast etter "Retningslinjer for graving i offentlig veg - NKF nettverksgruppe Veg og trafikk Hordaland, Oktober 2013" og etter tilvisning av vedrørte partar. Eg godtar dei plikter som arbeid i offentlig veg medfører etter nemnde retningslinjer. Godkjend plan for arbeidsvarsling vil ligga føre før arbeidet vert sett i gong. Eg har gyldig ansvarforsikring i følge retningslinjene pkt. 1.6 og 1.7 ja nei (kryss av)

Entreprenør: HD Maskin AS
 Adresse: Rødshella 6, 5244 Fana
 Kontaktperson hos entreprenør: Ivar Frydenberg Tlf.: 95741450
 Dato: 21.12.2017 Underskrift: *Ivar Frydenberg*


Spesielle villkår, evt sjå baksida:

- Oppstart av gravearbeid varslast til; anders.brakvatne@lindas.kommune.no - Tlf: 90075696
- Minimum overdekning 40 cm
- Graving, fresing og fortanning ihht vedlagt gravenorm for Lindås kommune

Graveløyve gitt Graveløyve avslått

den / 20 5914 ISDALSTØ

Kommune / Eining *[Signature]* Underskrift

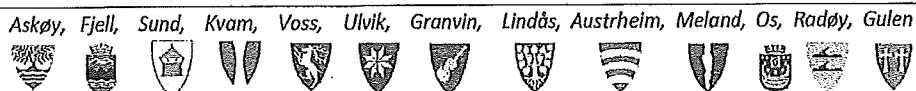

Søknad om løyve til graving i offentlig veg

Vedlegg 2.1

Etter vedtektene i Veglova §§ 32 og 57 og forskrifter om varsling av arbeid på offentlig veg vert det hermed søkt om løyve til:

Legging Utskifting Reparasjon Luftspenn

Veg nr.: 1039 Hp.: 1 Km: - Arbeidsstad: Risøyvegen

Arbeida gjeld: Vassleidning Telekabel Avløpsleidning Anna: Fiberkabel
 El-kabel Gassleidning TV-kabel

Noverande dekke: Asfalt Brostein Grus Anna:

Frå eigedom Gnr.: 123 bnr.: 153 slik det er vist på vedlagde kart / skisse i målestokk 1: 1000

Arbeidskildring: _____

Arbeidet er ønska oppstarta: 11.01.2018 og venta avslutta: 15.03.2018

Talet på kryssingar: _____ stk. Boring: ja, ved km: _____ nei

Lengde på luftspenn/grøft langs veg: _____ m frå km: _____ til km: _____

Som eigar av og oppdragsgjevar/byggherre for anlegget tek eg på meg det ansvaret som "Retningslinjer for graving i offentlig veg - NKF nettverksgruppe Veg og trafikk Hordaland, Oktober 2013" pålegg meg og garanterer for ferdigstilling av anlegget utan kostnad for veghaldar. Eg godtek dei villkår for løyvet som går fram av nemnde retningslinjer.

Oppdragsgjevar/byggherre: Bergen Fiber
 Adresse: PB7050, 5020 Bergen
 Kontaktperson hos oppdragsgjevar/byggherre: Helge Nord Tlf.: 90120145
 Dato: 21.12.2017 Underskrift: *Helge Nord*

Som entreprenør er eg kjend med dei plikter som gjeld for undersøking på gravestaden. Det er sett kryss for dei type anlegg som finst på staden:

El-kabel Vassleidning Signalkabel Kulturminne
 Telekabel Avløpsleidning Polygonpunkt Gass
 TV-kabel Gassleidning Grøntanlegg Anna:

Nødvendige opplysningar og direktiv om anlegga er innhenta og varsel om graving er gitt. (kryss av)

Arbeida skal utførast etter "Retningslinjer for graving i offentlig veg - NKF nettverksgruppe Veg og trafikk Hordaland, Oktober 2013" og etter tilvisning av vedrørte partar. Eg godtar dei plikter som arbeid i offentlig veg medfører etter nemnde retningslinjer. Godkjend plan for arbeidsvarsling vil liggja føre før arbeidet vert sett i gong. Eg har gyldig ansvarsforsikring i følge retningslinjene pkt. 1.6 og 1.7 ja nei (kryss av)

Entreprenør: HD Maskin AS
 Adresse: Rødshella 6, 5244 Fana
 Kontaktperson hos entreprenør: Ivar Frydenberg Tlf.: 95741450
 Dato: 21.12.2017 Underskrift: *Ivar Frydenberg*

Spesielle vilkår, evt sjå baksida: _____

• Oppstart av gravearbeid varslast til: anders.brakvatne@lindas.kommune.no - Tlf: 90075696

• Minimum overdekning 40 cm

• Graving, fresing og fortanning ihht vedlagt gravenorm for Lindås kommune

Graveløyve gitt Graveløyve avslått

_____ den _____ / _____ 20

Kommune / Eining

Underskrift

Askøy, Fjell, Sund, Kvam, Voss, Ulvik, Granvin, Lindås, Austrheim, Meland, Os, Radøy, Gulen



Søknad om løyve til graving i offentlig veg

Vedlegg 2.1

Etter vedtektene i Veglova §§ 32 og 57 og forskrifter om varsling av arbeid på offentlig veg vert det hermed sølt om løyve til:

- Legging Utskifting Reparasjon Luftspenn

Veg nr.: 1041 Hp.: 1 Km.: - Arbeidsstad: Stornesvika

Arbeida gjeld: Vassleidning Telekabel Avløpsleidning Anna: Fiberkabel
 El-kabel Gassleidning TV-kabel

Noverande dekte: Asfalt Brostein Grus Anna: _____

Frå eigedom Gnr.: 123 bnr.: 163 slik det er vist på vedlagde kart / skisse i målestokk 1: 1000

Arbeidsskildring: _____

Arbeidet er ønska oppstarta: 11.01.2018 og venta avslutta: 15.03.2018

Talet på kryssingar: _____ stk. Boring: ja, ved km: _____ nei

Lengde på luftspenn/grøft langs veg: _____ m frå km: _____ til km: _____

Som eigar av og oppdragsgjevar/byggherre for anlegget tek eg på meg det ansvar som "Retningslinjer for graving i offentlig veg - NKF nettverksgruppe Veg og trafikk Hordaland, Oktober 2013" pålegg meg og garanterer for ferdigstilling av anlegget utan kostnad for veghaldar. Eg godtek dei vilkår for løyvet som går fram av nemnde retningslinjer.

Oppdragsgjevar/byggherre: Bergen Fiber
 Adresse: PB7050, 5020 Bergen
 Kontaktperson hos oppdragsgjevar/byggherre: Helge Nord Tlf.: 90120145
 Dato: 21.12.2017 Underskrift: Helge Nord

Som entreprenør er eg kjend med dei plikter som gjeld for undersøking på gravestaden. Det er sett kryss for dei type anlegg som finst på staden:

- El-kabel Vassleidning Signalkabel Kulturminne
 Telekabel Avløpsleidning Polygonpunkt Gass
 TV-kabel Gassleidning Grøntanlegg Anna: _____

Nødvendige opplysningar og direktiv om anlegga er innhenta og varsel om graving er gitt. (kryss av)

Arbeida skal utførast etter "Retningslinjer for graving i offentlig veg - NKF nettverksgruppe Veg og trafikk Hordaland, Oktober 2013" og etter tilvisning av vedrorte parter. Eg godtar dei plikter som arbeid i offentlig veg medfører etter nemnde retningslinjer. Godkjend plan for arbeidsvarsling vil liggja føre for arbeidet vert sett i gong. Eg har gyldig ansvarsforsikring i følge retningslinjene pkt. 1.6 og 1.7 ja nei (kryss av)

Entreprenør: HD Maskin AS
 Adresse: Rødshella 6, 5244 Fana
 Kontaktperson hos entreprenør: Ivar Frydenberg Tlf.: 95741450
 Dato: 21.12.2017 Underskrift: Ivar Frydenberg

- Spesielle vilkår, evt sjå baksida: _____
 • Oppstart av gravearbeid varslast til; anders.brakvatne@lindas.kommune.no - Tlf: 90075696
 • Minimum overdekning 40 cm
 • Graving, fresing og fortanning ihht vedlagt gravenorm for Lindås kommune

Graveløyve gitt Graveløyve avslått

den _____ / _____ 20_____

Kommune / Eining

Underskrift



Søknad om løyve til graving i offentlig veg

Vedlegg 2.1

Etter vedtektene i Veglova §§ 32 og 57 og forskrifter om varsling av arbeid på offentlig veg vert det hermed søkt om løyve til:

Legging Utskifting Reparasjon Luftspenn

Veg nr.: 1043 Hp.: 1 Km: _____ Arbeidsstad: Rissundet

Arbeida gjeld:

Vassleidning Telekabel Avløpsleidning Anna: Fiberkabel
 El-kabel Gassleidning TV-kabel

Noverande dekke:

Asfalt Brostein Grus Anna: _____

Frå eigedom Gnr.: 123 bnr.: 161 slik det er vist på vedlagde kart / skisse i målestokk 1: 1000

Arbeidsskildring: _____

Arbeidet er ønska oppstarta: 11.01.2018 og venta avslutta: 15.03.2018

Talet på kryssingar: _____ stk. Boring: ja, ved km: _____ nei

Lengde på luftspenn/grøft langs veg: _____ m frå km: _____ til km: _____

Som eigar av og oppdragsgjevar/byggherre for anlegget tek eg på meg det ansvar som "Retningslinjer for graving i offentlig veg - NKF nettverksgruppe Veg og trafikk Hordaland, Oktober 2013" pålegg meg og garanterer for ferdigstilling av anlegget utan kostnad for veghalder. Eg godtek dei vilkår for løyvet som går fram av nemnde retningslinjer.

Oppdragsgjevar/byggherre: Bergen Fiber
 Adresse: PB7050, 5020 Bergen
 Kontaktperson hos oppdragsgjevar/byggherre: Helge Nord Tlf.: 90120145
 Dato: 21.12.2017 Underskrift: *Helge Nord*

Som entreprenør er eg kjend med dei plikter som gjeld for undersøking på gravestaden. Det er sett kryss for dei type anlegg som finst på staden:

El-kabel Vassleidning Signalkabel Kulturminne
 Telekabel Avløpsleidning Polygonpunkt Gass
 TV-kabel Gassleidning Grøntanlegg Anna: _____

Nødvendige opplysningar og direktiv om anlegga er innhenta og varsel om graving er gitt. (kryss av)

Arbeida skal utførast etter "Retningslinjer for graving i offentlig veg - NKF nettverksgruppe Veg og trafikk Hordaland, Oktober 2013" og etter tilvisning av vedrørte partar. Eg godtar dei plikter som arbeid i offentlig veg medfører etter nemnde retningslinjer. Godkjend plan for arbeidsvarsling vil liggja føre for arbeidet vert sett i gong. Eg har gyldig ansvarsforsikring i følge retningslinjene pkt. 1.6 og 1.7. ja nei (kryss av)

Entreprenør: HD Maskin AS
 Adresse: Rødshella 6, 5244 Fana
 Kontaktperson hos entreprenør: Ivar Frydenberg Tlf.: 95741450
 Dato: 21.12.2017 Underskrift: *Ivar Frydenberg*

Spesielle vilkår, evt sjå baksida:

- Oppstart av gravearbeid varslast til; anders.brakvatne@lindas.kommune.no - Tlf: 90075696
- Minimum overdekning 40 cm
- Graving, fresing og fortanning ihht vedlagt gravenorm for Lindås kommune


Graveløyve gitt Graveløyve avslått

den _____ / _____ 20_____

Kommune / Eining _____ Underskrift: *[Signature]*

Askøy, Fjell, Sund, Kvam, Voss, Ulvik, Granvin, Lindås, Austrheim, Meland, Os, Radøy, Gulen



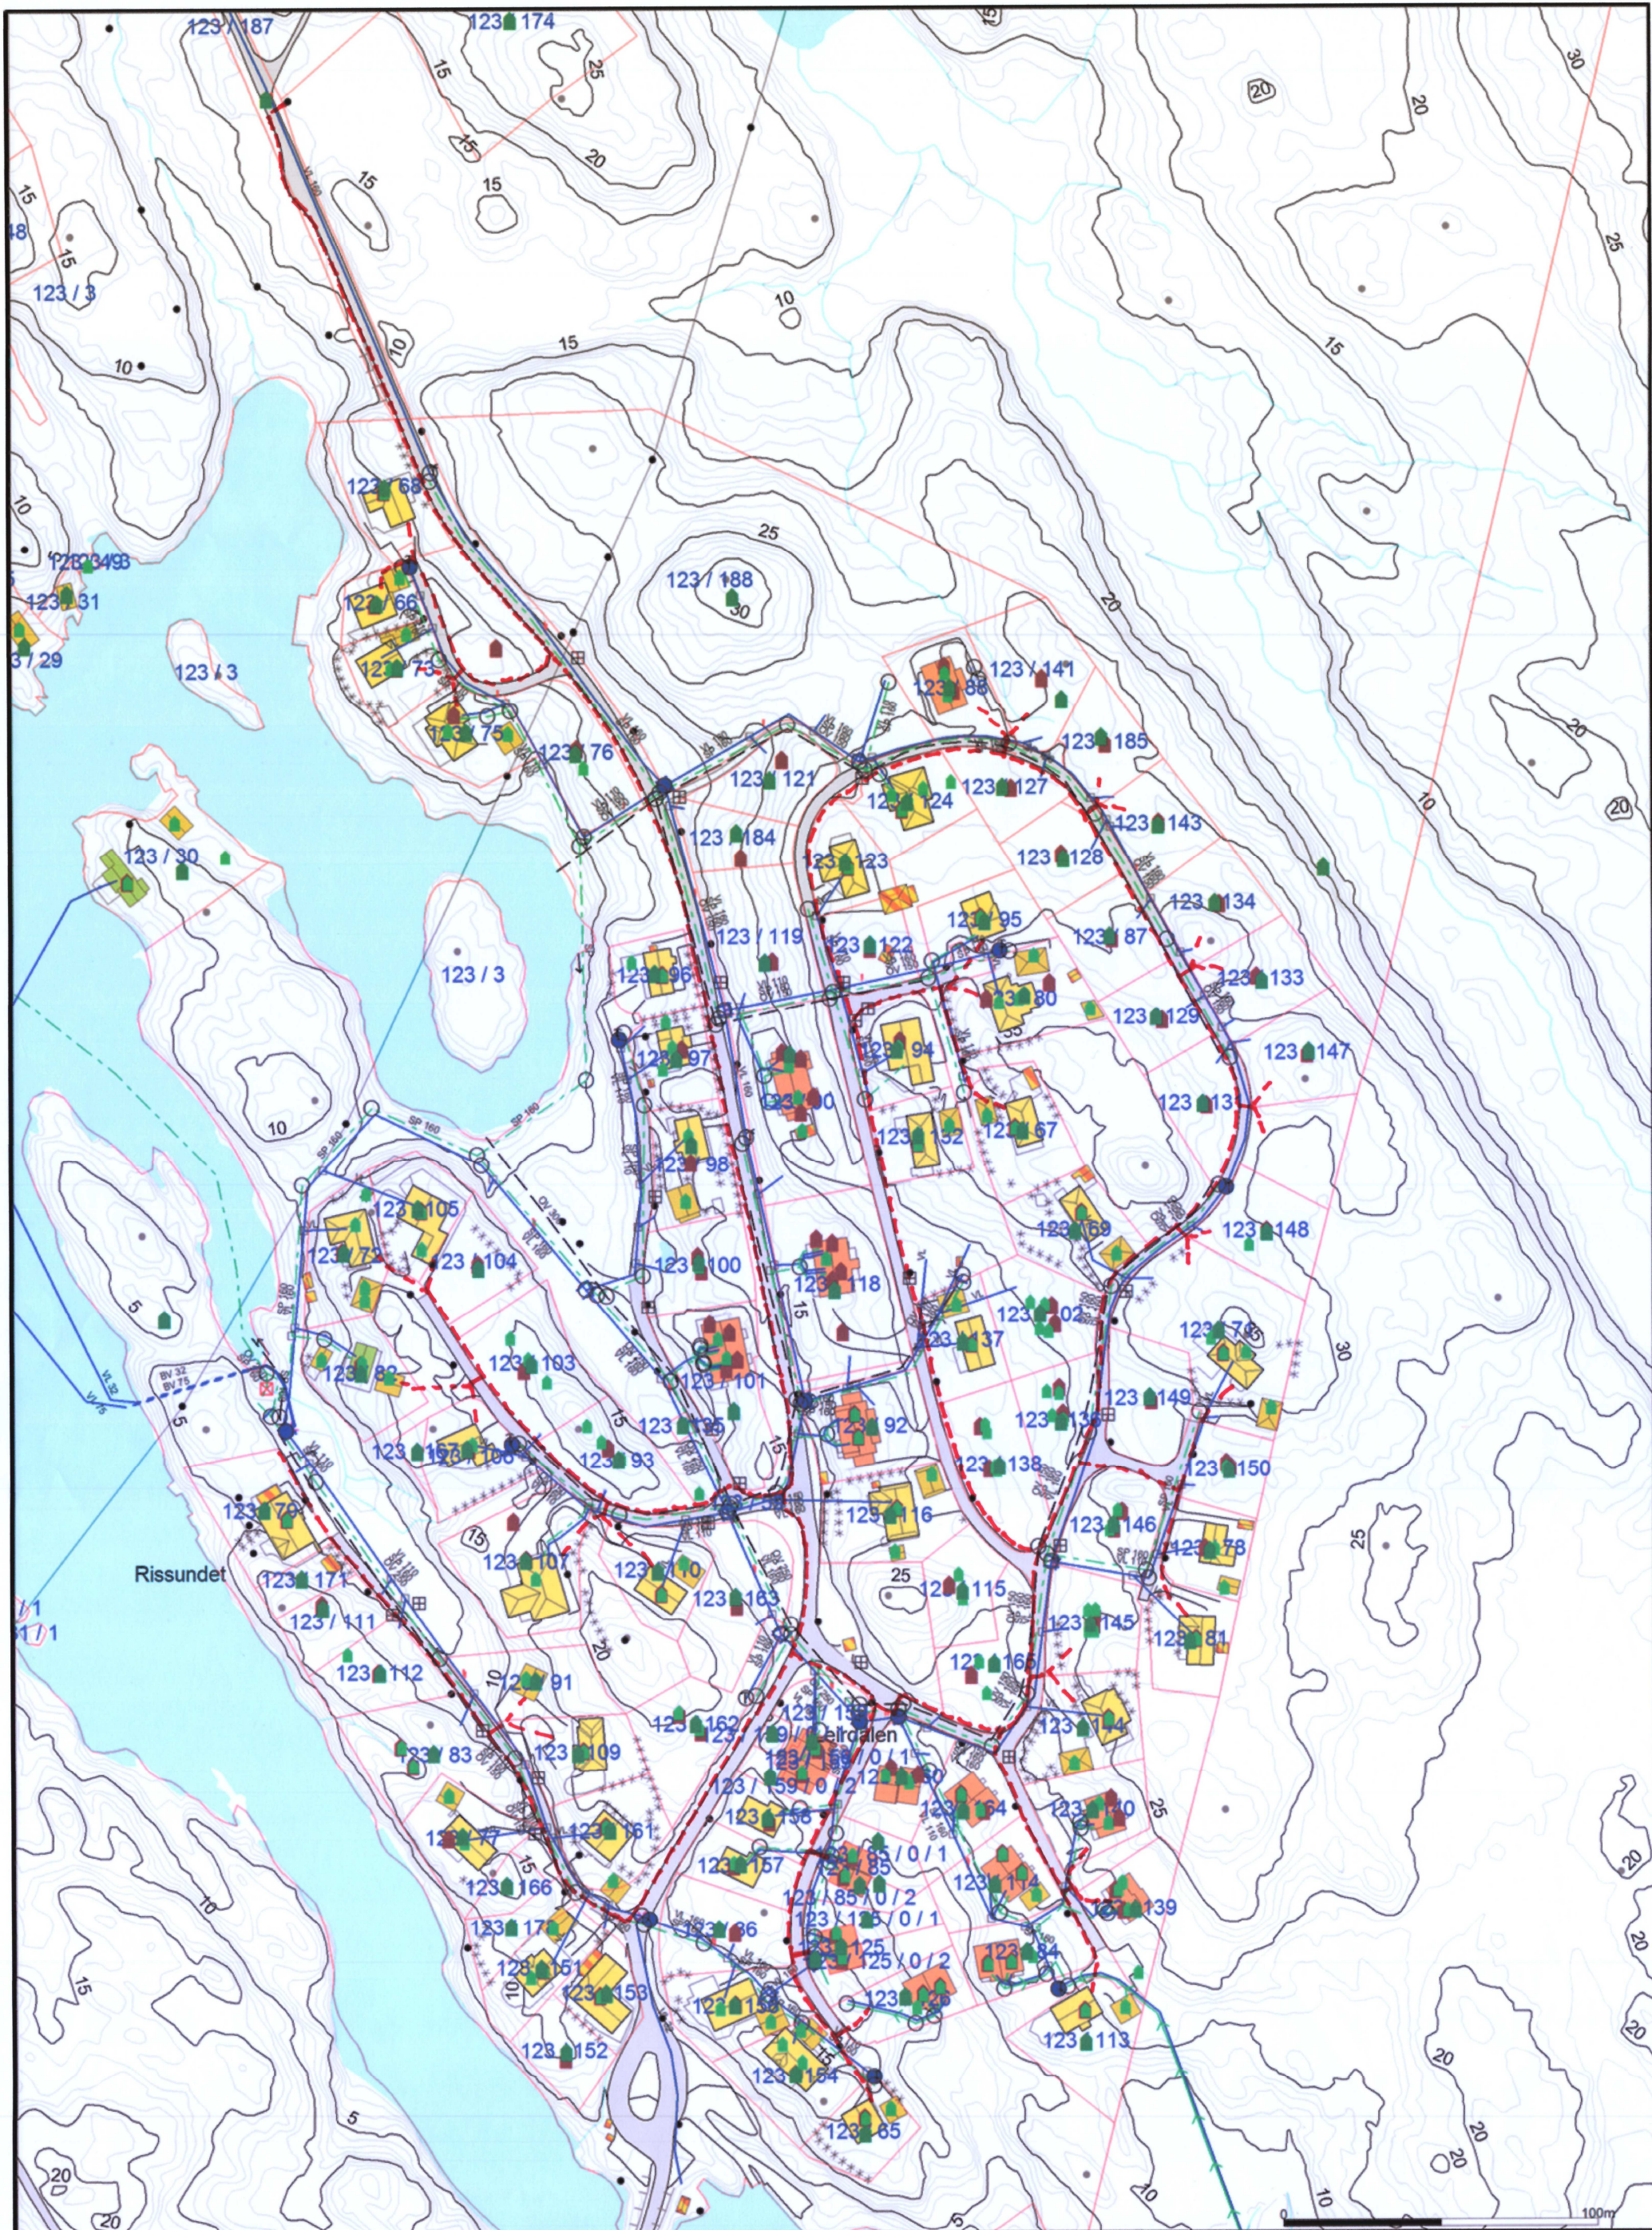

- - Avlop felles	— Vannledning	■ Våningshus
- - Drensledning	⊥ Udefinert grenser	■ Storre bustader
- - Overvann	⋈ Terrengmålte grense	■ Hytte/feriehus
→ Pumpeledning spillvann	⋈ Konstruert grensepunkt	■ Garasje/uthus
→ Pumpeledning vann	■ Bolig	■ Industri/lager
→ Spillvann	■ Bustad m/leilighet	■ Andre bygg

Beliggenhet og høyder må oppfattes som orienterende.



Lindås kommune
VVA-avdeling

Dato: 2018.01.18
Stilt: Like



Målestokk
1:2000