


For AKS 77
 Erlend Vik 909 29 923
 erlendvi@online.no

SØR
FASADE NORD

FASADE FORANDRING
 2STK vindu 110x120 - (Fjerne Dør 90x210)

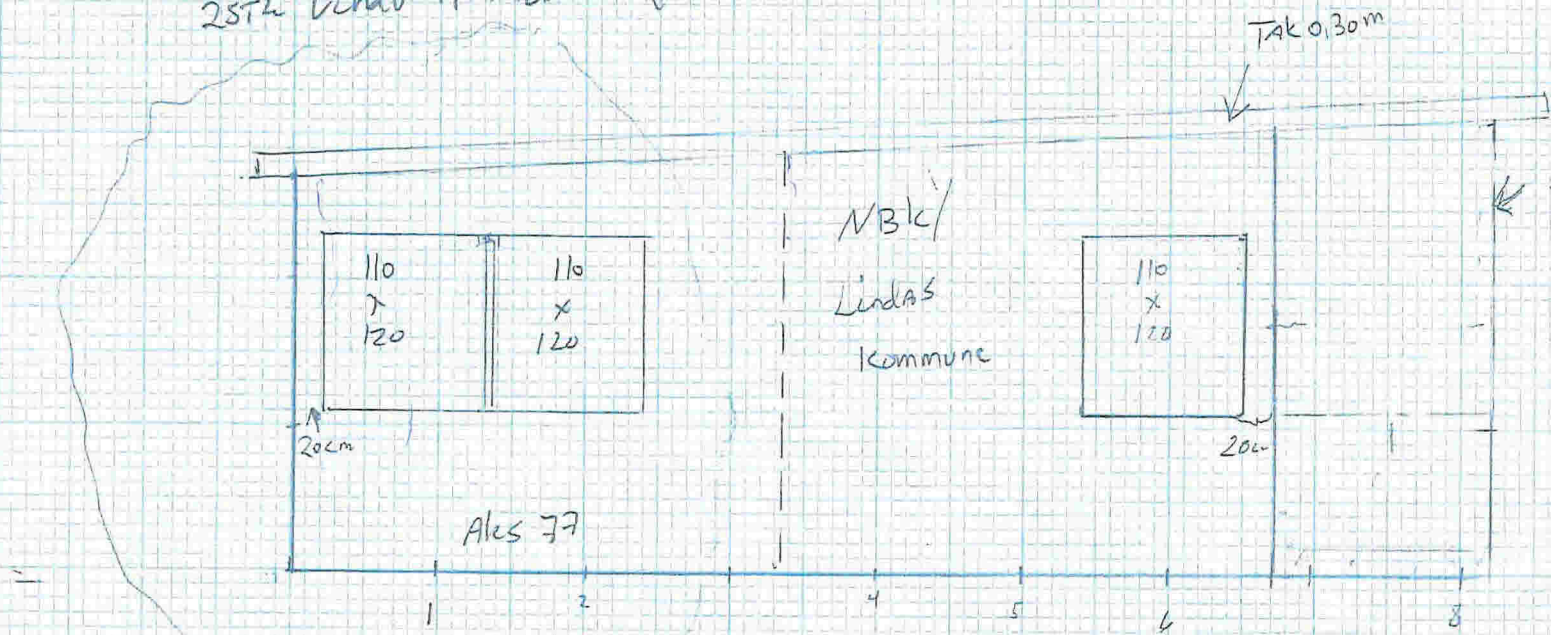

LINDÅS KOMMUNE	
Klassering	
19 JAN 2018	
Ark. saksnr. 18/201	Løpenti.
Saksj.	Tilgangskode

NORD
FASADE ~~SØR~~

FASADE FORANDRING
Dør 210 x 100

Høyde 3,06 + 0,30

90
x
60

Aks 77

210
x
100

Høyde 2,70 + 0,30 m

Lengde 8,20

