


Nye eiendomsgranser



Eksisterende eiendomsgrænser

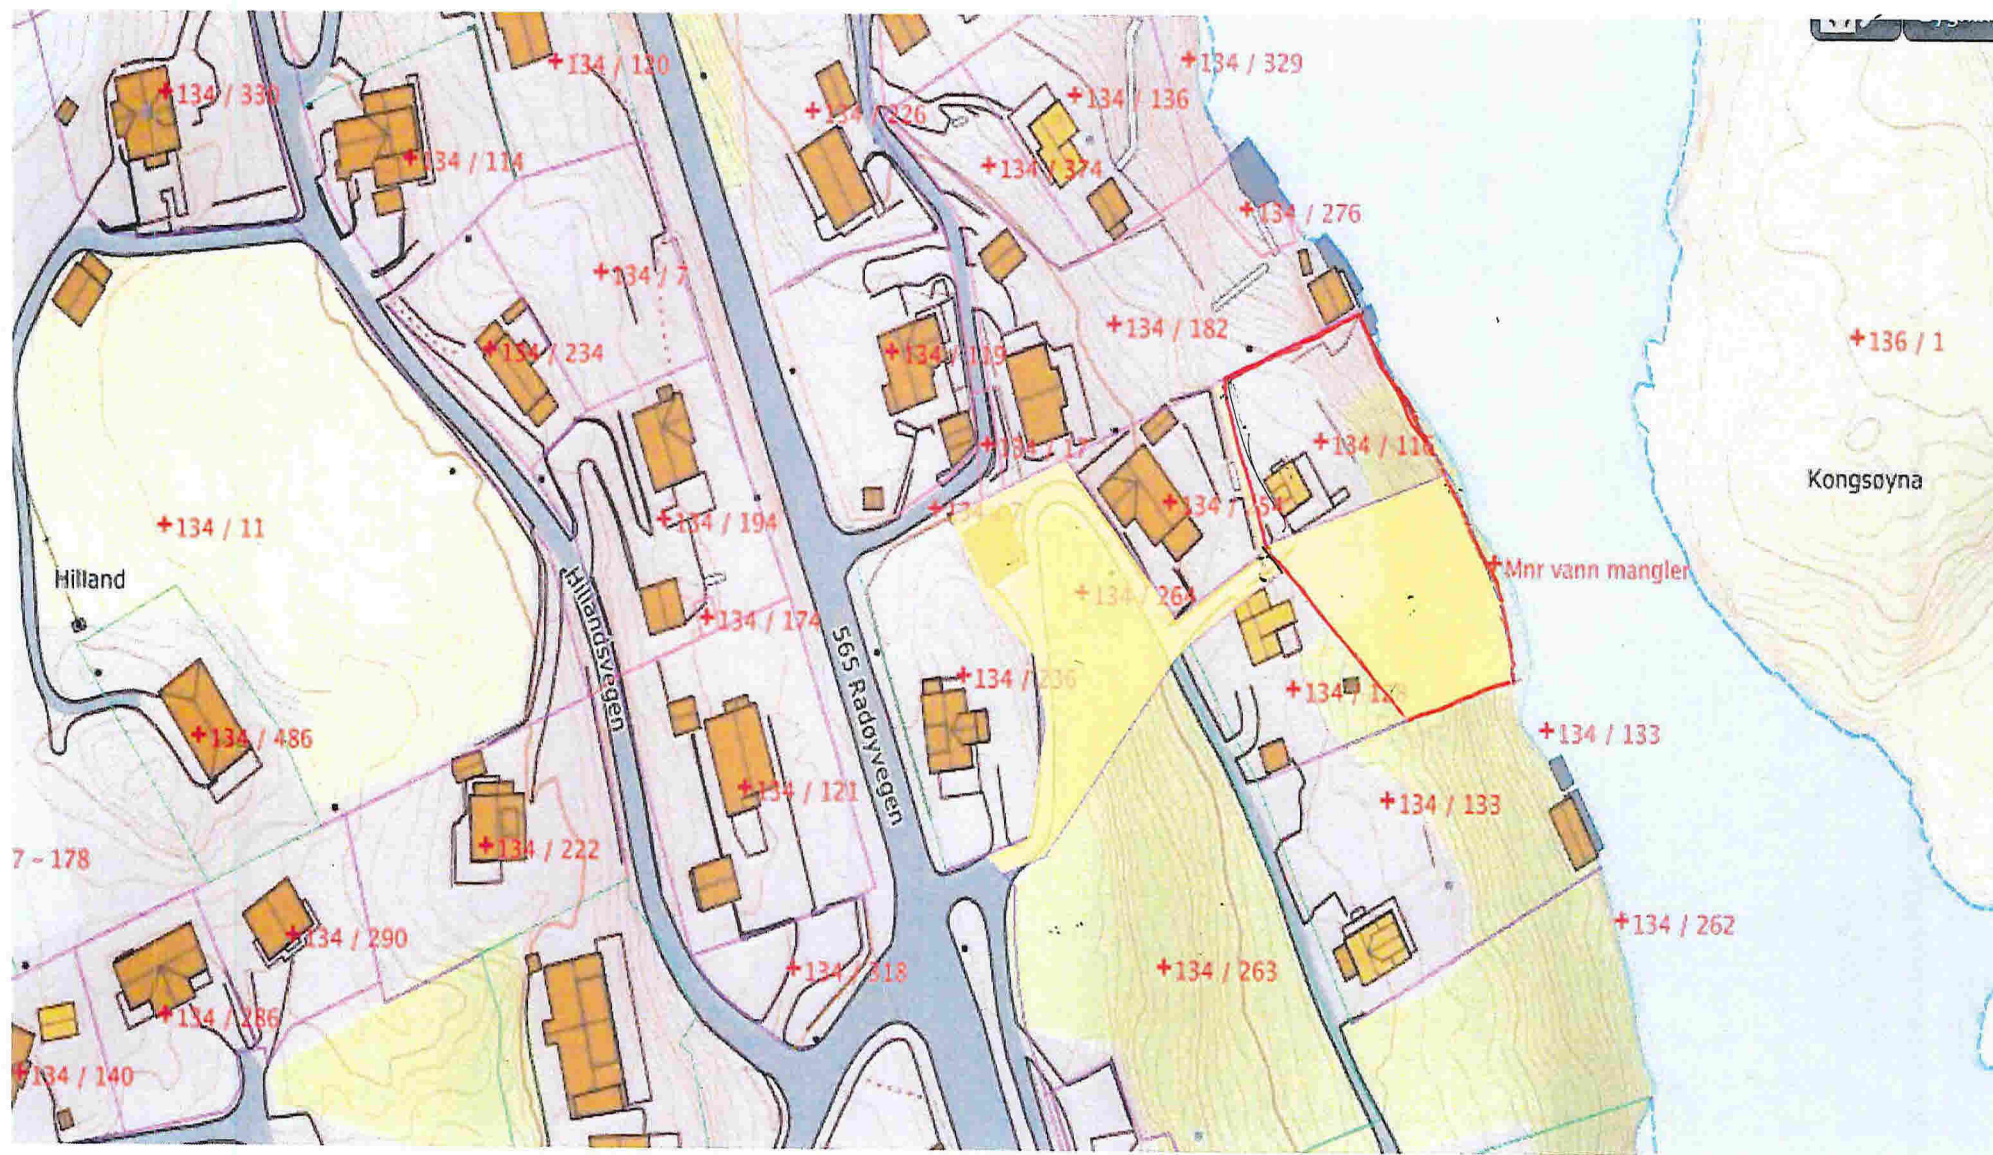