



Statens vegvesen

Hindenes Hus
Ostereidet senter
5993 OSTEREIDET

LINDÅS KOMMUNE	
Klassering	20/20
10.10.2012	
Ark. saksnr.	2012/723
Saksnr.	LISISY
Løpnr.	
Tilgang	

Behandlende enhet:
Region vest

Saksbehandler/innvalgsnr:
Roald Gulbrandsøy - 55516342

Vår referanse:
2012/122377-002

Deres referanse:

Vår dato:
08.10.2012

Dispensasjon frå regler om byggjegrænse i veglova.

Etter søknad av 04.10.10 gjev vi med dette dispensasjon frå byggjegrænse ved Fv 395 hp 01 km 6,790, Hindenes, for bustad med ein avstand på 30 meter frå vegmidte til næraste bygningsdel på gnr. 20 bnr. 20 i Lindås kommune.

Vi gjer merksam på at dispensasjonen berre gjeld i høve veglova, og ikkje dei rettar De har ovanfor eventuelle andre grunneigarar. Dispensasjonen er gjeve i samsvar med føresegnene om byggjegrænser i veglova §§ 29 og 30 og på dei vilkår som er nemnt nedanfor.

1. Bygningen må ikkje nyttast til anna føremål enn det som kjem fram av søknaden.
2. Dispensasjonen fell bort dersom omsøkte byggjearbeid ikkje er starta innan 3 år.
3. Det er ikkje grunnlag for krav mot Statens vegvesen på grunn av skade eller ulempe som følgjer av at bygningen ligg innanfor byggjegrænse, med mindre det kan påvisast aktløyse frå vegvesenet si side.
4. Dersom bygget vert oppført i strid med vilkåra i denne dispensasjonen, kan bygget krevjast fjerna med heimel i veglovas § 36 utan kostnader for Statens vegvesen.

Plan og forvaltning
Med hilsen


Odd Høydalsvik
sjefingeniør


Roald Gulbrandsøy

1 vedlegg

Kopi: Lindås kommune.


Postadresse
Statens vegvesen
Region vest
Askedalen 4
6863 Leikanger

Telefon: 02030
Telefaks: 57 65 59 86
firmapost-vest@vegvesen.no
Org.nr: 971032081

Kontoradresse
Spelhaugen 12
5147 FYLLINGSDALEN

Fakturaadresse
Statens vegvesen
Regnskap
Båtsfjordveien 18
9815 VADSØ
Telefon: 78 94 15 50
Telefaks: 78 95 33 52


PRINSIPPSKISSE

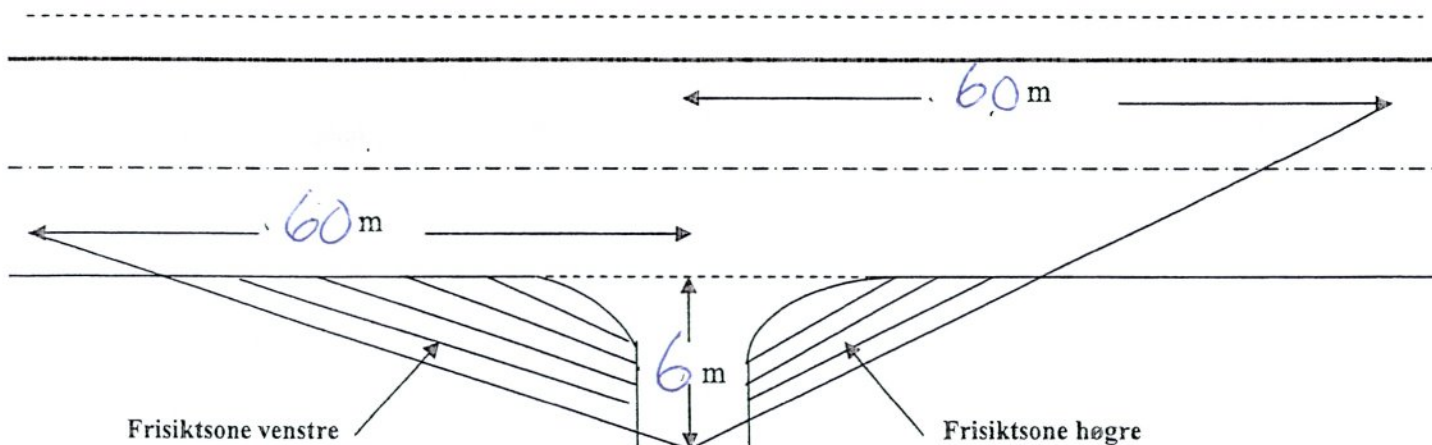


Tilsvarende sikt lengder som vist på tegningen må også gjøres gjeldende for trafikken som kjør på hovedvegen og skal inn i avkjørsla (sikt bakover og framover langs hovedvegen)

Av hensyn til snø og vegetasjon skal det i frisiktsonen vera fritt for sikthinder høgare enn 0,5 m. over hovedvegens nivå

Krav til svingradius for avkjørsla :

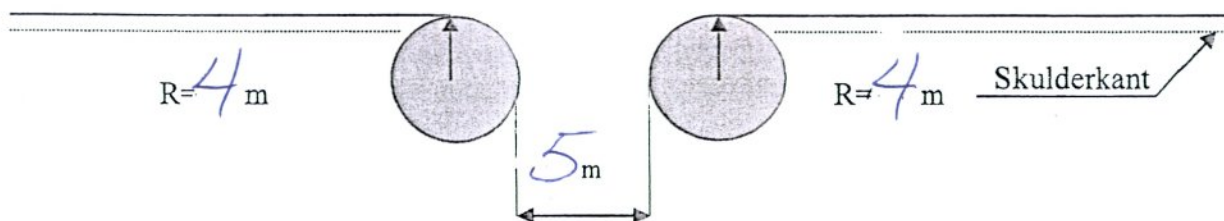

Krav til lengdeprofil for avkjørsla/tilkomstveg:

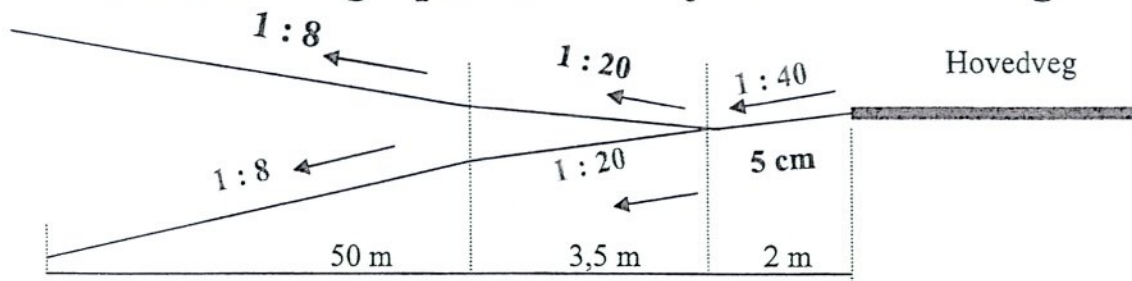

Rv/Fv :


Hp:

Km pel:

Stad:

Saksnr: 2012

120885-002

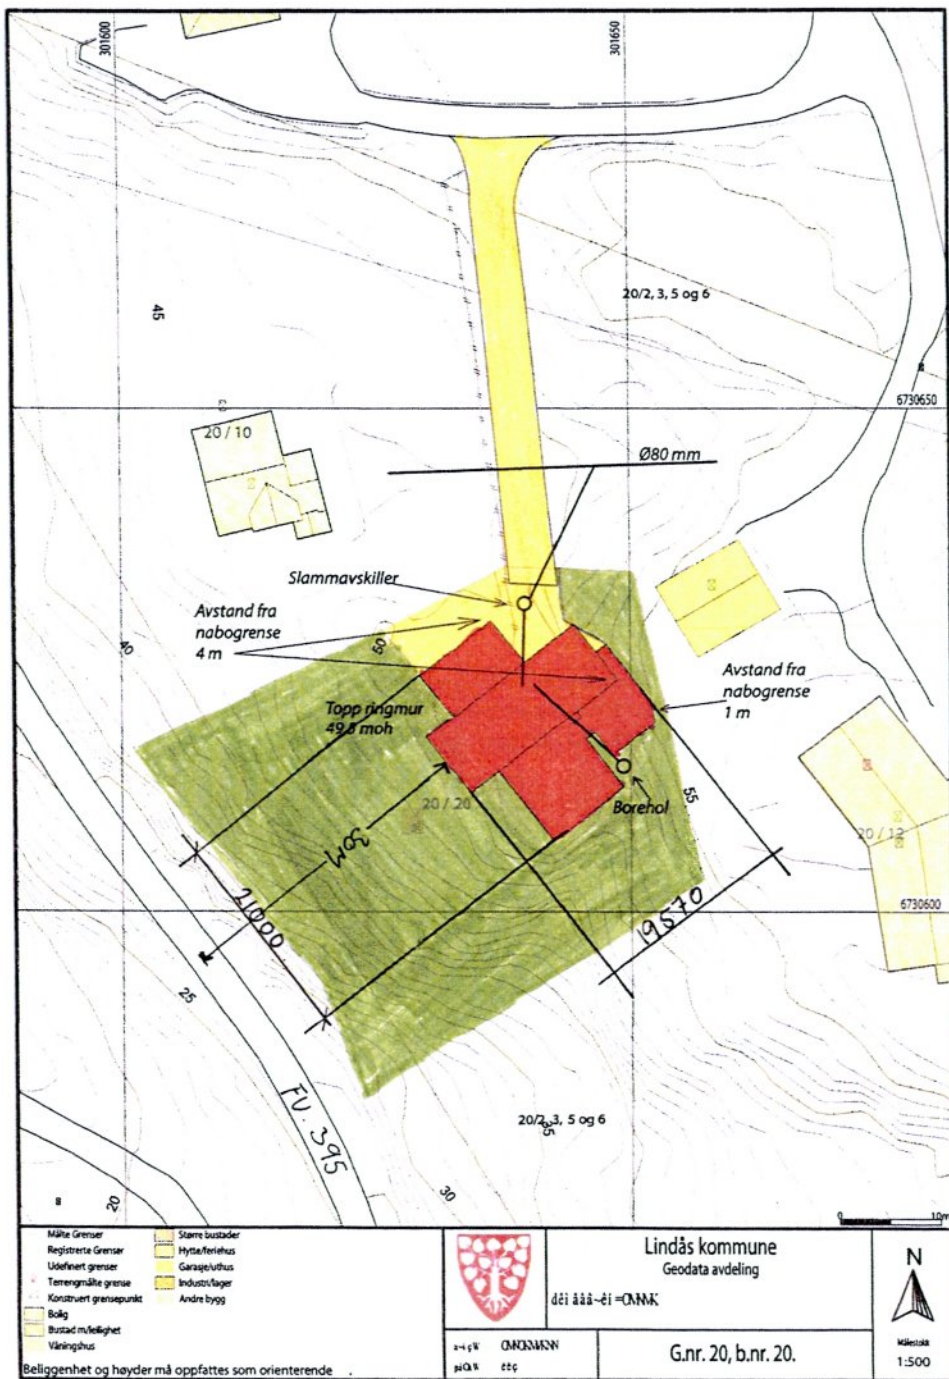

395-01-6790