


- Målte Grenser
 - Registrerte Grenser
 - Udefinert grenser
 - Terengmålte grense
 - Konstruert grensepunkt
 - Bolig
 - Bustad m/leilighet
 - Større bustader
 - Hytte/feriehus
 - Garasje/uthus
 - Industri/lager
 - Andre bygg
- Høyder må oppfattes som orienterende.
 Koordinatsystem: UTM(EUREF89) - SONE 32 (EPSG:32632)
 Høydesystem: (EPSG:)

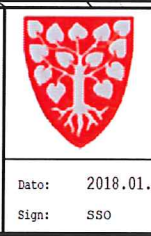


Lindås kommune
 Geodata avdeling
 Grunnkart ETTER grenseoppretting !

G.nr. 37, b.nr. 47 m.fl.

N

 Målestokk
 1:1000

Dato: 2018.01.23
 Sign: SSO

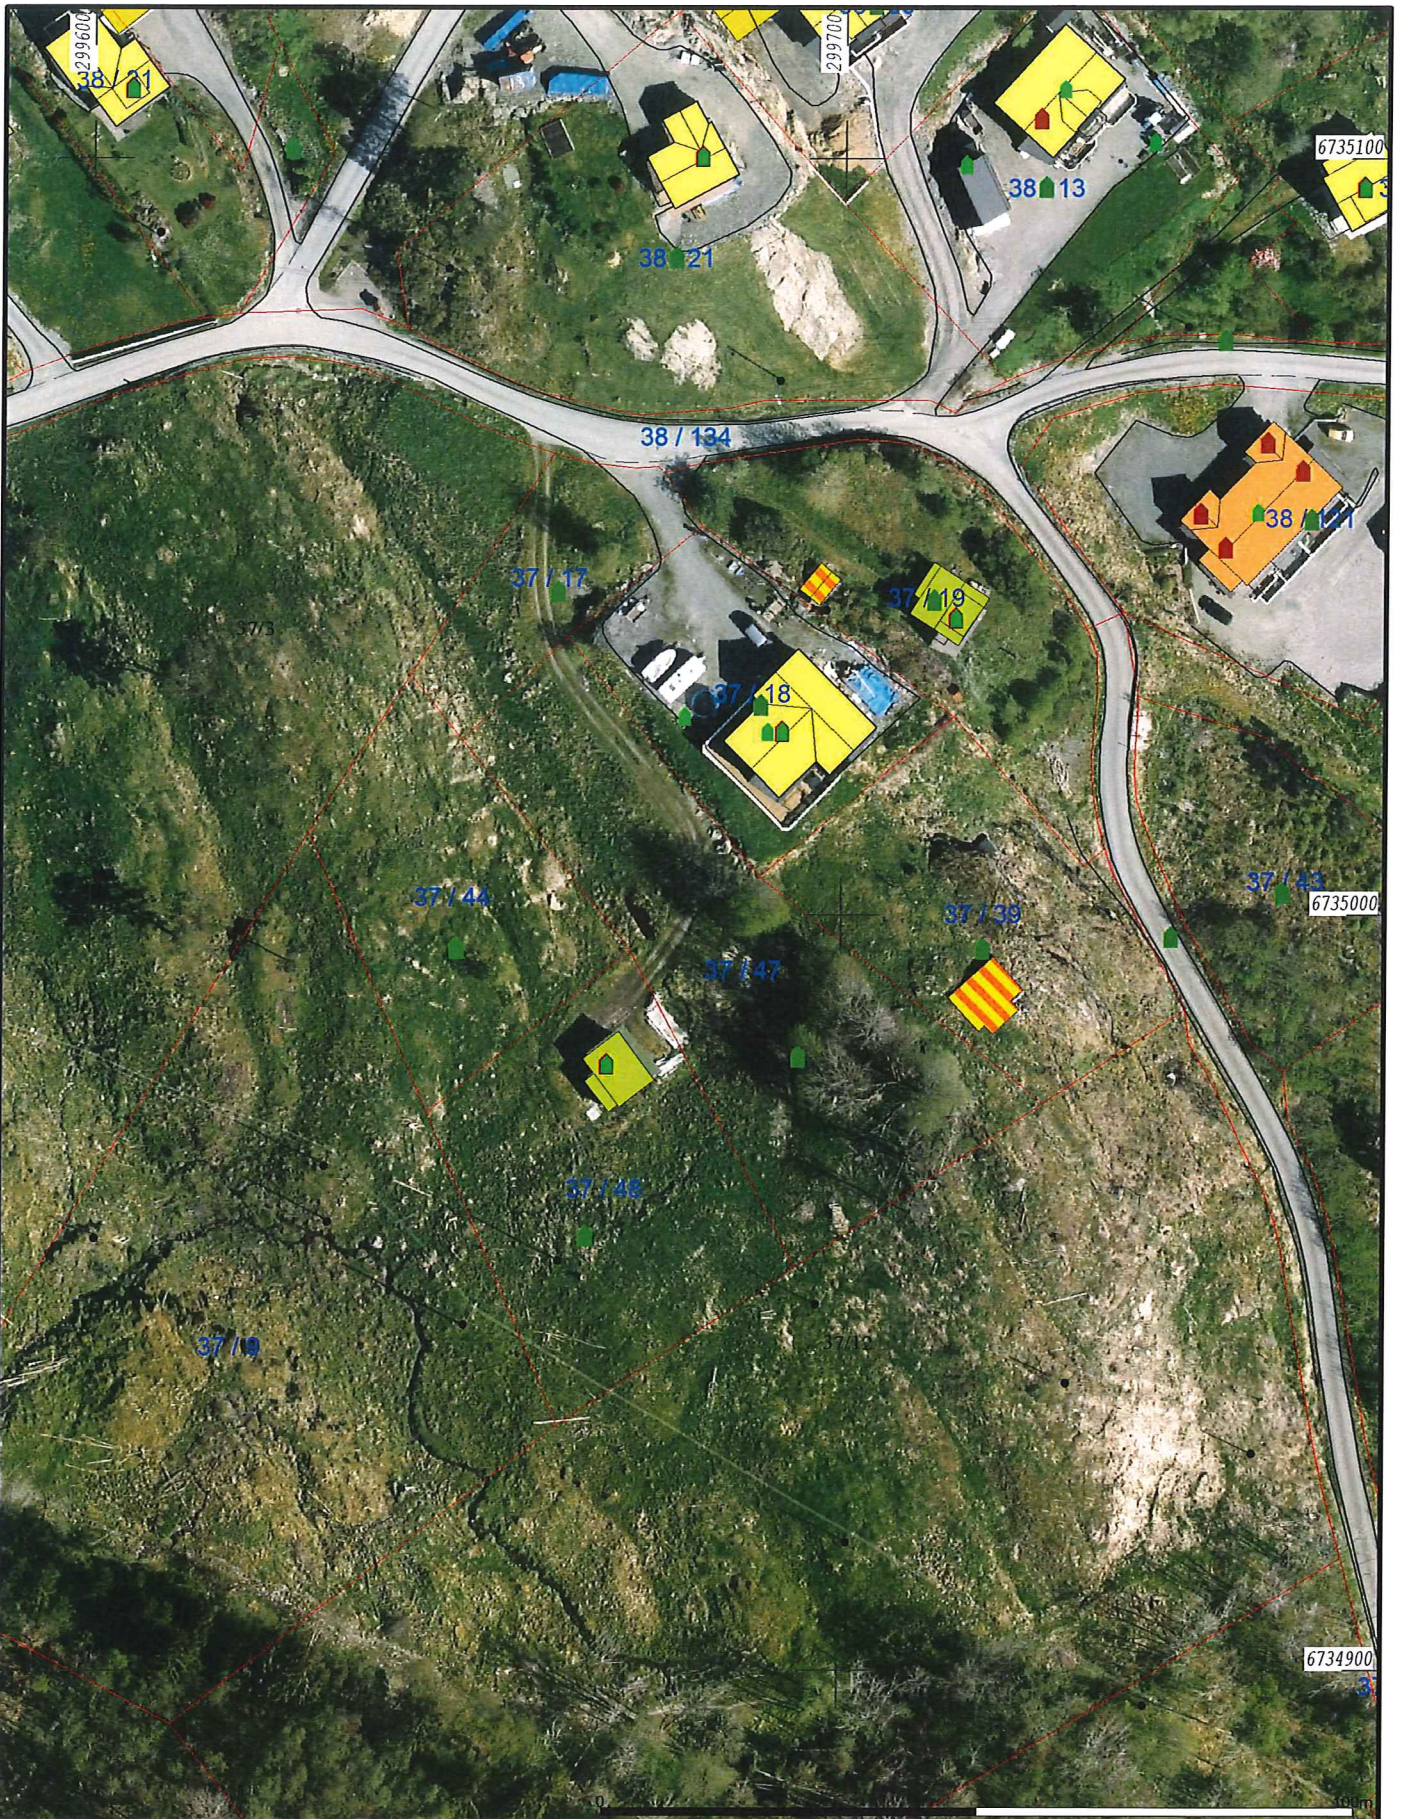

	Målte Grenser		Storre bustader
	Registrerte Grenser		Hytte/feriehuis
	Udefinert		Garasje/utlhus
	Terrengmålt		Industri/lager
	Konstruert		Andre bygg
	Bolig		
	Bustad m/leilighet		

planlagt og høyder må oppfattes som orienterende.
 Koordinatsystem: UTM (EUREF89) - SONE 32 (EPSG:32632)
 Høydesystem: (EPSG:)

Dato: 2018.01.23
Sign: SSO

Lindås kommune
Geodata avdeling

Ortofoto 2015 ETTER grenseoppretting !

G.nr. 37, b.nr. 47 m.fl.

N

Målestokk
1:1000