


Målte Grenser	Større bustader
Registrerte Grenser	Hytte/feriehuis
Udefinert	Garasje/uthus
Terrengmålt	Industri/lager
Konstruert	Andre bygg
Bolig	
Bustad m/leilighet	
Våningshus	

Beliggenhet og høyder må oppfattes som orienterende.

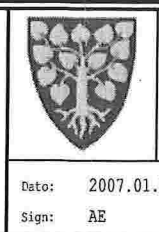


Lindås kommune
VVA-avdeling

Dato: 2007.01.15
Sign: AE

N

Målestokk
1:1000

100m

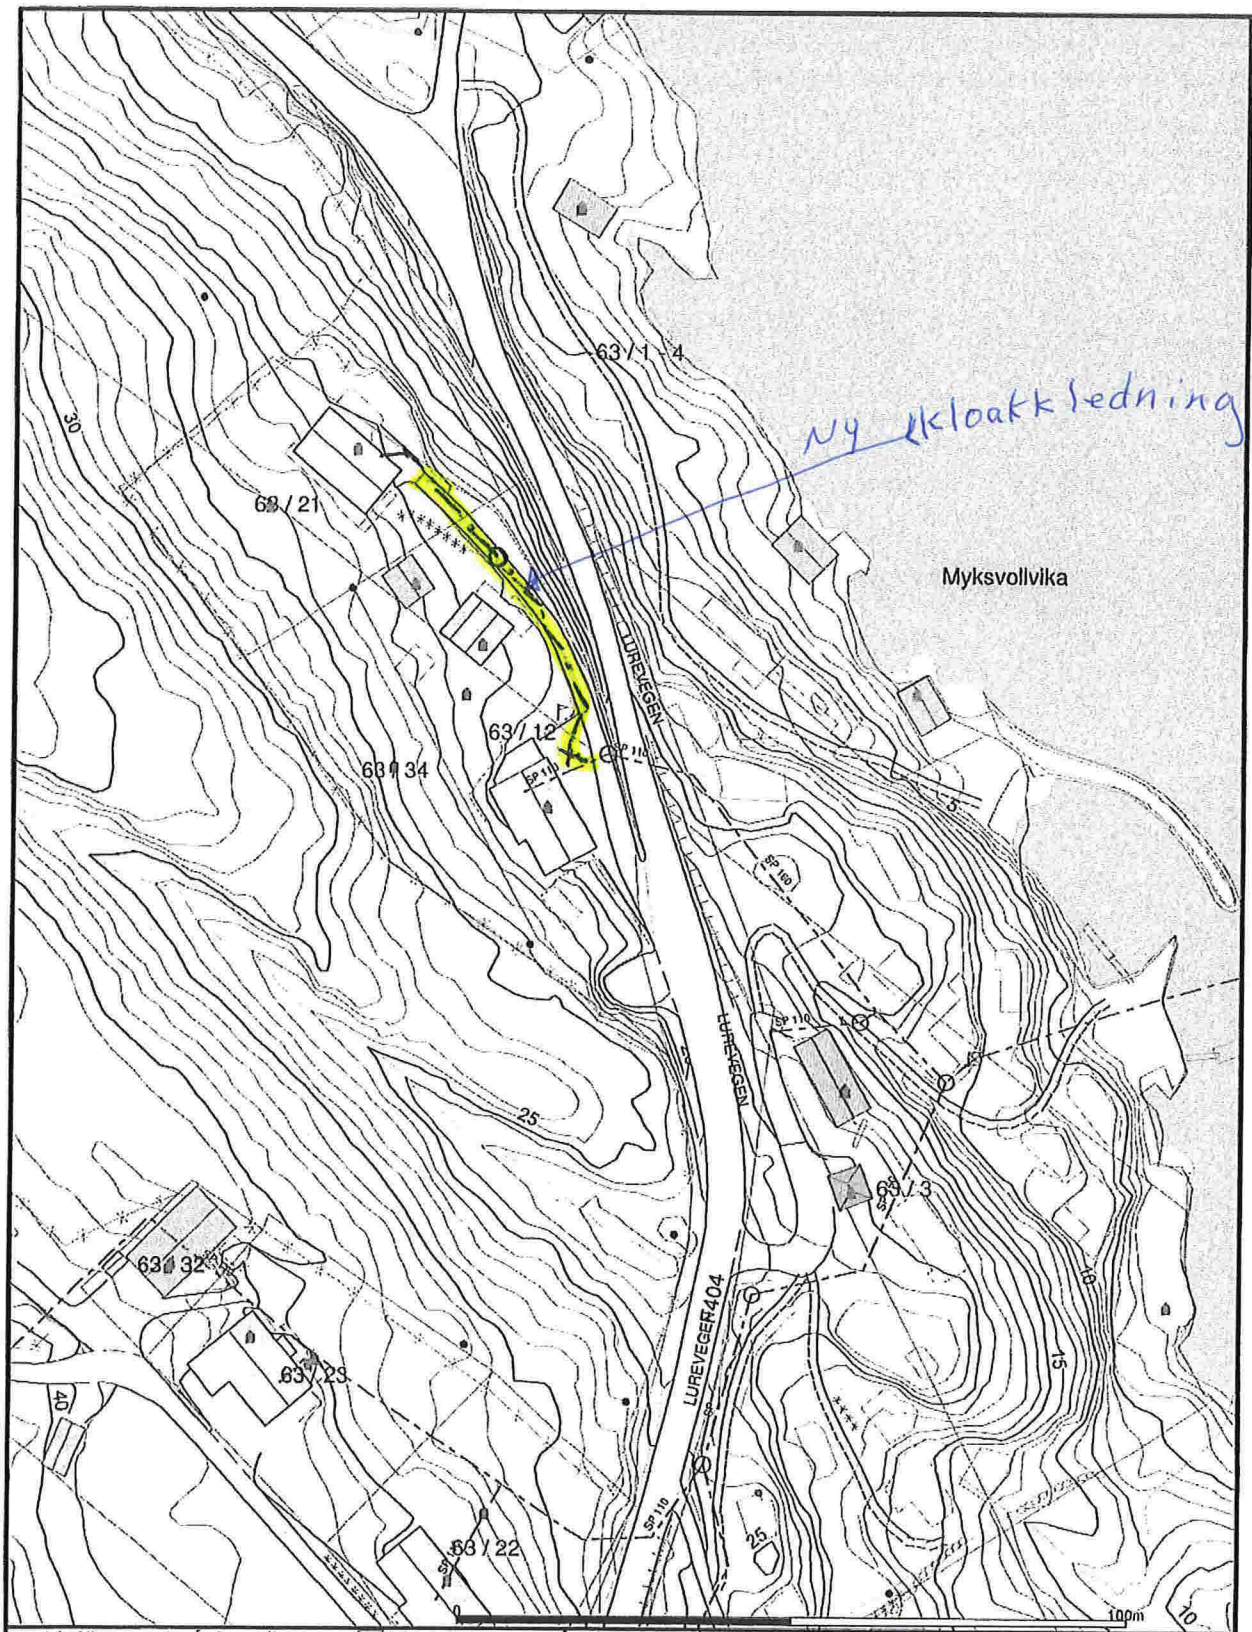

- Avløp felles
- Drenneløding
- Oversvann
- Pumpeledning spillvann
- Pumpeledning vann
- Spillvann
- Vannledning
- Utskåret grenser
- Terrenngrense
- Konstruert grensepunkt
- Bolig
- Bustad mofelighet
- Våningshus
- Større bustader
- Hytteferdhus
- Garasjehus
- Industri/lager
- Andre bygg

Beliggenhet og høyder må oppfattes som orienterende.



Lindås kommune
Geodata avdeling



Dato: 2012.10.16
Stavn: tve

G.nr.63 B.nr.21

Målestokk
1:1000