

MÅLEBREV

År 19 76 den 21.7 vart det, i samsvar med § 62 i bygningslova av 18. juni 1965, halde kart- og oppmålingsforretning over:

"Utsyn XLIX AI" parsell av gnr. 108 bnr. 136 på Kolås i Lindås.

Attest 25. februar 1976

Forretningen er rekvirert av Rafinor A/S & Co som er heimelshavar/med fullmakt frå heimelshavaren.*

Forretningen vart administrert av underskrivne, og som kartvitne var tilstades:

Erling Bergås Ottar Styve

Alle var loveleg varsla den 15. juli 1976

Ved forretningen møtte:

Arvid Johan Andersen - for Rafinor A/S
Laila Andersen - for kjøpar

Grenseliner: GRENSEBESKRIVELSEN REFERERER SEG TIL VEDHEFTA

Lina	KART:				
456	(veikant)	- 454	=	19.31	m
" 454	(arm. jern/pel)	- 455	=	24.65	m
" 455	(arm. jern/pel)	- 190	=	8.26	m
" 190	(arm. jern)	- 123	=	17.98	m
" 123	(arm. jern)	- 124	=	7.90	m
" 124	(arm. jern)	- 456	=	0.67	m

Parsellen omfatter 347 m²

Skylddeling

I samsvar med lov om skylddeling av 20. august 1909, § 11, vart det samstundes med kart- og oppmålingsforretningen halde skylddeling.

Grensene er dei ovanfor nemnde. Parsellen skal nyttast til: byggetomt

Skyld for den fråskilde delen er fastsett til: ett øre uten fradrag

Vi sannar å ha utført skylddeling etter beste skjøn og overttyding og i samsvar med dei krav lova set.

Forretningen slutta den 21. juli 19 76

for BYGNINGSSJEFEN I LINDÅS

Erling Bergås
Erling Bergås

Kåre Wik
Kåre Wik

Ottar Styve
Ottar Styve


*Stryk det som ikkje høver

MÅLEBREVSKART

24-January-2018

over parsell av gnr. 108 bnr. 136 tomr. nr. i Lindås kommune
Parsellen har fått gnr. 108 bnr. 192 bruksnavn: "Utsyn XLIX AI"
Areal: 347 m² Målestokk 1:1000

Pkt.	y	x	Merknad
120	-48941.60	305913.53	Arm. jern
123	-48925.44	305940.60	Arm. jern
124	-48917.89	305938.27	Arm. jern
169	-48965.98	305930.95	Arm. jern
173	-48985.78	305944.93	Umerka
189	-48951.70	305954.65	Arm. jern
190	-48941.30	305949.08	Arm. jern
315	-48970.66	305976.30	Umerka
316	-48942.82	305969.37	Umerka
317	-48989.49	305949.38	Umerka
318	-48908.12	305938.27	Umerka
319	-48900.70	305945.15	Umerka
320	-48894.68	305948.46	Umerka
321	-48886.31	305949.99	Umerka
322	-48884.03	305950.61	Umerka
323	-48884.25	305954.79	Umerka
451	-48905.68	305940.53	Veikant
453	-48905.68	305960.12	Skjæringspkt.
454	-48917.27	305957.32	Arm. jern/pel
455	-48941.92	305957.32	Arm. jern/pel
456	-48917.27	305938.01	Veikant

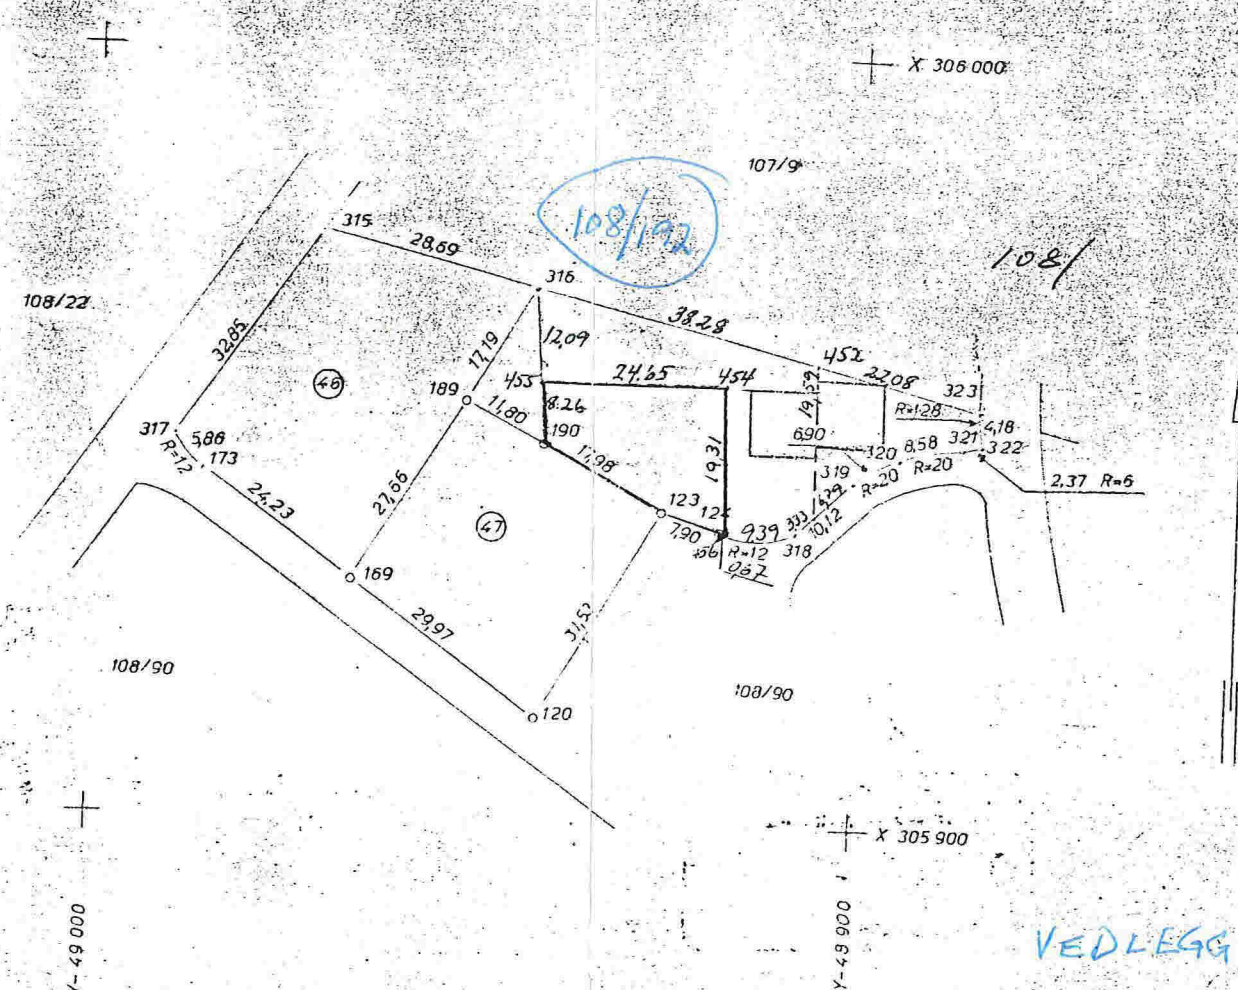

VEDLEGG E