


Situasjonskart -
 Gnr. 24 Bnr. 50 Svindalsvegen 32
 Malene Eide og Erlend Bratholmen



Dato: 17-01-2018

Målestokk: 1:1 000

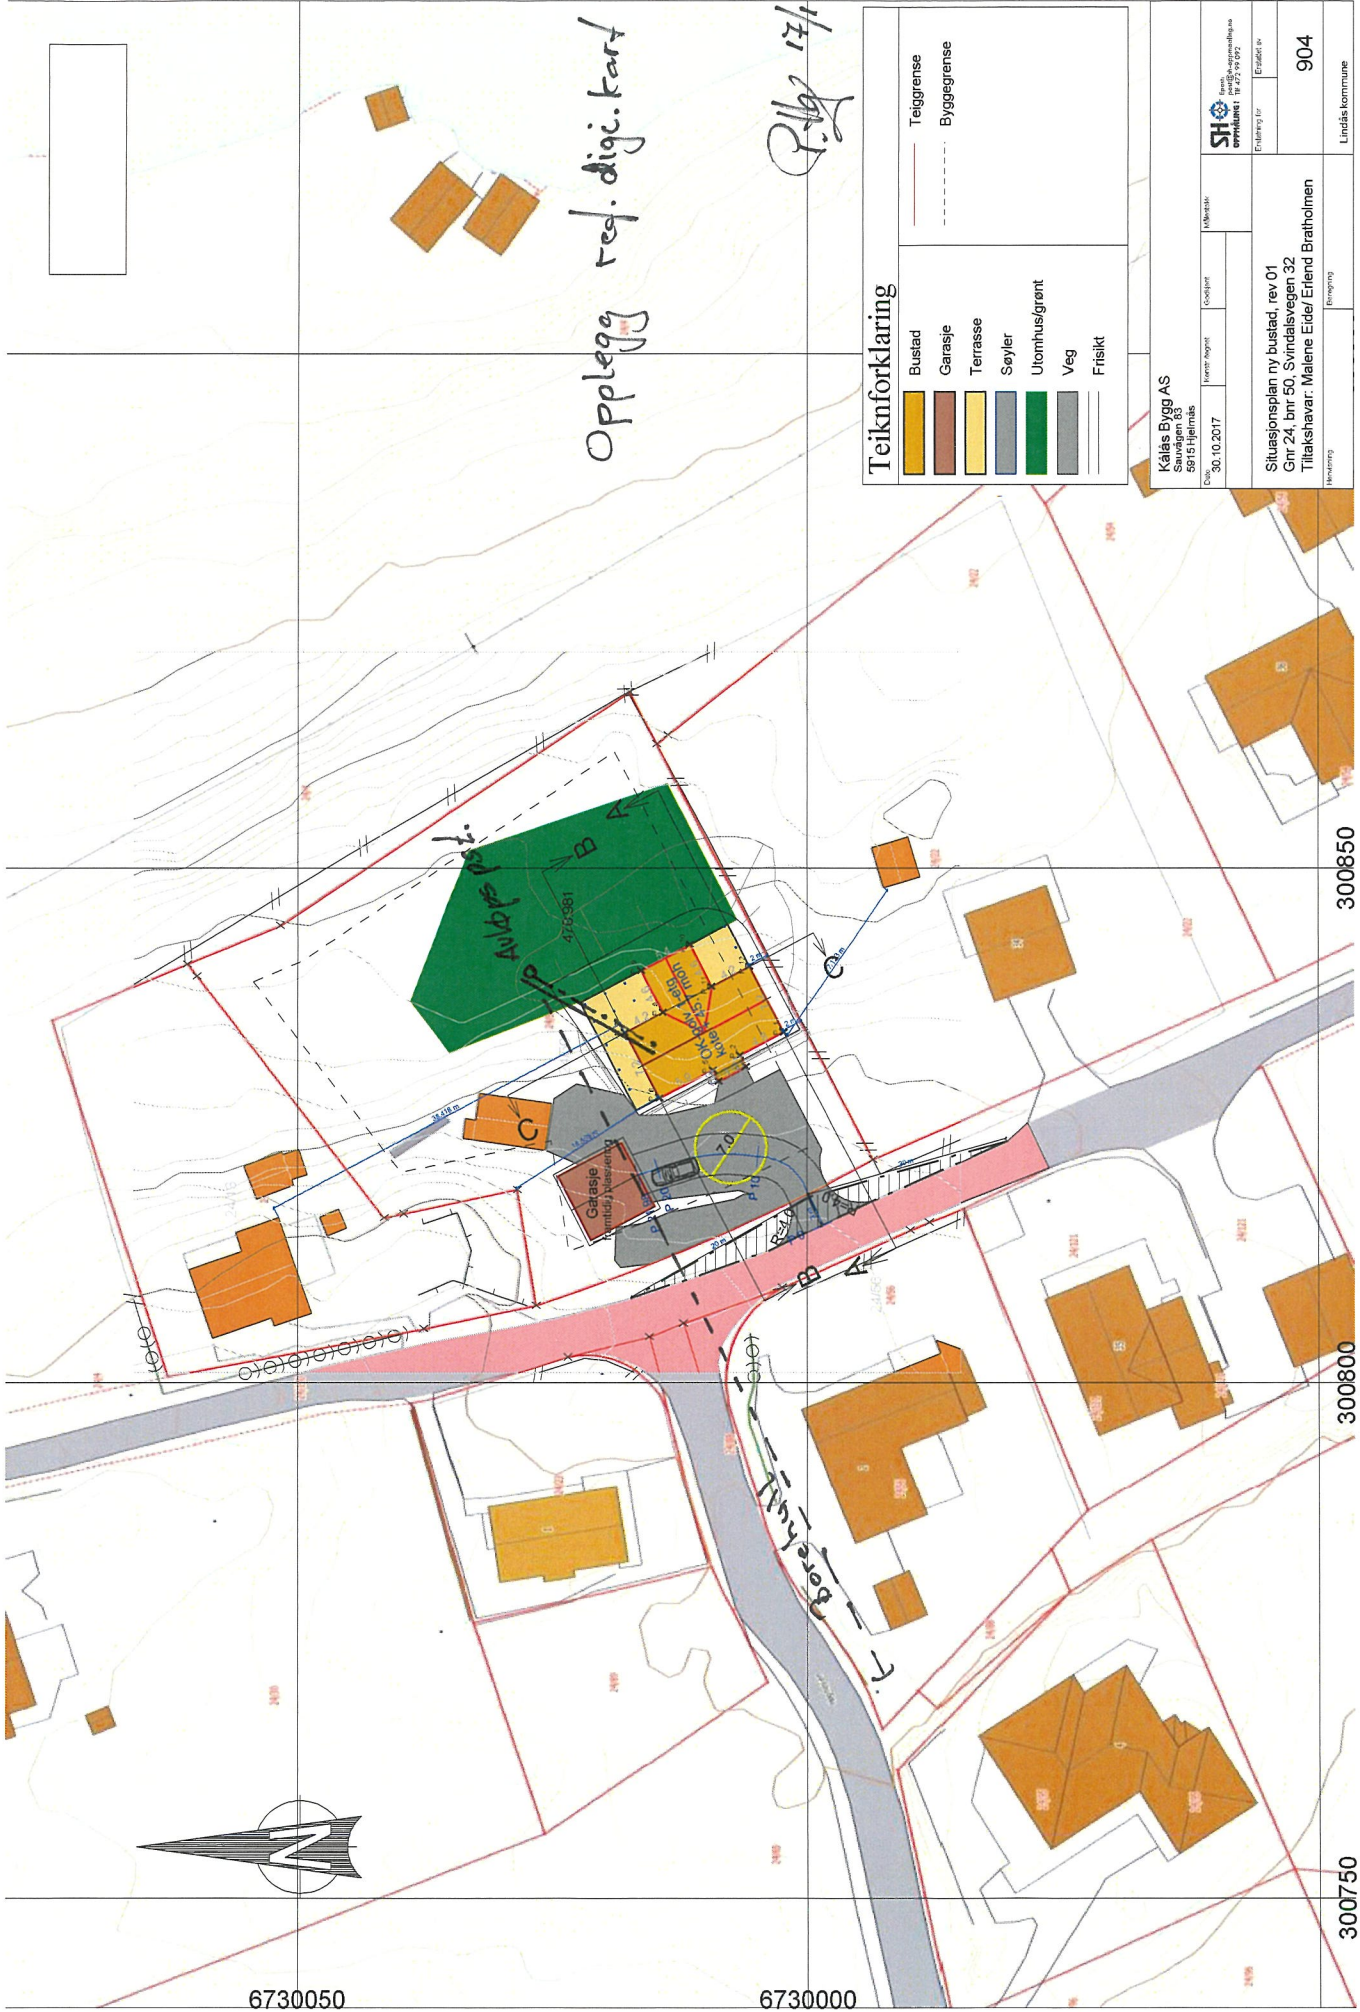

Opplegg res. digi. kart

Rib 17/1.2018

Teiknforklaring

	Bustad		Teiggrensne
	Garasje		Byggegrense
	Terrasse		
	Søyler		
	Utomhusgrønt		
	Veg		
	Fisiskt		

Dato: 30.10.2017	Prosjekt: 300850	Målestokk:	Ettertrykk nr:
Situasjonsplan ny bustad, rev.01 Gnr 24, bnr 50, Svindalsvegen 32 Tiltaksnavn: Malene Eider/ Erlend Braitholmen		904 Lindås kommune	

6730050

6730000

300750

300800

300850