


© Denne tegning må ikke kopieres eller benyttes ved foretagender som Mesterhus Norge eller tilførende tegnekontor ikke medvirker i.


4

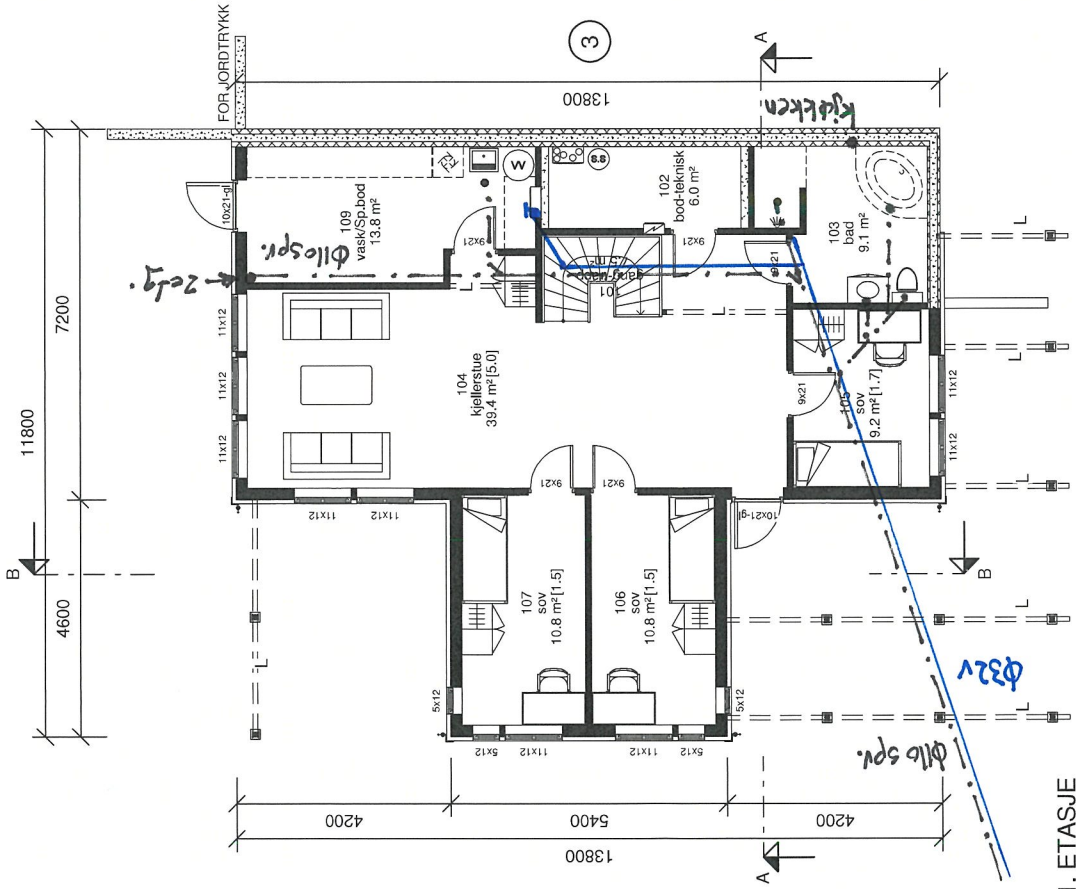

2

1. ETASJE

4

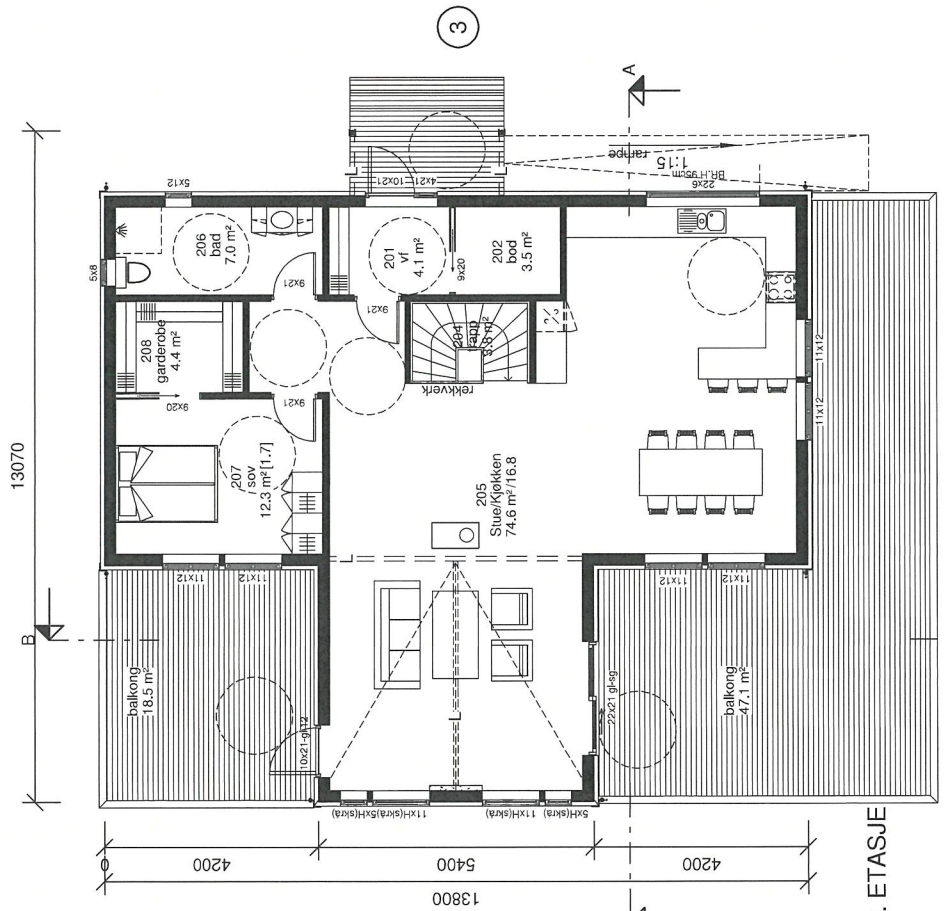

2

2. ETASJE

REV.	DATE	SIGN.	REVISION
A	31.07.17	EL	Rev iht. mail 27.07.17
B	15.08.17	THO	Rev iht. epost 14.08.17
C	29.08.17	THO	Rev. iht. epost av 29.08.17
D	01.09.17	THO	Størrelse vindu kjøkken

MESTERHUS
KÅLAS BYGG AS

TILTAKSMAKER: Malene Myhr Eide/Erlend Brattholmen
BYGGEPÅSS: Svindalsvegen, Eikangervåg
G.nr/b.nr: 24/50
KOMMUNE: Lindås

Unikus
Postboks 4104,
Egge Terminalvei 65, 20
E-mail: post@unikus.no

TEGN. INNHOLD: PLANTEGNINGER
TILTAKSART: BOLIG
MÅL: 1 : 100

PROSJEKT: **BOLIG, MYHR EIDE/BRATTHOLMEN**
ARHITEKT: BLINK-HUS
TEGN. DATO: 11.07.17
THO: THO
PROSJEKT NR: 20170301
TEGN. NR: 09.01