

	Målte Grenser		Større bustader
	Registrerte Grenser		Hytte/feriehus
	Udefinert grenser		Garasje/uthus
	Terengmålte grense		Industri/lager
	Konstruert grensepunkt		Andre bygg
	Bolig		
	Bustad m/leilighet		

Ungnhet og høyder må oppfattes som orienterende.
 Koordinatsystem: UTM(EUREF89) - SONE 32 (EPSG:32632)
 Høydesystem: (EPSG:)

Dato: 2018.01.24
Sign: SSO


Lindås kommune
Geodata avdeling

Grunnkart **FØR** grenseendringar.

G.nr. 212, b.nr. 28.

Målestokk
1:500



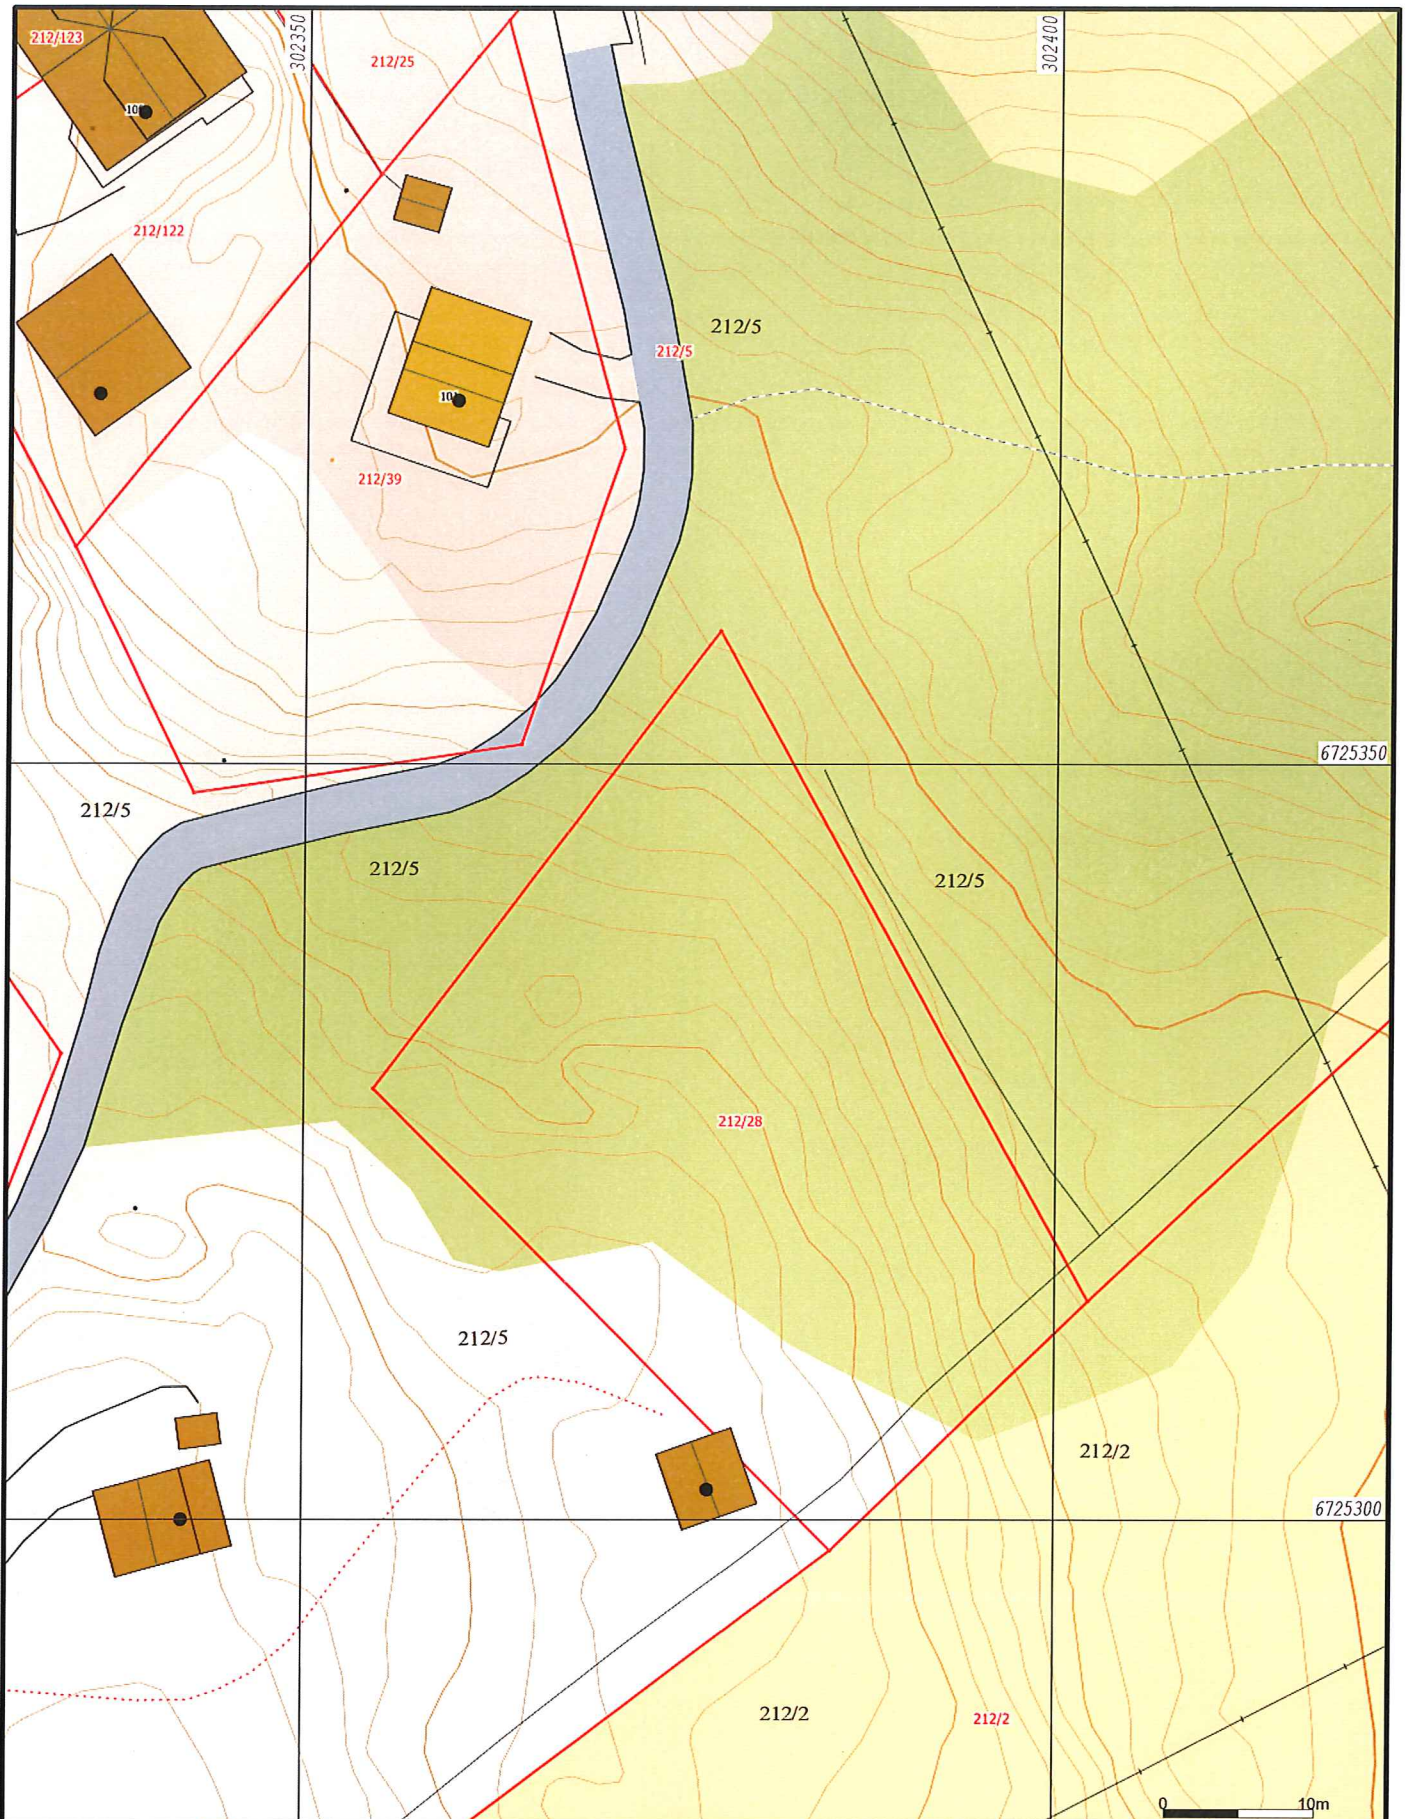

- | | |
|--------------------------|-------------------|
| — Målte Grenser | ■ Større bustader |
| — Registrerte Grenser | ■ Hytte/ferielus |
| ⋮ Udefinert grenser | ■ Garasje/uthus |
| ↑ Terrengmålte grense | ■ Industri/lager |
| ⋈ Konstruert grensepunkt | ■ Andre bygge |
| ■ Bolig | |
| ■ Bustad m/leilighet | |
- Egenhetshøgder og høyder må oppfattes som orienterende.
 Koordinatsystem: UTM (EUREF89) - SONE 32 (EPSG:32632)
 Høydesystem: (EPSG:)




Lindås kommune
 Geodata avdeling
 A-Grunnkart WMS FØR grenseendringar.



Dato: 2018.01.24
 Sign: SSO

G.nr. 212, b.nr. 28.

Målestokk
 1:500

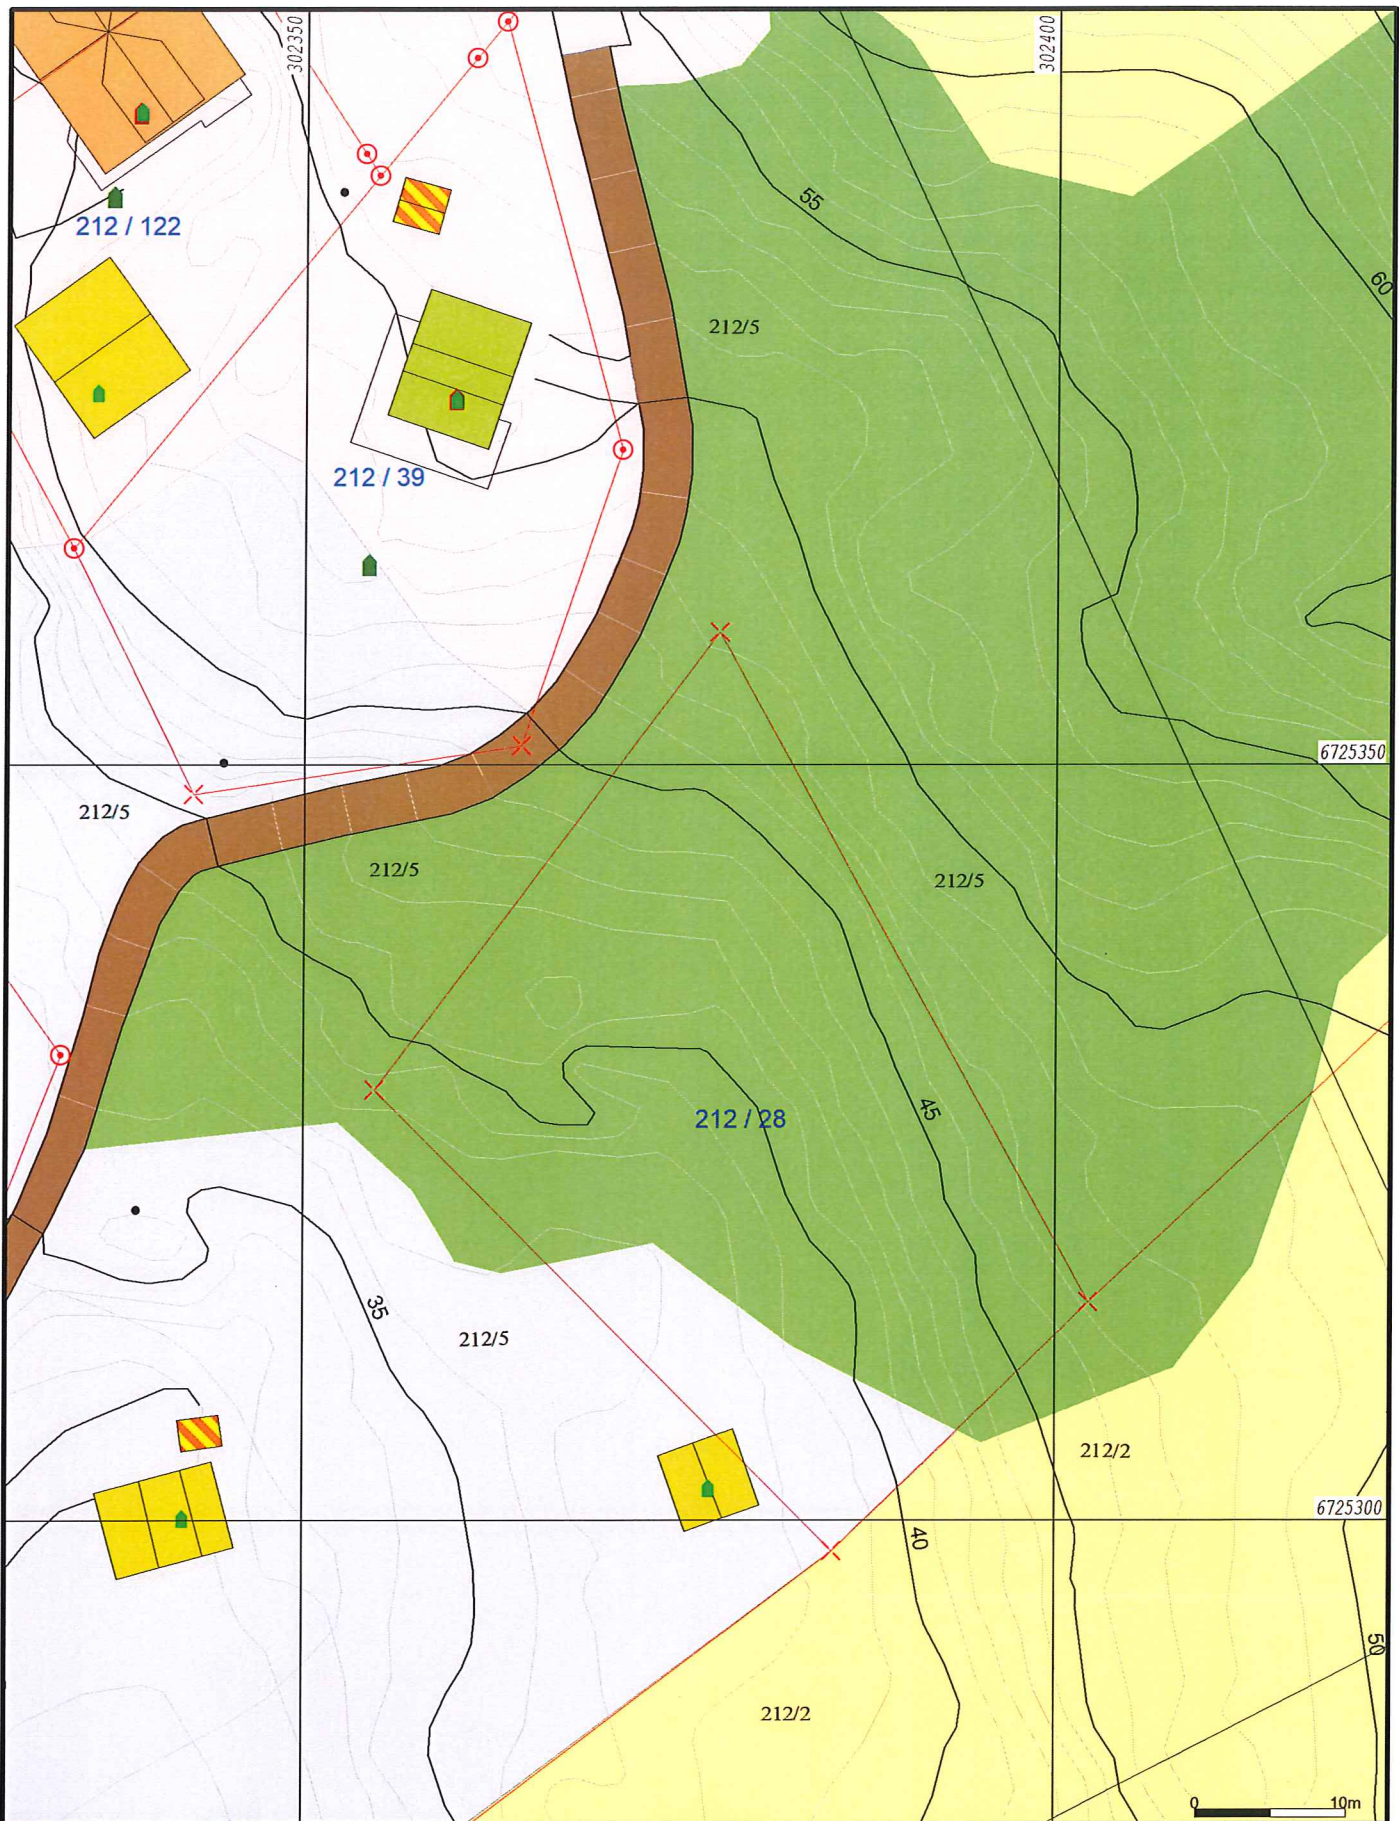

	Myr		Barskog
	Bannyr		Blandingskog
	Blandingsmyr		Lauvsog
	Lauvmyr		Anna jorddekt flom
	Jordmyr		Grunnlendte
	Dyrka mark		Fjell
	Overflatedyrka		Ur

Fargenhet og høyer må oppfattes som orienterende.
 Koordinatsystem: UTM (EUREF89) - SONE 32 (EPSG:32632)
 Høydssystem: (EPSG:)




Lindås kommune
 Geodata avdeling
 Gardskart-AR5 **FØR** grenseendringar.

Dato: 2018.01.24
 Sign: SSO

G.nr. 212, b.nr. 28.


Målestokk
 1:500

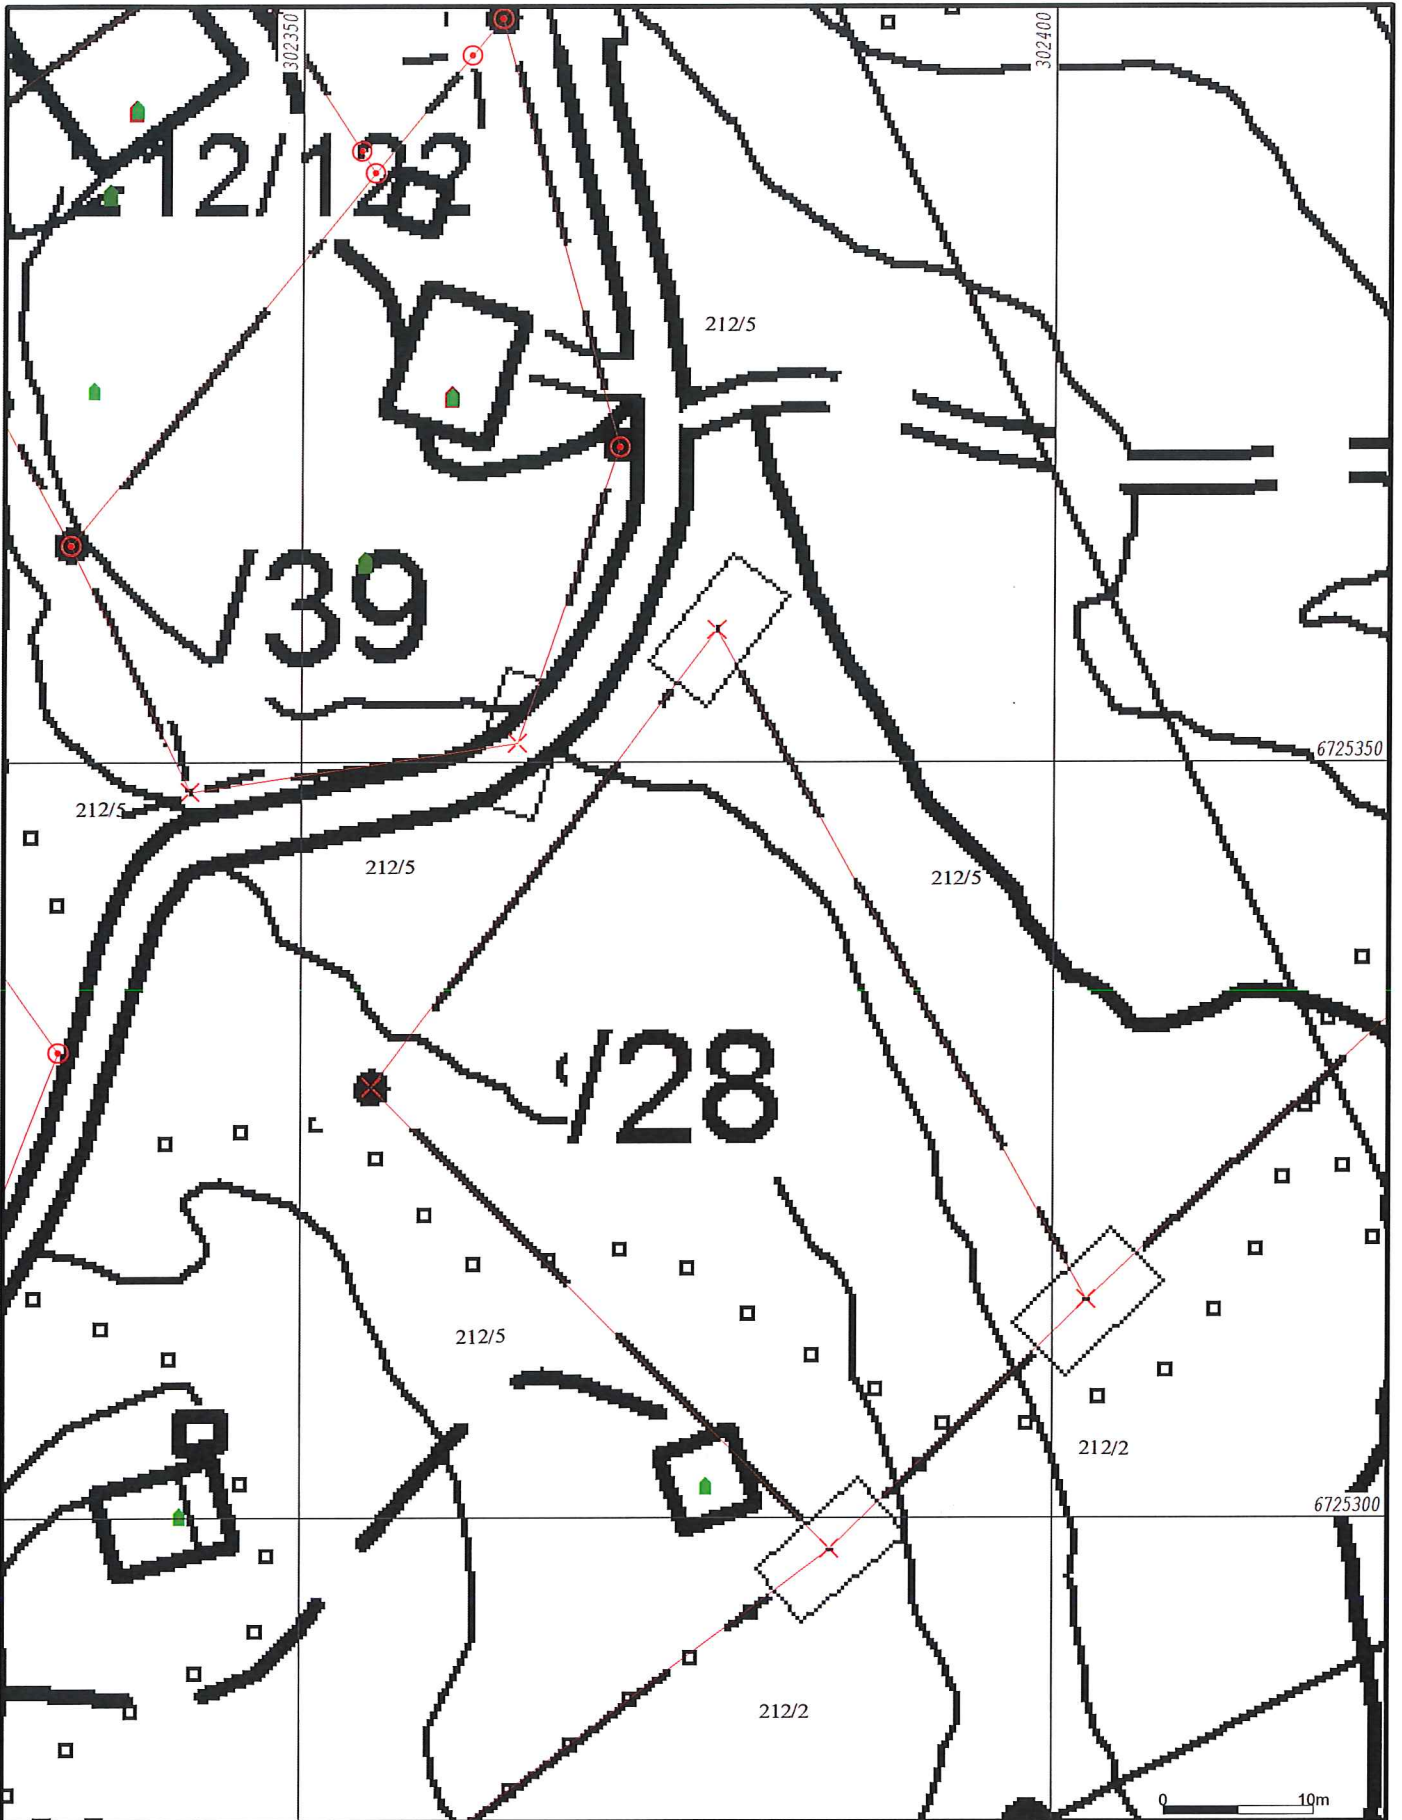

- Målte Grenser
 - Registrerte Grenser
 - ⊙ Udefinert grenser
 - ⊙ Terrengmålte grense
 - ⊙ Konstruert grensepunkt
 - ⊙ Bolig
 - ⊙ Bustad m/leilighet
 - ⊙ Større bustader
 - ⊙ Hytte/feriehus
 - ⊙ Garasje/uthus
 - ⊙ Industri/lager
 - ⊙ Andre bygg
- ⊙ Høyder må oppfattes som orienterende.
 Koordinatsystem: UTM(EUREF89) - SONE 32 (EPSG:32632)
 Høydesystem: (EPSG:)




Lindås kommune
 Geodata avdeling
 Rasterkart **FØR** grenseendringar.

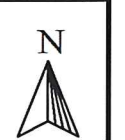

Dato: 2018.01.24
 Sign: sso

G.nr. 212, b.nr. 28.

Målestokk
 1:500

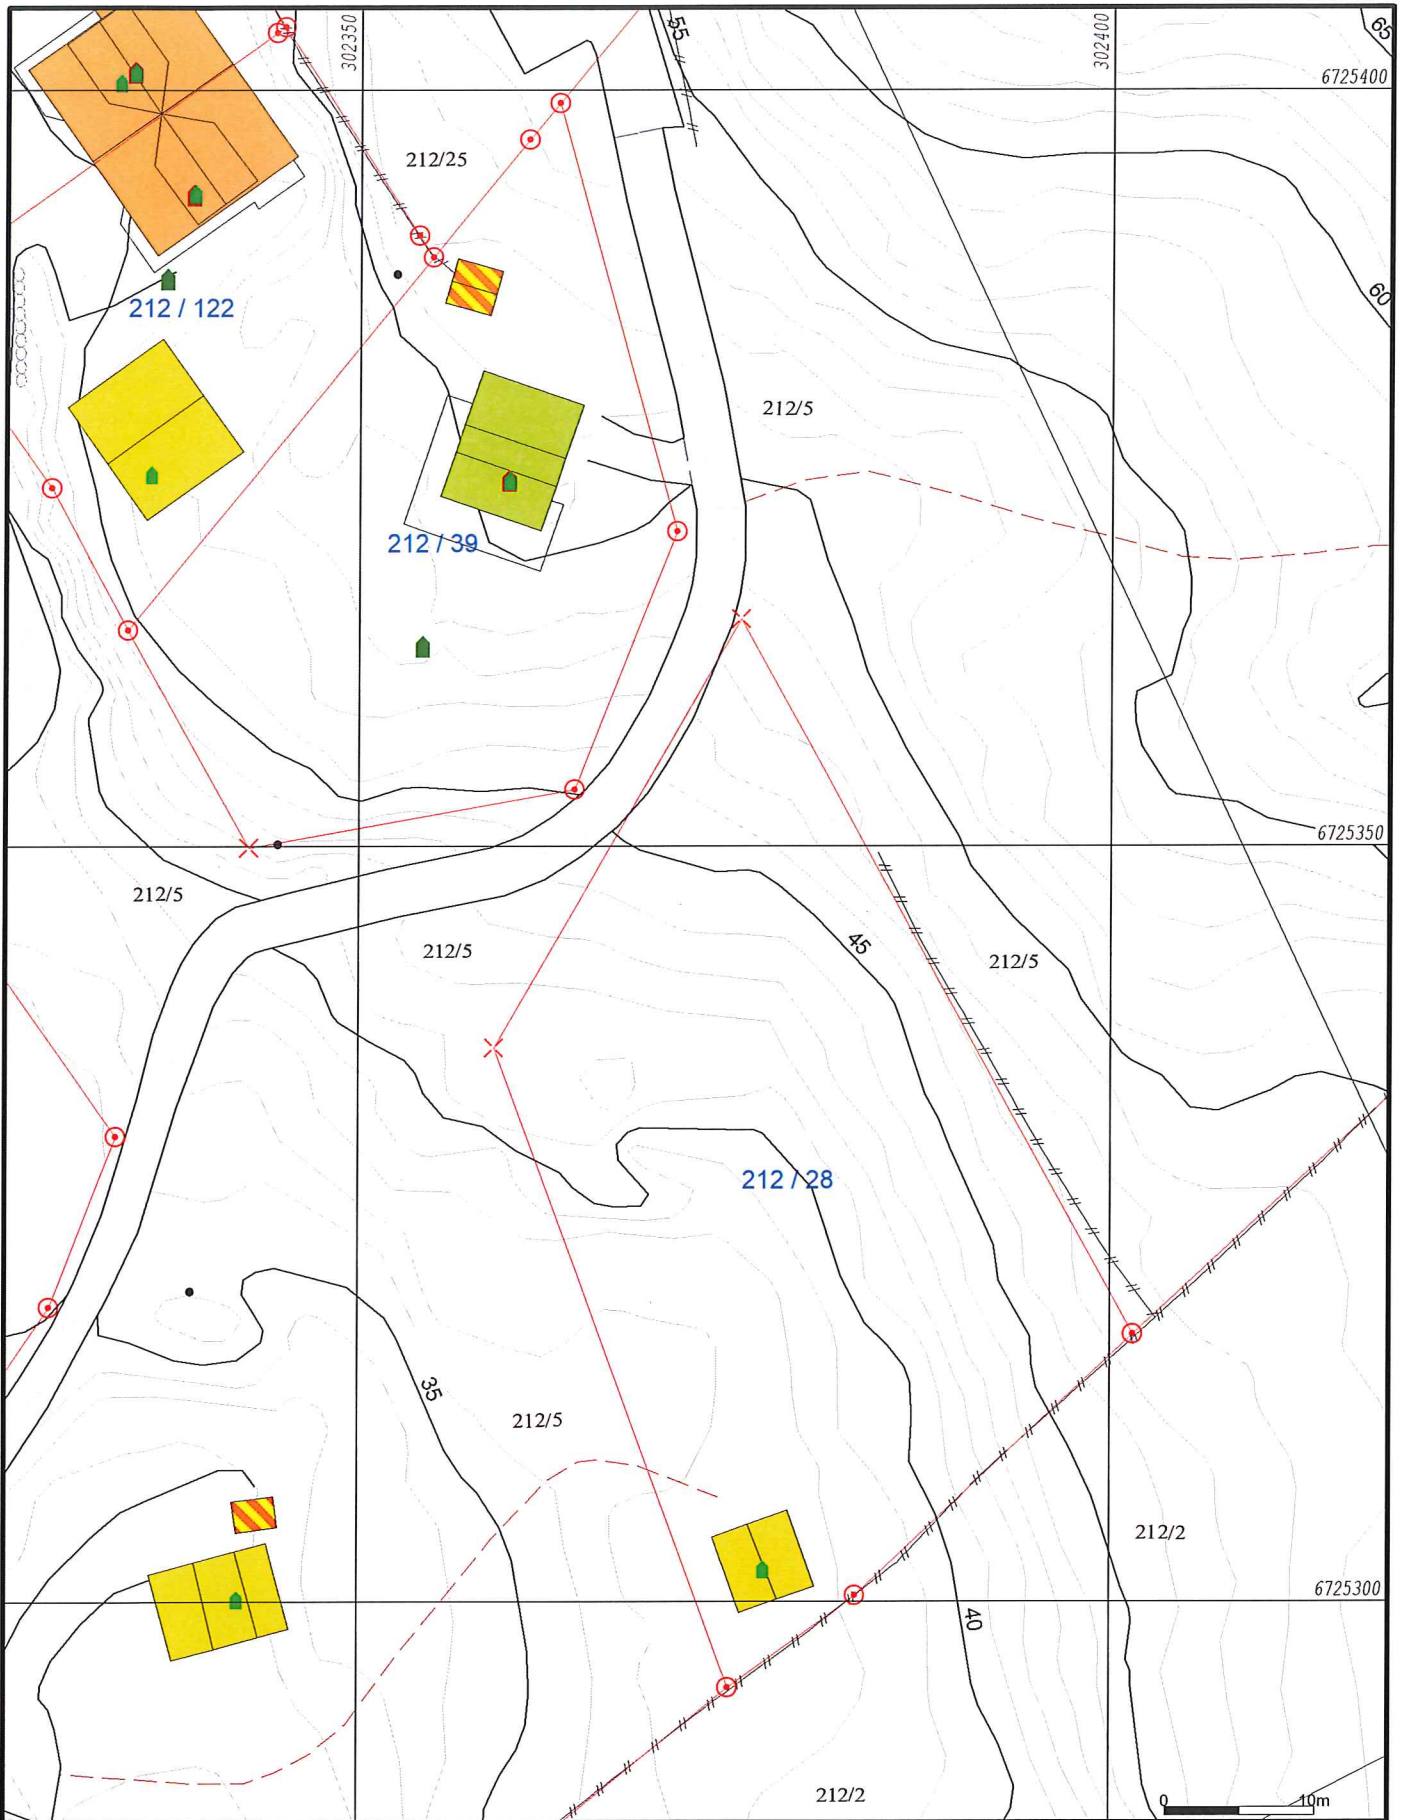

- Målte Grenser
- - - Registrerte Grenser
- ⊕ Udefinert grenser
- ⊕ Terrengmålte grense
- ⊕ Konstruert grensepunkt
- ⊕ Bolig
- ⊕ Bustad m/leilighet
- ⊕ Større bustader
- ⊕ Hytte/ferielhus
- ⊕ Garasje/uthus
- ⊕ Industri/lager
- ⊕ Andre bygg

Egenhet og høyder må oppfattes som orienterende.
 Koordinatsystem: UTM(EUREF89) - SONE 32 (EPSG:32632)
 Høydesystem: (EPSG:)



Lindås kommune
 Geodata avdeling
 Grunnkart **ETTER** grenseendringar.

Dato: 2018.01.25
 Sign: sso

G.nr. 212, b.nr. 28 og 39.



Målestokk
1:500



- | | | | |
|--|---------------------|--|-----------------|
| | Målte Grenser | | Storre bustader |
| | Registrerte Grenser | | Hytte/feriehus |
| | Udefinert | | Garasje/uthus |
| | Terrengmålt | | Industri/lager |
| | Konstruert | | Andre bygg |
| | Bolig | | |
| | Bustad m/leilighet | | |
- Gjenhøyd og høyder må oppfattes som orienterende.
 Koordinatsystem: UTM(EUREF89) - SONE 32 (EPSG:32632)
 Høydesystem: (EPSG:)




Lindås kommune
 Geodata avdeling
 Ortofoto 2015 **ETTER** grenseendringar.

Dato: 2018.01.25
 Sign: SSO

G.nr. 212, b.nr. 28 og 39.

N

Målestokk
1:500

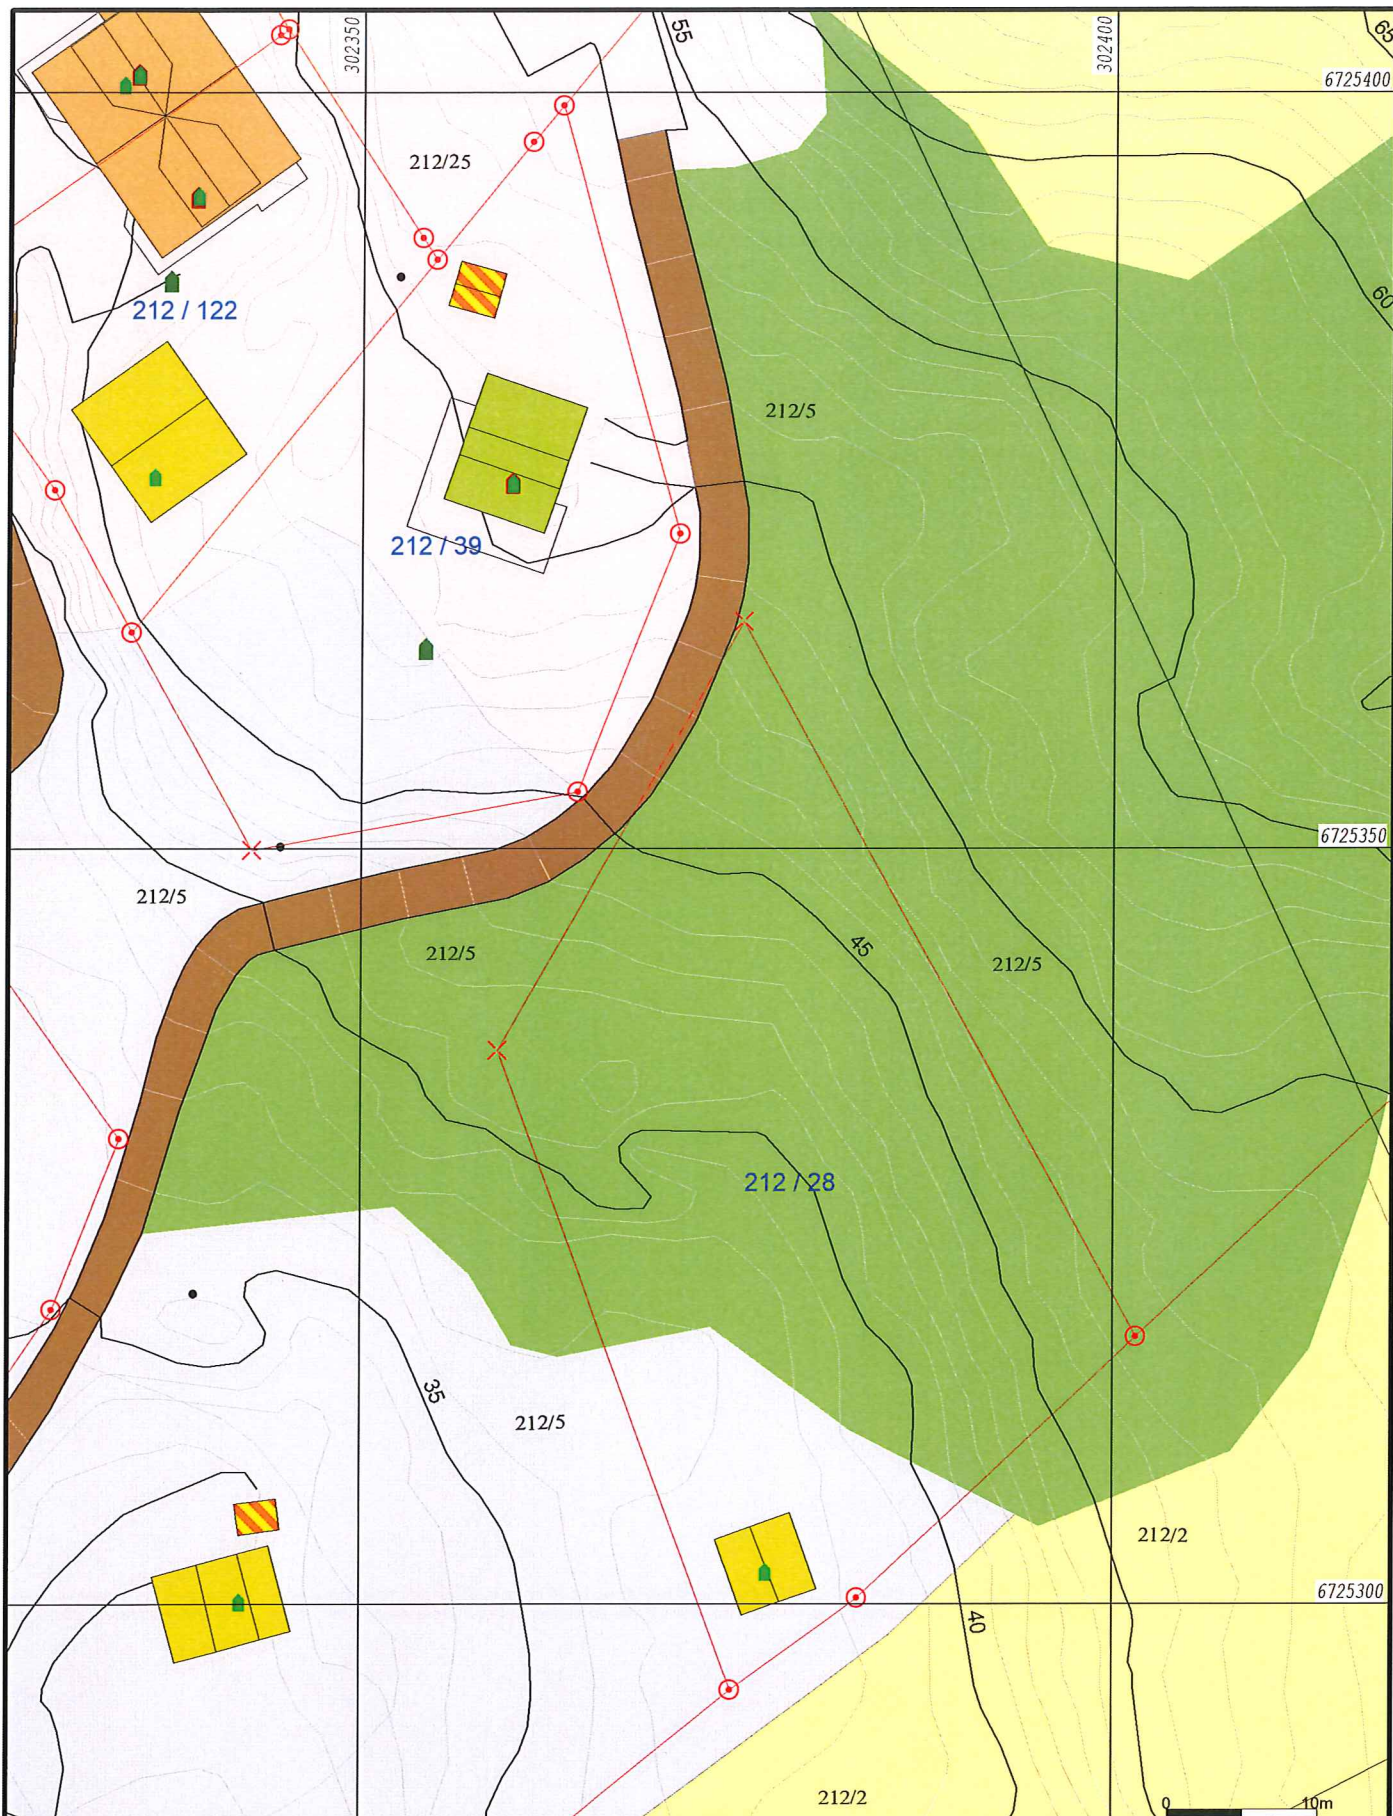

Myr	Barskog
Bammyr	Blandingskog
Blaningsmyr	Lauvskog
Lauvmyr	Anna jorddekt flåm
Jordmyr	Grunnlendt
Dyrka mark	Fjell
Overflatedyrka	Ur

Fargenhet og høyer må oppfattes som orienterende.
 Koordinatsystem: UTM(EUREF89) - SONE 32 (EPSG:32632)
 Høydssystem: (EPSG:)




Lindås kommune
 Geodata avdeling
 Gardskart-AR5 **ETTER** grenseendringar.



Dato: 2018.01.25
 Sign: S80

G.nr. 212, b.nr. 28 og 39.

Målestokk
 1:500

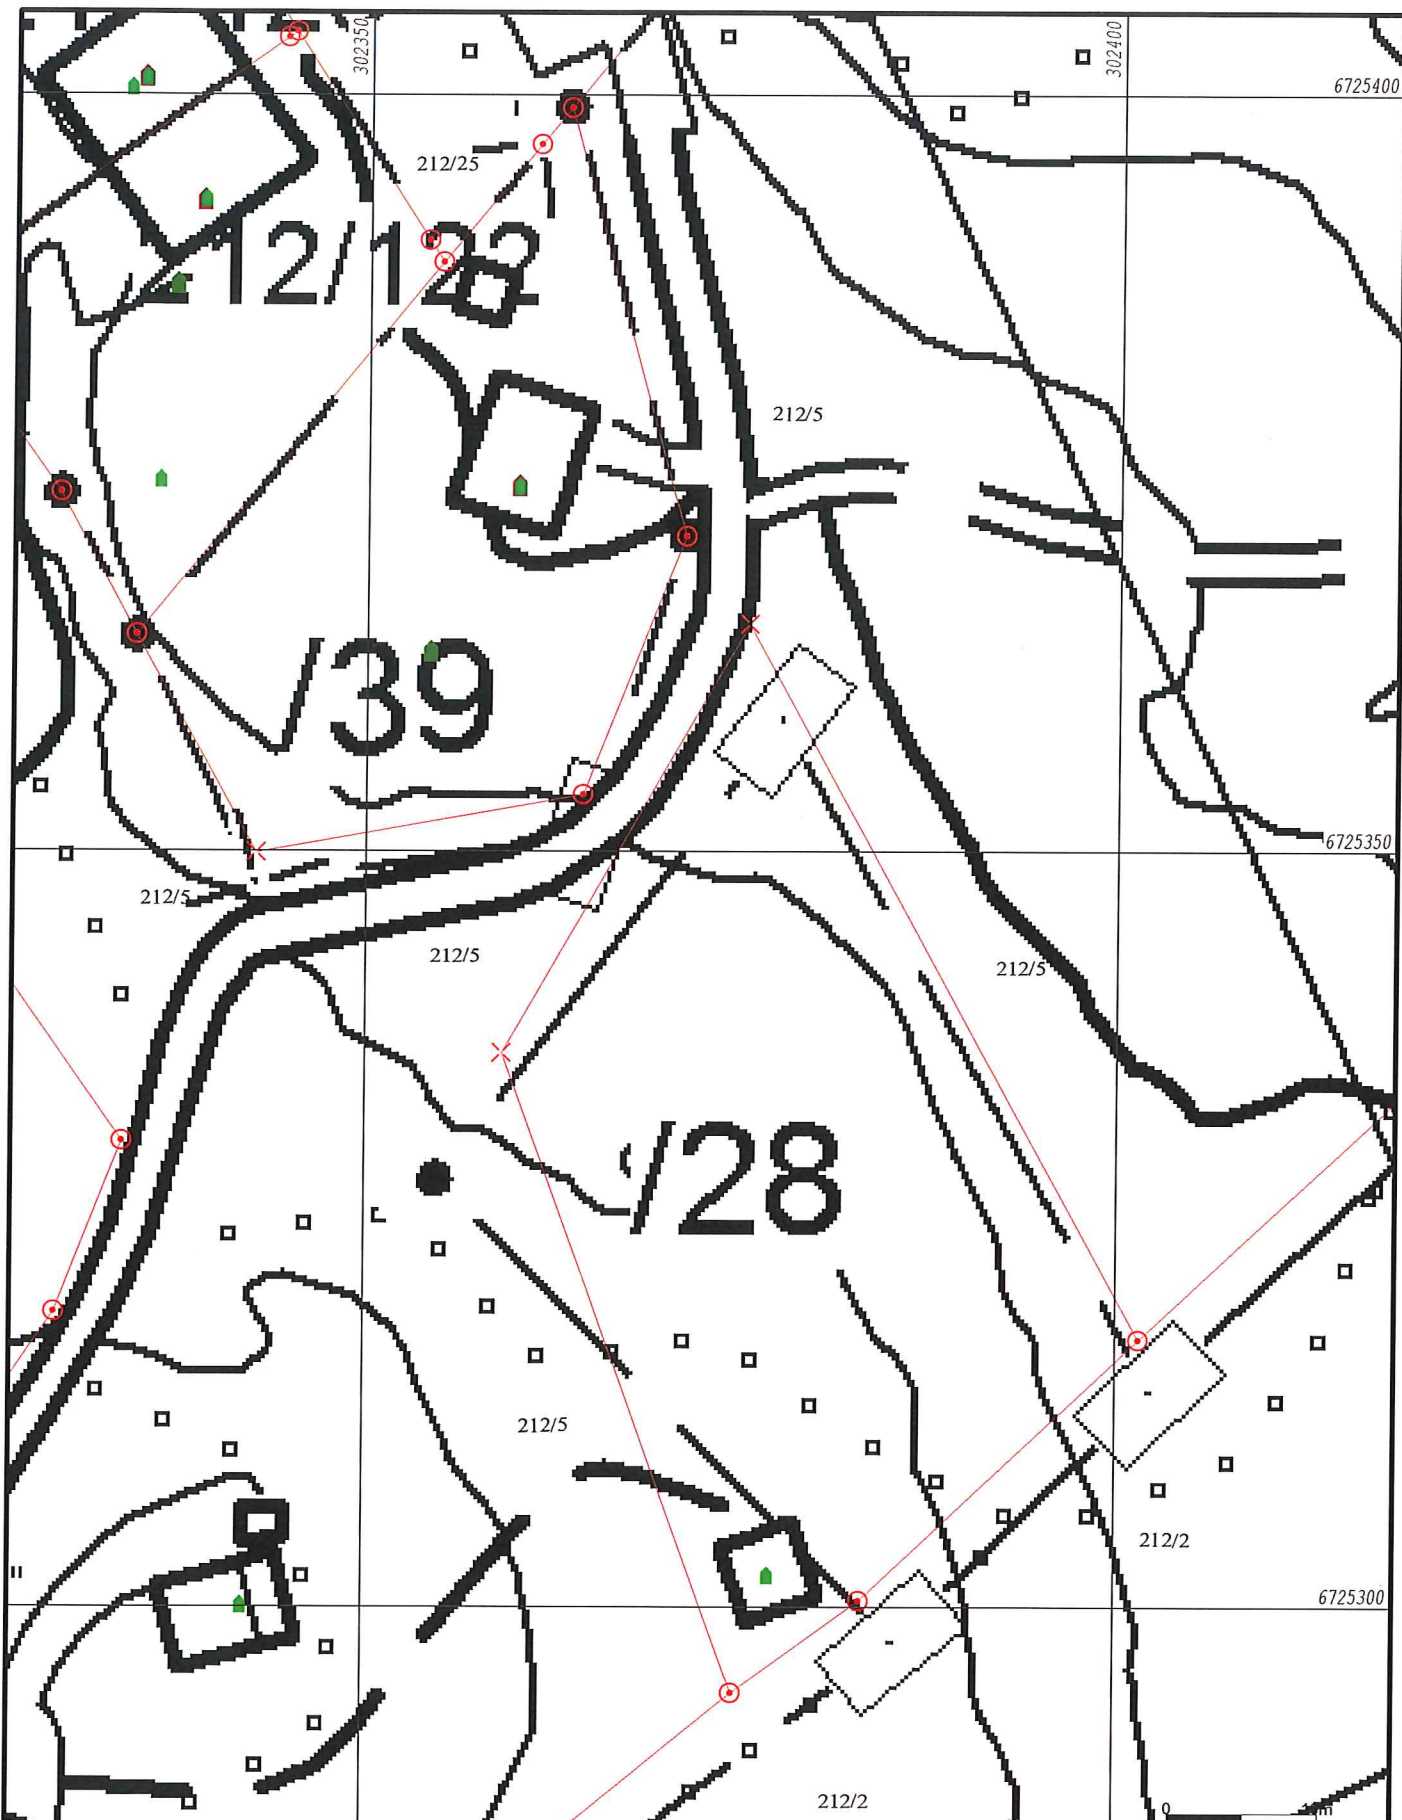

- Målte Grenser
 - Registrerte Grenser
 - Udefinert grenser
 - Terrengmålte grense
 - Konstruert grensepunkt
 - Bolig
 - Bustad m/leilighet
 - Storre bustader
 - Hytte/feriehus
 - Garasje/uthus
 - Industri/lager
 - Andre bygg
- gjenhet** og høyder må oppfattes som orienterende.
 Koordinatsystem: UTM(EUREF89) - SONE 32 (EPSG:32632)
 Høydesystem: (EPSG:)



Lindås kommune
Geodata avdeling

Rasterkart **ETTER** grenseendringar.

Dato: 2018.01.25
Sign: SSO

G.nr. 212, b.nr. 28 og 39.

N

Målestokk
1:500