



## Ferdigmelding

Skjemaet skal nyttast ved arbeid som vedkjem tilknytning til kommunale vass- og avlaupsleidningar.

Utfylt skjema skal sendast:

**Lindås kommune**  
**Teknisk drift, VA-avdelinga,**  
**Kvernhusmyrane 20**  
**5914 ISDALSTØ, *så snart anlegget er ferdig.***

### Gjeld byggjearbeid på følgjande eigedom:

Gnr/Bnr: 137/125	Adressa til eigedommen: Nedre Alvar 34
---------------------	---

### Utførande røyrleggjar:

Føretaksnamn: Stendal VVS AS	
Adresse: Blombakken 1 5911 ALVERSUND	Tlf: 56 35 44 55
Kontaktperson: Thorleif Stendal	Mobiltf: (kontaktperson) 906 22 713

Målsetting /beskriving av utført arbeid:

1. Utvendig stengeventil, tilkoplingsstad, kummer m.v. skal visast og målsetjast nøyaktig. Det skal førast på røyrdimensjonar, også for offentlege leidningar.
2. Godkjent føretak skal sørge for at det føreligg situasjonsplan som viser private vass- og avlaupsanlegg, **slik det er bygd.** Situasjonsplanen skal leverast med ferdigmeldinga til kommunen for arkivering.
3. Sjå spesielt Standard abonnementsvilkår for vatn og avløp, administrative bestemmelser pkt. 2.1 og tekniske bestemmelser pkt. 2.5.1.

Dato/ underskrift av utførande røyrleggjar.

25/7-2014




**Stendal VVS AS**  
Blombakken 1 - 5911 ALVERSUND  
E-post: stend-vvs@online.no  
Org.nr. 900 626 180

Heidi Meland





Dette kart er de nye kartet.

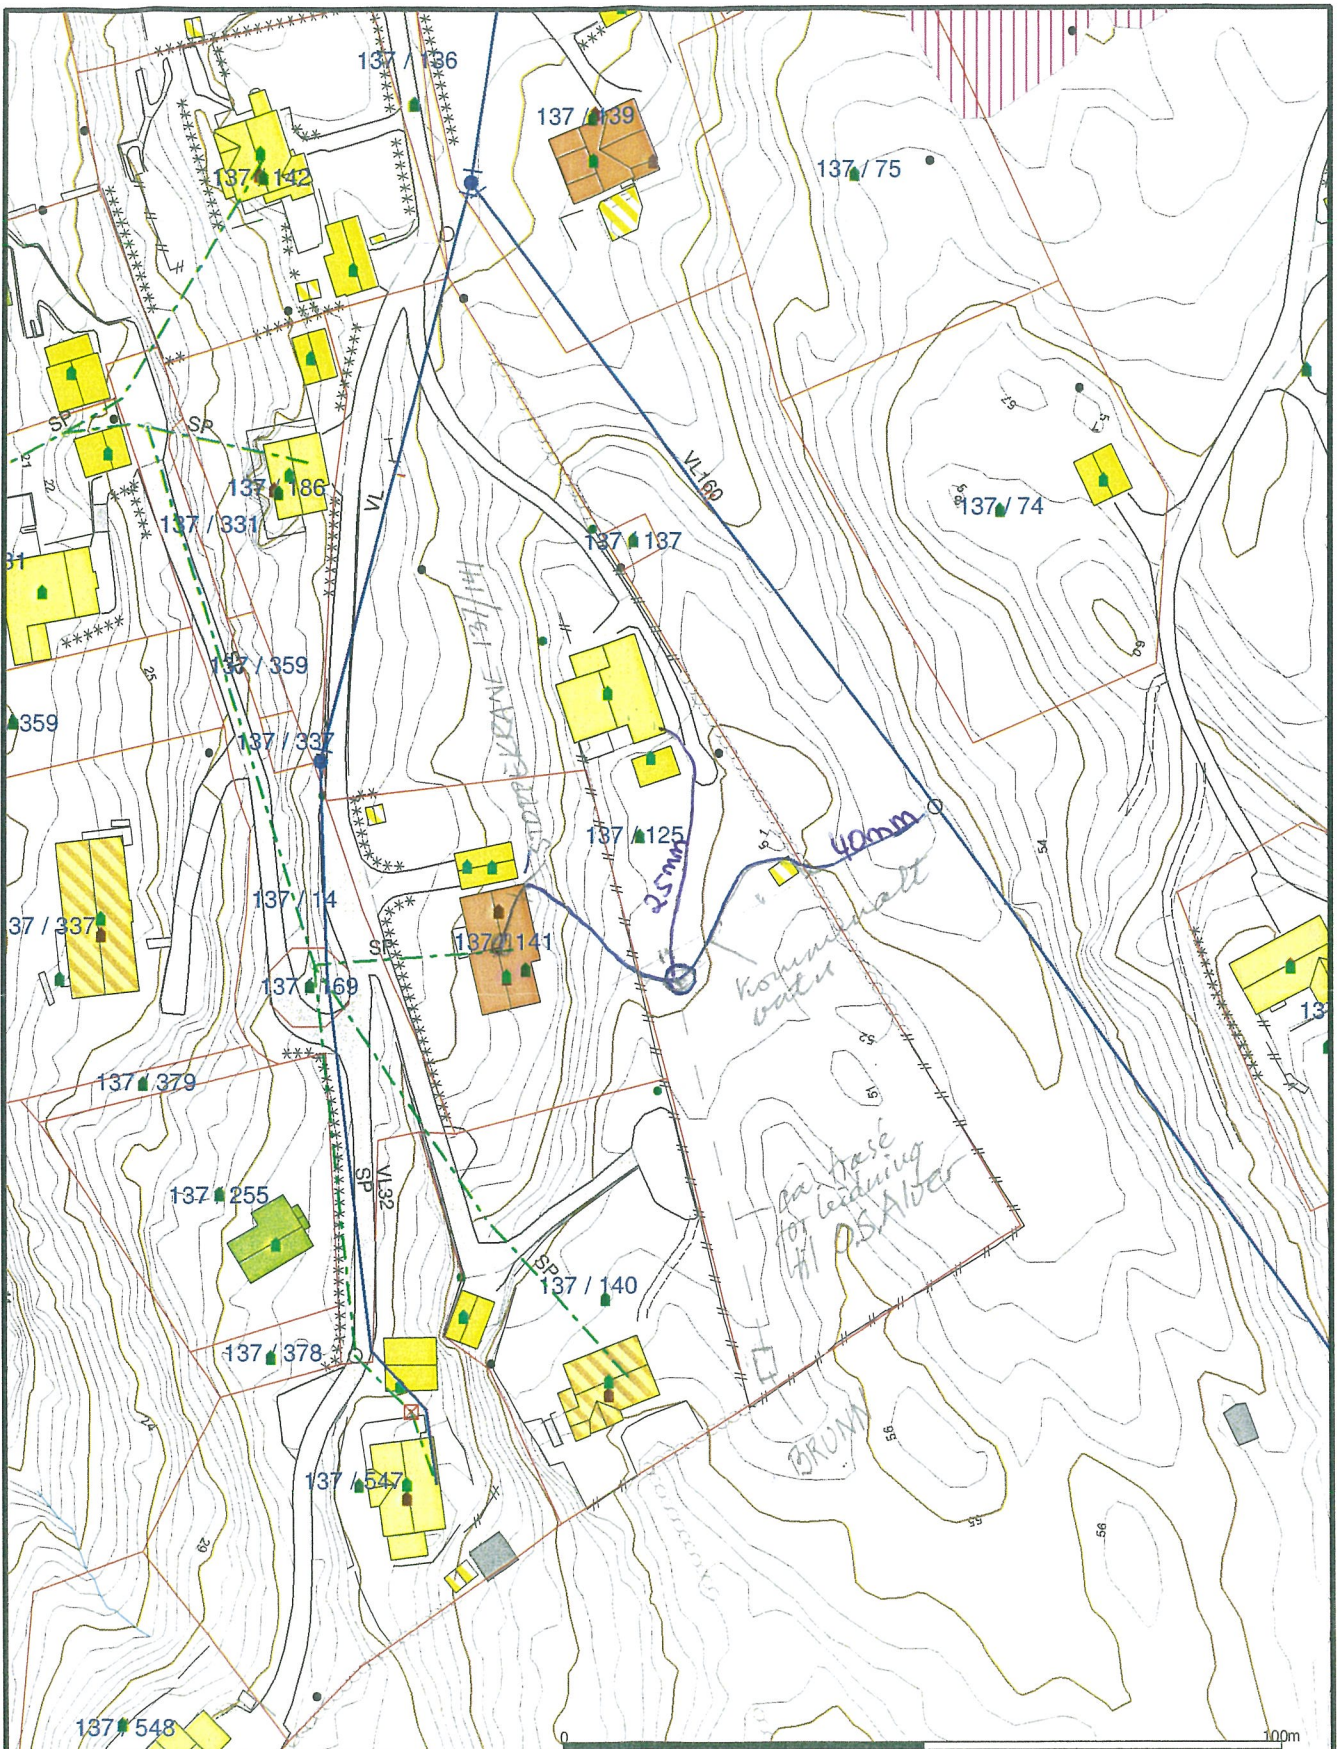

- Målte Grenser
  - Registrerte Grenser
  - Udefinert grenser
  - + Terrengmålte grense
  - Konstruert grensepunkt
  - Bolig
  - Bustad m/cilighet
  - Våningshus
  - Større bustader
  - Hytte/feriehuis
  - Garasje/uthus
  - Industri/lager
  - Andre bygg
- Beliggenhet og høyder må oppfattes som orienterende.



Lindås kommune  
VA-avdeling



Dato: 2014.07.23  
Sign: AH

Målestokk  
1:1000



## EIGENKONTROLL AV SANITÆRINSTALLASJONER

Skjemaet skal fyllast ut av utførande røyrleggjar og skal sendast Lindås kommune for arkivering saman med godkjent søknad om tilknytning.

BYGGJEPLASS: *Nedre Alvær 34*    GNR.: *137*    BNR.: *65*    TOMT NR.:

Eigar av sanitæranlegget:

*Olav Sverre Alvær*

Adresse:

*Nedre Alvær 34  
5911 Alversund*

Prøven gjeld:

Prøvetrykk:

Dato og sign. av røyr1.:

Utv. vassleidning

mvs. i min. ....

Utv. spillvassleidn.

mvs. i min. ....

Bunnleidning:

mvs. i min. ....

Innv. spillvassleidn.

mvs. i min. ....

Innv. vassleidn.

mvs. i min. ....

.....

mvs. i min. ....

.....

mvs. i min. ....

Teknisk etat skal varslast for kontroll før tildekking.  
Prøvetrykk for spillvassleidning er 1.1 m.v.s.  
Prøvetrykk for vassleidning er 50% over driftstrykk.

Anlegget teke i bruk/overlevert den: *25/7-14* .....

Merknader: *... kum ... som ... er ... tilknyttingspunkt* .....

*... på den ... private ... ledninga ... er ... korridor ... innmalt*

*X-6720586.977 ... Y-293627.177 ... høyde-49.90.*

*Har Reduksjonsventil i kum og stoppekran i kjeller.*

Utførande røyrleggjar stadfestar at sanitæranlegg er utført i samsvar med "Normalreglementet" (tidlegare NKF-Norm-8).

*Olav Sverre Alvær*  
-----  
Stempel/sign. røyrleggjarfirma

Til Lindås kommune  
Avdeling for veg, vatn og avløp

Kvernhusmyrane 20  
5914 Isdalstø

### ERKLÆRING

Eg stadfestar med dette at sanitæranlegget til Olav Sverre Alvær

Gnr. 137 Bnr. 125

tilfredstiller krava til Lindås kommune ("Normalreglementet")

VATN: \_\_\_\_\_ KLOAKK:



**Stendal VVS AS**  
Blombakken 1 - 5911 ALVERSUND  
E-post: [sten-vvs@online.no](mailto:sten-vvs@online.no)  
Org.nr. 980 626 180

Namn på ansvarleg rørleggjar: \_\_\_\_\_

underskrift  
evt.stempel