


Søknad om ferdigattest

Pbl § 21-10, SAK10 §§ 8-1 og 8-2

Søknaden gjelder						
Eiendom/ byggested	Gnr.	Bnr.	Festenr.	Seksjonsnr.	Bygningsnr.	Bolignr.
	141	13				
	Adresse				Postnr.	Poststed
	SKARSVEGEN 207				5911	ALVÆRSUND
Kommune						
LINDÅS						
Ferdigattest						
Tilfredsstiller tiltaket kravene til ferdigattest? ☒ Ja ☐ Nei Hvis nei, fyll ut informasjonen nedenfor.						
Det gjenstår følgende arbeider av mindre vesentlig betydning som vil bli utført innen 14 dager:						
Type arbeider						
NY SLAMUTSKILLER - 16 m ³						
Bekreftelse på at disse arbeidene er utført vil være kommunen i hende innen: Dato						
Oppdatert dokumentasjon						
Er det foretatt ikke søknadspliktige endringer/justeringer i forhold til tillatelsen?						
☐ Ja ☒ Nei Hvis ja, vedlegg oppdatert situasjonsplan, tegninger eller dokumentasjon som viser hva som er utført.						
Sluttrapport for avfall						
Sluttrapport av Dato vedlegges søknaden Vedlegg nr. K -						
Ansvarlig søker forplikter seg til å påse at sluttrapporten blir ajourført og oppbevart.						
Varmesystem						
Energiforsyning			Varmefordeling			Ikke relevant
☐ Elektrisitet	☐ Sol	☐ Vannbåren gulvvarme	☐ Luftoppvarming			
☐ Biobrensel	☐ Gass	☐ Vannbåren radioator	☐ Kamin/ovn/peis			
☐ Varmepumpe - luft	☐ Olje/parafin	☐ Elektriske varmekabler	☐ Annet			
☐ Varmepumpe - berg/sjø	☐ Annet	☐ Elektriske panelovner				
☐ Fjernvarme/spillvarme						
Erklæring						
☒ Det bekreftes at tilstrekkelig dokumentasjon som grunnlag for driftsfasen er overlevert byggverkets eier						
Vedlegg						
Beskrivelse av vedlegg		Gruppe	Nr. fra - til	Ikke relevant		
Situasjonsplan, avkjøringsplan		D	-	☐		
Tegninger, plan, snitt, fasade		E	-	☐		
Redegjørelser/kart		F	-	☐		
Gjennomføringsplan		G	-	☐		
Sluttrapport for avfallsplan og miljøsaneringsbeskrivelse		K	-	☐		
Boligspesifikasjon i matrikkelen		H	-	☐		
Uttalelser fra andre offentlige myndigheter		I	-	☐		
Andre vedlegg		Q	-	☐		
Underskrifter						
Ansvarlig søker for tiltaket (for tiltak etter pbl § 20-1)				Tiltakshaver (bare for tiltak uten ansvarlig søker pbl § 20-2)		
Foretak				Navn		
TRULS OG PETTER RØRLEGGERSERVICE						
Kontaktperson	Telefon	Mobiltelefon	Kontaktperson	Telefon	Mobiltelefon	
PETTER SANDE	98282260					
E-post	E-post					
PETTER@TPA.BOR.NO						
Dato	Underskrift	Dato	Underskrift			
26/4-16						
Gjentas med blokkbokstaver				Gjentas med blokkbokstaver		
PETTER SANDE						

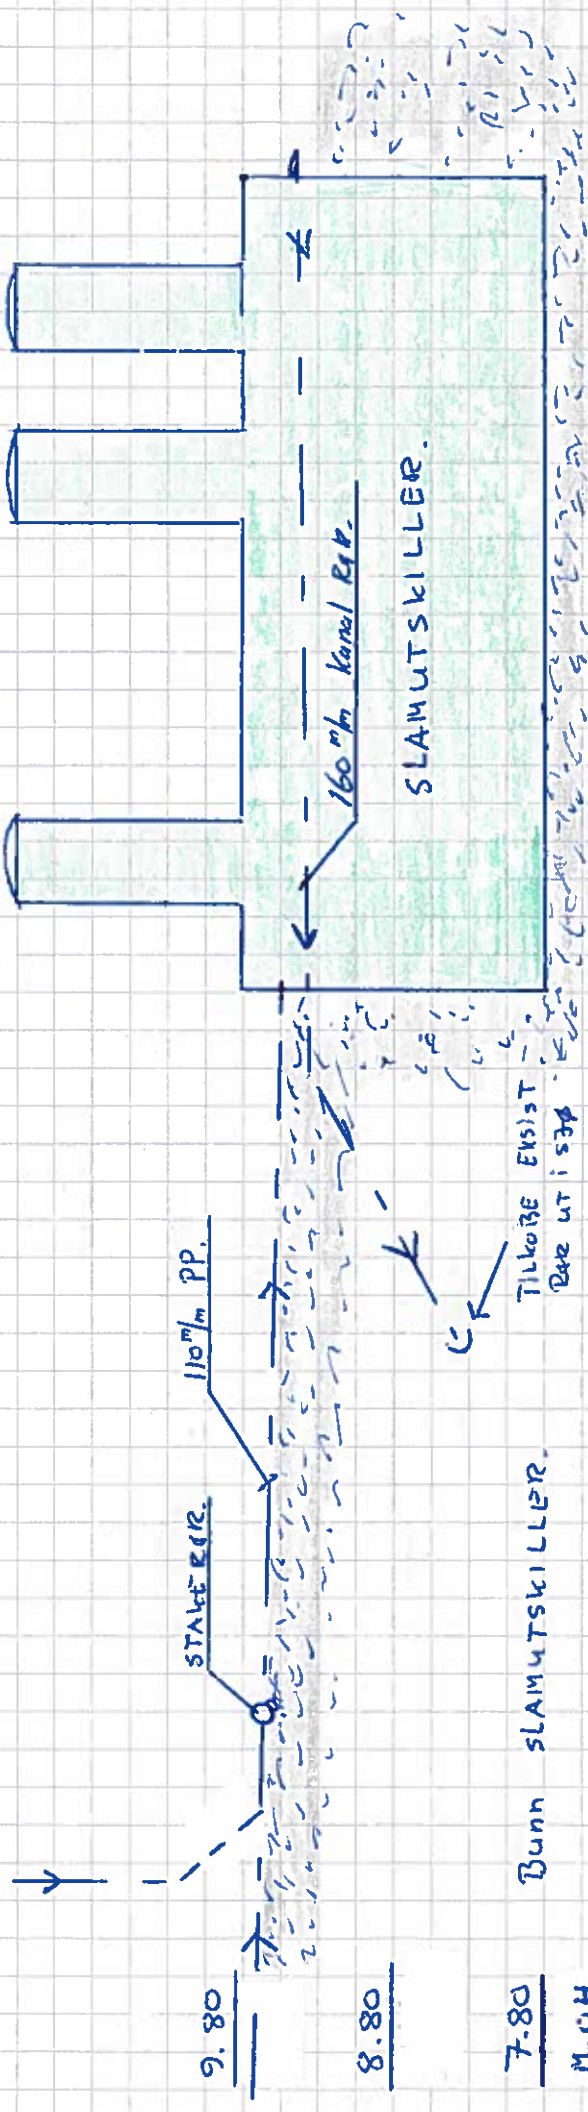

FALL INNL: 1,5 cm pr. m.
 FALL UTL: 1,5 cm pr. m.