

Lindås kommune
Byggesak
Kvernhusmyrane 20
5914 Isdalstø

Hjelmås, 01.03.2011

SØKNAD OM DISPENSASJON GBNR 213/35, EIKANGER

Ein søker herved om dispensasjon frå § 11-6 i Plan og bygningslov, Rettsvirkning av kommuneplanens arealdel. I kommuneplanen er området satt av til LNF-område,

Ein søker om dispensasjon til:

- Å få rive eksisterende hytte
- Å føre opp ny einebustad i LNF-område. Einebustad vert plassert ca 52 m frå Eikeklettvatnet.
- Bruksendring frå fritidsbustad til heilårsbustad

Grunnar til at ein søker om dispensasjon:

- Tiltakshaver/ eigar av hytta har behov for bustadtomt, og i den forbindelse er det naturlig å ta i bruk 213/35 til dette. Ein har ikkje noko interesse av å bruke hytta til fritidsformål.
- På nærliggjande tomter, (sjå vedlegg D2) er det i dag bustader/ fradelt tomt til bustad. Vi meiner at det er naturlig at ein også kan endre bruken på 213/35 da denne ligg i samme området.
- Det er ein samfunnsutvikling i området som tilseier at hytter blir erstatta med bustadhus etter kvart som "sentraliseringa" brer seg utover i distriktet.

Ein søker også om utvida bruk av kommunal vei, sjå vedlegg.

Huset som ein har planar om å byggje er på 1,5 etg. og er i tradisjonell vestlandsstil (nostalgisk) med saltak.

Vassforsyning skal skje via borehol i fjell.

Vedr avløp så har ein planar om å løyse det ved hjelp av minirenseanlegg.


Ein kan ellers opplyse om at garasje som står der i dag skal bestå slik den er. I forbindelse med utarbeidning av melding til tiltak for garasjen så vart underteikna forespeglia at det ville være kurant å få rive hytta og få byggje hus på tomten (samttale med Fridtjof Fosse).

Håper på positivt svar på søknaden.

Med vennlig helsing

Arnt Hagesæter


Oddbjørn Hindenes
Kålås & Sønn as
 BYGGEVAREHANDEL
 5915 HJELMÅS
 NO 940 215 897 MVA

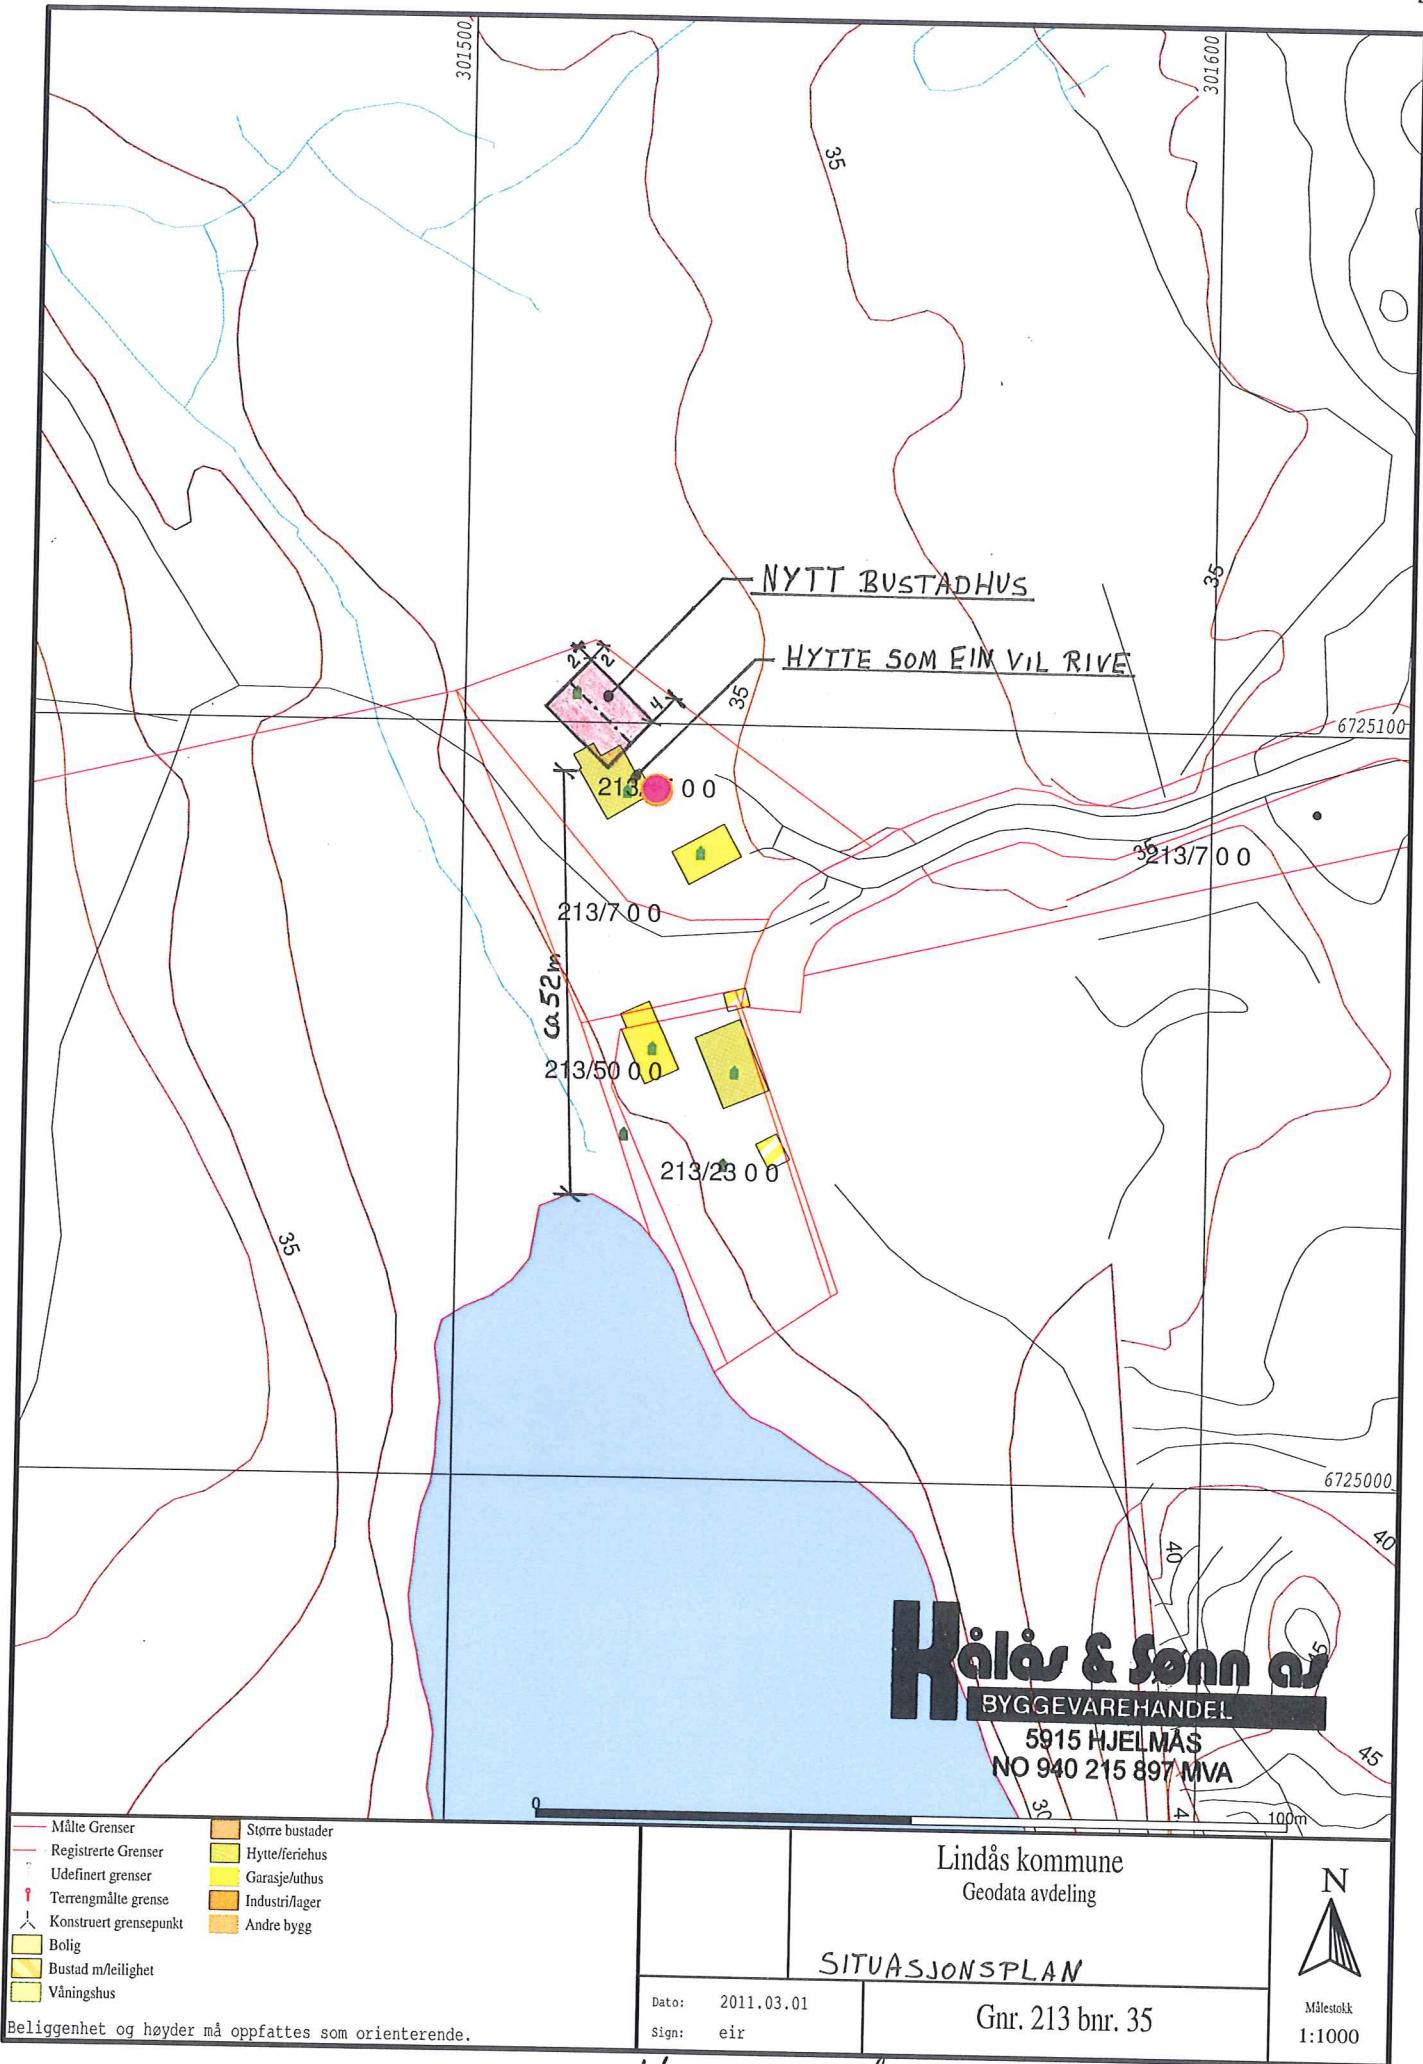

D2

Tittel:

www.nordhordlandskart.no

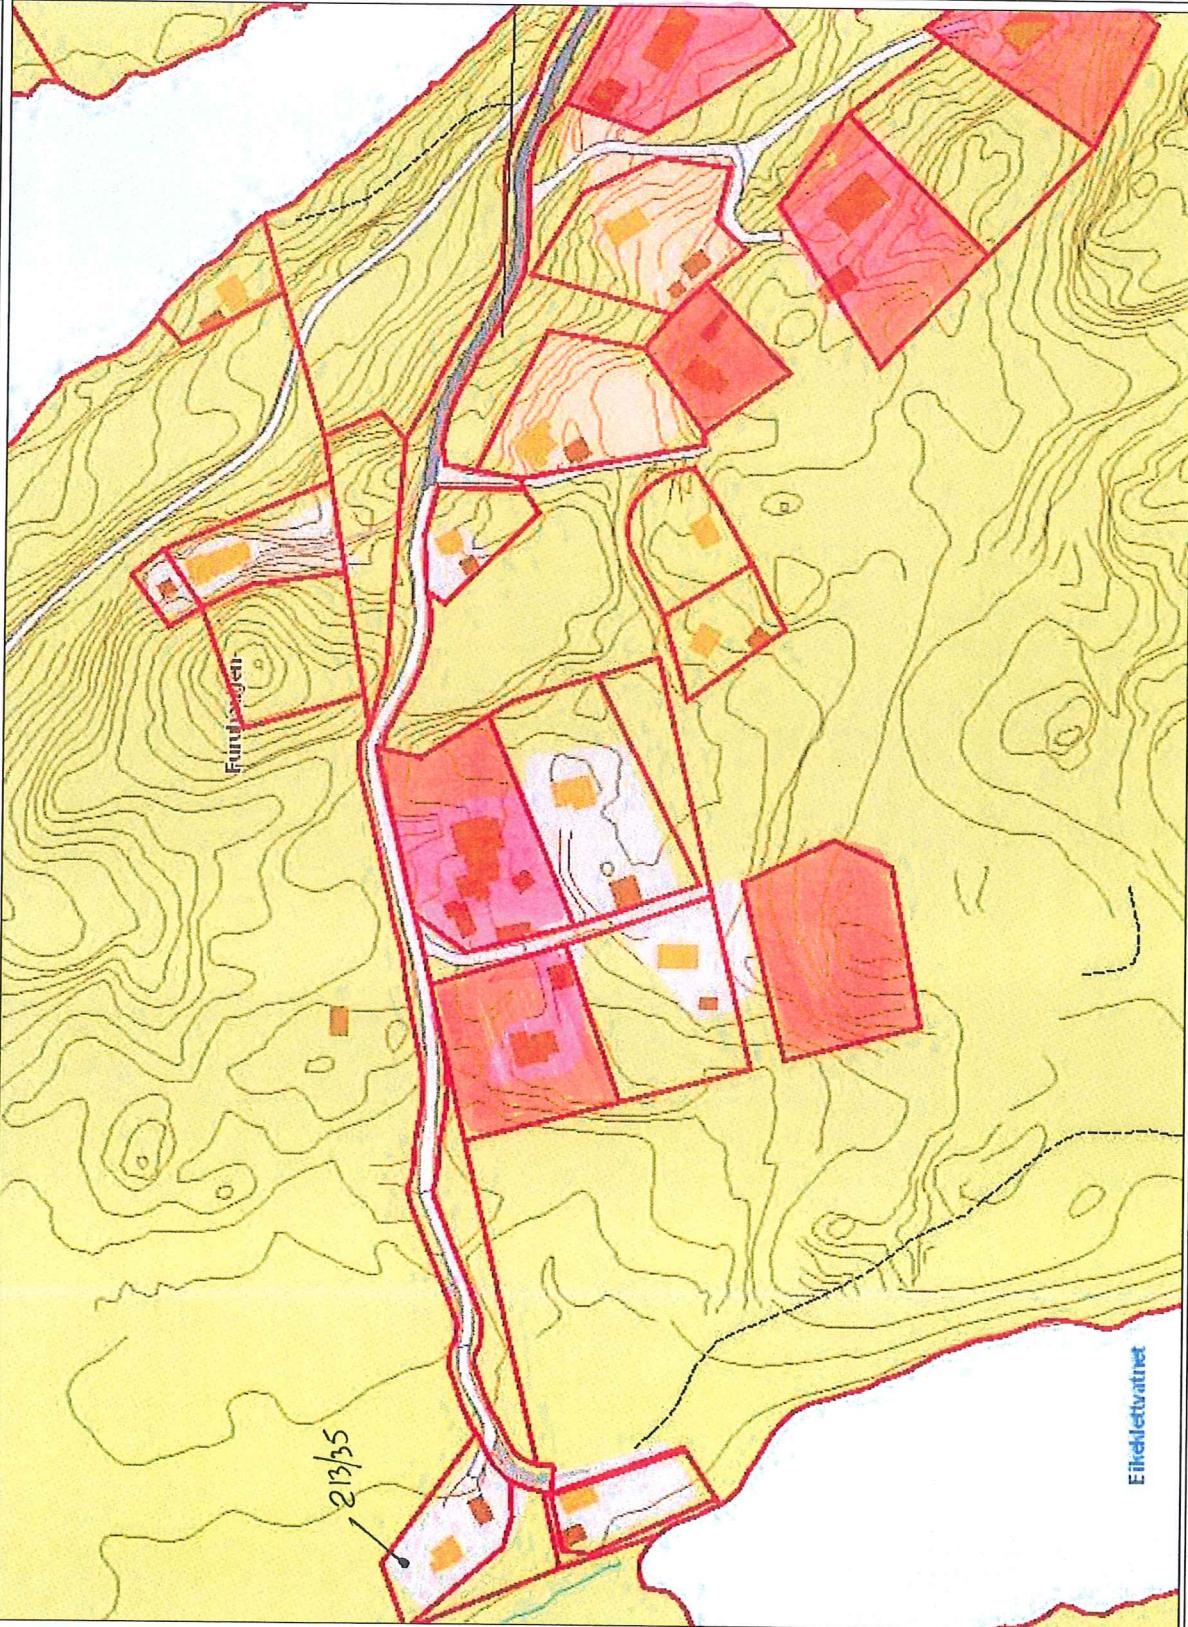


Oversikt bustader / bustadtomter i nærområdet til 213/35
= bustad/bustadtomt

Notat

Kartet skal ikke brukast til navigasjon. Publisering av kartet er ikke tillatt uten løyve fra eier av data (Norge Digital).

1: 2 000

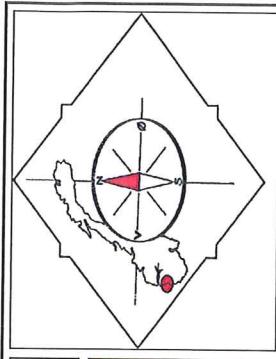

Teiknforklaring

- | | |
|---|--------------------------|
| <input type="checkbox"/> adminområder_f | El_nett |
| — | Kontaktelekningssåk |
| — | Høyspent |
| — | Mast_EI |
| — | Mast_Tele |
| — | Nettsasjon |
| — | Stolpe |
| — | Eigdomsgrense |
| — | Jernbane |
| — | Jernbaneplattform |
| — | Spor |
| — | Veglne |
| — | Avgrensing annet vegreal |
| — | Fordonskant |
| — | Ytre fortakst |
| — | Gang/Sykkelvegkant |
| — | Lysloype |
| — | Sti |
| — | Traktorveg |
| — | Ukjent |
| — | Bygningsflater |
| — | Udefinert bygg |
| — | Bolig |
| — | Frittsbolig |
| — | Garsjel og uthus |
| — | Annen næring |
| — | Fiskeri og landbruk |
| — | Bygg_og_anleggflater |
| ■ | Bauta eller statue |
| ■ | Bru |
| ■ | Brunn |

Til Ansvarleg for drift av kommunale vegar

SØKNAD OM AVKØYRSLE FRÅ KOMMUNEVEG

Arbeida på eigedomen kan ikkje settast i gang før løyve frå kommunen er gjeve.

Tiltakshavar	Arnt Hageseter	Tlf.	56353368 / 90118271
Ansvarleg søker/utførande	Kålås & Sønn byggevarehandel As	Tlf.	56353370
Byggeplassadresse	Eikanger	Gnr./bnr	213/35
Vegstrekning	Kryss v/Eikanger skule - Eikeklett vatnet	Stad	Eikanger
Tiltaket ligg i område med reguléringsplan		Nei <input checked="" type="checkbox"/> (Søknaden vert handsama hjå Teknisk drift).	
Ja <input type="checkbox"/> Namn på planen:		(Søknaden vert handsama hjå Byggesak).	

Søknad om avkøyrsle

- Ny avkøyrsle
 Utvida bruk av eksisterande avkøyrsle
 Flytting av eksisterande avkøyrsle
 Stenging
 Anna føremål.....

- Bustadeiningar antall....1....stk
 Hytte antall stk
 Industri/Næring
 Driftsavkøyrsle
 Andre

Vedlegg

- Det vert vist til vedlagt kart/skisse i målestokk 1:500, med påteikna målsett tiltak, som viser avkøyrsle.

Signatur

Eg er kjend med at vanlege fristar for handsaming ikkje gjeld før løyve til avkøyring er avklart.

Dato: 8-3-2011 Tiltakshavar

Arnt Hageseter

Søknad motteke i Teknisk drift, Dato

- Uttale Søknad godkjent Søknad avslått

Merknader/vilkår

- Sikta ut frå avkøyrla skal vere slik at busker, tre o.l. ikkje skal vere til hinder for sikta. Terreng eller planter må ikkje kome høgare enn 0,5m over veggan.
 Der avkøyrla er til hinder for overvatn i veggroft, skal det leggast ned min. 200mm drensrør. Røret skal vere køyresterk og leggast slik at veggroft ikkje vert skada og at grøftevatn får fritt avløp. Støypekantar o.l som kan skade snøryddeutstyr skal ikkje byggast nærmere offentleg veg enn 1m.
 Det skal ikkje førast overvatn ut i offentleg veg. På den første meter frå vegkanten skal det vere eit fall frå offentleg veg på 3cm.
 Vedlikehald av drensrør og frisktfelt skal til eikvar tid haldast vedlike av tiltakshavar.
 Svingradius frå avkøyrla skal i veggant være min. 3,5m, på begge sider av avkøyrla.
 Avkøyrla skal verte plassert som vist i søknaden
 Avkøyrla skal verte plassert som vist i detaljskisse på baksida av dette arket.
 Det skal være mogeleg å snu på eigen grunn.

Ansvarleg for drift av kommunale vegar Dato.....sign.