


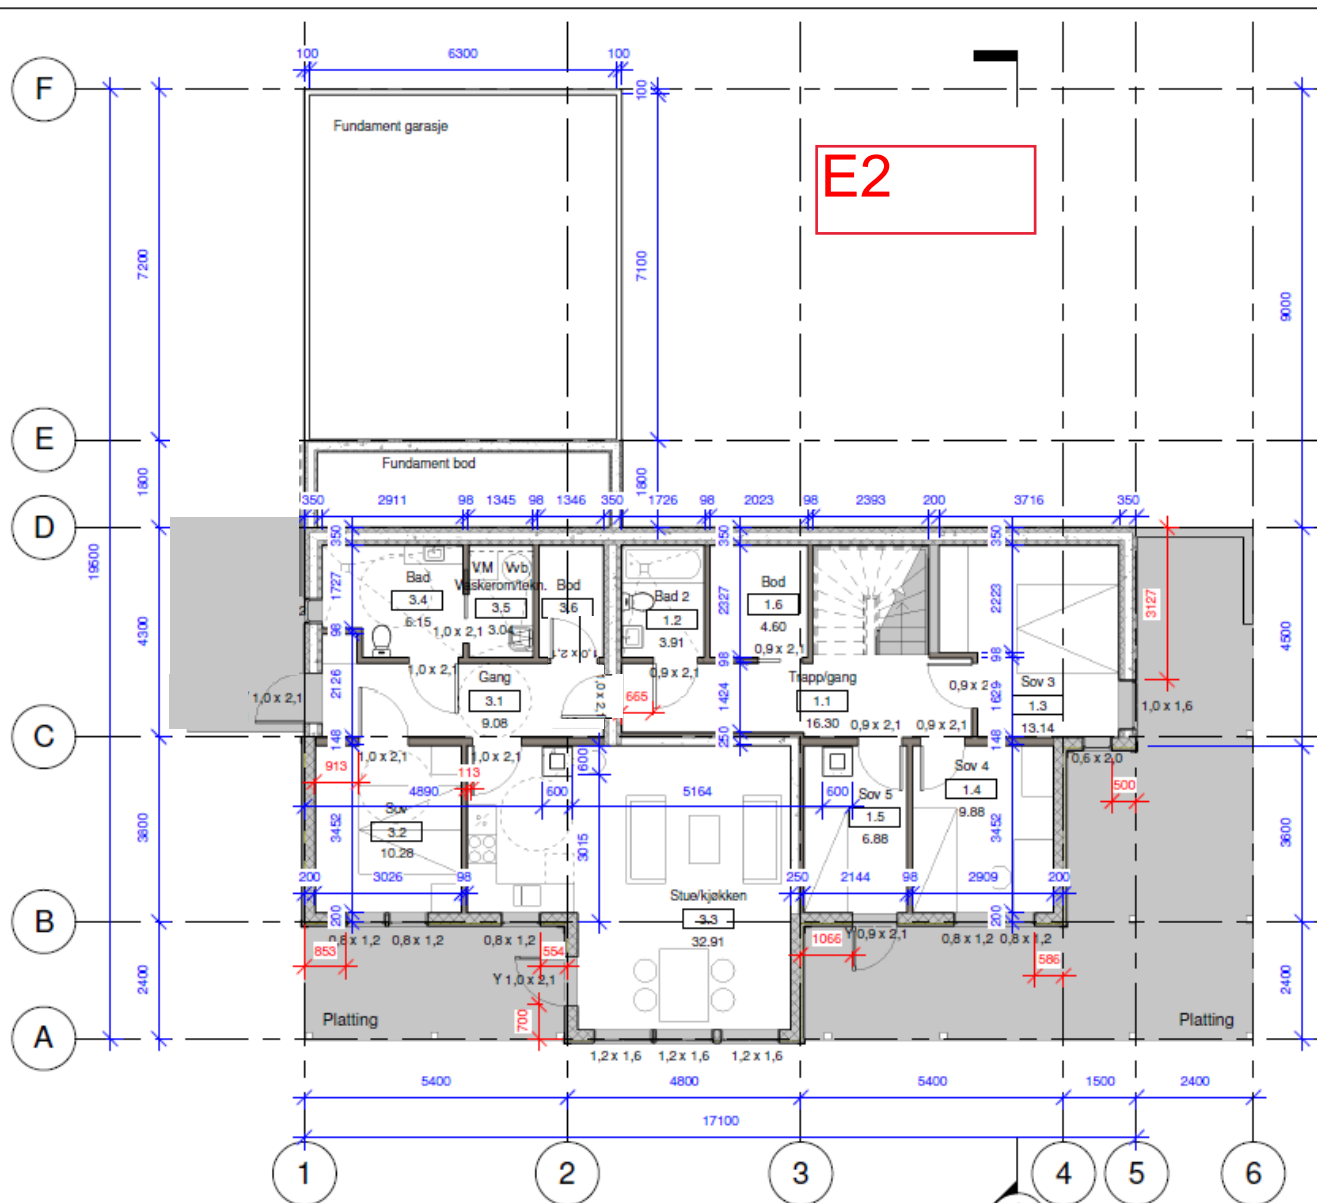


Rom oppstilling, bolig		
Nr	Navn	Areal

1.1	Trapp/gang	16.3 m ²
1.2	Bad 2	3.9 m ²
1.3	Sov 3	13.1 m ²
1.4	Sov 4	9.9 m ²
1.5	Sov 5	6.9 m ²
1.6	Bod	4.6 m ²
2.1	Vf/trapp	9.6 m ²
2.2	Gang	14.6 m ²
2.3	Bad 1	9.7 m ²
2.4	Sov 1	17.5 m ²
2.5	Kjøkken	27.4 m ²
2.6	Stue	34.4 m ²
2.7	Vaskerom	6.1 m ²
2.8	Sov 2	8.5 m ²
2.9	Bod	10.2 m ²
2.10	Garasje	44.0 m ²
2.11	Bolig, utebod	5.2 m ²

3.1	Gang	9.1 m ²
3.2	Sov	10.3 m ²
3.3	Stue/kjøkken	32.9 m ²
3.4	Bad	6.1 m ²
3.5	Vaskerom/tekn.	3.0 m ²
3.6	Bod	3.0 m ²
3.7	Leilighet, utebod	5.1 m ²

Total 24

311,5m2

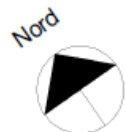

Rev O: Dør mellom hoveddel og tidligere tilleggsdel

Enebolig

Gnr 108, Bnr 590, Lindås
Lindås kommune
P.nr 1320

1.etg

ARBEIDSTEGNING
Merita og Henrik Lindås
Hestegjerdet 7, 5955 Lindås

Mål 1:100 / A3

Tegn.nr A301

Rev O

Dato 01.04.2017