

- Målte Grenser
 - - - Registrerte Grenser
 - | Udefinert grenser
 - x Terrengmålte grense
 - x Konstruert grensepunkt
 - Bolig
 - Bustad m/leilighet
 - Våningsshus
 - Større bustader
 - Hytte/feriehus
 - Garasje/ulhus
 - Industri/lager
 - Andre bygg
- Beliggenhet og høyder må oppfattes som orienterende.
 Koordinatsystem: EUREF89 - SONE 32 (EPSG:25832)
 Høydesystem: NN 2000 høyder (EPSG:5941)



Dato: 2017.10.30
 Sign: liei

Lindås kommune
 Geodata avdeling


E. Rydland
Lindås kommune

Gnr 106 bnr 161 og 162 grensegang

N



Målestokk
 1:500

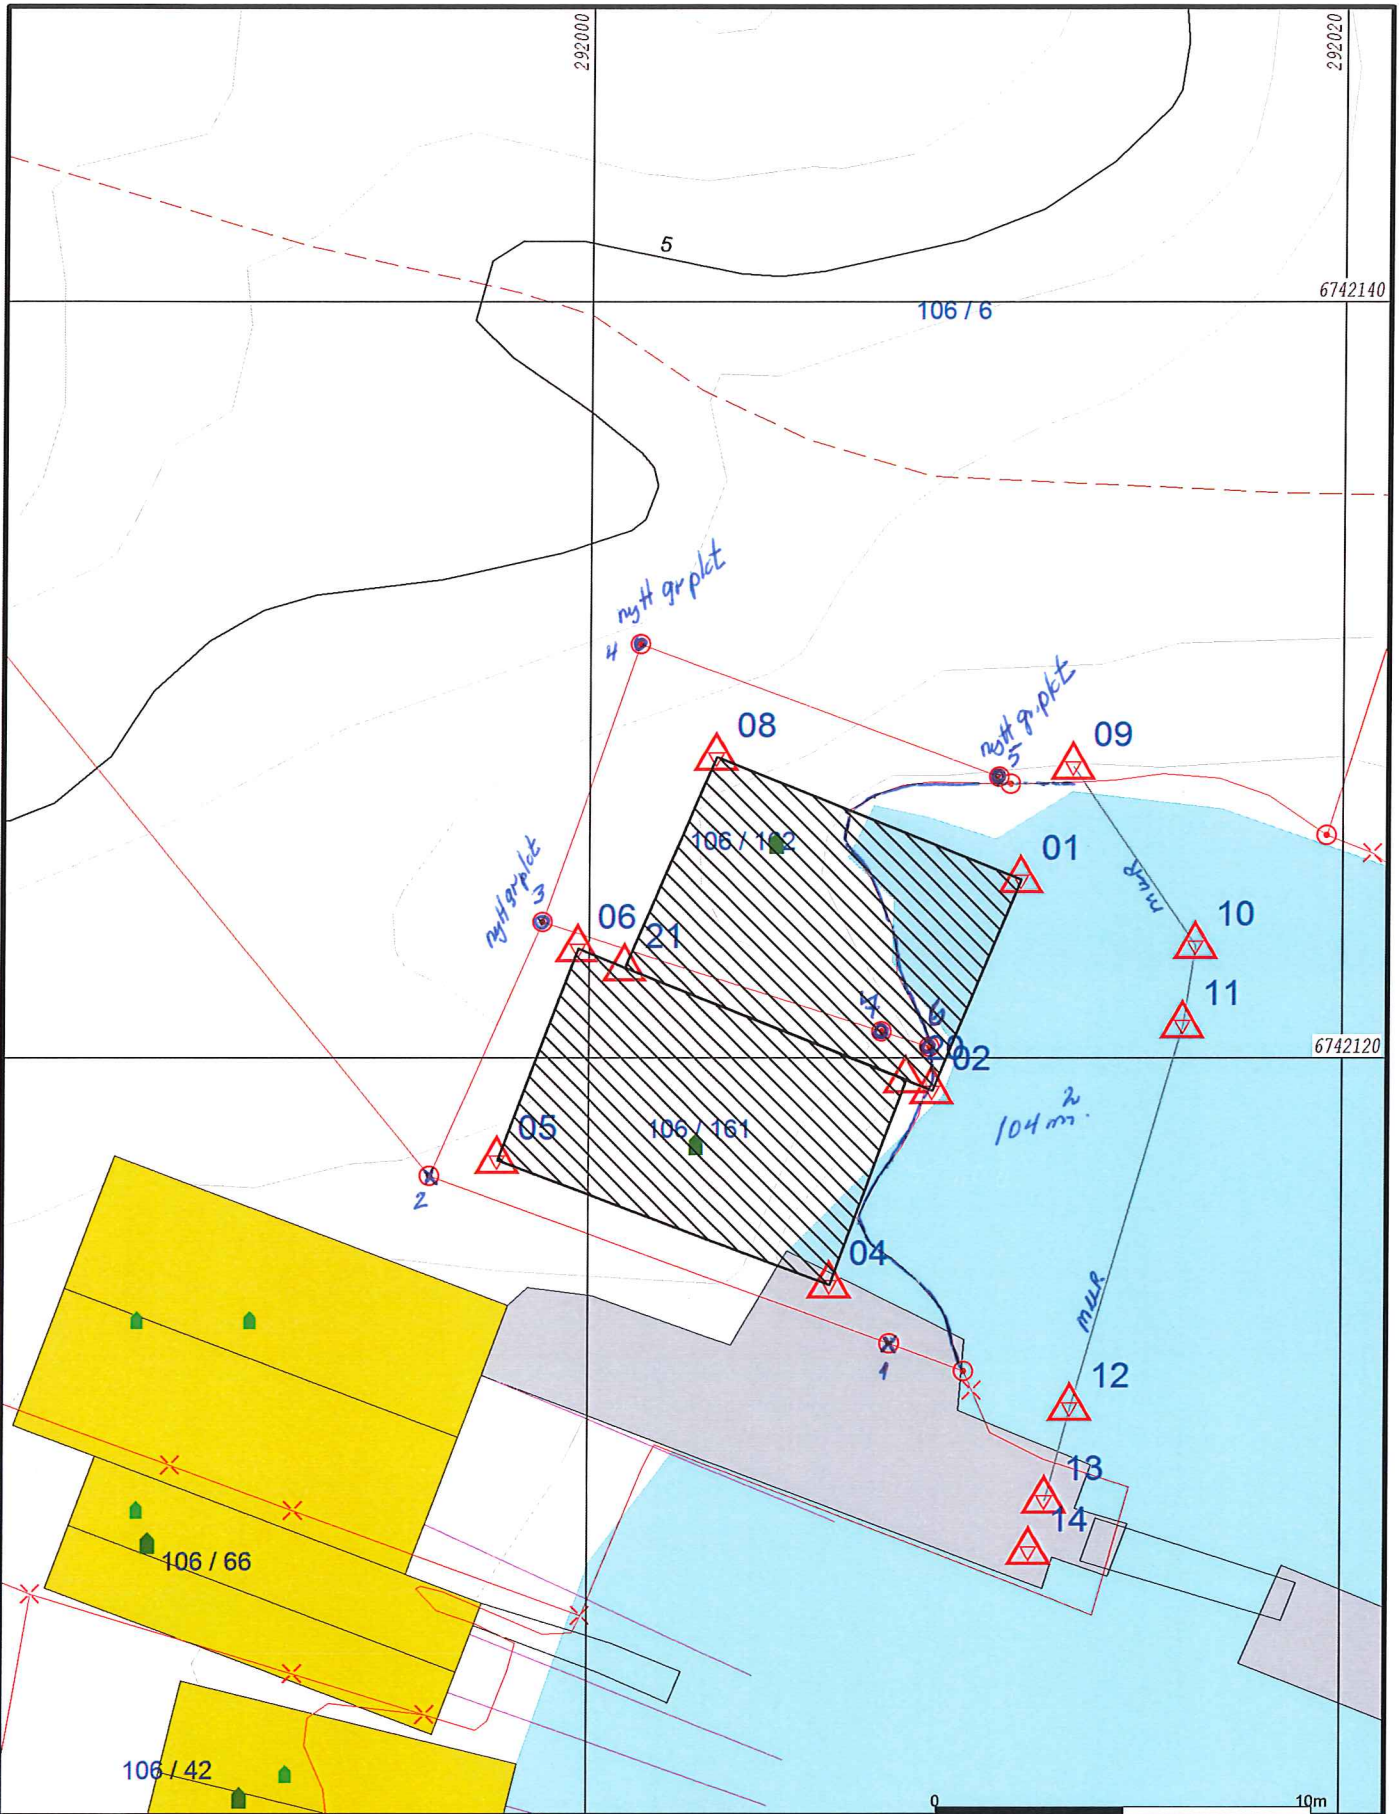

- Målte Grenser
 - - - Registrerte Grenser
 - ⊗ Udefinert grense
 - ⊕ Terrengmålte grense
 - △ Konstruert grensepunkt
 - Bolig
 - Bustad m/leilighet
 - Våningshus
 - Større bustader
 - Hytte/feriehus
 - Garasje/uthus
 - Industri/lager
 - Andre bygg
- Beliggenhet og høyder må oppfattes som orienterende.
 Koordinatsystem: EUREF89 - SONE 32 (EPSG:25832)
 Høydesystem: NN 2000 høyder (EPSG:5941)



Lindås kommune
 Geodata avdeling
Lindås kommune
Kjell Arne Rysgaard
 Dato: 2018.01.22
 Sign: liei
 Gnr 106 bnr 162 og 162



Målestokk
 1:200