



LINDÅS KOMMUNE
VEG- OG PARKAVDELINGA

Melding om vedtak

Roar Tofting

Alverstraumen
5911 ALVERSUND

Dykkar ref:	Vår ref:	Sakshandsamar:	Direkte tlf:	Arkivkode:	Dato:
	04/03167-2	Magne Fanavoll	56 35 67 88	133/068	1/6/2005

Sak nr. -
**BYGGJESAK - BUSTAD - NYBYGG ROAR TOFTING - GNR.133
BNR.068 SOLTVEIT SØNDRE**

Syner til Dykkar søknad datert 16 – 12 – 04 om løyve til privat avkjørsle til offentlig veg og gjev med dette løyve til at avkjørsle kan byggjast som synt på kart som låg ved søknaden.

Vedtaket kan påklagast til kommunen, jfr Lov om off. forvaltning.

Klagefristen er 3 veker rekna frå den dagen du mottok vedtaket. Det er nok at klagen er postlagt innan fristen går ut.

Klagen skal sendast skriftleg til etaten som har gjort vedtaket. I klagen skal det gå fram kva som vert påklaga (vedtak) og kva endringar du som part ynskjer. Klagen skal grunngjevast.

Med helsing

Magne Fanavoll
avdelingssjef

Postadresse
Kvernhusmyrane 41,
5914 Isdalstø


Besøksadresse
Kvassnesveien 33

Telefon
56 35 65 00

Telefaks
56 35 65 01


Konto
7413 05 01005

Organisasjonsnr.
935 084 733

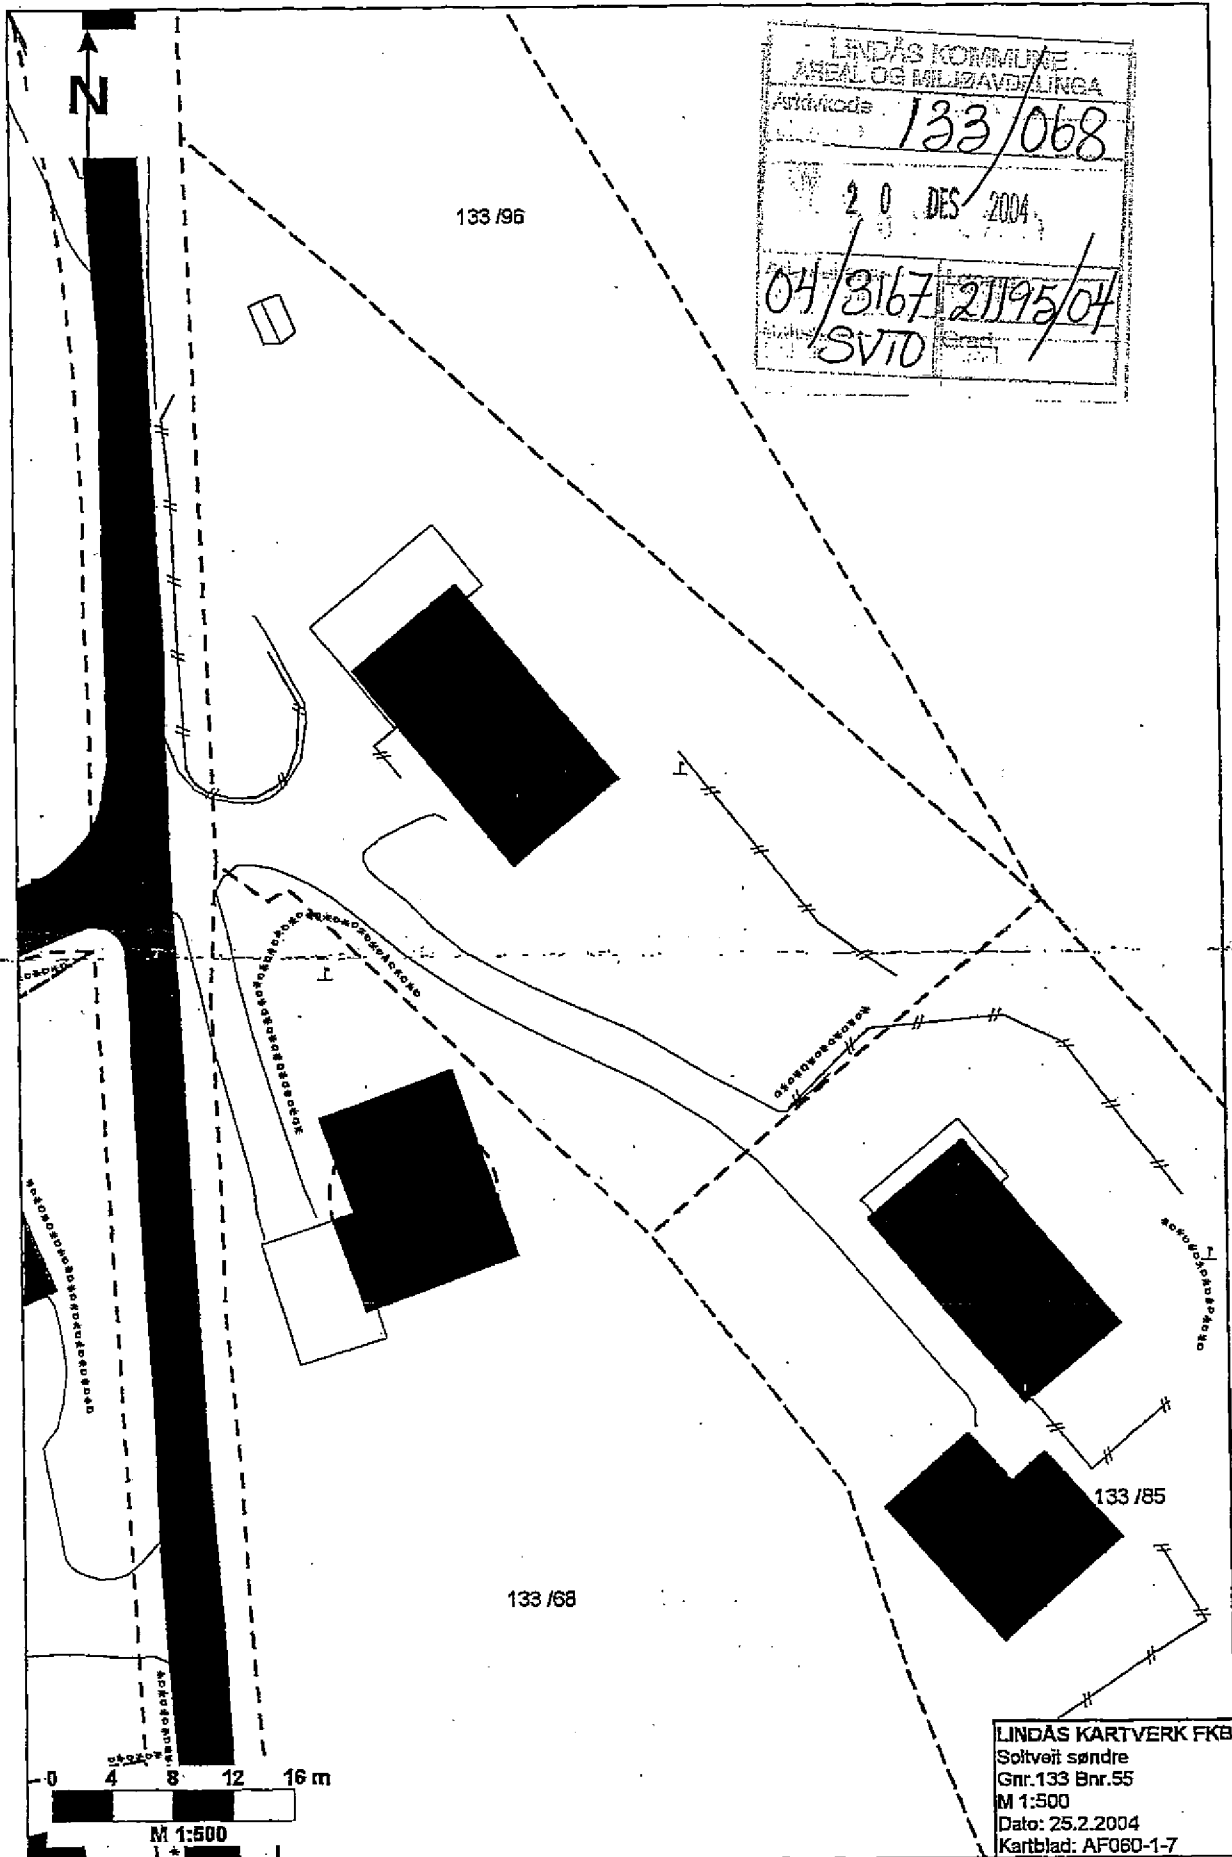

Roar Toffing

LINDÅS KOMMUNE	
AREAL OG MILJØAVDELINGA	
Arkivkode	133/068
16 MAR 2004	
Ark. Saksnr.	04/124
Løpnr.	4730/04
Saksh.	SVTO
Grad.	

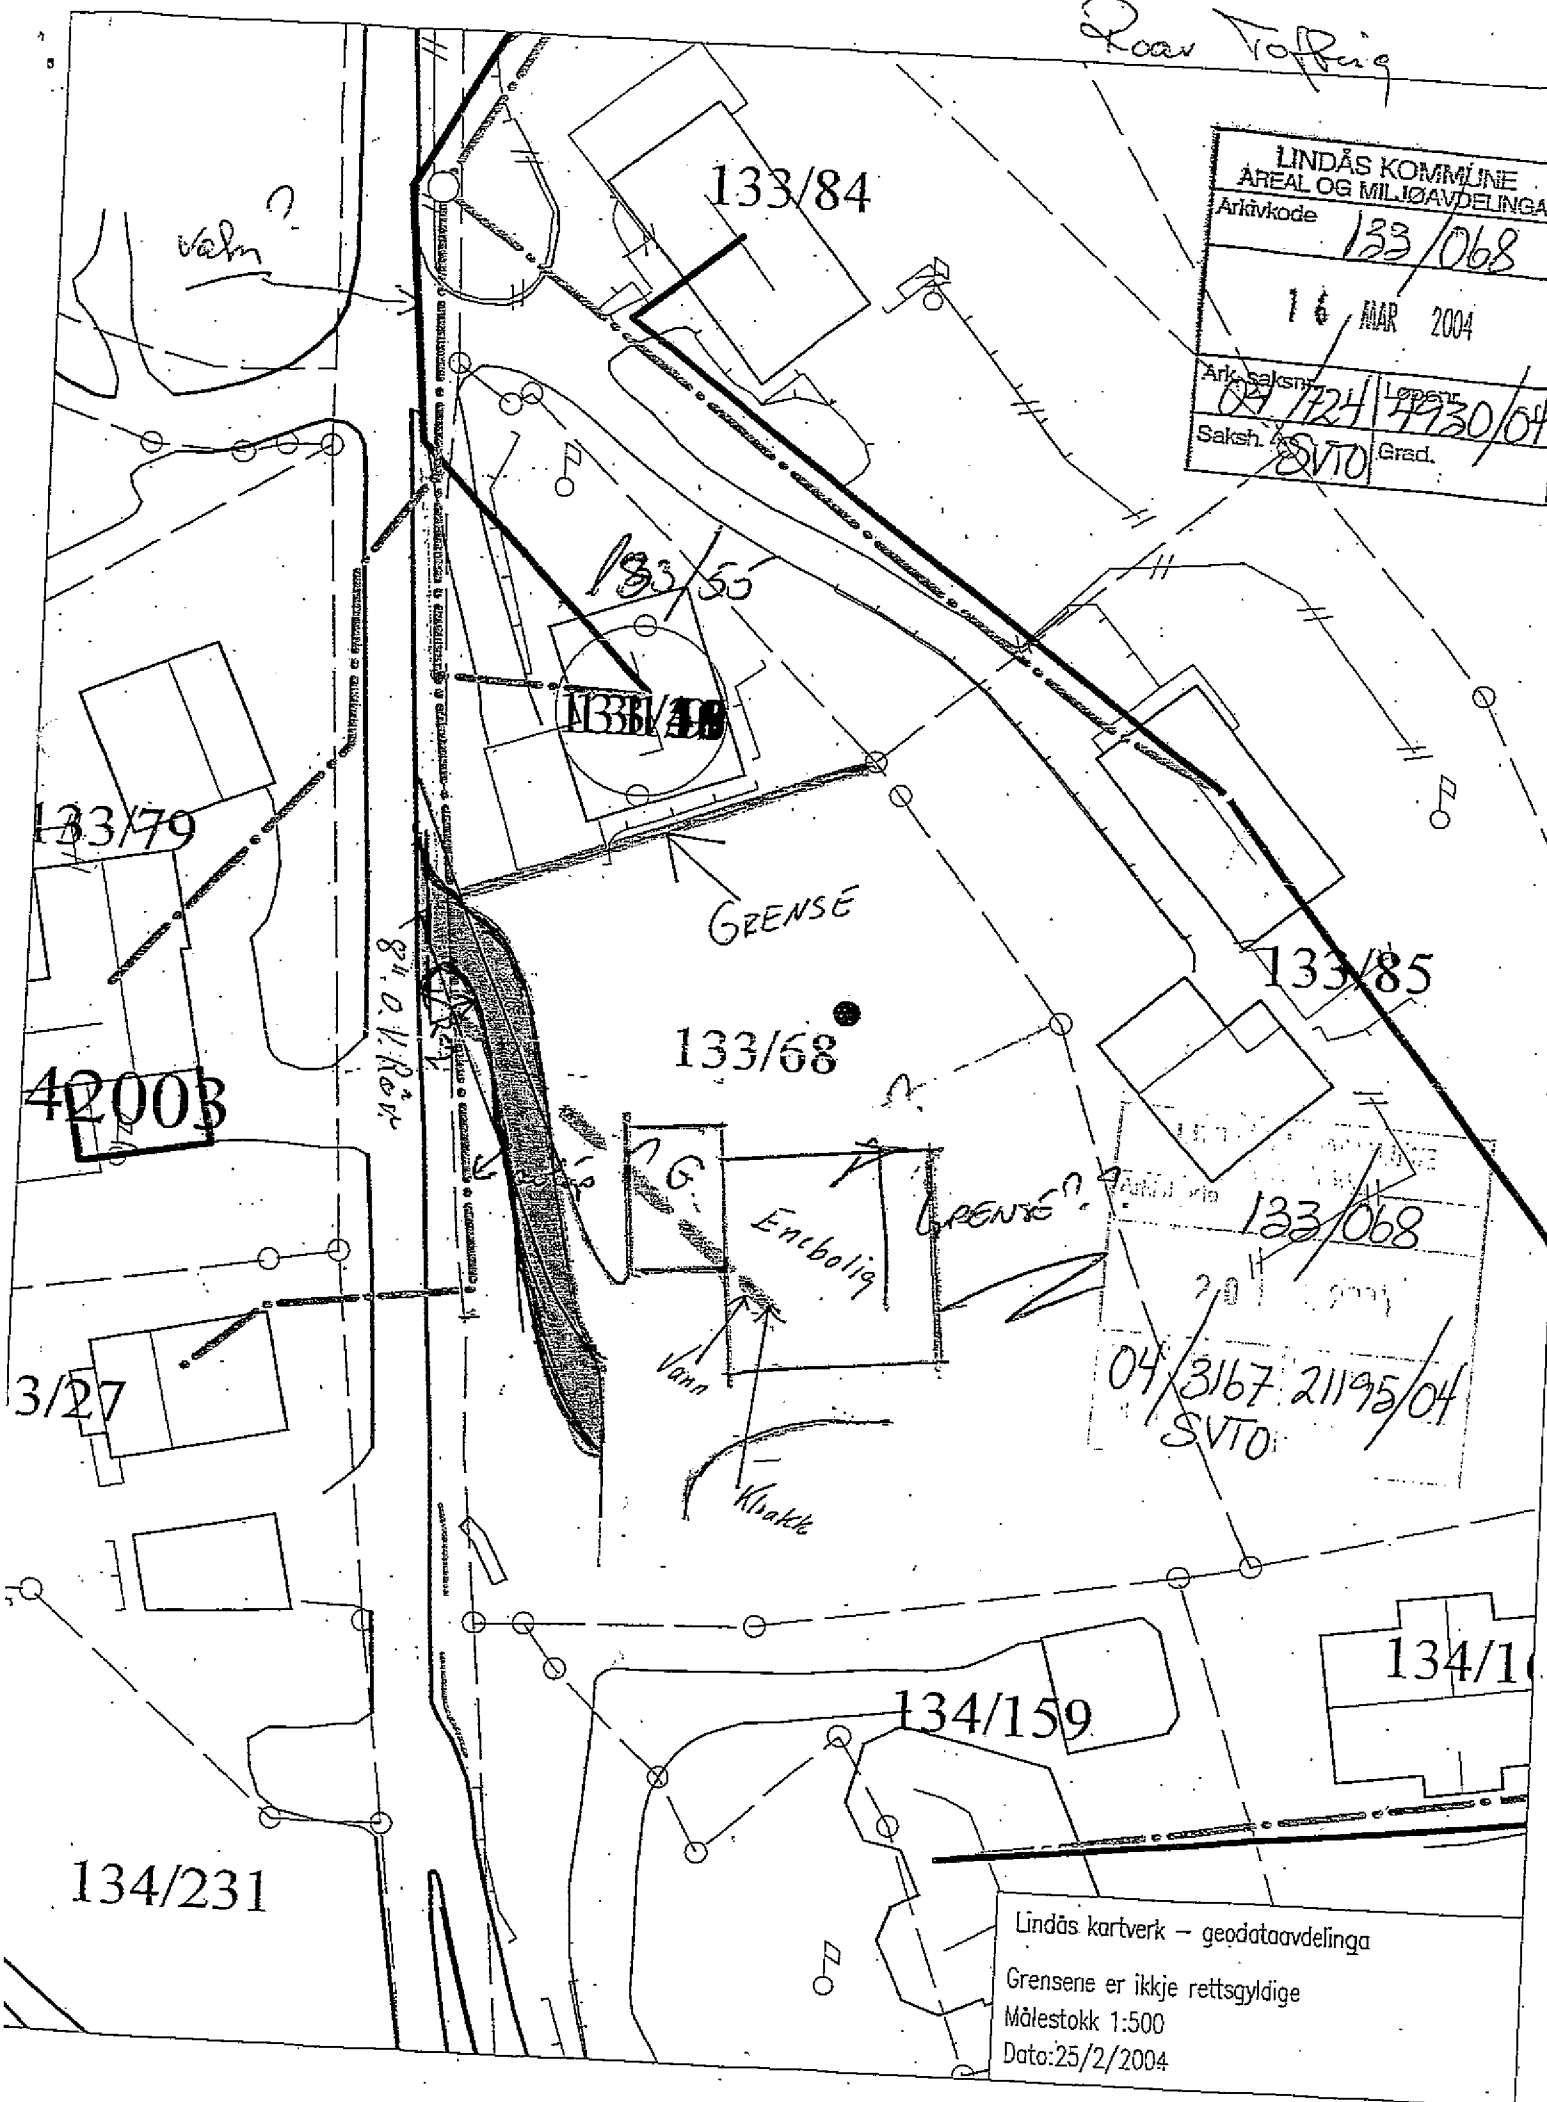

Lindås kartverk - geodataavdelinga
Grensene er ikkje rettsgyldige
Målestokk 1:500
Dato: 25/2/2004

BYGDEVEGANE I LINDÅS

LINDÅS KOMMUNE	
20 DES 2004	
04/3167	21195/04
SVTO	Stad

Søknad om privat avkjørsle frå offentleg veg.

Underskrivne: *ROAR TØFTING*

som er eigar av eigedomen

gnr. 133 bnr. 68 i *Lindås* kommune

søker med dette om løyve til å bygga privat avkjørsle frå kommuneveg

For samtykke etter søknaden vedtar eg desse

VILKÅR

- A. Avkjørsla vil bli lagt slik det er fastsett i veglova av 21. juni 1963 §§ 39 - 43 som eg har fått avskrift av.
- B. Avkjørsla vil bli bygt og vedlikehalde, slik som det vert kravt etter reglar vedtatt av Vegdirektoratet den 16. juli 1964 som eg har fått avskrift av.
- C. Før arbeidet med avkjørsla kan ta til, må oppsynsmannen ha stukke ut tilknyttinga til vegen og sett ut høgder ved tilknyttinga.
- D. Følgjande serskilte vilkår gjeld:
 - 1. Løyvet gjeld berre for den stad som er nemt foran og etter godkjent skisse med målestokk.
 - 2. Avkjørsla kan berre nyttast til følgjande:

3. Samankoplinga mellom sidekantane på avkjørsla og næraste køyrebane kant på den offentlege vegen skal verta avrunda med ein sirkel med radius på minst m.
4. (Mogelege tilleggsvilkår.)

Alverstrømmen den 16. 12. 04.
For i fjor
Som eigar

Sendast til:

De får med denne løyve til å byggja avkjørsla på dei vestre vøkara og på dei vøkara som til ei kvar tid vert sett i veglova og av Vegdirektoratet.

Løyvet gjeld frå idag. Arbeidet må settast igang innan 1 - eitt - år. Løyvet fell elles bort.

Lindås kommune

Isdalstø, den 16/1 - 05

Magne Farnøvoll
Hvd. sjeff.

Vert sendt oppsynsmann:

Vi ber dykk se etter at vilkåra vert etterfølgde. Ein kopi av løyvet ligg ved som vi ber Dykk senda vegvaktaren til orientering.