

LINDÅS JORDSTYRE
5100 ISDALSTØ

VI s dalstø, 41. 00

LINDÅS KOMMUNE
INGENIØRBYGGERI
00806 - 1.4.76
Arkiv nr. 134-8

Jnr. 955/75 / 134.8 / sk

ARKIV

HANDSAMA DEN
21. DES. 1976
LINDÅS BYGNINGSRÅD

land
28. JAN. 1976
landbrukselskap

Fylkeslandbruksstyret i Hordaland,
Postboks 292,
5001 Bergen.

HANDSAMA DEN
25. OKT. 1977
LINDÅS BYGNINGSRÅD

Søknad av 2/9 1975 frå Herman Rognalsen, 5122 Alverstraumen,
om löyve til frådelling av ein parsell (ca. 1,0 da.) frå gnr. 134,
bnr. 8 Hilland i Lindås.
Kjøpar Bjarne Linde, Herm. Grans v. 62 D, 5131 Laksevåg.
Vedlegg: Kart i m. 1:1000.

Parsellen ligg i sørvestre hyrna av egedomen, og på austsida av den
nye vegen Hilland-Gangstø. Storleiken er på ca. 1,0 da. Det er
ei bratt li, tilvakse med lauvskog, eine og lyng, og har såleis lite
verdi til jordbruksföremål.

I framlegget til arealdisponeringsplan for Lindås er gnr. 134 Hilland
rekna som disponibelt til andre föremål enn jordbruk.
I det området der parsellen ligg, har det i dei seinare åra vorte
bygt mange hus og hytter.
Hovudbruket har ei skm. på 0,21, og har ikkje vore ^{drive} som jordbruk dei
seinare åra.

Ein rår til at det vert gjeve samtykke til frådelinga.

Olav L. Aase
Olav L. Aase
Fylkeslandbruksstyret i Hordaland
gjeve samtykke til frådelinga
Bergen, 10/3. 1976

Olav Dalland

10
1976

ARKIV

g. H. Gangstø
3/27

HANDSAMADEN
25 OKT. 1977
LINDAS BYGNINGSRÅD

HANDSAMADEN
26 OKT. 1976
LINDAS BYGNINGSRÅD


HANDSAMADEN
21 DES. 1976
LINDAS BYGNINGSRÅD

O. Lofting

H. Rognaldsen

Britt Karin Hilland Skjelvik

Hoghaugen

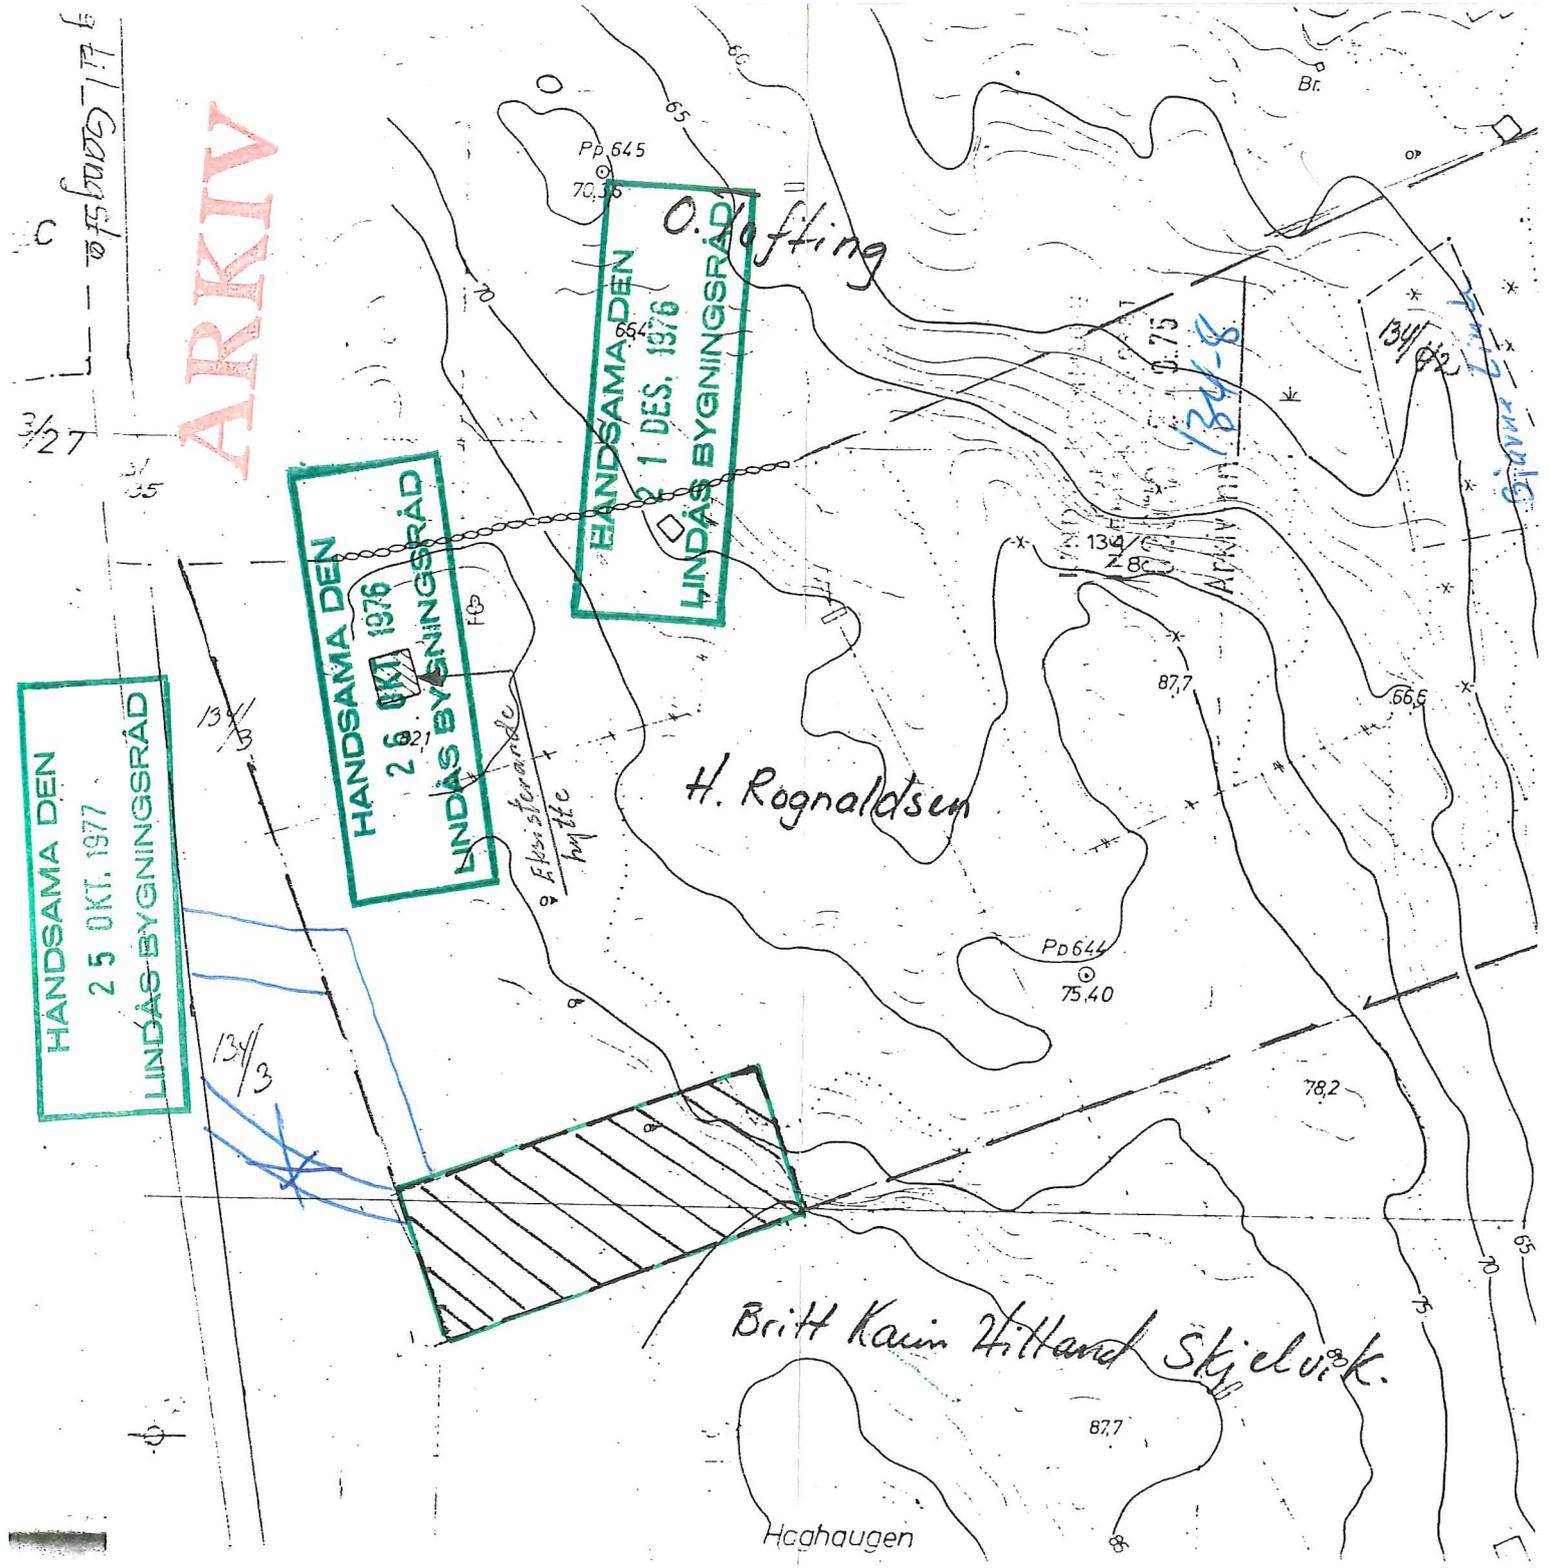

Kommune LINDÅS	Styre, rad, utvalg m. v. TEKNISK UTVAL	Møtested SKULEHUSET I MOLVIK	Møte dato 14. mars 1978
Sak nr. Sak nr. 11/78 SØKNAD OM NY AVKJØRSEL TIL KOMMUNAL VEG. Vedlegg: Søknad frå Hermann Rognalsen, datert 13.12.77 m/kartbilag Vedtak i bygningsrådet, den 21.12.76, sak 666 og 25.10.77 sak 536. Tilråding frå vegtilsynsmannen, datert 13.12.77. SAMRØYSTES VEDTAK: Teknisk utval gjev med dette løyve til ny avkjørsel til kommunal veg i samsvar med tilrådinga frå vegtilsynsmannen i Lindås.			
Sign.	Utskrift sendt til Søkjar Vegtilsynsmannen Bygningsrådet		

ARKIV

BYGDEVEGANE I LINDÅS

Lindås og Meland lensm.ktr.

J. nr. 92

1977

Lindås kommune,
v/Teknisk Utvalg,
5100 Isdalstø.

Lindås og Meland lensm.ktr.
KOMMUNEN
LINDÅS
08081 21.12.77
ARKIV TIL 134-8

Søknad om privat avkjørsle frå offentleg veg.

Underskrivne: Bjarne Linde v/Hermann Rognaldsen, 5122 Alverstraumen,

som er eigar av eigedomen Hilland

gnr. 134 bnr. 8 i Lindås gangsti kommune

søker med dette om løyve til å bygga privat avkjørsle frå kommunevog

Alverstraumen - Soltveit - Gangstø

For samtykke etter søknaden vedtar eg desse

Avkjørsle vort godkjend
av teknisk utval i Lindås
i møte den 14.3.78
saks no. 11/78
sign. Alf Simu

VILKÅR

Gangstigen

- Avkjørsle vil bli lagt slik det er fastsett i veglova av 21. juni 1963 §§ 39 - 43 som eg har fått avskrift av.
- Avkjørsle vil bli bygt og vedlikehalde, slik som det vert kravt etter reglar vedtatt av Vegdirektoratet den 16. juli 1964 som eg har fått avskrift av.
- Før arbeidet med avkjørsle kan ta til, må oppsynsmannen ha stukke ut tilknyttinga til vegen og sett ut høgder ved tilknyttinga.
- Følgjande serskilde vilkår gjeld:

- Løyvet gjeld berre for den stad som er nemt foran og etter godkjent skisse med målestokk.
- Avkjørsle kan berre nyttast til følgjande:

Til Tomt for Bjarne Linde slik det er søkt og gjeve samtykke til av bygningsrådet. Bjarne Linde vil kunna få parkeringsplass andre stader på min eigedom.

SAK 11 I SAMBEVEGDE

3. Samankoplinga mellom sidekantane på avkjørsla og næraste køyrebane kant på den offentlege vegen skal verta avrunda med ein sirkel med radius på minst = m.

4. (Mogelege tilleggsvilkår.)

Der gangstien tek av er god sikt i dag. Løyvehavaren pliktar å sjå til at denne siktikkje vert hindra v/planting e.l. i framtida.

Hillanda den, 13.12.1977.

Pierman Rognehen

Som eigar

Med vedlegg - bygningsrådsvedtak av 21.12.76 og 25.10.77 og kartutsnitt - til Teknisk utval i Lindås kommune - med di eg tillet meg å tilrå at søknaden vert støtta.

Lindås og Meland lensmannskontor den 13. desember 1977.
W. J. J. J.
vegtils.mann.

Sendast til:

De får med dette løyve til å byggja avkjørsla på dei vedtatte vilkåra og på dei vilkår som til ei kvar tid vert sett i veglova og av Vegdirektoratet.

Løyvet gjeld frå idag. Arbeidet må settast igang innan 1 - eitt - år. Løyvet fell elles bort.

Lindås kommune

Isdalstø, den

Vert sendt oppsynsmann:

Vi ber dykk se etter at vilkåra vert etterfølgde. Ein kopi av løyvet ligg ved som vi ber Dykk senda vegvaktaren til orientering.


ARKIV

date 569/76
666/76

HANDSAMÄ DEN
26 OKT. 1976
LINDÅS BYGNINGSRÅD

HANDSAMÄ DEN
2 DES. 1976
LINDÅS BYGNINGSRÅD

05081 21278
ARKIV TIP

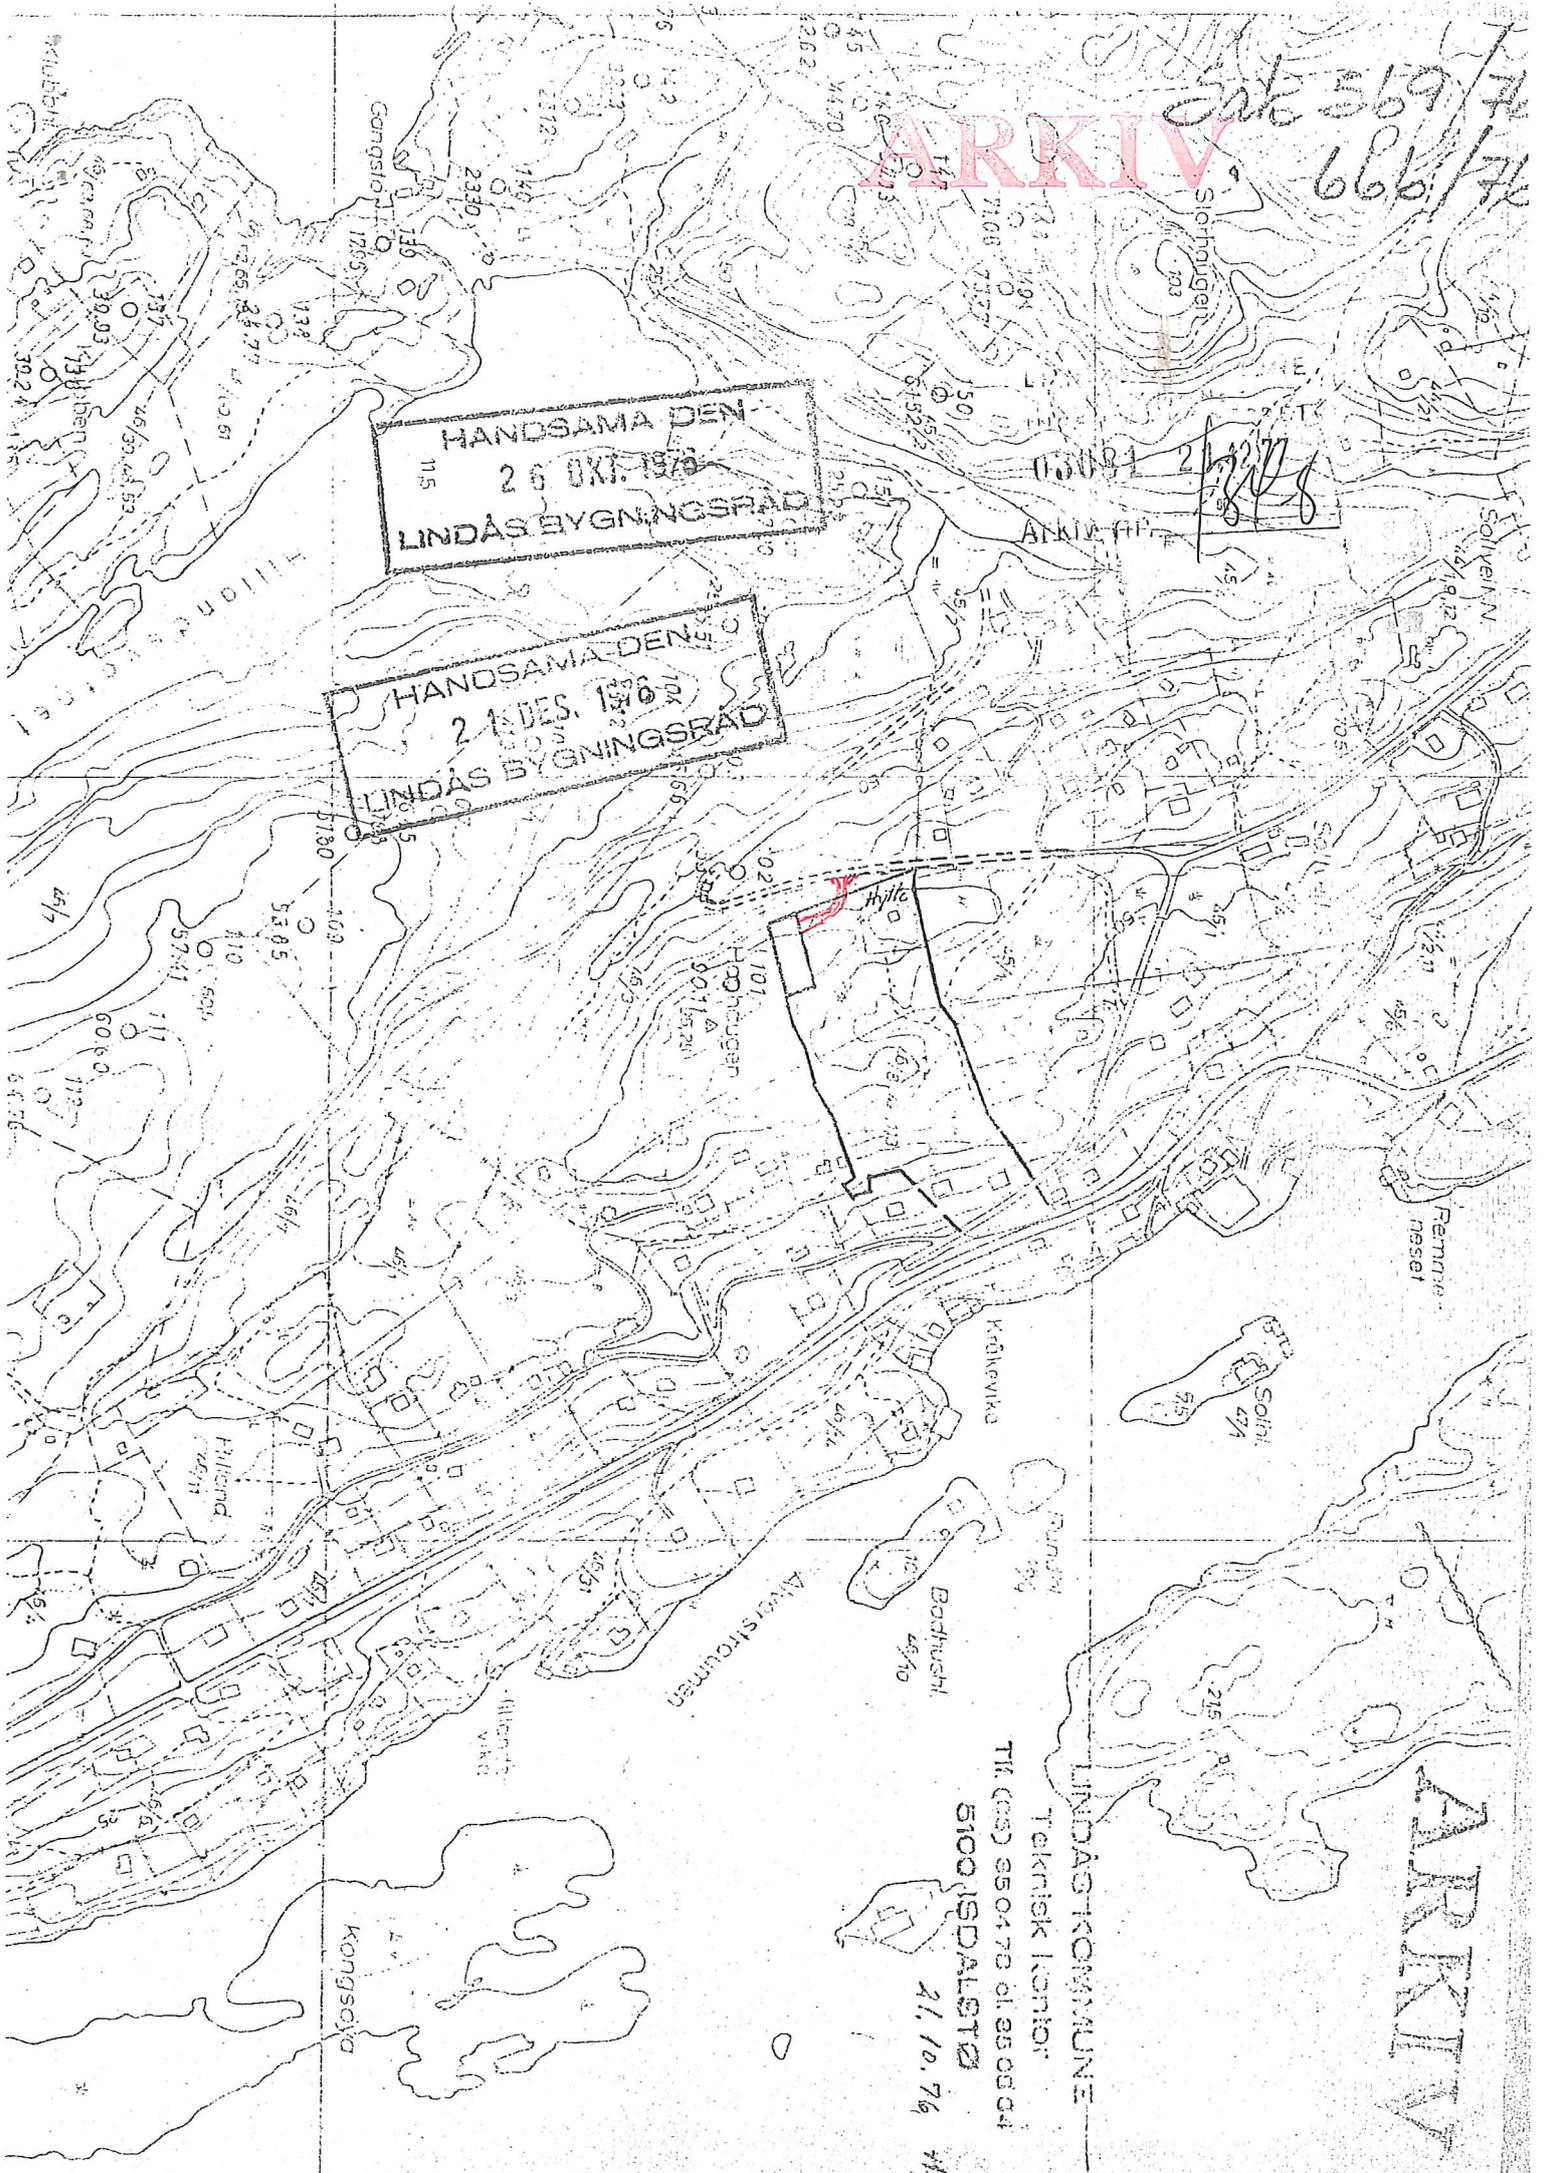

LINDÅSKOMMUNEN

Teknisk kontor

Tlf (055) 850470 01.85 0504

5100 ISDALSTØ

21.10.76

ARKIV