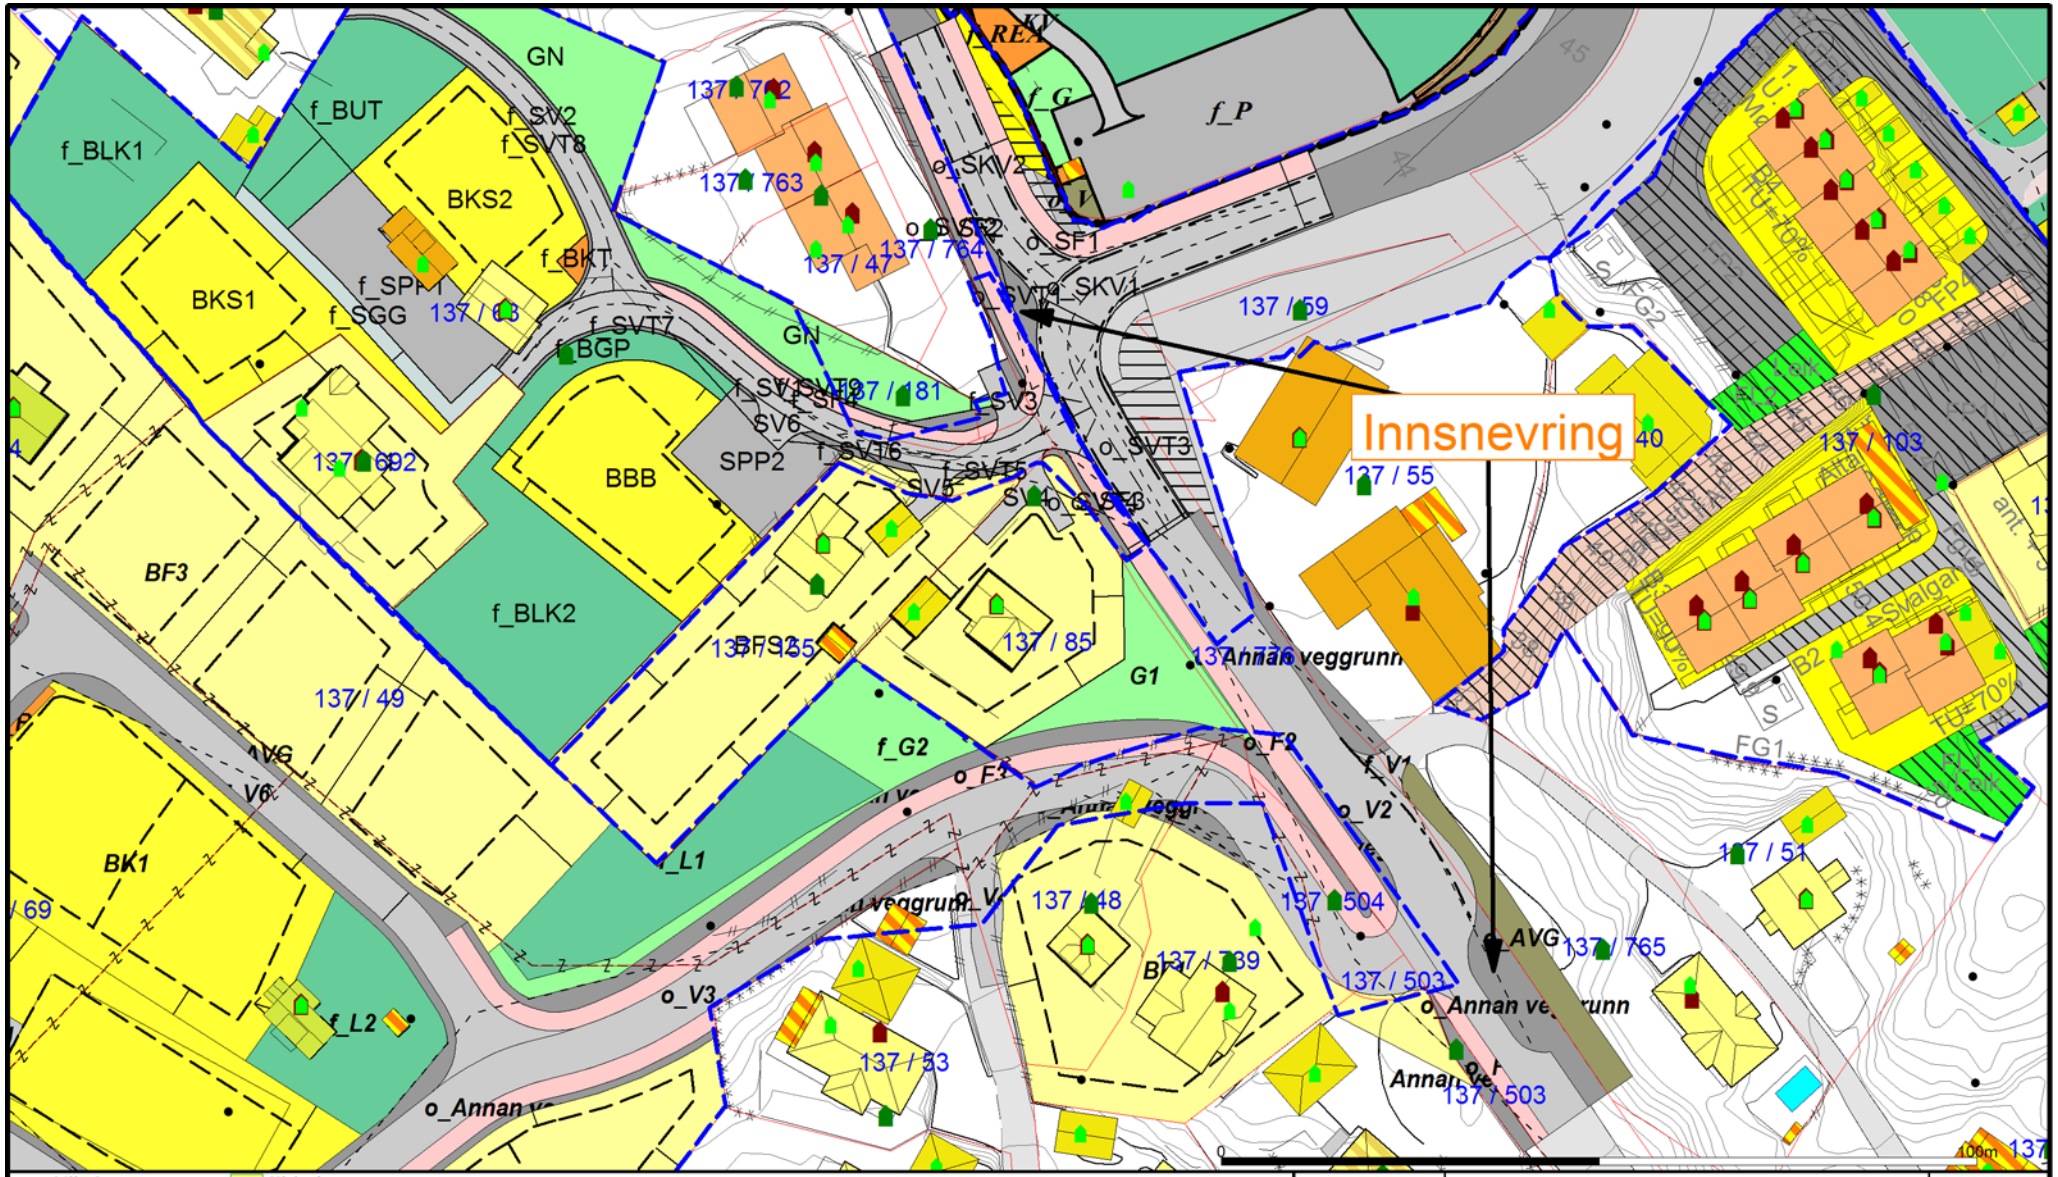

Målte Grenser
Registrerte Grenser
Udefinert grenser
Terrengmålte grense
Konstruert grensepunkt
Bolig
Bustad m/leilighet
Våningshus
Større bustader
Hytte/feriehus
Garasje/uthus
Industri/lager
Andre bygg

Beliggenhet og høyder må oppfattes som orienterende.

Lindås kommune
VVA-avdeling

Dato: 2018.02.28
Sign: like

N

Målestokk
1:1000