



Nord
1 : 100

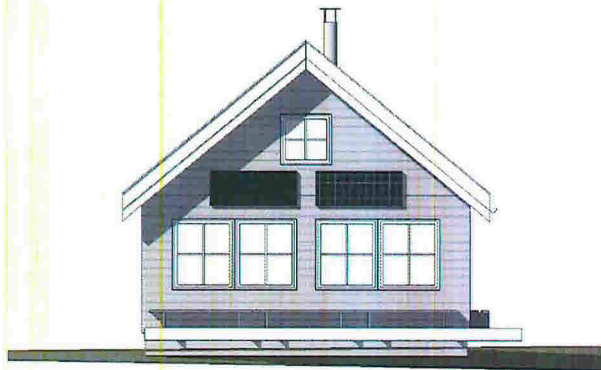

Sør
1 : 100



Vest
1 : 100

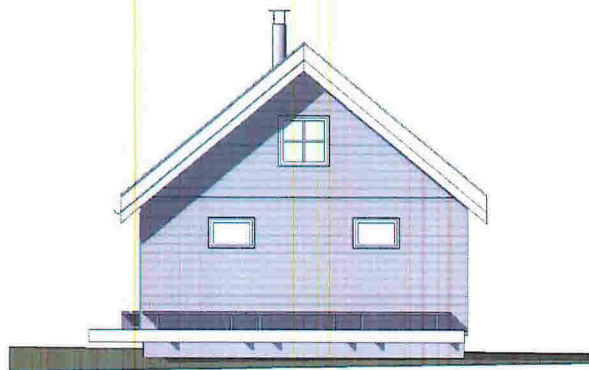

Øst
1 : 100

Per Senneset
INGENIØR I BYGGTEKNIKK

TILTAKSHAVER:

Bergen Turlag

PROSJEKT:

Sikringsbu Kalvedalen

TEGNINGSTITTEL:

Fasader Variant 1

STATUS TEGNING:

Til byggesøknad

MÅLESTOKK:

DATE: 03.02.2018

PROSJEKT NR:

BT2018-01

TEGNET PS

EGENKONTROLL PS


TEGNEFORMAT: UAVHENGIG

Checker

TEGNING:

7A

REVISJON:

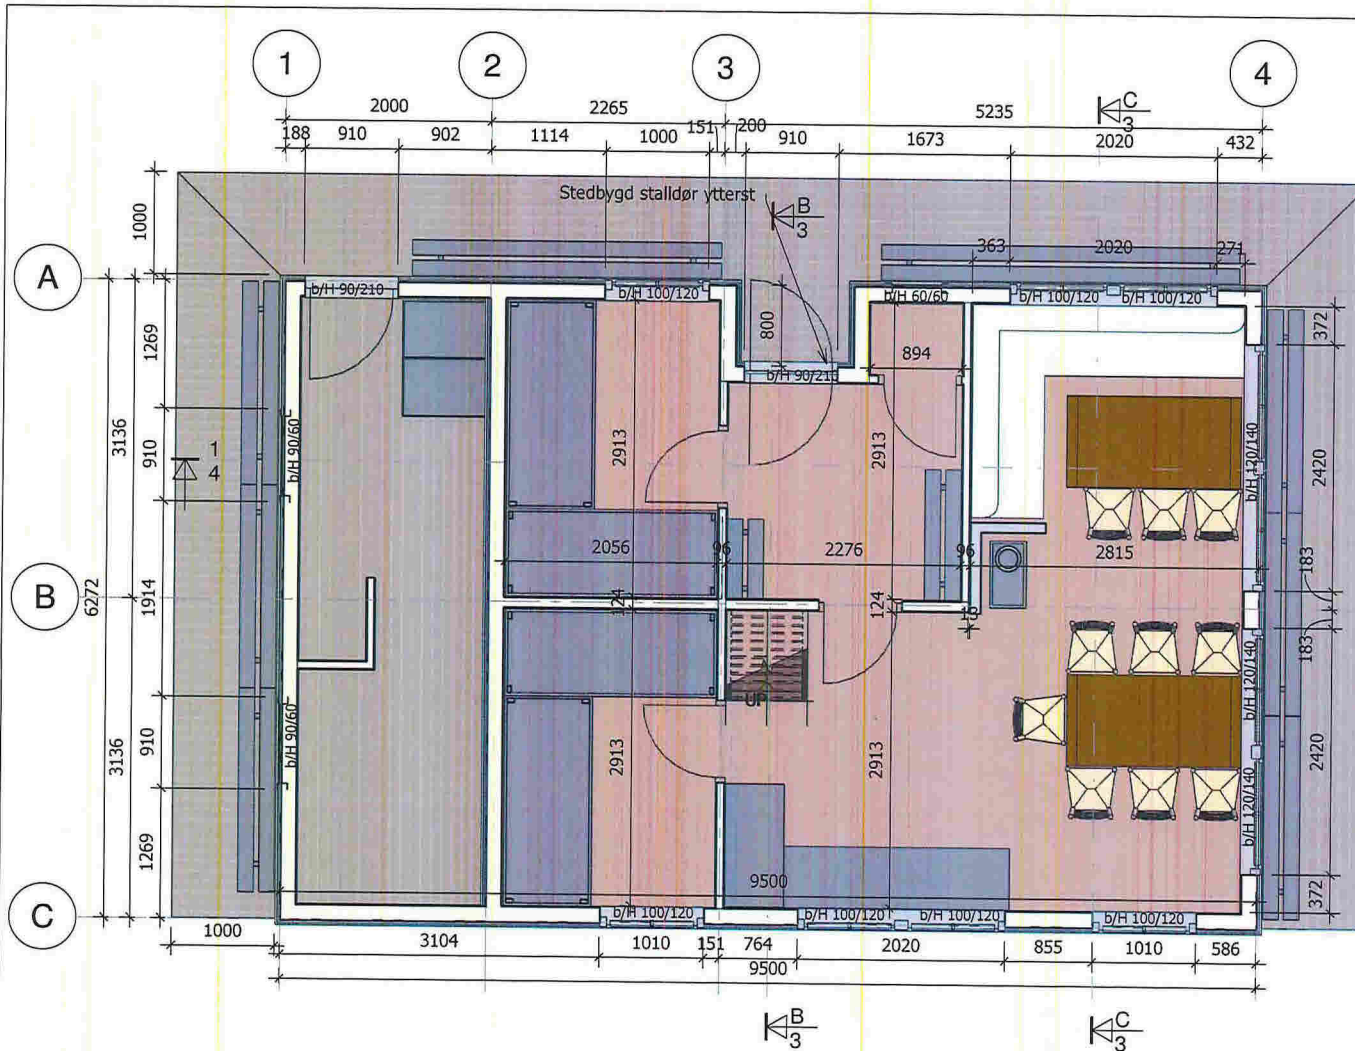

Per Senneset
INGENIØR I BYGGTEKNIKK

TILTAKSHAVER:
Bergen Turlag

PROSJEKT:
Sikringsbu Kalvedalen


TEGNINGSTITTEL:
Plan 1. etg

STATUS TEGNING:
Til byggesøknad

MÅLESTOKK: 1:50 DATO: 03.02.2018 PROSJEKT NR.: BT2018-01

TEGNET: PS EGENKONTROLL: PS TEGNING: 1 REVISJON:

TEGNFORMAT: A3 UAVHENGIG: Checker **1**

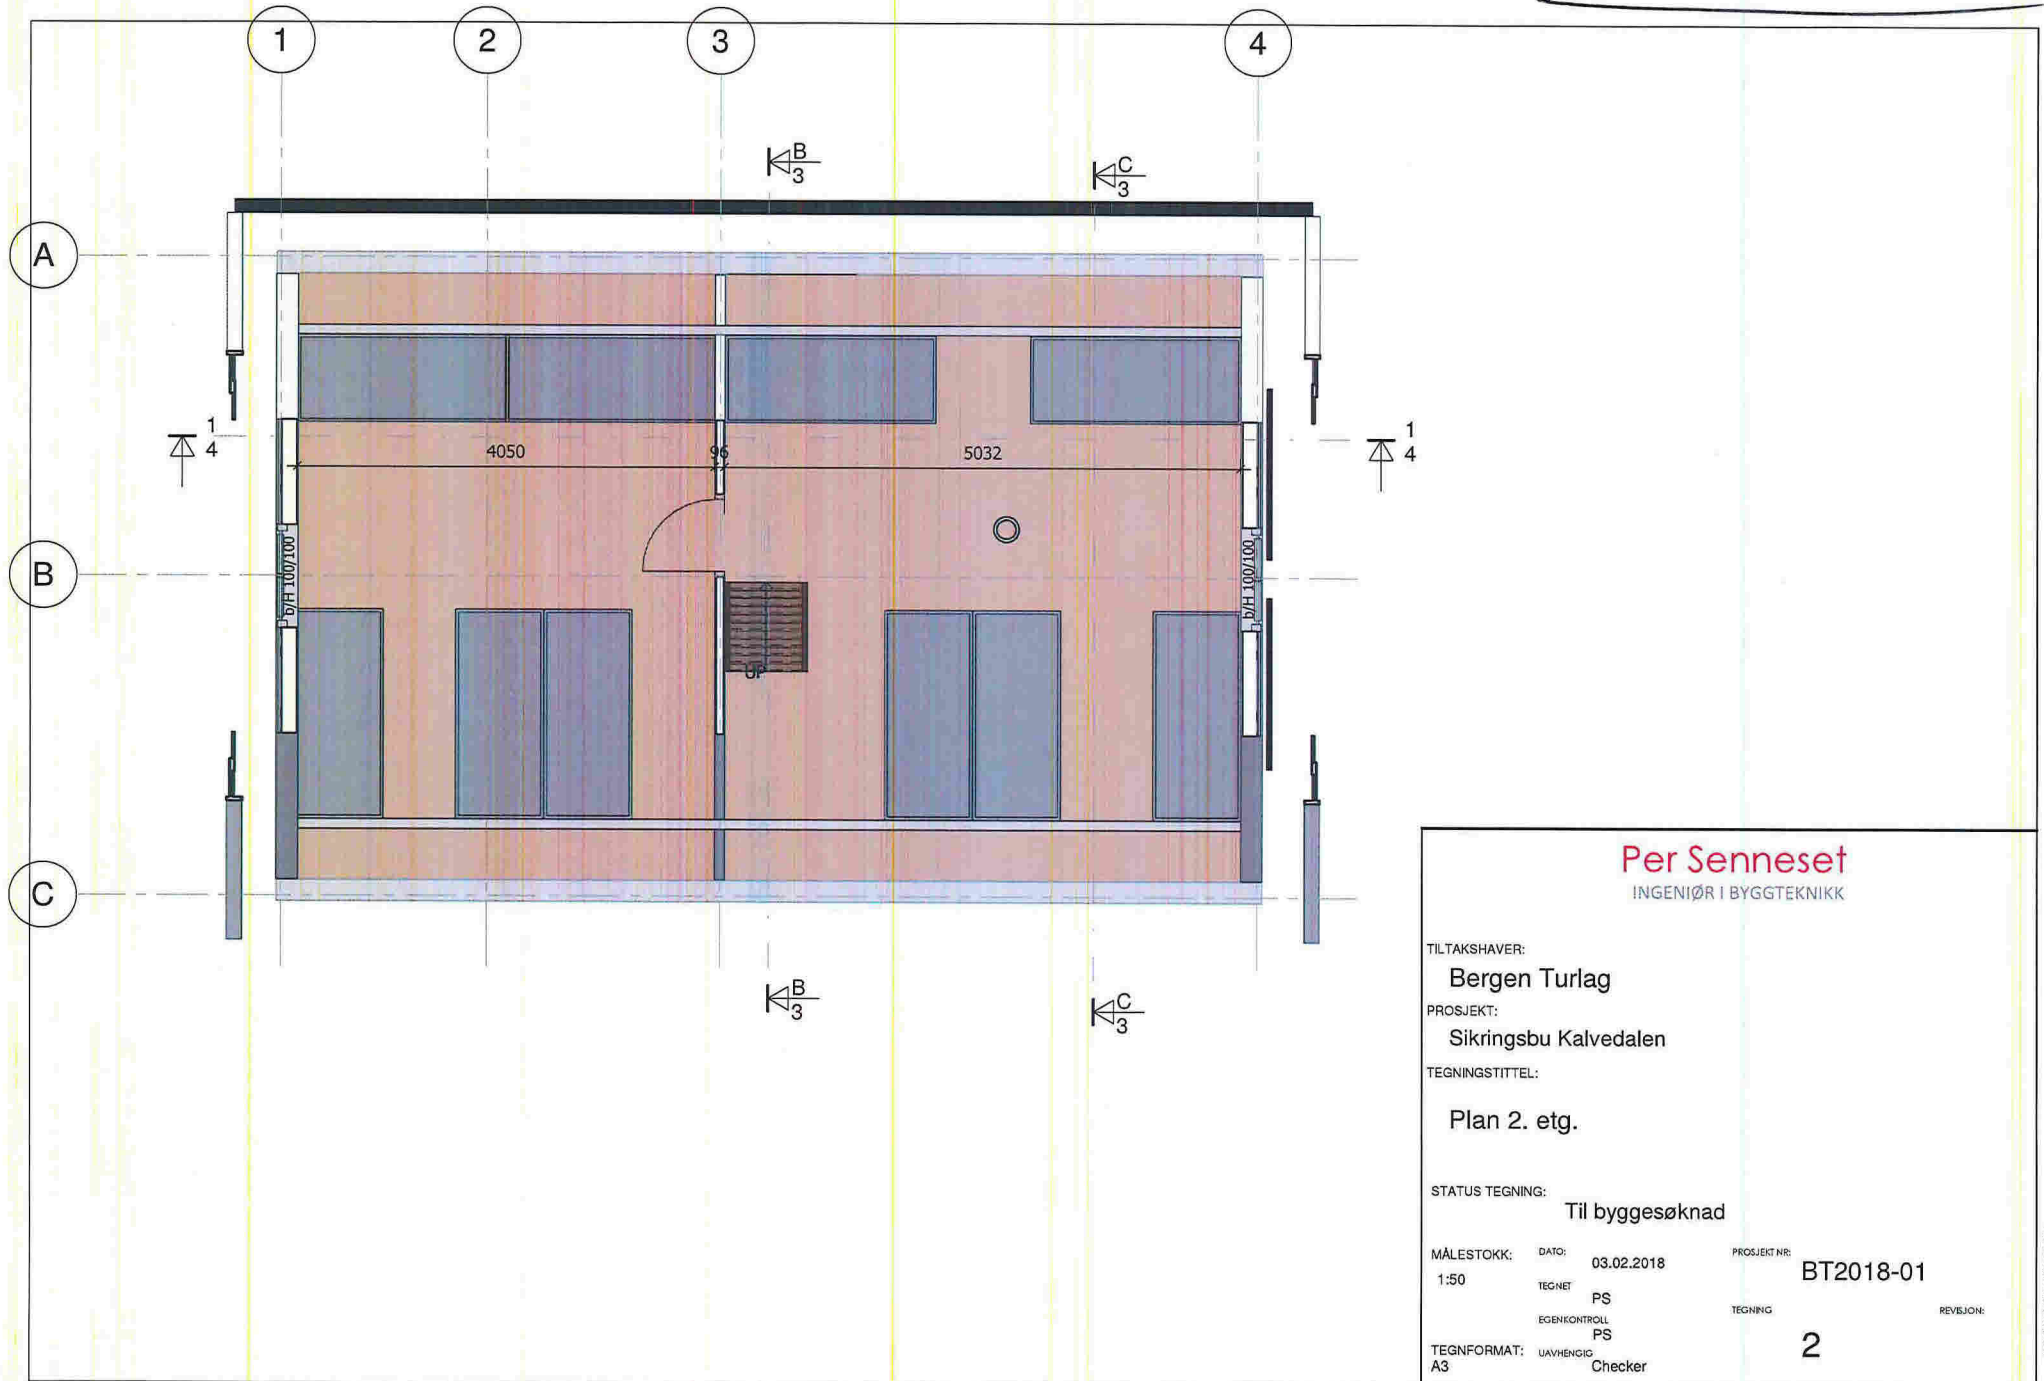

Per Senneset
INGENIØR I BYGGTEKNIKK

TILTAKSHAVER:

Bergen Turlag

PROSJEKT:

Sikringsbu Kalvedalen

TEGNINGSTITTEL:

Plan 2. etg.

STATUS TEGNING:

Til byggesøknad

MÅLESTOKK:

1:50

DATE:

03.02.2018

PROSJEKT NR:

BT2018-01

TEGNET

PS

TEGNING

REVISJON:

EGENKONTROLL

PS


2

TEGNFORMAT:

A3

UAVHENGIG

Checker

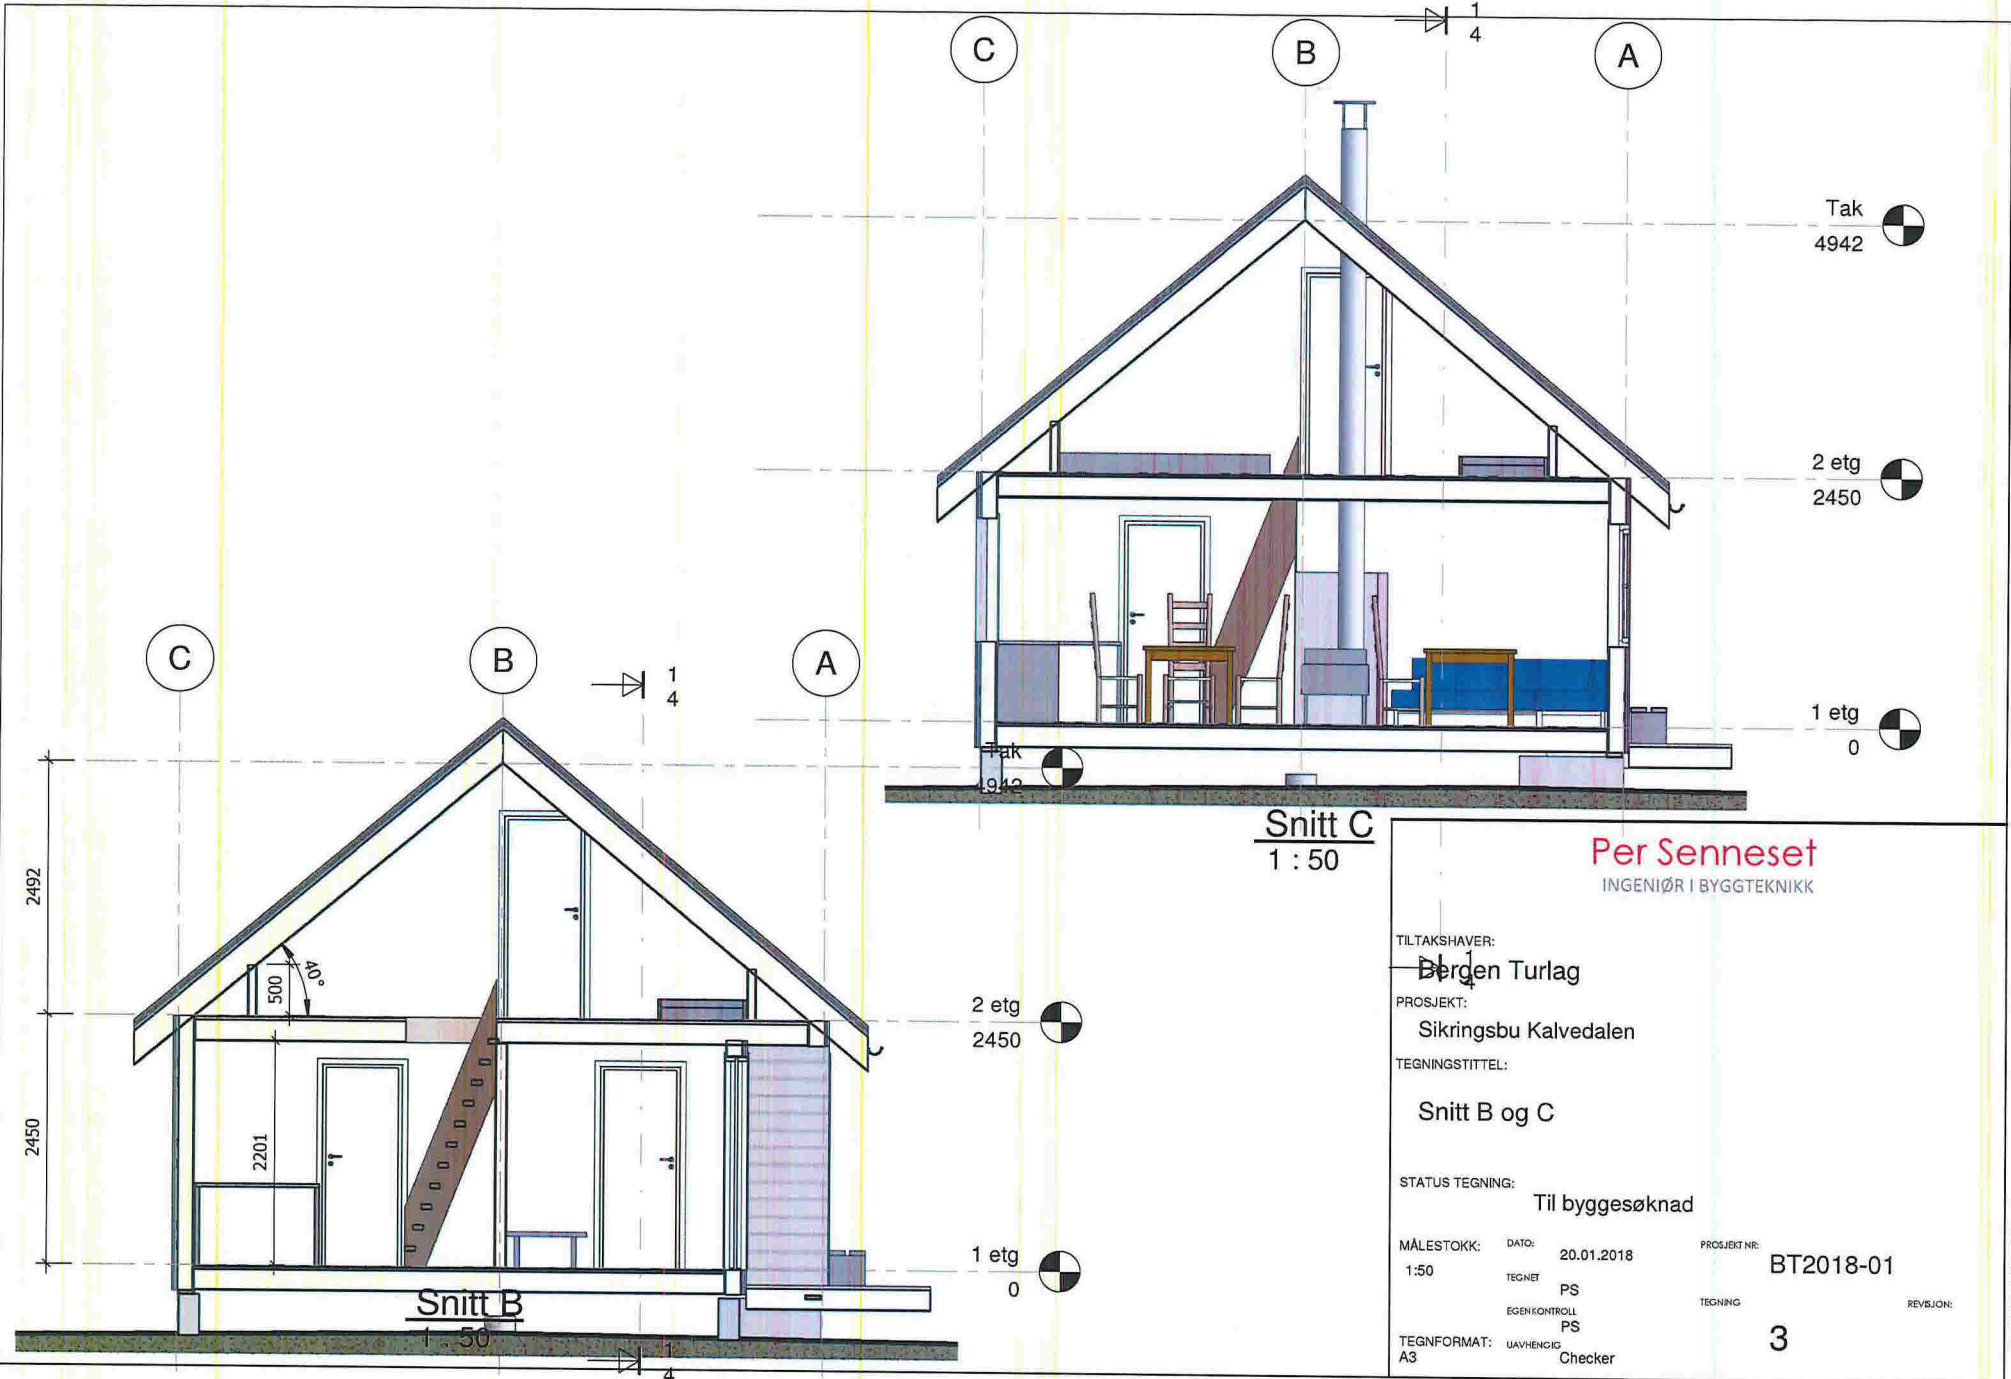

Snitt C
1 : 50

Snitt B
1 : 50

Per Senneset
INGENIØR I BYGGTEKNIKK

TILTAKSHAVER:

Bergen Turlag

PROSJEKT:

Sikringsbu Kalvedalen

TEGNINGSTITTEL:

Snitt B og C

STATUS TEGNING:

Til byggesøknad

MÅLESTOKK:

1:50

DATE: 20.01.2018

TEGNET PS

EGENKONTROLL PS

TEGNFORMAT: UAVHENGIG Checker


PROSJEKT NR:

BT2018-01


TEGNING

3

REVISJON:

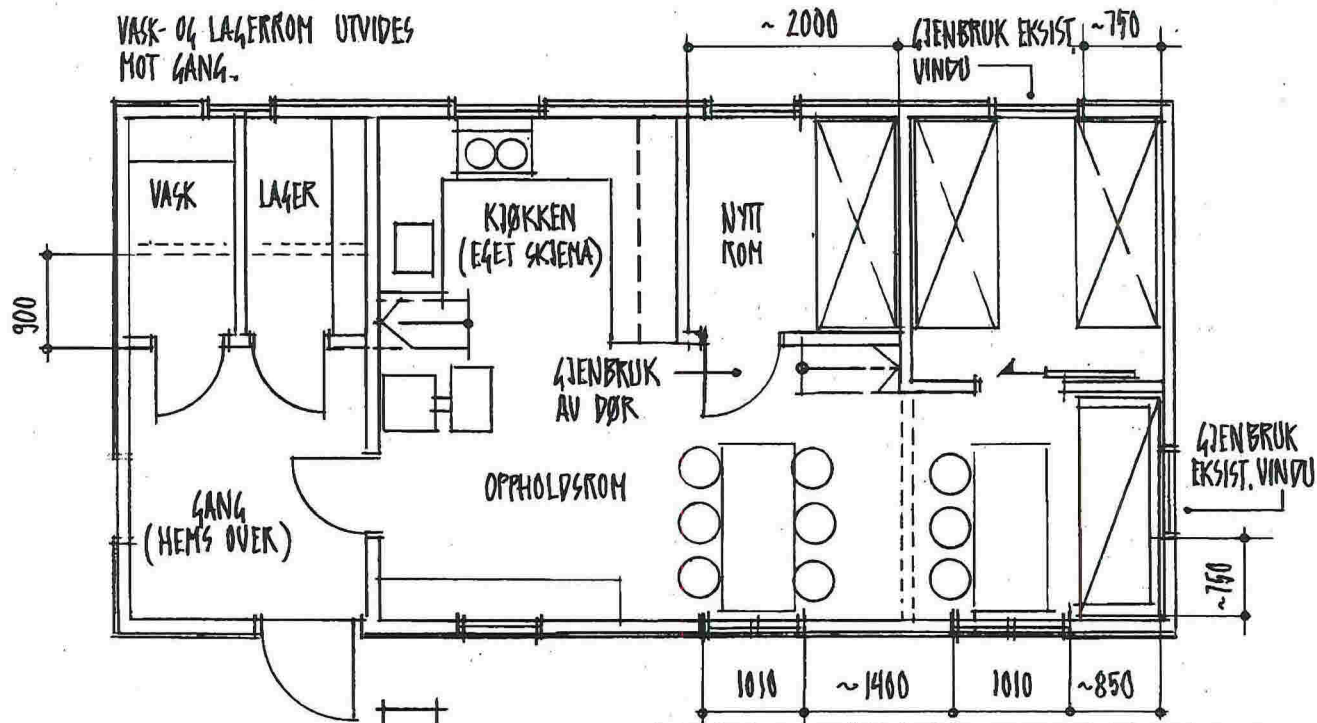

2 STK. VINDUER DENNE SIDE ERSTATTES MED STØRRE FORHATER.

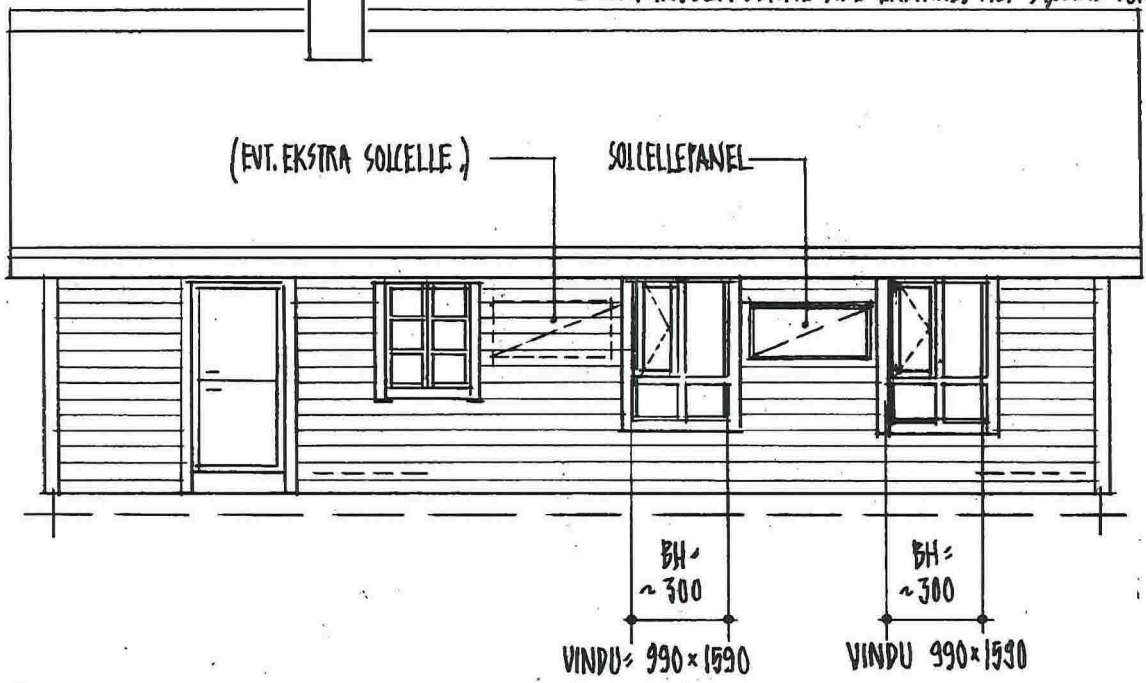

TILTAK VED MINDRE VESENTLIG OMBYGGING I KALVEDALSHYTEN //

- NYTT SOVEROM VED Å DELE AV OPPHOLDSROMMET
- BEDRE DAGSLYSFORHOLDENE VED Å SETTE INN 2 STK. STØRRE VINDUSFELT I SØRVEGG.
- GJENBRUK AV 2 STK. VINDUER SAMT 1 STK. INNERDØR.

VINDUER ≈ 990 × 1590
 2 STK. MED UTADSLÅENDE, SIDEHENGSLT FELT, BESLAG FOR LØFTESTILLING, KARM/RAMME OG FORINGER I FURU, UTVENDIG BESLAG MED LAKKET ALUMINIUMSBESLAG, ISOLERGLASS/ SIKKERHETSGLASS



GJENBRUK AV EKSIST. VINDU