


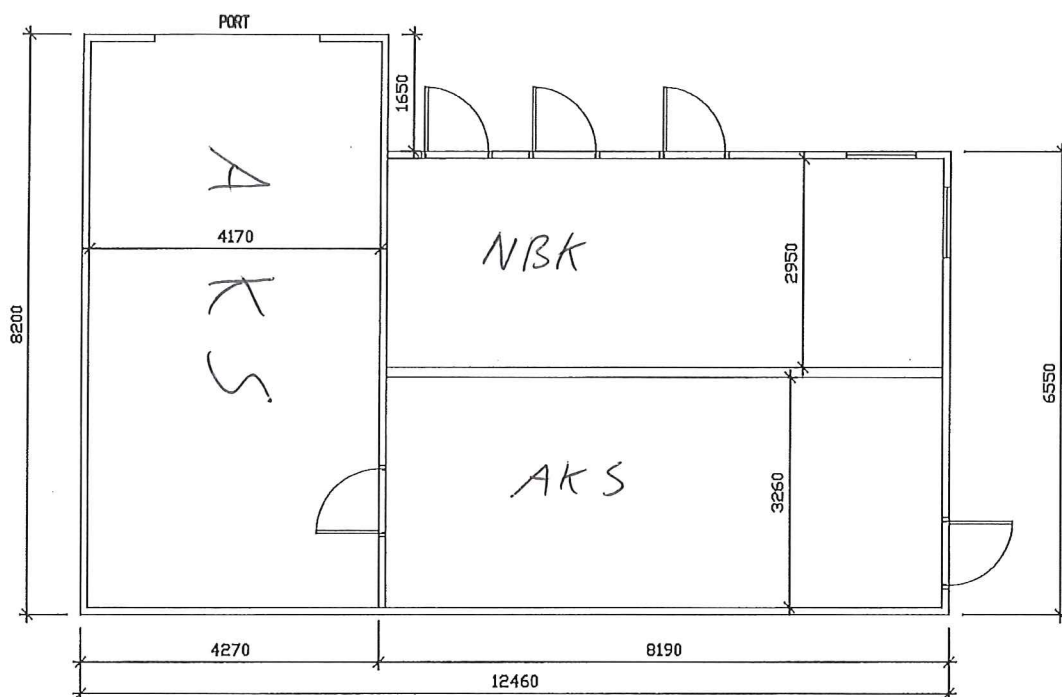

REV. INDEX	ANT.	ENDRINGS GJELDER		SKH	DATE
Dato 09 jan 2013		Eier/Innhold Trygve Fosse		1:100	Lindås kommune Eiendomsdeling 594. totalstør
Fase Byggetegn		DokJart			
KNARVIK IDRETTSANLEGG SPIKERBOO				Erstatning for:	Erstatning ved
Hverdeling				Indic	Bygging

