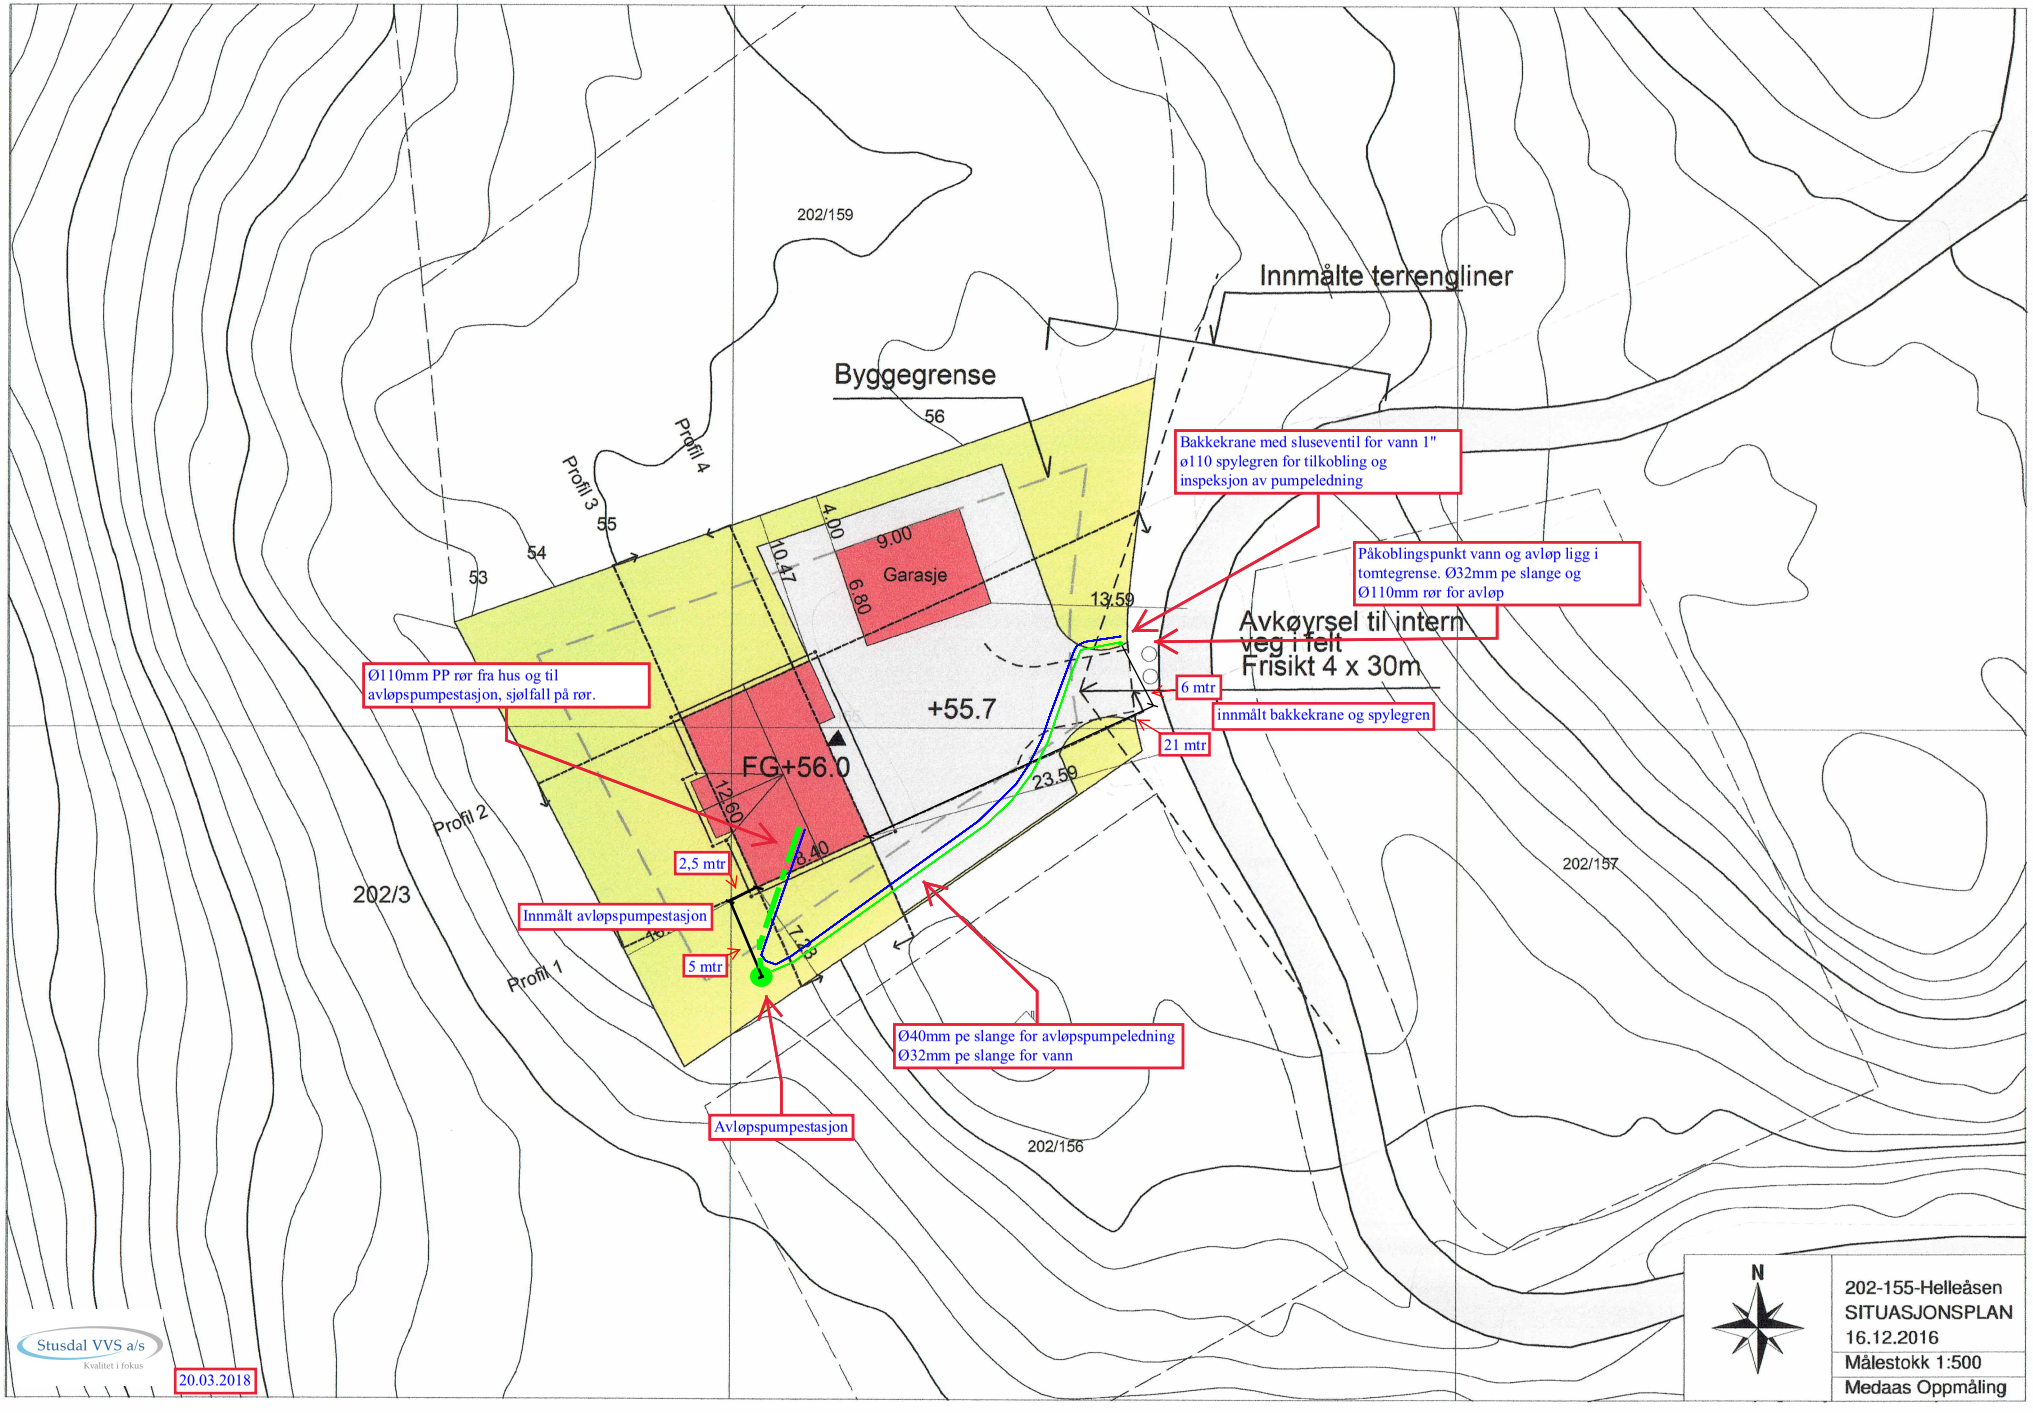
202/159
Innmålte terrengliner
Byggegrense
56
Profil 4
Profil 3
55
54
53
4.00
9.00
Garasje
6.80
10.47
13.59
Bakkekrane med sluseventil for vann 1"
ø110 spylegren for tilkobling og
inspeksjon av pumpeledning
Påkoblingspunkt vann og avløp ligg i
tomtegrense. Ø32mm pe slange og
Ø110mm rør for avløp
Avkøyrsel til intern
veg i felt
Frisikt 4 x 30m
6 mtr
innmålt bakkekrane og spylegren
21 mtr
+55.7
FG+56.0
Ø110mm PP rør fra hus og til
avløpspumpestasjon, sjølfall på rør.
12.60
23.59
Profil 2
2,5 mtr
3.40
202/3
Innmålt avløpspumpestasjon
5 mtr
Profil 1
Ø40mm pe slange for avløpspumpeledning
Ø32mm pe slange for vann
Avløpspumpestasjon
202/156
202/157
N
202-155-Helleåsen
SITUASJONSPLAN
16.12.2016
Målestokk 1:500
Medaas Oppmåling
Stusdal VVS a/s
Kvalitet i fokus
20.03.2018