


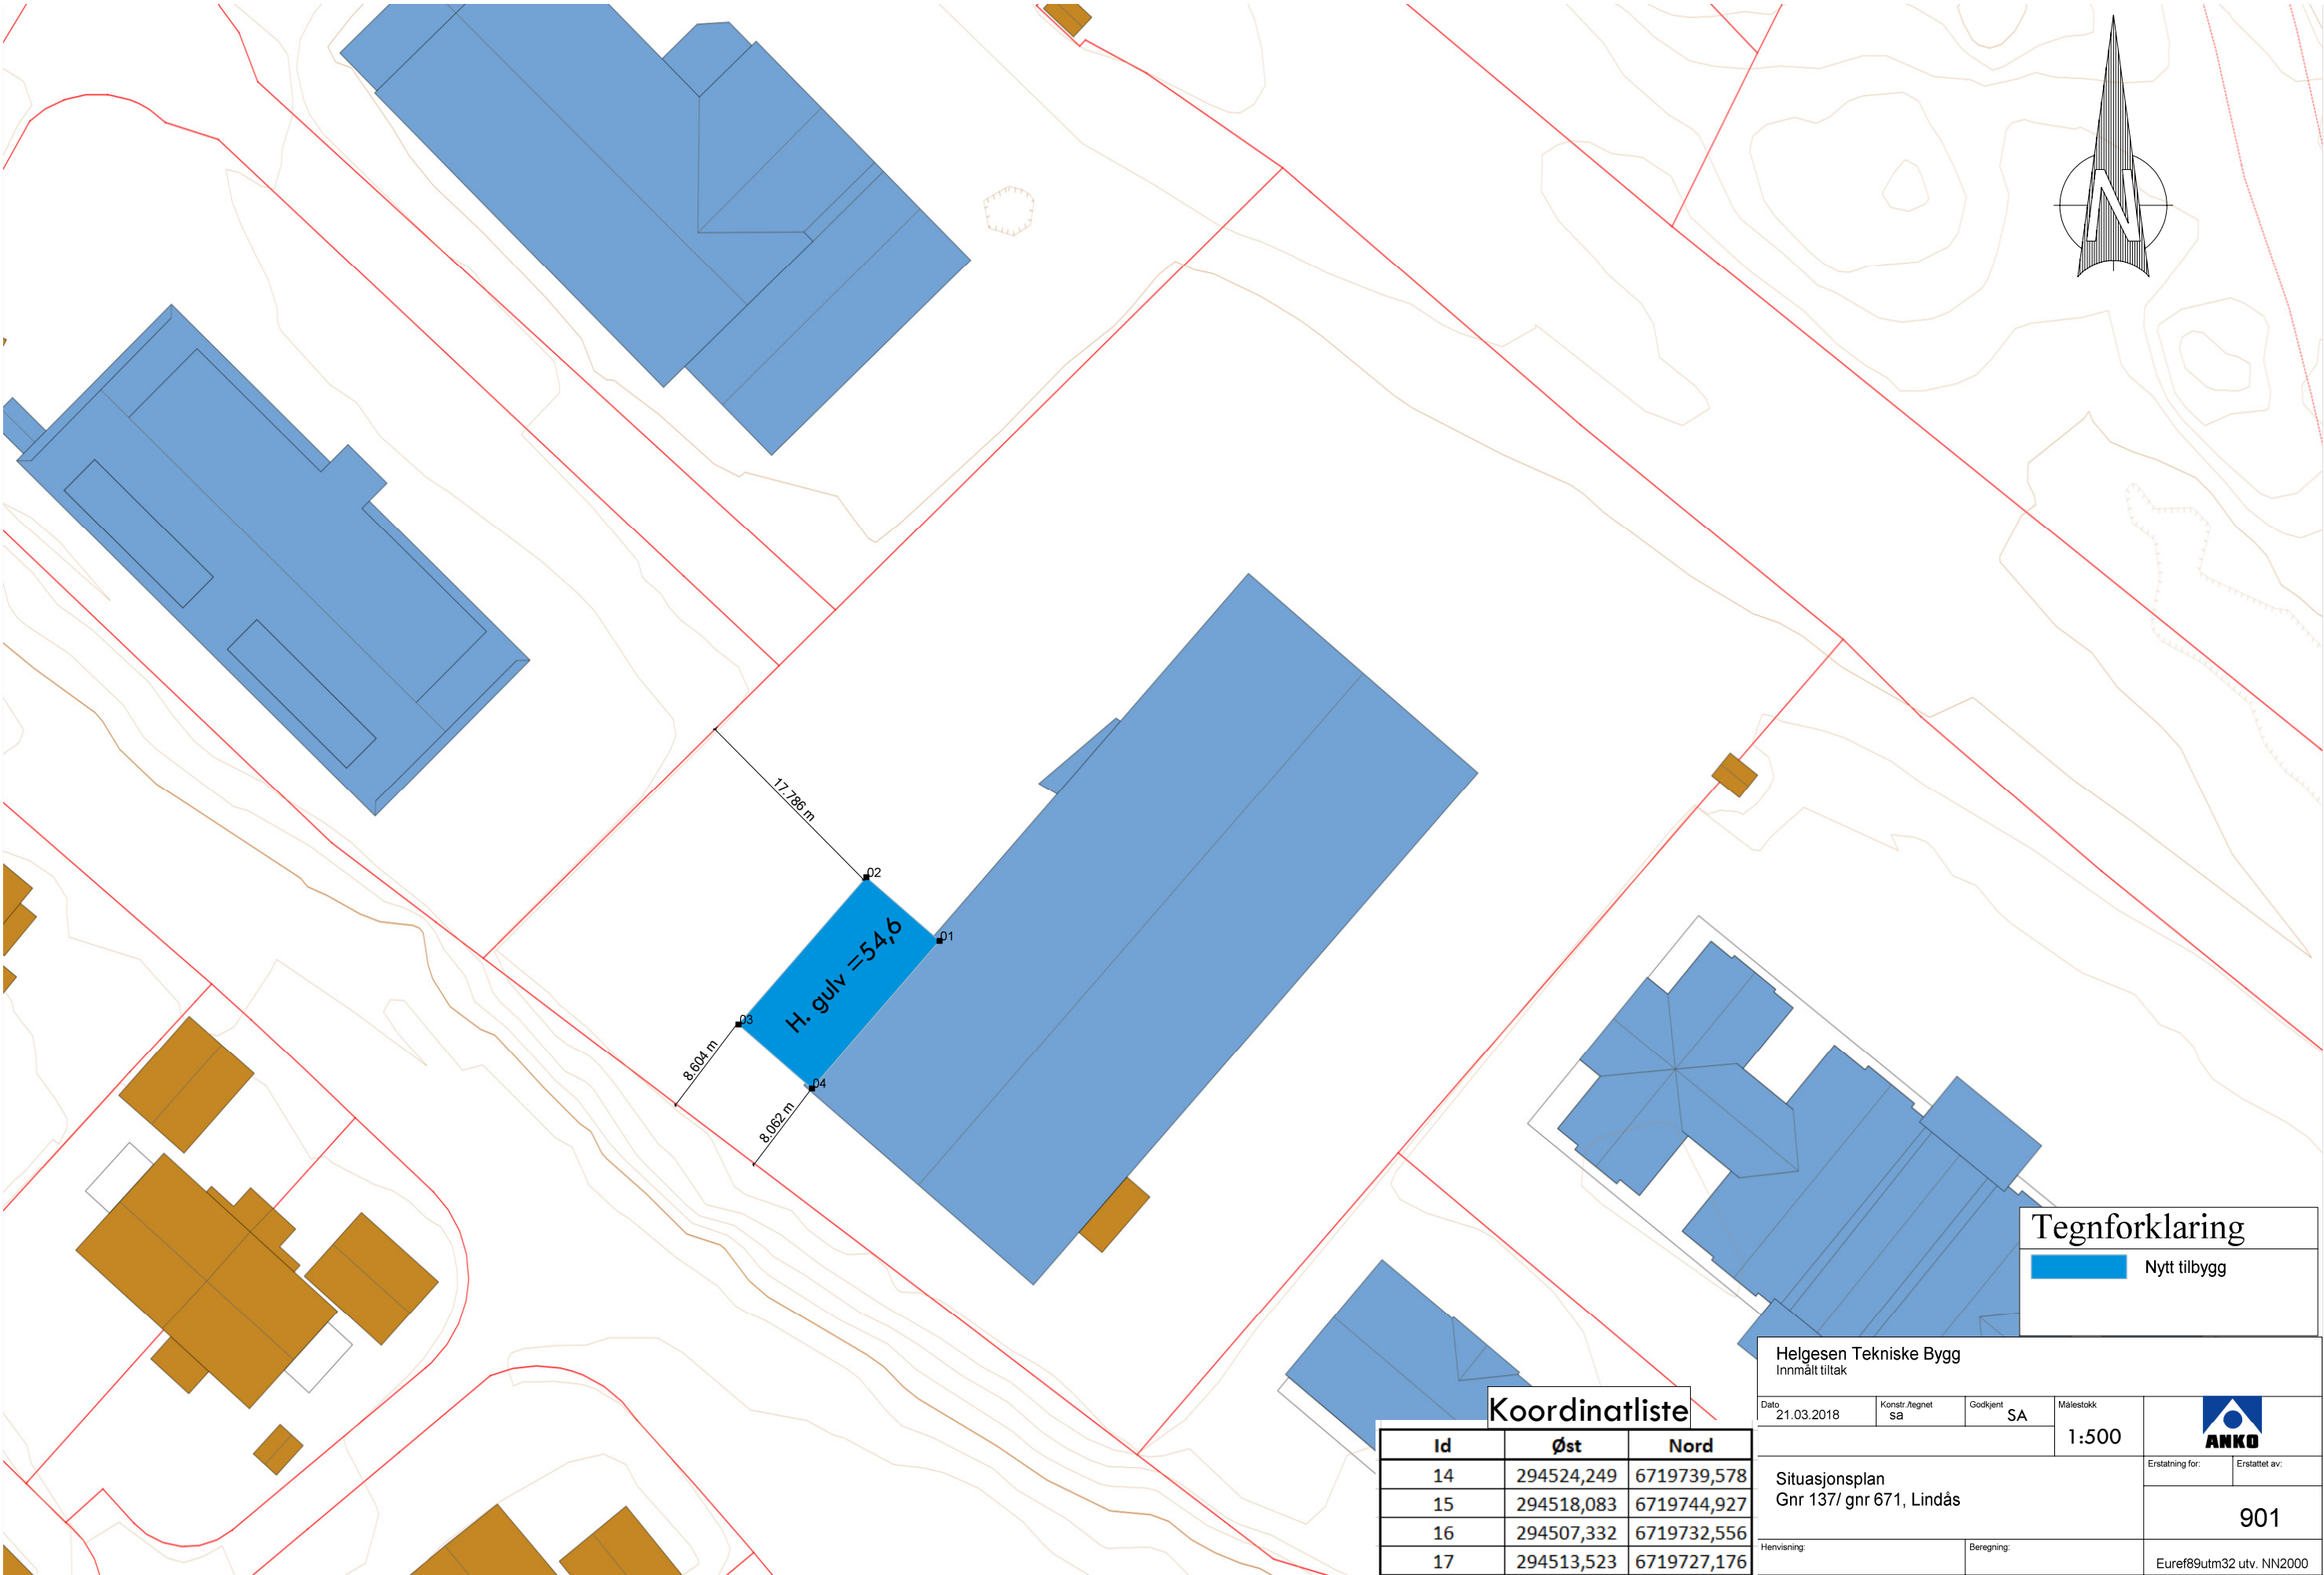

Tegnforklaring

Nytt tilbygg

Koordinatliste		
Id	Øst	Nord
14	294524,249	6719739,578
15	294518,083	6719744,927
16	294507,332	6719732,556
17	294513,523	6719727,176

Helgesen Tekniske Bygg				
Innmålt tiltak				
Dato	Konstr./regnet	Godkjent	Målestokk	
21.03.2018	sa	SA	1:500	
Situasjonsplan Gnr 137/ gnr 671, Lindås			Erstatning for:	Erstattet av:
			901	
Henvisning:		Beregning:		Euref89utm32 utv. NN2000