



Kart_nH-omraade

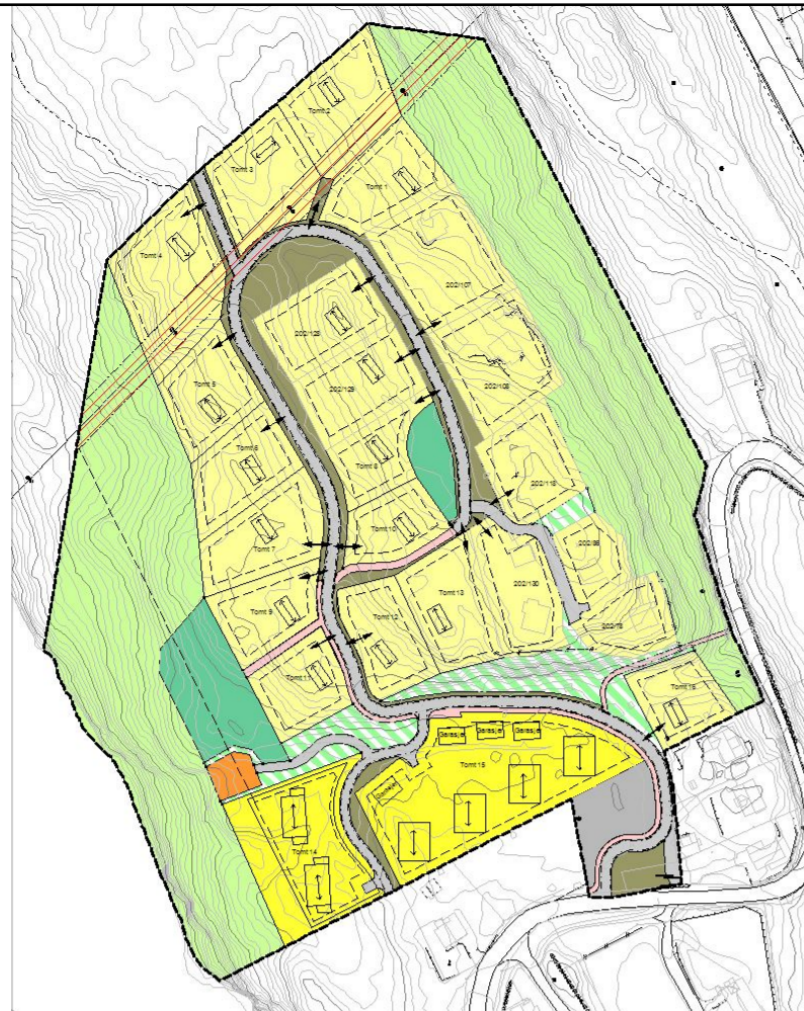


Godkjent_Reguleringsplan

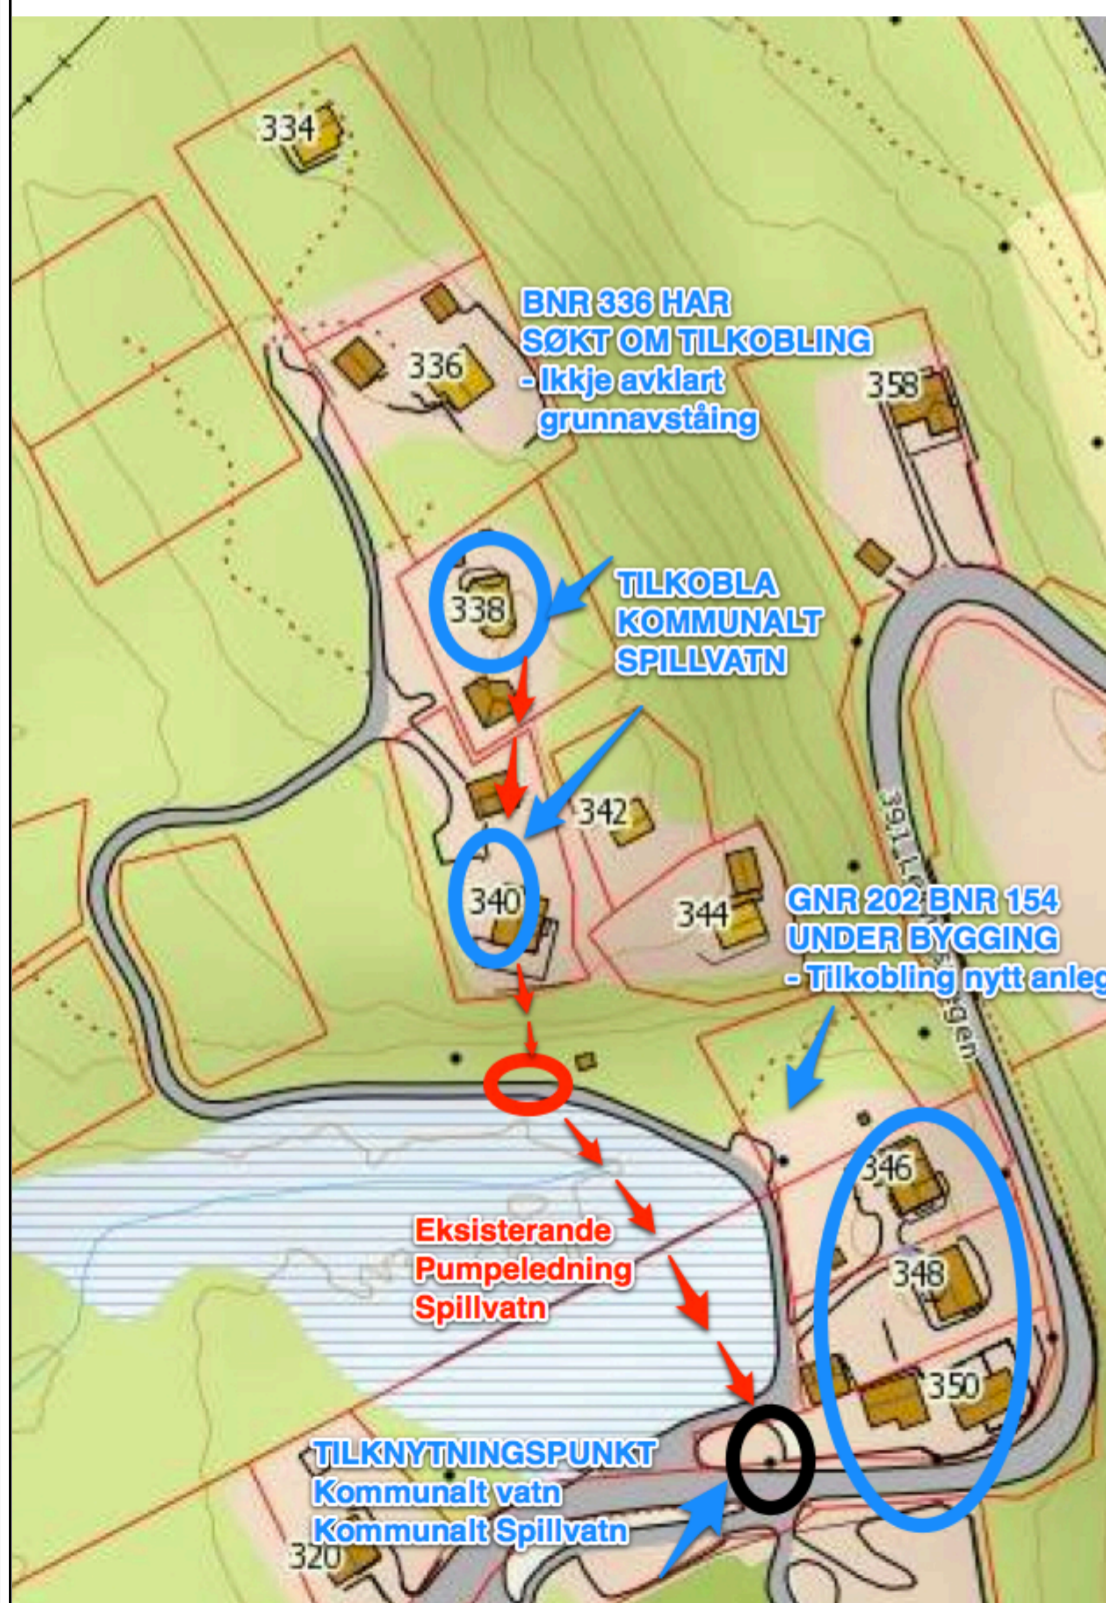


eksisterande_va_anlegg

VA-ANLEGG IDAG OG TILKOBLING

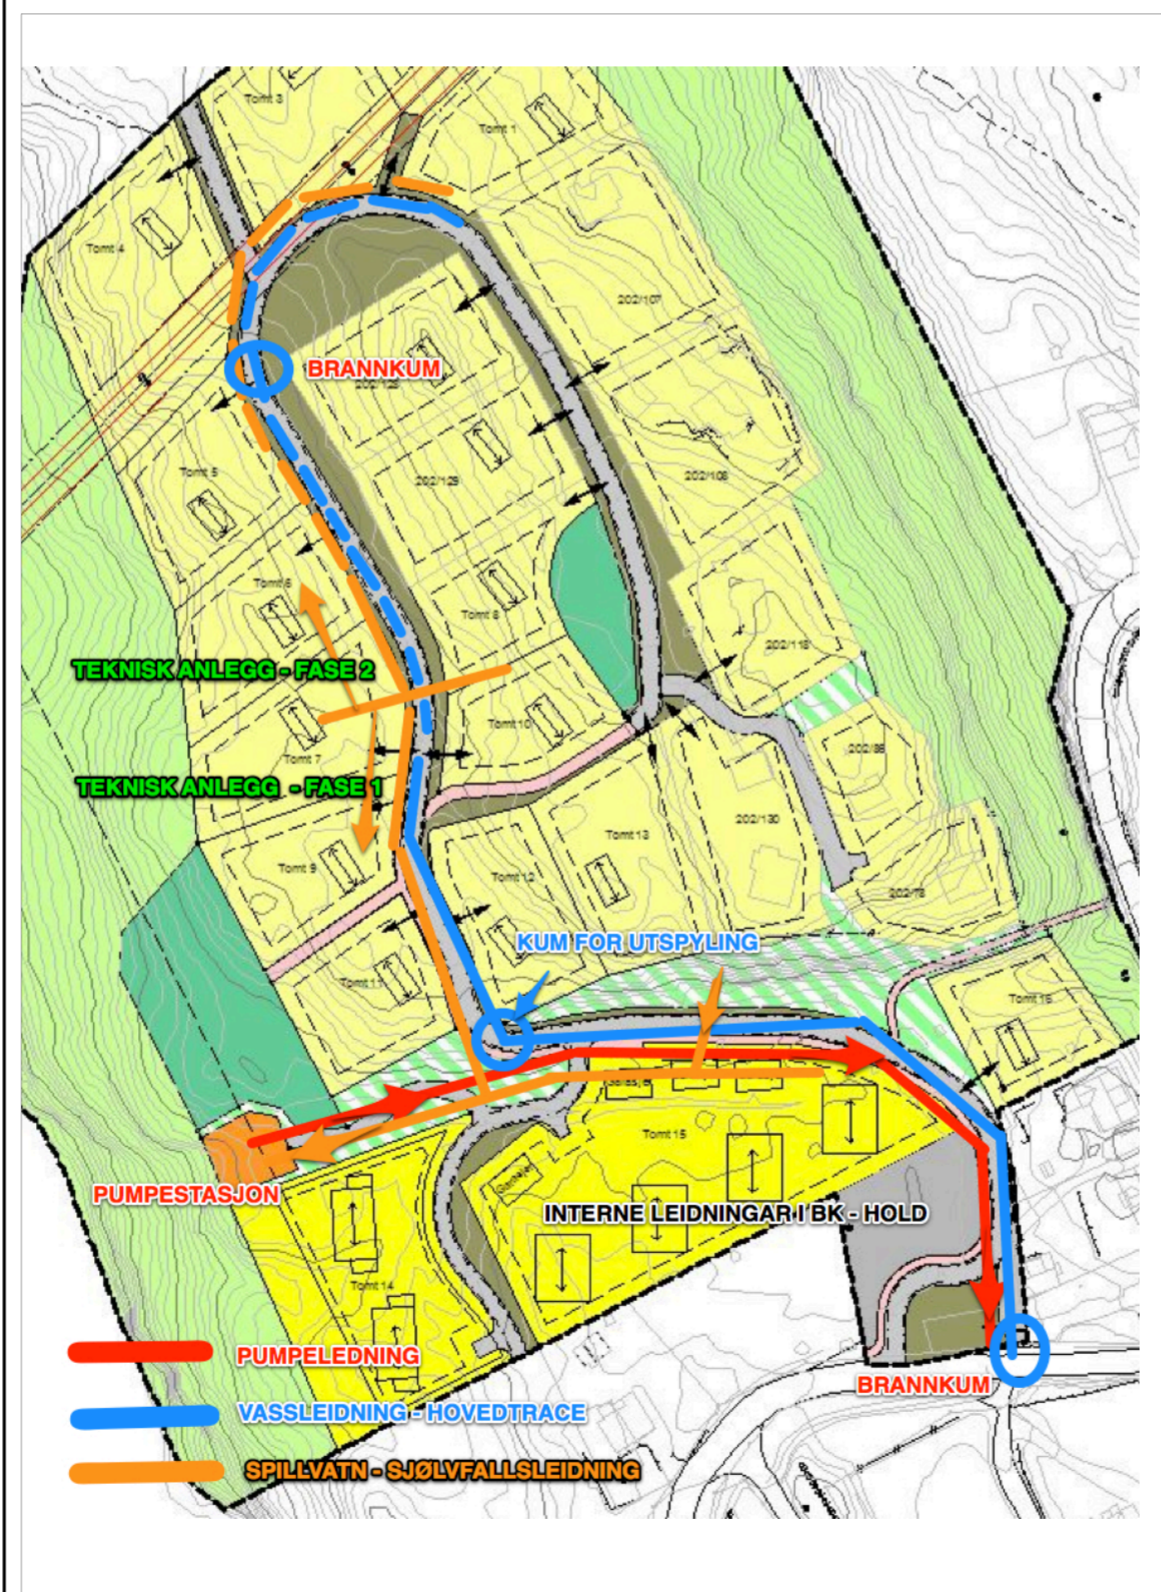

VA-ANLEGG - HOVUDTRACE

PLANLAGT UTFØRT I FASE 1

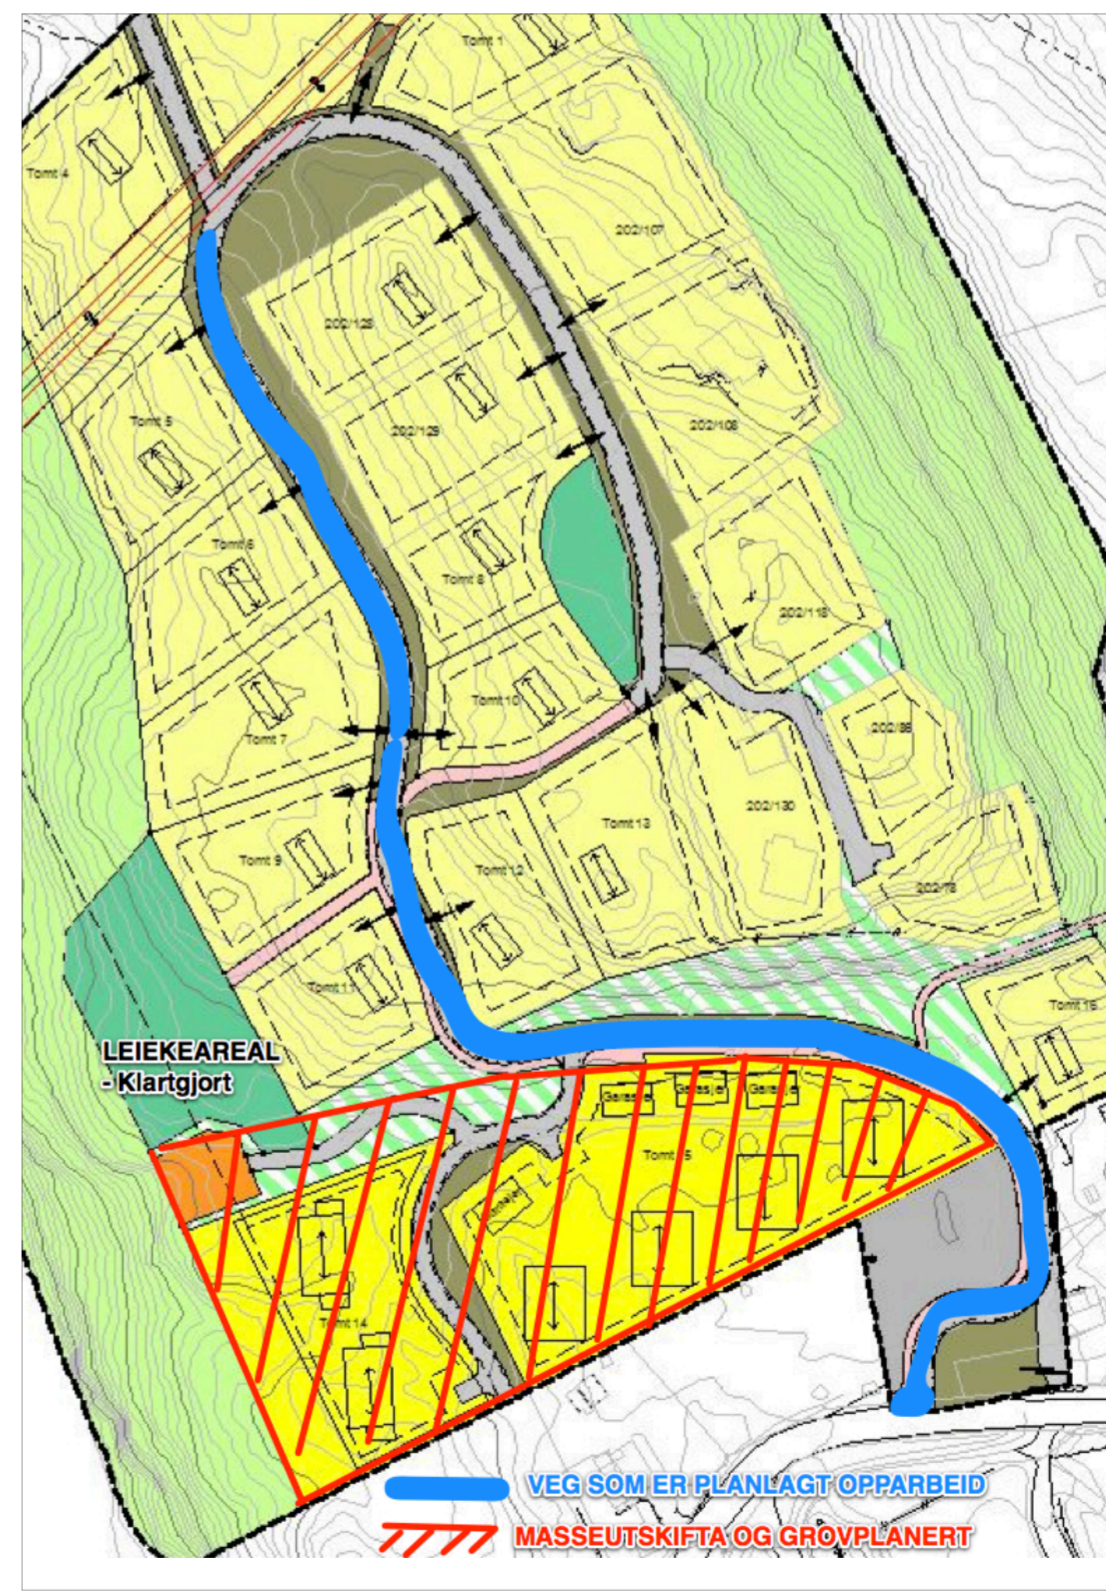

Veganlegg _ masseutskifting_del1

Tegningsnr.: A00-100 Revisjon nr.:

Type tegning: INFO EKSIST. OG PLANAR

Lokalisering:

- Prosjekteringsgruppen:
- ARK : Arkitektbedrift
 - RIB : Rådg. ing. Bygg
 - RIE : Rådg. ing. Elektro
 - RIV : ADU - Atle D. Utkilen
- Adresse
Postnr. Sted
Tlf. 000 00 000
E-post: ark@ark.no
- veien 0
0000 Stedet
Tlf. 000 00 000
E-post: @rnb.no
- veien 0
0000 Stedet
Tlf. 000 00 000
E-post: @rne.no
- Fonnes Senter, pb. 75
5952 Fonnes
Tlf. 56168080
E-post: atle@adu.no

Fase:
Prosjektfase


ADU - Atle D. Utkilen
Fonnes Senter, pb. 75
5952 Fonnes
Tlf. 56168080
E-post: atle@adu.no

Titel:
**Hjelmåsen AS
Helleåsen
Bustadområde**

Godkjent:
Filnavn:
2011225-VA-kumplan-
trace-1.pln
Date:
17.06.2014
Målestokk:
1:2,02, 1:1,52,
1:1,08,
Kontroll:
1:2,12
Sign.:
Kontroll:

Gnr./Bnr.:
202/3

Prosjektnr.: 2011225 Tegningsnr.: A00-100
Type tegning: INFO EKSIST. OG PLANAR
Prosjektrendev:

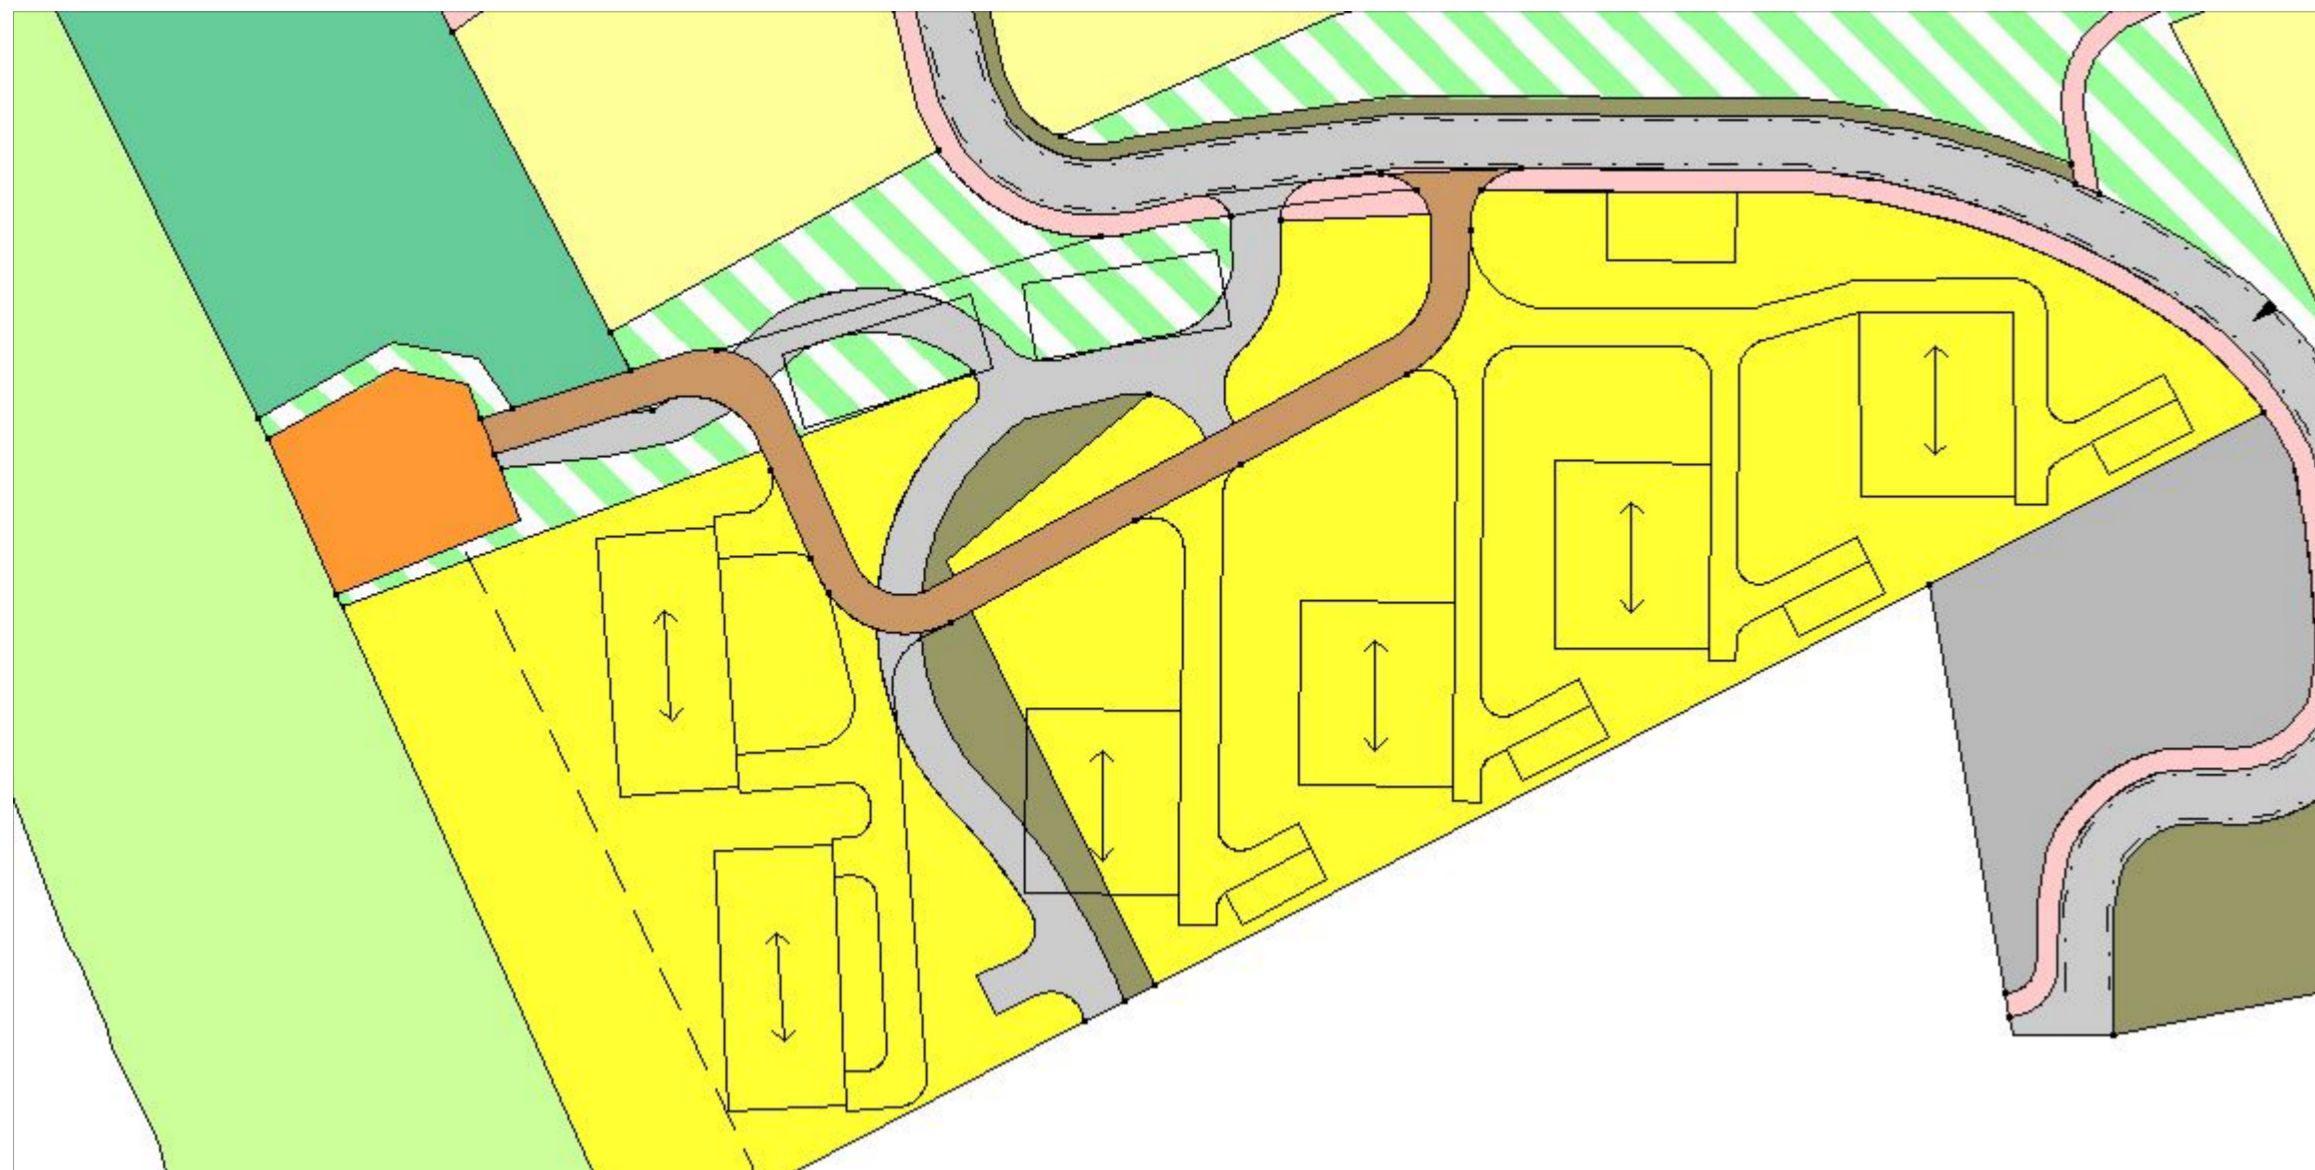

Endring av vegar i området som er avsett til konsentert busetnad BK. Grunnen til at vi meiner at det er riktig å gjera endringane er:


- Gir betre og sikrere avkjørsel frå veg 1. Vi unngår fylling og det er betre siktforhold.
- Vegutforming internt blir betre og vi får skildt mellom bustad og bilar/parkering.

Kartet viser vegar slik dei var planlagt i reguleringsplanen (grå) og slik vi no ynskjer å justera (brun). I tillegg er internvegar vist utan farge.

BK_Internvegar_justering



ILLUSTRASJON - SLIK VI SER FOR OSS AT OMRÅDET BK KAN SJÅ UT

Tegningsnr.: A00-101		Revisjon nr.:
Type tegning: Justering Internvegar BK		
Lokalisering:		
Prosjekteringsgruppen: <input type="radio"/> ARK : Arkitektbedrift <input type="radio"/> RIB : Rådg. ing. Bygg <input type="radio"/> RIE : Rådg. ing. Elektro <input checked="" type="radio"/> RIV : ADU - Atle D. Utkilen		
Adresse Postnr. Sted Tlf. 000 00 000 E-post: ark@ark.noveien 0 0000 Stedet Tlf. 000 00 000 E-post:@rib.noveien 0 0000 Stedet Tlf. 000 00 000 E-post:@rie.no Fønnes Senter, pb. 75 5952 Fønnes Tlf. 5618080 E-post: atle@adu.no		
Fase: Prosjektfase		
		
Tittel: Hjelmåsen AS Helleåsen Bustadområde		Godkjent: Filnavn: 2011225-VA-kumplan- trace-1.pln Dato: 17.06.2014 Målestokk: 1:1, 1:1,52 Kontroll: Sign.: Kontroll: Gnr./Bnr.: 202/3
Prosjektnr.: 2011225	Tegningsnr.: A00-101	Prosjekt nr. for prosjekterende/lev
Type tegning: Justering Internvegar BK		