


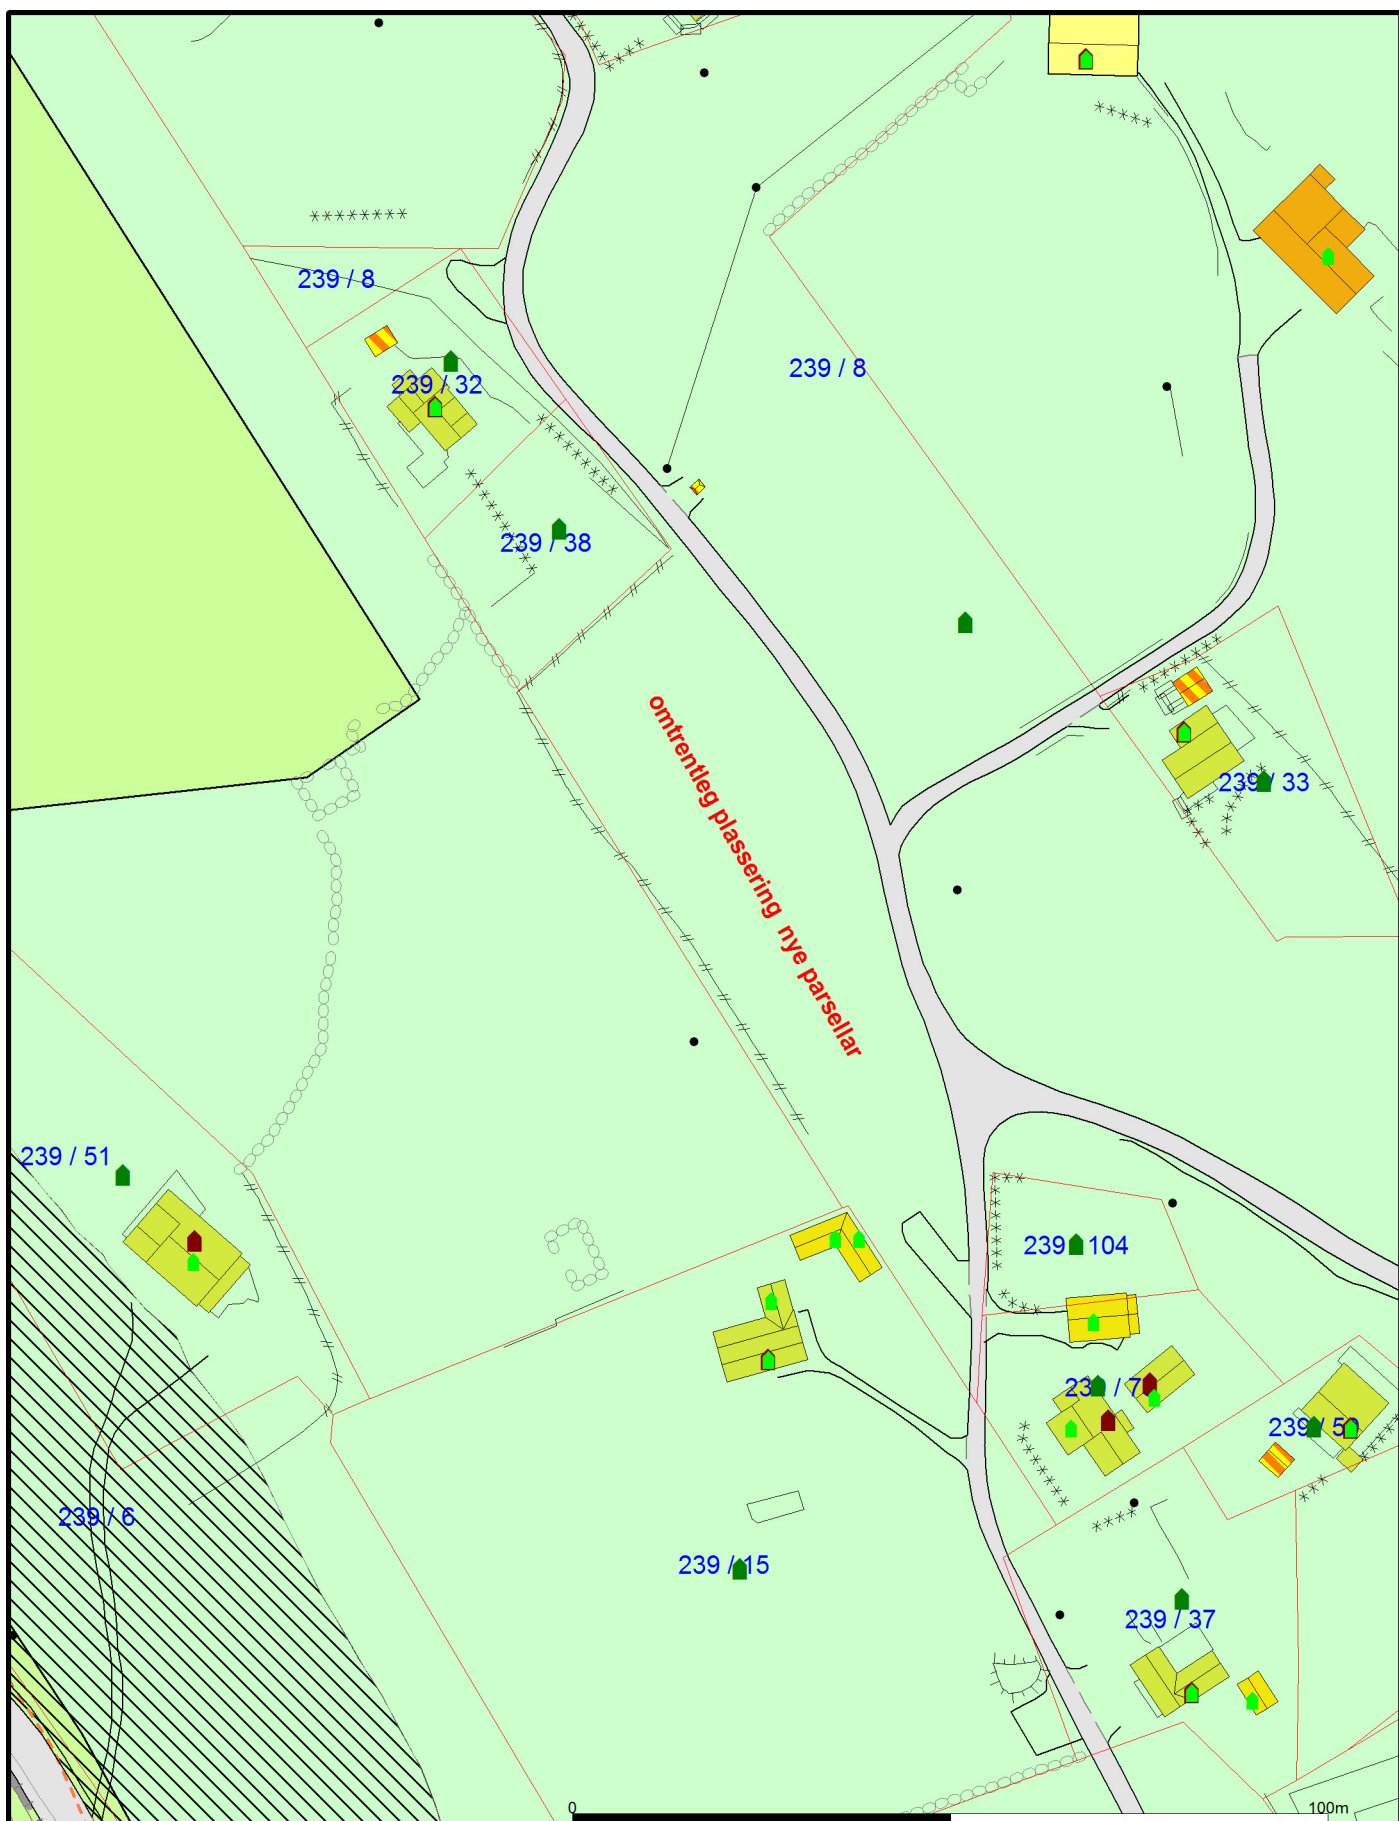

Bustadbygging	Andre typer nærmere angitt	Spredt bustadbygging
Fritidsbustader	Grav og umelund	Spredt fritidsbustader
Sentrumsformål	Komb bebyggelse og Nærin	Spredt næringsbygging
Off. privat tenesteyting	Veg	Bruk og vern av sjø og vassd
Fritids- og turistforemål	Hamn	Småbåthavn
Råstoffutnytting	Gronstruktur	Fiske
Næringsbebyggelse	Frionråde	Akvakultur
Idrettsanlegg	Parkområde	

Beliggenhet og høyder må oppfattes som orienterende.



Dato: 2018.03.22
Sign: lieiho

Lindås kommune

Geodata avdeling

Kommuneplanen sin arealdel for 2011-2023

Utsnitt KPA gbnr 239/8



Målestokk
1:1000