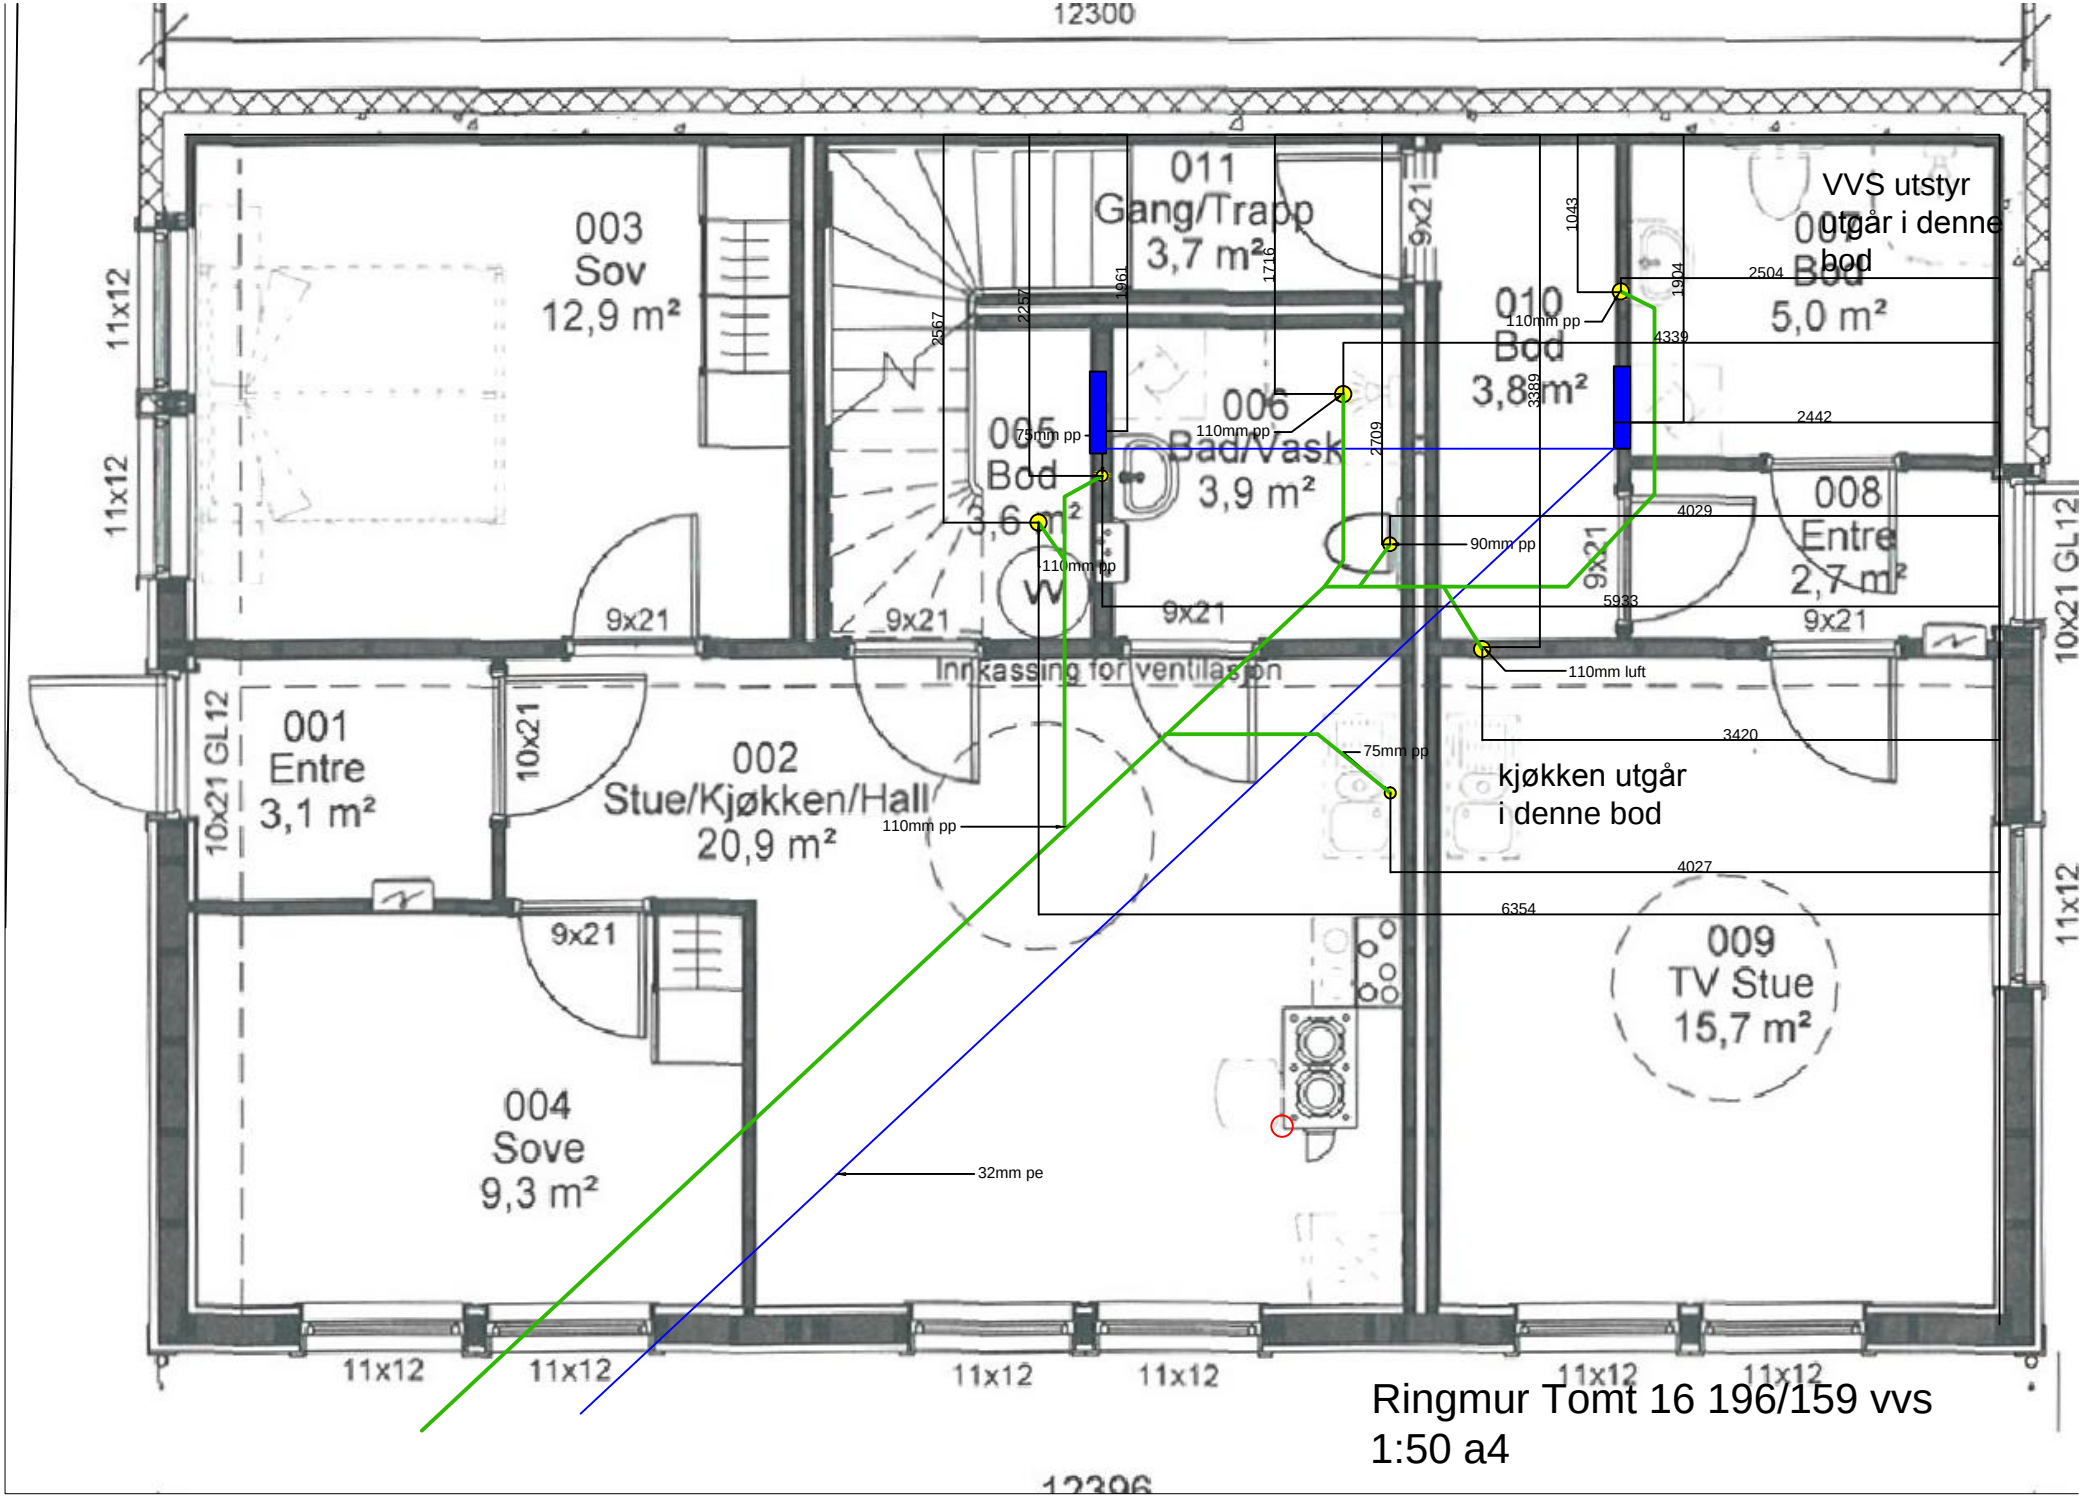
12300
003
Sov
12,9 m²
011
Gang/Trapp
3,7 m²
010
Bod
3,8 m²
007
Bod
5,0 m²
VVS utstyr
utgår i denne
bod
005
Bod
3,6 m²
006
Bad/Vask
3,9 m²
008
Entre
2,7 m²
001
Entre
3,1 m²
002
Stue/Kjøkken/Hall
20,9 m²
Innkassing for ventilasjon
kjøkken utgår
i denne bod
004
Sove
9,3 m²
009
TV Stue
15,7 m²
110mm pp
75mm pp
90mm pp
110mm luft
32mm pe
11x12
10x21 GL12
9x21
10x21
2504
4339
2442
4029
5933
3420
4027
6354
2567
2257
1961
1716
2709
3389
1904
1043
Ringmur Tomt 16 196/159 vvs
1:50 a4
12396