


Bygningens yttermål er til utvendig kledning eller mur.
Bygningens innermål er til bindingsverk innvendig.

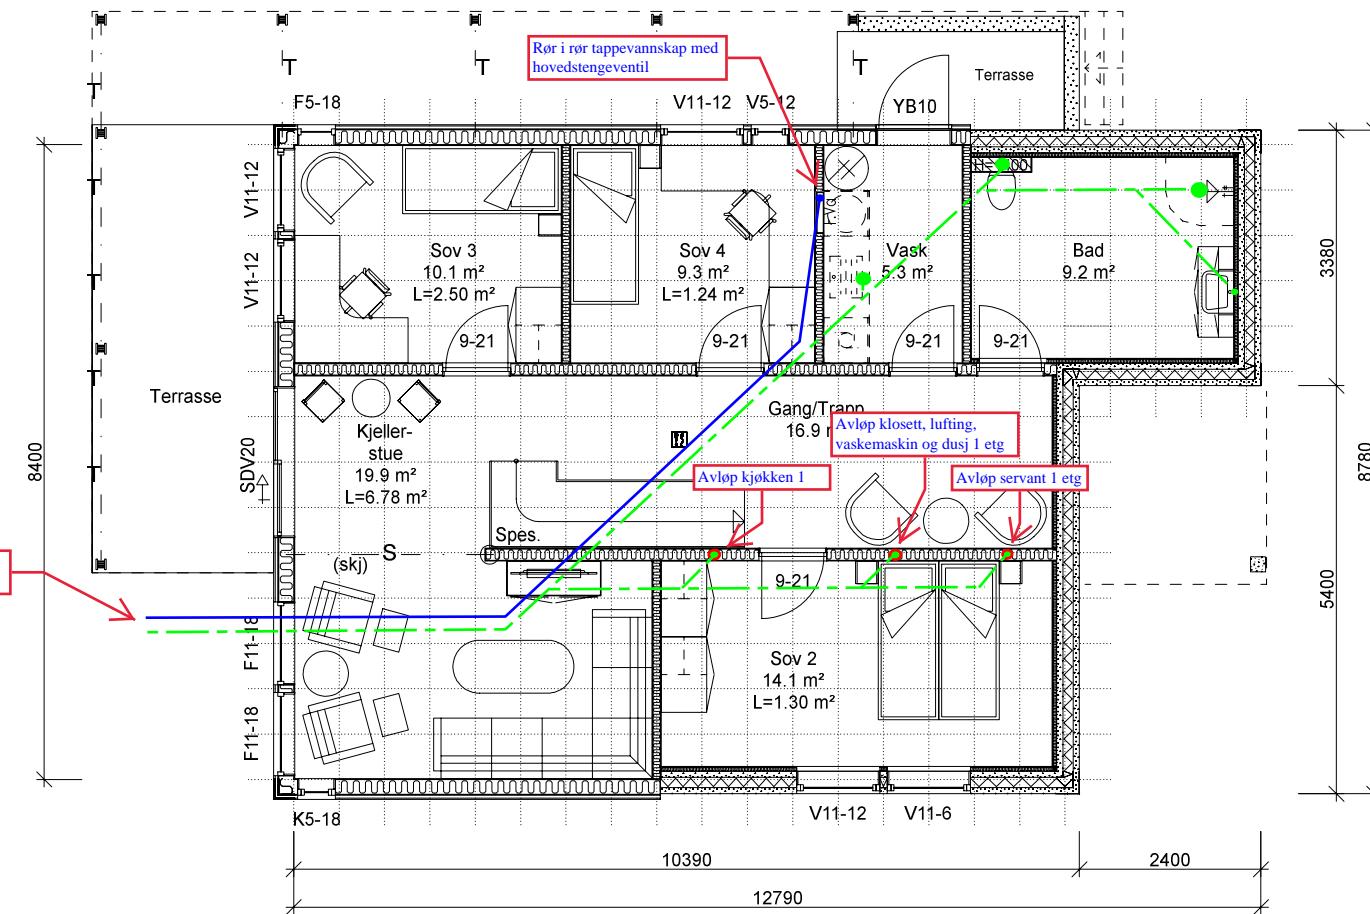

Denne tegningen tilhører Hedalm Anebyhus AS og kan ikke benyttes uten skriftlig samtykke.

Tiltakshaver:

Fløssvika Utvikling AS

03.02.2018

Einar Staudal

Stusdal VVS a/s
Oslo 110

Målestokk

1 : 100

SPnr.

SP00547

Dato:

16.11.2017

Prosj. nr.

PN0976

Sign.:

FBA

E-nr. :

E1:85

Tegn.nr.:

8496

Rev.:

**HEDALM
ANEBYHUS**

DATA DESIGN SYSTEM

Byggeplass/(Gnr./Bnr):

Luna 3, Leknesvegen, 5915 Hjelmås

195/235

Hustype:

Utg. Luna

Arknr.
502 Plan u.etasje