


Bygningens yttermål er til utvendig kledning eller mur.
Bygningens innermål er til bindingsverk innvendig.

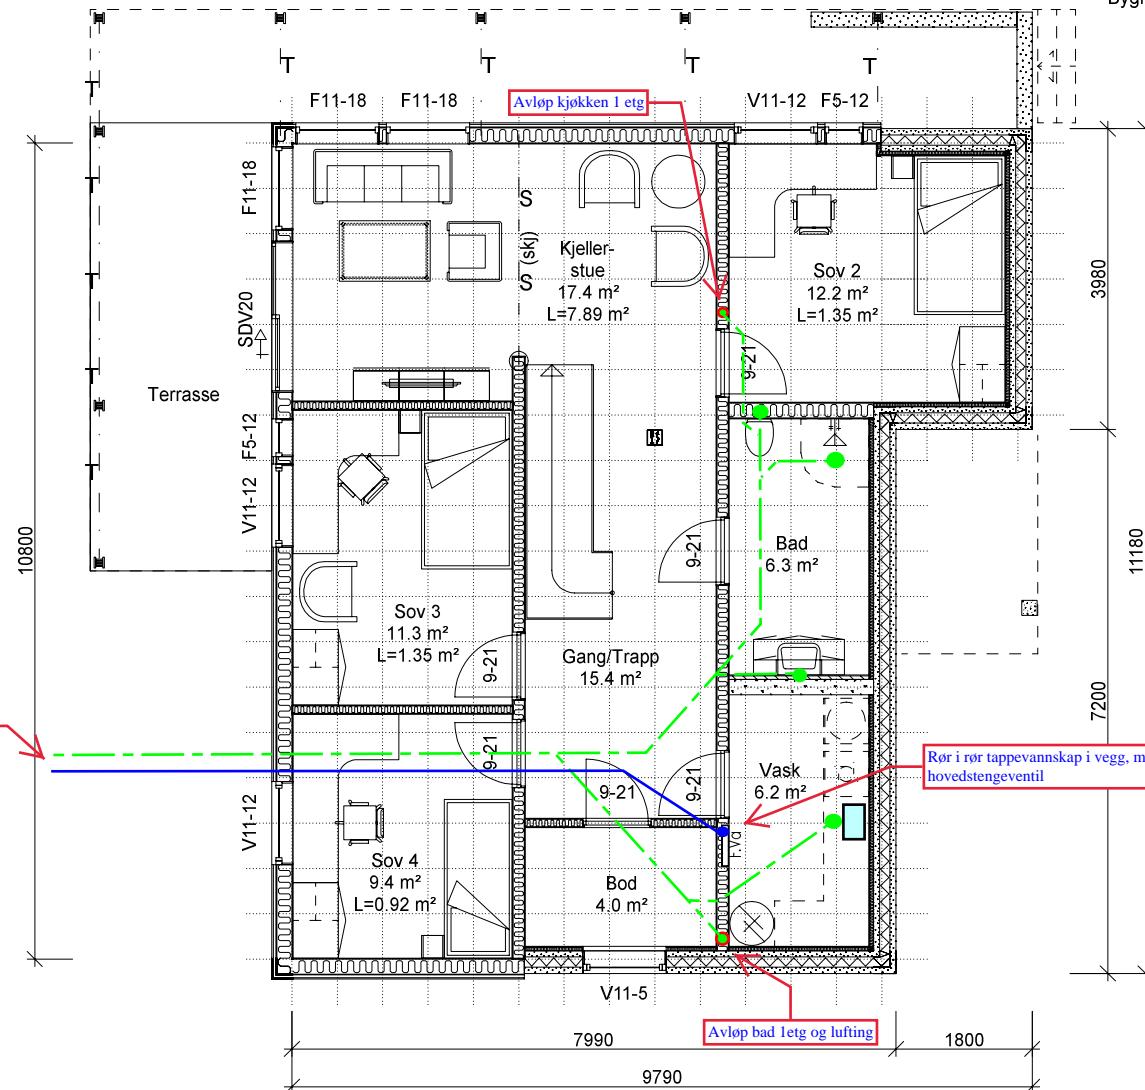

Denne tegningen tilhører Hedalm Anebyhus AS og kan ikke benyttes uten skriftlig samtykke.

Tiltakshaver:

Fløssvika Utvikling AS

03.02.2018

Einar Staudal

Stusdal VVS a/s
Festivitit

Målestokk
1 : 100

SPnr.
SP00597

Dato:
16.11.2017

Prosj. nr.
PN0977

Sign.:
FBA

Byggeplass/(Gnr./Bnr):
Luna 4, Leknesvegen, 5915 Hjelmås

195/235

Hustype:
Utg. Luna

Arknr.
502 Plan u.etasje

E-nr.:
E1:84

Tegn.nr.:
8497

**HEDALM
ANEBYHUS**

DATA DESIGN SYSTEM