

For matrikkelenhet:

Kommune: 1263 - LINDÅS  
Gårdsnr.: 137  
Bruksnummer: 812

Matrikkelført	
27 MAR 2018	
Lopenr.:	Lindås kommune Signatur: SSO

Utskriftsdato/klokkeslett: 27.03.2018 kl. 12:46

Produsert av: Sverre Solberg

Attestert av: Lindås kommune

Sverre Solberg  
Lindås kommune

Orientering om matrikkellbrev

Matrikkellbrevet er hjemlet i «Lov om egedomsregistrering» (matrikkellova) av 17. juni 2005. Etter definisjonen i matrikkellovens § 3 d) er matrikkellbrevet en attestert utskrift av matrikkelen som viser alle registrerte opplysninger om en matrikkelenhet ved oppgit dato.

Om fullstendighet og nøyaktighet i matrikkelbrevet

Matrikkelen ble etablert ved konvertering av data fra tidligere registre. Det kan variere hvor gode disse dataene er med hensyn på fullstendighet og nøyaktighet. I enkelte tilfeller kan grenselinjer mangle helt eller delvis eller være feil registrert. Det kan også være feil og mangler ved registrert bygnings- og adresseinformasjon. Fullstendighet og stedfestningsnøyaktighet er generelt bedre innenfor enn utenfor tettbygd strøk. Vær oppmerksom på at for mange matrikkelenheter og bygg hefter usikkerhet ved arealet som oppgis.

For utfyllende informasjon: [www.kartverket.no/matrikkellbrev](http://www.kartverket.no/matrikkellbrev)

## Matrikkelenhet

Matrikkelenhetstype:	Grunneiendom
Bruksnavn:	Alver
Etableringsdato:	27.03.2018
Skyld:	0
Er tinglyst:	Ja
Har festegrunner:	Nei
Er sesjonert:	Nei

## Arealrapport

Tekst

Beregna areal for 137 / 812

Areal (m<sup>2</sup>) Kommentar  
59,7 Usikkert areal

## Eierforhold


Tinglyste eierforhold	Rolle	Status	Føds.d./org.nr	Navn	Bruksenhetsadresse	BruksenhetsAdresse	Andel
Hjemmelshaver			120539	MEDAAS KARI	ALVERVEGEN 95	5911 ALVERSUND	1 / 1

## Forretninger

Forretningsstype	Arsak til feilretting	Tinglysingsstatus	Tinglysingsstatusdato	Forretningsdato	Matrikkelføringsdato	Signatur
Annen forretningstype			21.03.2018	27.03.2018	1263sos	
Oppmålingsforretning	Tinglyst	27.03.2018	27.03.2018	27.03.2018	1263sos	
	Rolle		Matrikkelenhet		Arealendring	
	Avgiver		1263 - 137/812		-59,7	
	Mottaker		1263 - 137/812		59,7	

## Oversiktskart for 137 / 812

Målestokk 1:1 000  
EUREF89 UTM Sone 32

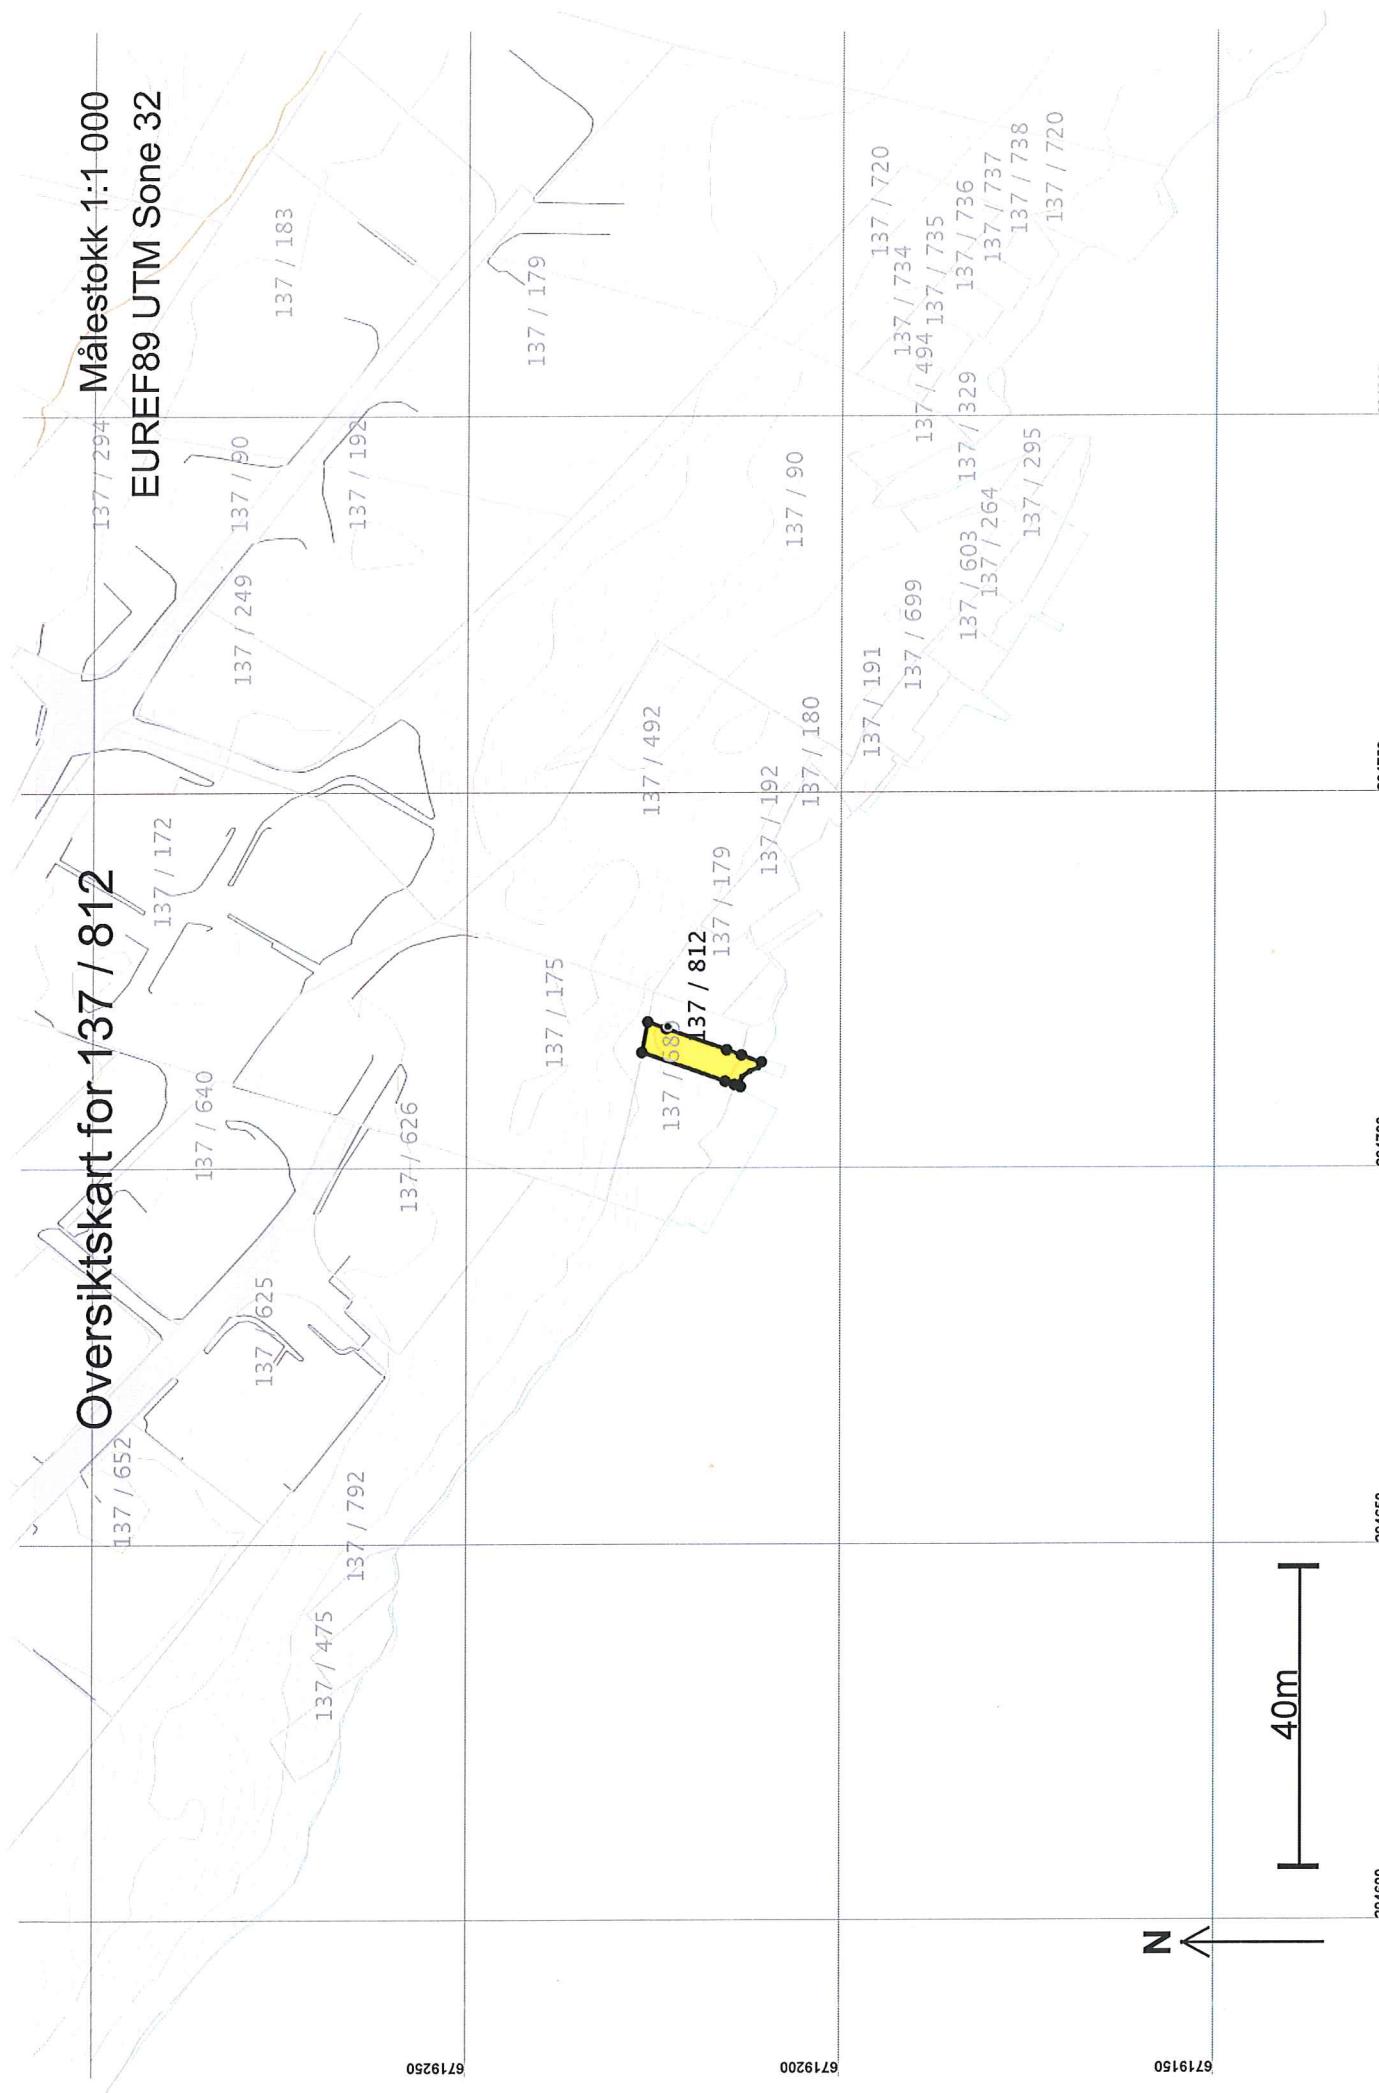

27.03.2018 12.46

Matrikkelskjemte for 1263 - 137 / 812

Side 3 av 5

294650


294700

294800

6719150

6719200

6719250

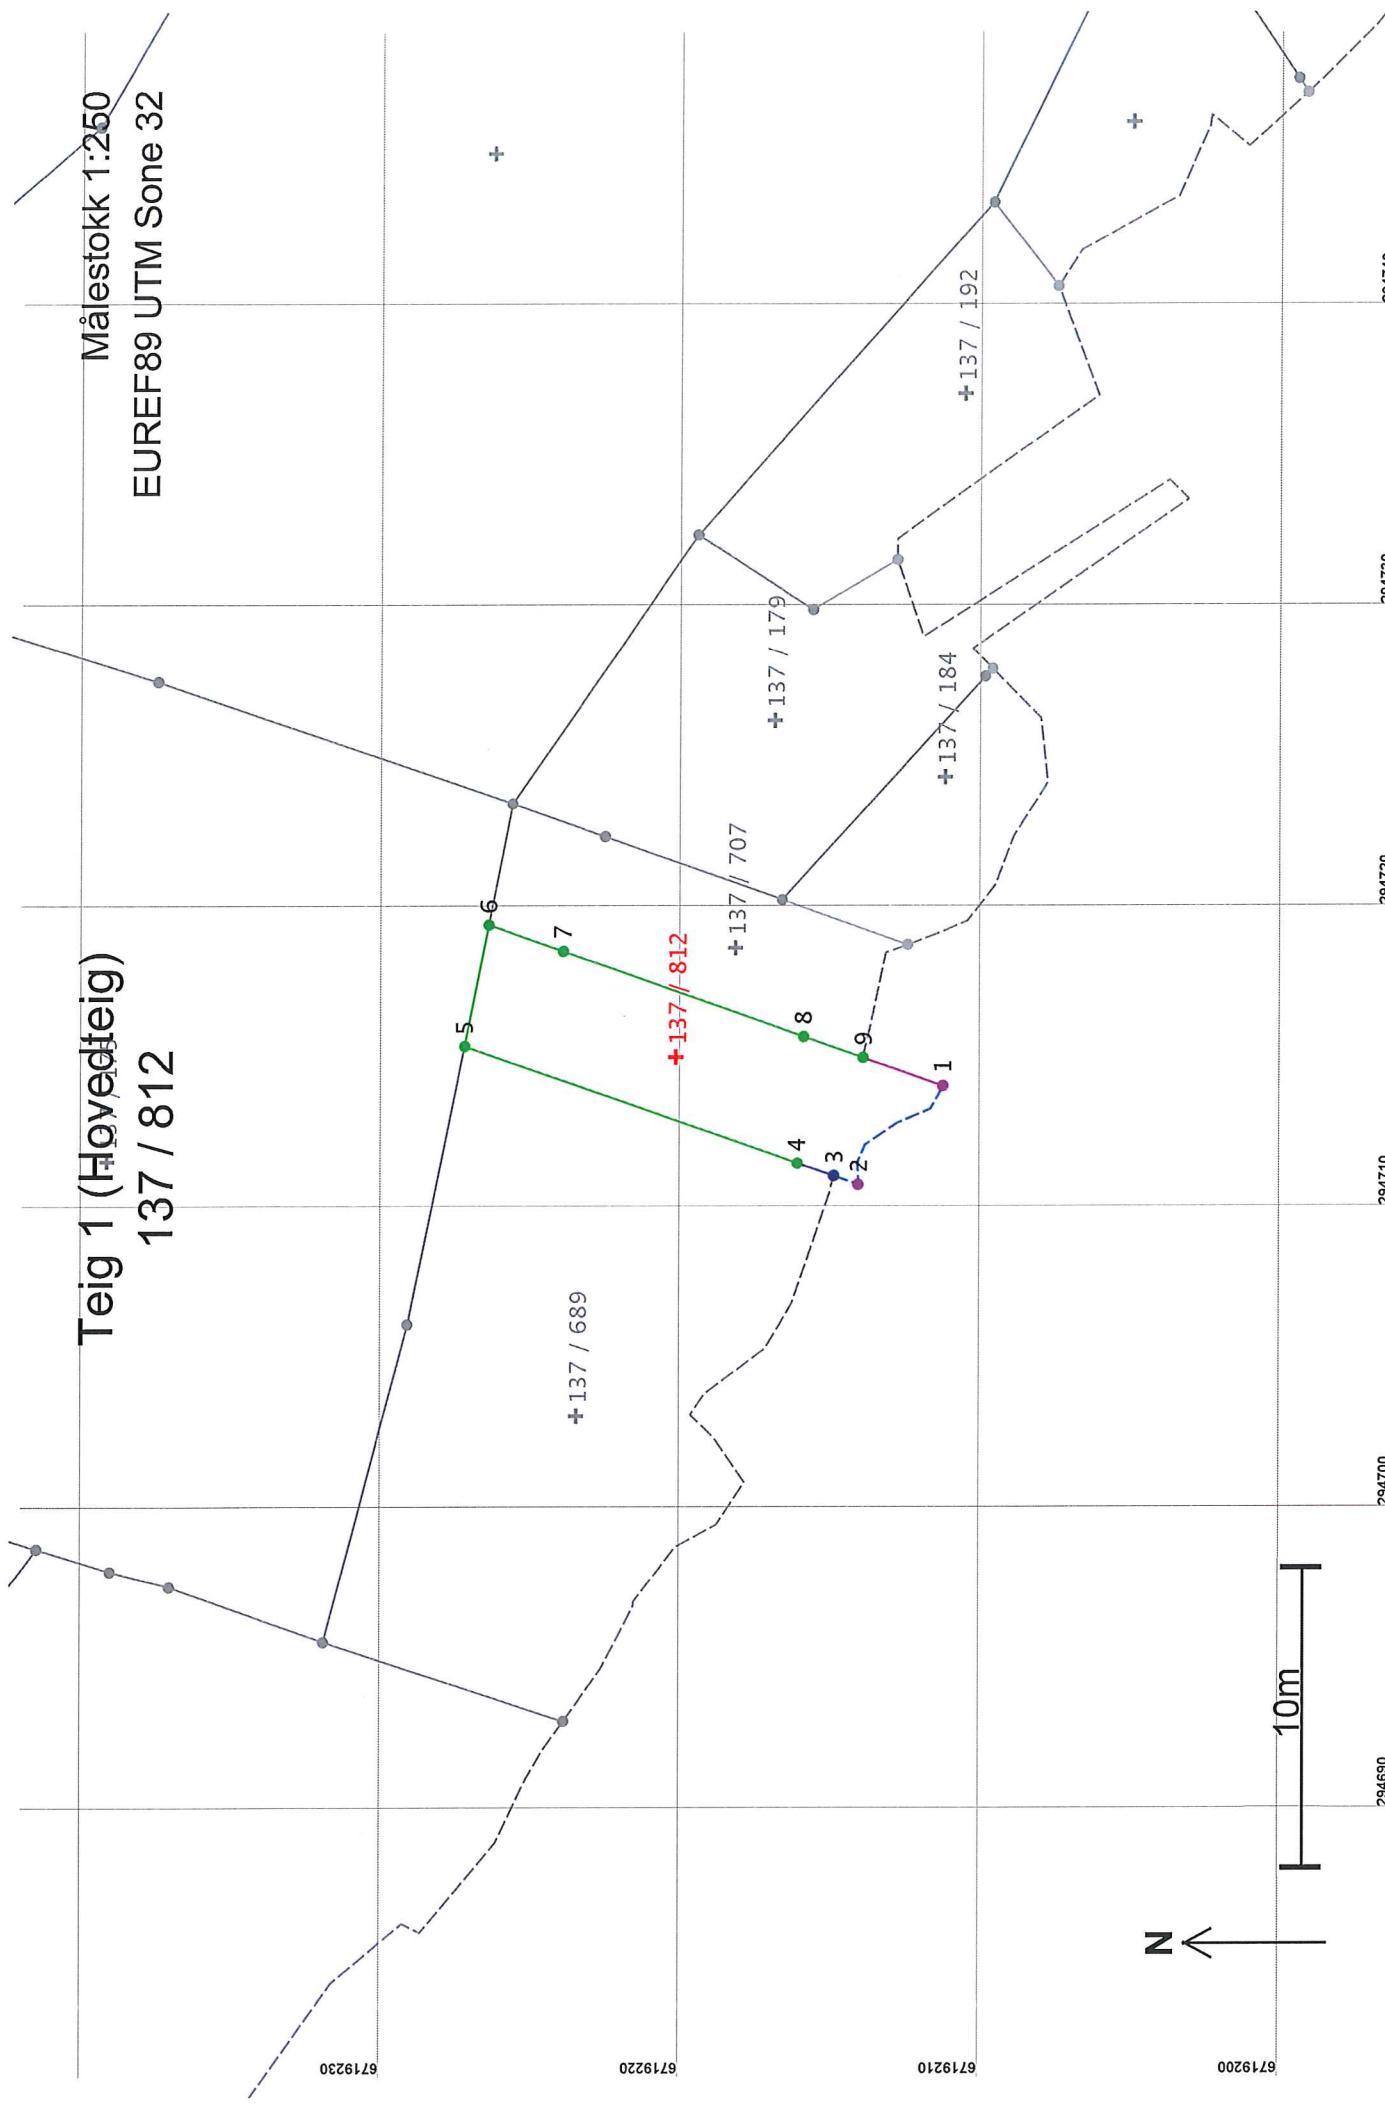

27.03.2018 12.46

Matrikkelskrift for 1263 - 137 / 812

Side 4 av 5

## Areal og koordinater

Areal: 59,7  
Representasjonspunkt: Koordinatsystem: EUREF89 UTM Sone 32  
Grensepunkt / Grenselinje

Arealmerknad: Hjelplinje vannkant

Nord: 6719220

Øst: 294715

## Grensepunkt / Grenselinje

Løpenr	Nord	Øst	Grensemerke nedsatt i / Grensepunkttype / Lengde Hjelplinjetype	Målemetode	Nøyaktighet	Radius
1	6719211,42	294713,96	Ikke spesifisert Umerket	69 Beregnet	200	200
2	6719214,23	294710,68	4,74 Vannkant Ikke spesifisert Umerket	69 Beregnet	200	200
3	6719215,04	294710,97	0,86 Vannkant Ikke spesifisert Umerket	12 Terregmålt: Teodolitt med elektronisk avstandsmåler	36	37
4	6719216,26	294711,39	1,29 Ikke hjelplinje Fjell Offentlig godkjent grensemerke	12 Terregmålt: Teodolitt med elektronisk avstandsmåler	13	14
5	6719227,40	294715,29	11,80 Ikke hjelplinje Fjell Offentlig godkjent grensemerke	12 Terregmålt: Teodolitt med elektronisk avstandsmåler	13	14
6	6719226,60	294719,32	4,11 Ikke hjelplinje Ikke spesifisert Umerket	69 Beregnet	13	13
7	6719224,12	294718,45	2,64 Ikke hjelplinje Mur Annen detalj	96 GPS kinematisk (Real time kinematic)	14	14
8	6719216,06	294715,60	8,55 Ikke hjelplinje Mur Annen detalj	96 GPS kinematisk (Real time kinematic)	13	14
9	6719214,09	294714,90	2,09 Ikke hjelplinje Ikke spesifisert Umerket	96 GPS kinematisk (Real time kinematic)	14	14
			2,83 Ikke hjelplinje	96 GPS kinematisk (Real time kinematic)	13	201

**Utskriftsdato:** 27.03.2018 13:07:43

**Brukernavn:** H63TLBO

## **Eiendomsregisteret**

Kilde og behandlingsansvarlig: Ambita AS

### **Grunndata**

**Du har søkt på: Knr.: 1263 Gnr.: 137 Bnr.: 21 Fnr.: Snr.:**

**Registreringsenhet:**

**Statens Kartverk**


**Oppdatert per: 27.03.2018 kl.  
13.05**

**2018/593182-1/200 REGISTRERING AV GRUNN**

**27.03.2018 12:27**

Denne matrikkelenhet utskilt fra: KNR:  
1263 GNR: 137 BNR: 21  
ELEKTRONISK INNSENDT

----- UTSKRIFT SLUTT -----

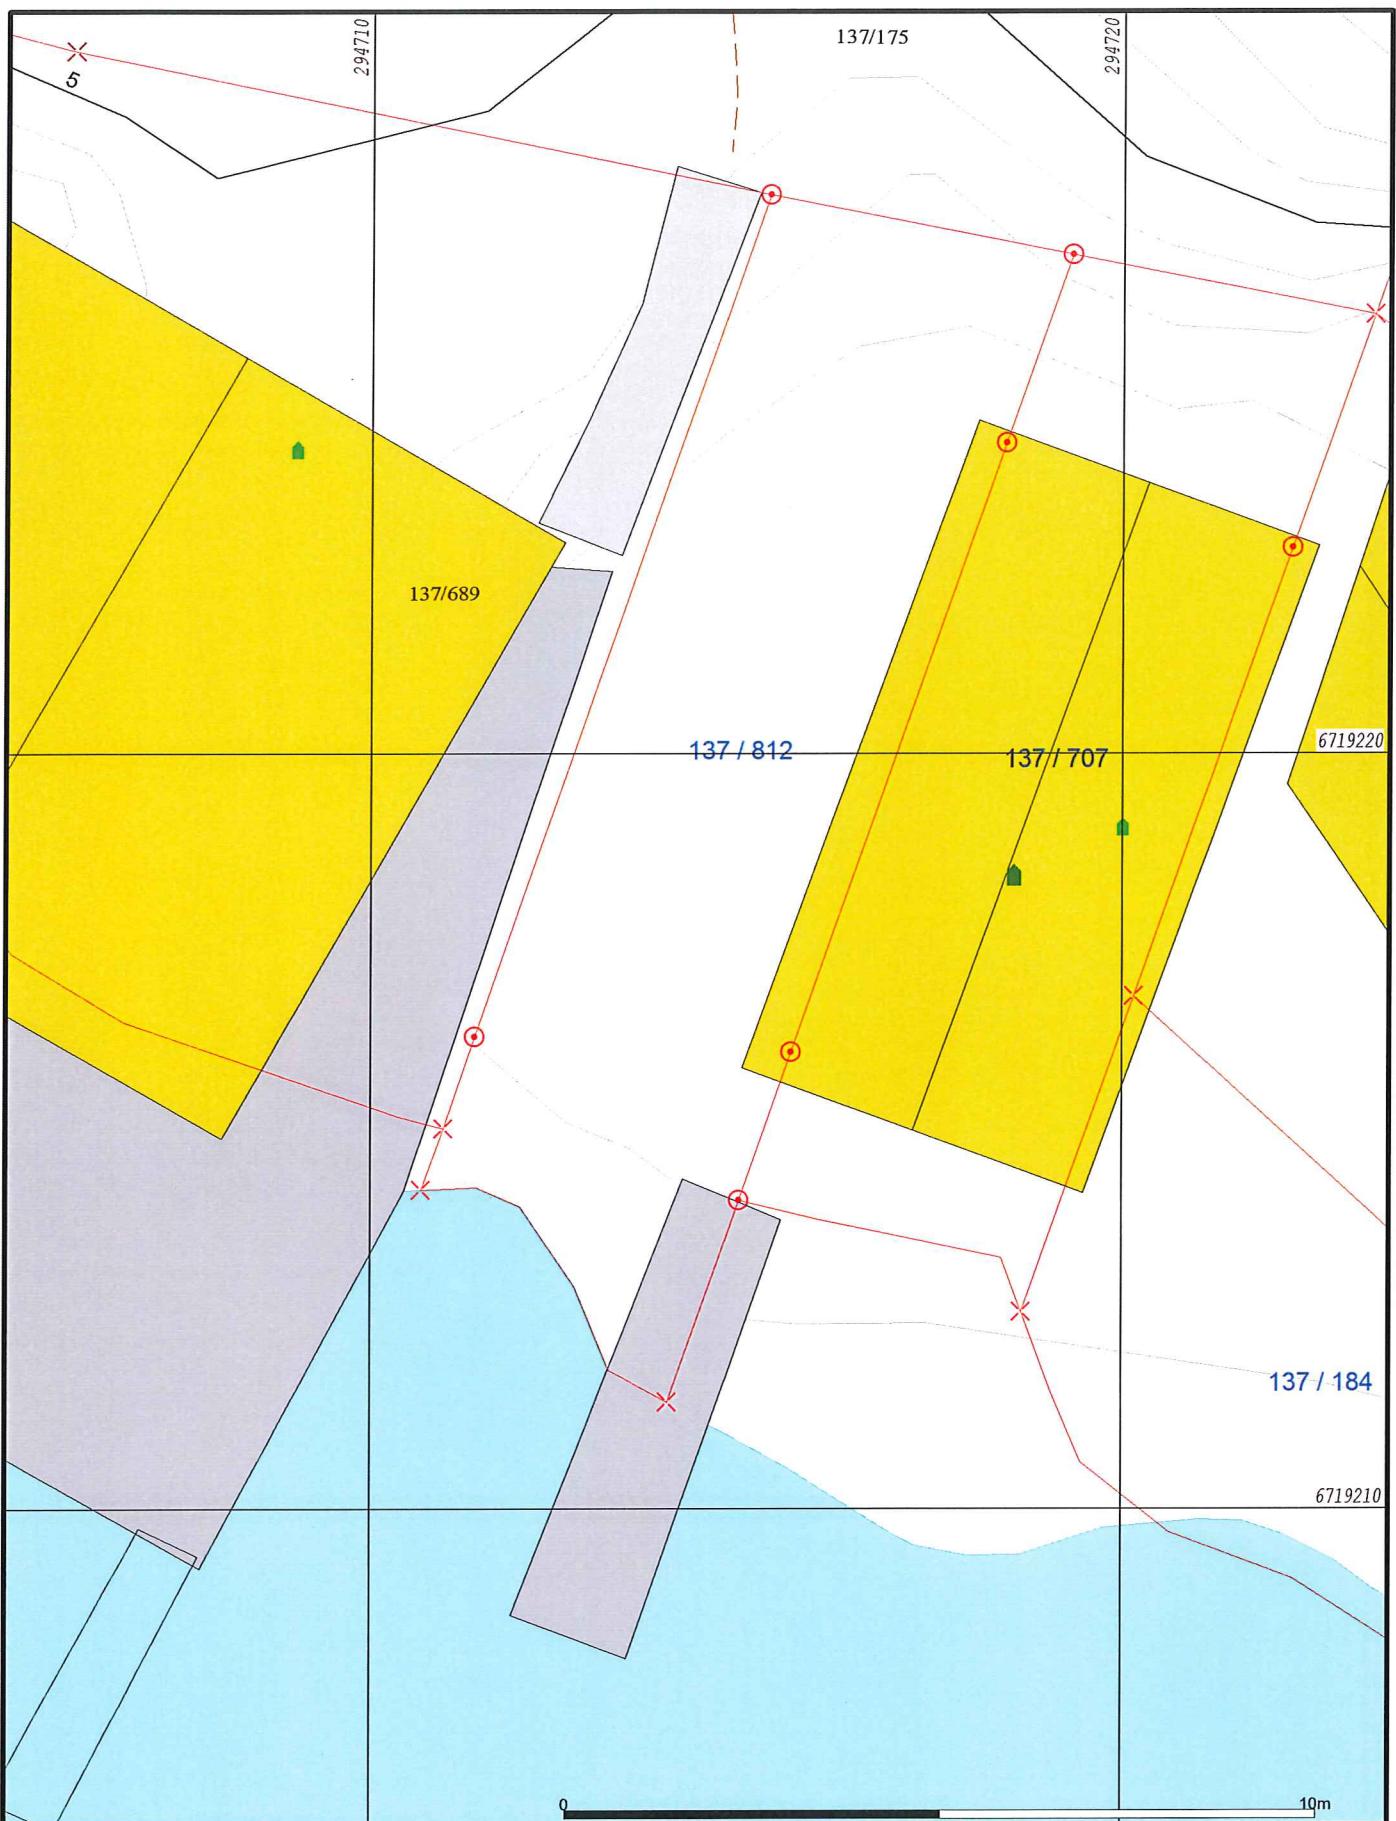

- Målte Grenser
  - Registrerte Grenser
  - Udefinert grense
  - Terrengmålte grense
  - Konstruert grensepunkt
  - Bolig
  - Bustad m/leilighet
  - Våningshus
- Større bustader
  - Hytte/feriehus
  - Garasje/uthus
  - Industri/lager
  - Andre bygg

Beliggenhet og høyder må oppfattes som orienterende.



Grunnkart.  
Dato: 2018.03.27  
Sign: sso

Lindås kommune  
Geodata avdeling  
G.nr. 137, b.nr. 812.

N  
Målestokk  
1:100

