

Ove Eknes
Eidavegen 209
2993 Ostereidet

Lindås Kommune
Teknisk etat – veg
postmottak@lindas.kommune.no

Søknad om avkjørsel fra kommunal veg KV 1102.

Viser til tidligere korrespondanse der vi har fått forhåndsuttalelse på godkjenning av avkjørsel. Se vedlegg 2 – epost 7/12-17 fra Rune Kilen.

Byggesak trenger en formell godkjenning og vi vedlegger derfor følgende:

Vedlegg 1: søknad om godkjenning

Vedlegg 2: kopi av forhåndsuttalelse med godkjenning

Vedlegg 3: kartutsnitt med sikt trekant

Vedlegg 4: kartutsnitt som viser veien fra de nye tomter til innkjørsel på KV1102.

Vi håper på en snarlig behandling av denne formelle søknaden.

Med hilsen



Ove Eknes

Vedlegg 1.

Til Ansvarleg for drift av kommunale vegar

SØKNAD OM AVKØYRSLE FRÅ KOMMUNEVEG

Arbeida på eigedomen kan ikkje settast i gang før løyve frå kommunen er gjeve.

Tiltakshavar	OVE EKNES	Tlf.	97057500
Ansvarleg søkjar/utførande	OVE EKNES	Tlf.	
Byggeplassadresse	EKNES	Gnr./bnr	239/8
Vegstrekning	VIST PÅ VEDLEGG 4	Stad	
Tiltaket ligg i område med reguleringsplan			
Ja ☐ Namn på planen:		Nei ☒ (Søknaden vert handsama hjå Teknisk drift).	
		(Søknaden vert handsama hjå Byggesak).	

Søknad om avkøyrslø

☐ Ny avkøyrslø	☐ Bustadeiningar antall.....stk
☒ Utvida bruk av eksisterande avkøyrslø	☐ Hytte antall
☐ Flytting av eksisterande avkøyrslø	☐ Industri/Næring
☐ Stenging	☐ Driftsavgøyrslø
☐ Anna føremål.....	☐ Andre

Vedlegg

☐ Det vert vist til vedlagt kart/skisse i målestokk 1:500, med påteikna målsett tiltak, som viser avkøyrslø. **VEDLEGG 3**

Signatur

Eg er kjend med at vanlege fristar for handsaming ikkje gjeld før løyve til avgøyring er avklart.

Dato: 4/4-18	Tiltakshavar: Ove Eknæs
--------------	-------------------------

Søknad motteke i Teknisk drift, Dato

☐ Uttale ☐ Søknad godkjent ☐ Søknad avslått

Merknader/vilkår

- ☐ Sikta ut frå avgøyrsla skal vere slik at busker, tre o.l. ikkje skal vere til hinder for sikta. Terreng eller plantar må ikkje kome høgare enn 0,5m over vegbana.
- ☐ Der avgøyrsla er til hinder for overvatn i veggroft, skal det leggst ned min. 200mm drenerør. Røret skal vere køyrestert og leggst slik at veggroft ikkje vert skada og at grøftevatn får fritt avløp. Støypekantar o.l som kan skade snøryddeutstyr skal ikkje byggast nærare offentleg veg enn 1m.
- ☐ Det skal ikkje først overvatn ut i offentleg veg. På den første meter frå vegkanten skal det vere eit fall frå offentleg veg på 3cm.
- ☐ Vedlikehald av drenerør og frisktelt skal til eikvar tid haldast vedlike av tiltakshavar.
- ☐ Svingradius frå avgøyrsla skal i vegkant være min. 3,5m, på begge sider av avgøyrsla.
- ☐ Avgøyrsla skal verte plassert som vist i søknaden
- ☐ Avgøyrsla skal verte plassert som vist i detaljskisse på baksida av dette arket.
- ☐ Det skal være mogeleg å snu på eigen grunn.
- ☐

Ansvarleg for drift av kommunale vegar Dato.....sign.

2/5

Vedlegg 2.

Oddvar Reikerås

Fra: Rune Kilen <Rune.Kilen@lindas.kommune.no>
Sendt: torsdag 7. desember 2017 12:32
Til: Oddvar Reikerås
Kopi: Ove Eknes
Emne: SV: Avkjørsel til KV 1102 Eknes - forhåndsuttalelse

Hei,

Vi har no sett på saka og ser at avkjørsla stetter siktkrava for private vegar som kjem ut i kommunale vegar der fartsgrensa er 50 km/t og kan godkjenne denne avkjørsla som den er i dag.

Vegnorma som Lindås kommune nyttar har strengare krav enn 4:30 som notert i skissa. Vegnormkravet er 3:65 for kommunale vegar med fartsgrense 50 km/t. 3:65 krava er og oppfylt slik vi kan sjå utifrå kart og vegbilete.

Rune Kilen | Avdelingsleiar Veg

E-post: rune.kilen@lindas.kommune.no | Telefon: +47 474 80 311
Kundesenter: +47 56 37 50 00 | Heimeside: www.lindas.kommune.no



LINDÅS KOMMUNE

Fra: Oddvar Reikerås [mailto:oddvar.reikeras@eknes.no]
Sendt: tirsdag 5. desember 2017 09.00
Til: Rune Kilen
Kopi: Ove Eknes
Emne: Avkjørsel til KV 1102 Eknes - forhåndsuttalelse

Oppfølging 5/12-17.

Viser til denne mail sendt deg den 7/11. Har dere fått sett på dette? Det nærmer seg frist for oss for å sende inn nødvendige tilleggsopplysninger og vi ser derfor fram til et snarlig svar.

Mvh
Oddvar Reikerås

Hei.

Viser til hyggelig telefonsamtale.

Som nevnt har vi inne en søknad om muligheten til å kunne skille ut 2 tomter fra 239/8.

Saksbehandler Eilin Molvik har bedt om at vi framskaffer en forhåndsuttalelse fra veiavdelingen i Lindås kommune om den utvida bruken av eksisterende avkjørsel fra en privat veg til KV 1102.

På vedlagte kartutsnitt har vi tegnet inn en sikttrekant på 4:30.


Ser fram til å hører fra dere.



Sikt trekant 4:30

4/5

Vedlegg 4.

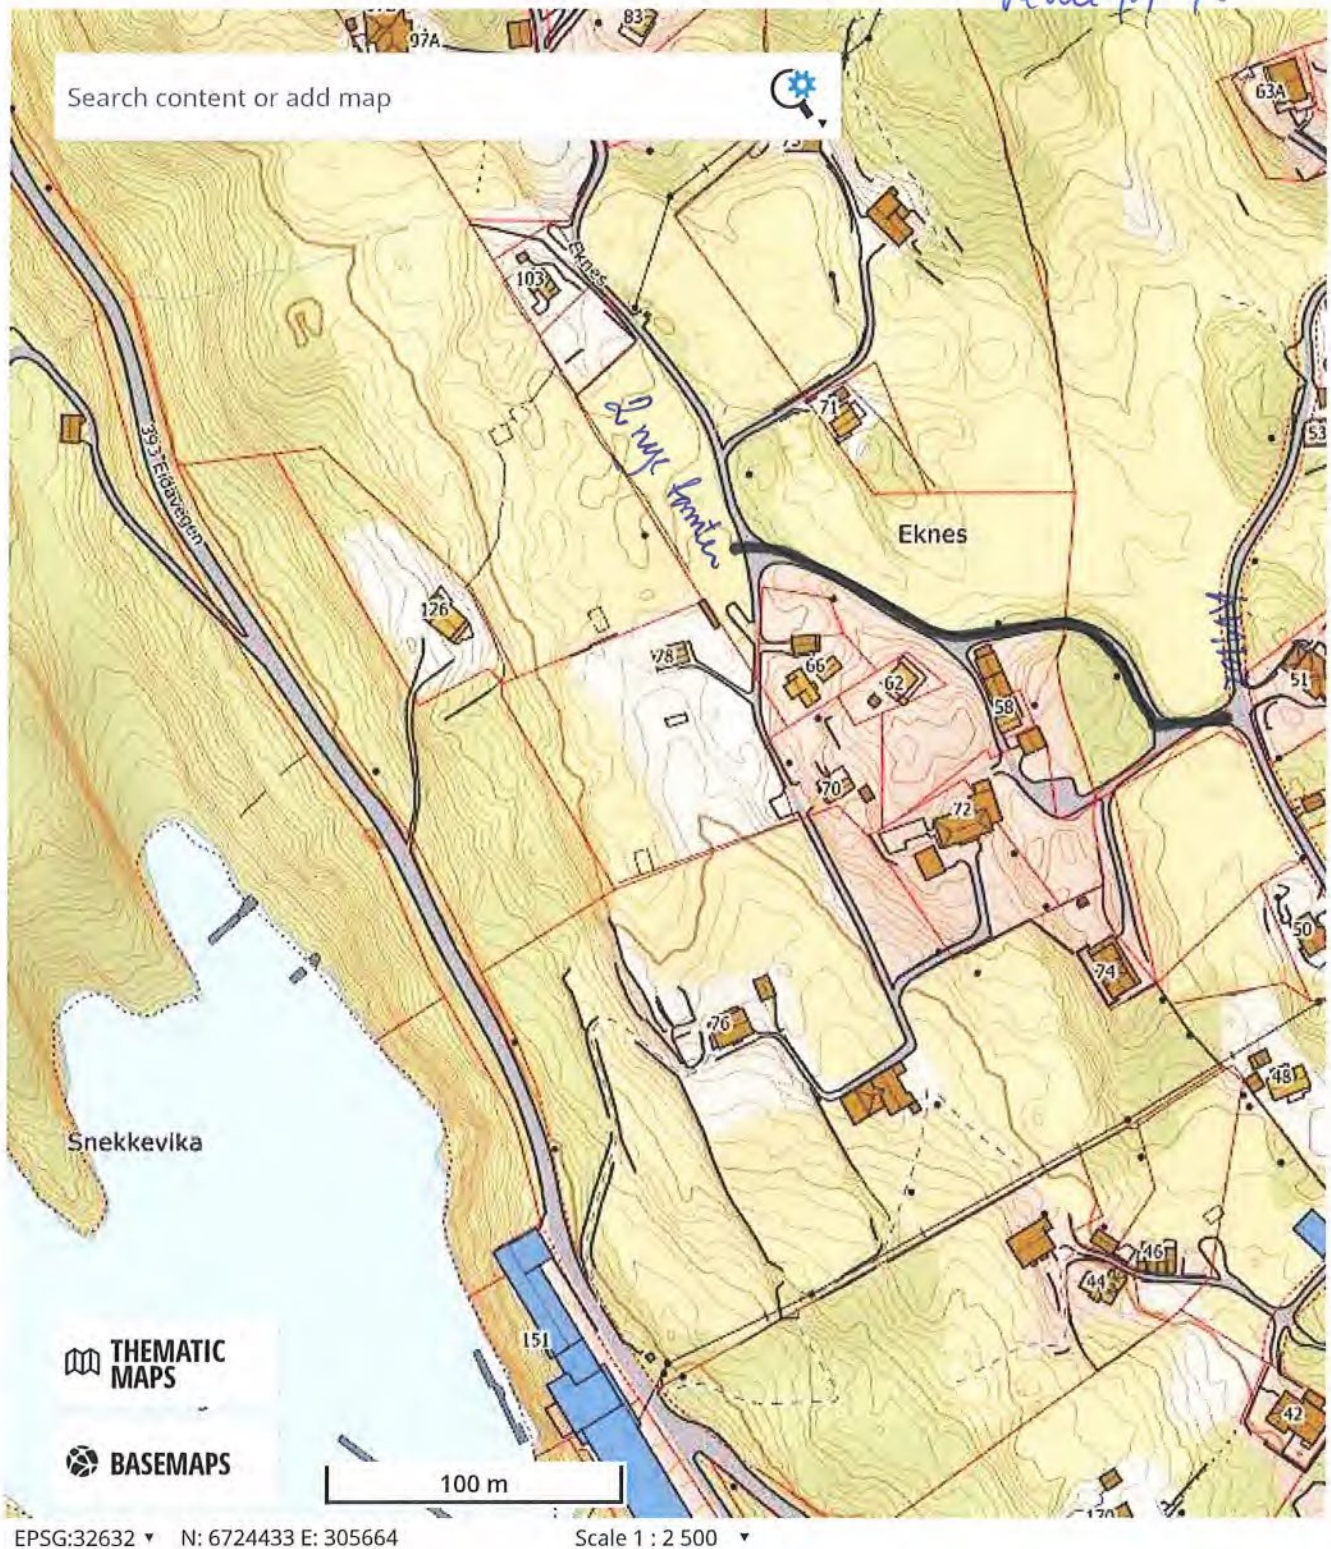

— Ankomstvei fra nye bømter til KV 1102

5/5