

Søknad om ferdigattest

Pbl § 21-10, SAK10 §§ 8-1 og 8-2

Søknaden gjelder							
Eiendom/ byggested	Gnr.	Bnr.	Festenr.	Seksjonsnr.	Bygningsnr.	Bolignr.	Kommune
	144	10					LINDÅS
	Adresse				Postnr.	Poststed	
	Kvamsvåg 25				5911	ALVERSUND	
Ferdigattest							
Tilfredsstillert tiltaket kravene til ferdigattest?				<input checked="" type="checkbox"/> Ja	<input type="checkbox"/> Nei	Hvis nei, fyll ut informasjonen nedenfor.	
Det gjenstår følgende arbeider av mindre vesentlig betydning som vil bli utført innen 14 dager:				Dato			
Type arbeider							
Bekreftelse på at disse arbeidene er utført vil være kommunen i hende innen:				Dato			
Oppdatert dokumentasjon							
Er det foretatt ikke søknadspliktige endringer/justeringer i forhold til tillatelsen?							
<input type="checkbox"/> Ja	<input checked="" type="checkbox"/> Nei Hvis ja, vedlegg oppdatert situasjonsplan, tegninger eller dokumentasjon som viser hva som er utført.						
Sluttrapport for avfall							
Sluttrapport av	Dato			vedlegges søknaden			Vedlegg nr.
Ansvarlig søker forplikter seg til å påse at sluttrapporten blir ajourført og oppbevart.						K -	
Varmesystem							
Energiforsyning				Varmefordeling			Ikke relevant
<input type="checkbox"/> Elektrisitet	<input type="checkbox"/> Sol	<input type="checkbox"/> Vannbåren gulvvarme	<input type="checkbox"/> Luftoppvarming				
<input type="checkbox"/> Biobrensel	<input type="checkbox"/> Gass	<input type="checkbox"/> Vannbåren radioator	<input type="checkbox"/> Kamin/ovn/peis				
<input type="checkbox"/> Varmepumpe - luft	<input type="checkbox"/> Olje/parafin	<input type="checkbox"/> Elektriske varmekabler	<input type="checkbox"/> Annet				
<input type="checkbox"/> Varmepumpe - berg/sjø	<input type="checkbox"/> Annet	<input type="checkbox"/> Elektriske panelovner					
<input type="checkbox"/> Fjernvarme/spillvarme							
Erklæring							
<input type="checkbox"/> Det bekreftes at tilstrekkelig dokumentasjon som grunnlag for driftsfasen er overlevert bygghverkets eier							
Vedlegg							
Beskrivelse av vedlegg				Gruppe	Nr. fra - til	Ikke relevant	
Situasjonsplan, avkjøringsplan				D	-	<input checked="" type="checkbox"/>	
Tegninger, plan, snitt, fasade				E	-	<input checked="" type="checkbox"/>	
Redegjørelser/kart				F	1 - 1	<input type="checkbox"/>	
Gjennomføringsplan				G	2 - 2	<input type="checkbox"/>	
Sluttrapport for avfallsplan og miljøsaneringsbeskrivelse				K	-	<input checked="" type="checkbox"/>	
Boligspesifikasjon i matrikkelen				H	-	<input checked="" type="checkbox"/>	
Uttalelser fra andre offentlige myndigheter				I	-	<input checked="" type="checkbox"/>	
Andre vedlegg				Q	-	<input checked="" type="checkbox"/>	
Underskrifter							
Ansvarlig søker for tiltaket (for tiltak etter pbl § 20-1)				Tiltakshaver (bare for tiltak uten ansvarlig søker pbl § 20-2)			
Foretak				Navn			
Stendal VVS AS							
Kontaktperson		Telefon	Mobiltelefon	Kontaktperson		Telefon	Mobiltelefon
Thorleif Stendal		56354455	90622713				
E-post				E-post			
sten-vvs@online.no							
Dato		Underskrift		Dato		Underskrift	
18.07.2014		Heidi Meland					
Gjentas med blokkbokstaver				Gjentas med blokkbokstaver			

Kommunens saksnr.

081/14

Prosjektnr.

144/10



Samsvarserklæring

Pbl § 24-1, SAK10 kapittel 12

Erklæringen gjelder							
Eiendom/ byggsted	Gnr.	Bnr.	Festenr.	Seksjonsnr.	Bygningsnr.	Bolignr.	Kommune
	144	10					LINDÅS
	Adresse				Postnr.	Poststed	
	Kvamsvåg 25				5911	ALVERSUND	

Foretak	
Foretakets navn	Organisasjonsnr.
STENDAL VVS AS	980626180

Ansvarsrett gitt dato		Arbeidet innen ansvars- området er avsluttet	<input type="checkbox"/> Ja	<input checked="" type="checkbox"/> Nei
--------------------------	--	-------------------------------------------------	-----------------------------	-----------------------------------------

Ansvarsområde	
Hentet fra søknad om ansvarsrett	Funksjon (PRO, UTF)
	PRO/UTF
	Beskrivelse av ansvarsområde
	Montering av slamavskiller til eks. sjøledning

Ansvarlig for prosjektering:	
Det er ikke avdekket gjenstående arbeider innenfor ansvarsområdet som er til hinder for å gi:	
<input type="checkbox"/> Rammetillatelse	<input type="checkbox"/> Igangsettningstillatelse/ ett-trinns tillatelse
<input type="checkbox"/> Midlertidig brukstillatelse	<input checked="" type="checkbox"/> Ferdigattest

Ansvarlig for utførelse:	
<input type="checkbox"/> Midlertidig brukstillatelse – Gjenstående arbeider for denne delen av tiltaket frem mot ferdigattest	Angi gjenstående arbeider av mindre vesentlig betydning, innenfor den delen av tiltaket det søkes midlertidig brukstillatelse for
<input type="checkbox"/> Midlertidig brukstillatelse – Gjenstående arbeider for denne delen av tiltaket frem mot ferdigattest	Angi resterende deler av tiltaket hvor det her ikke søkes om midlertidig brukstillatelse
<input checked="" type="checkbox"/> Ferdigattest – Det er ikke avdekket feil eller mangler som hindrer ferdigattest	

Bekreftelser	
Det bekreftes at kvalitetssikring er utført og dokumentert i henhold til søknad om ansvarsrett og foretakets system.	
<input type="checkbox"/> Prosjektering verifisert i samsvar med ytelser i TEK10 alternativt TEK	
<input type="checkbox"/> Prosjektering verifisert i samsvar med dokumentasjon av løsninger i TEK10 alternativt TEK	
<input checked="" type="checkbox"/> Utførelse verifisert i samsvar med produksjonsunderlag.	

Erklæring og underskrift		
Foretaket er kjent med reglene om straff og sanksjoner i plan- og bygningsloven kap 32, og at det kan medføre reaksjoner dersom det er gitt uriktige opplysninger.		
Dato	Foretakets underskrift	Gjentas med blokkbokstaver
18.07.2014	Heidi Meland	FOR THORLEIF STENDAL


Gjennomføringsplan

Eiendom/ byggested | Gnr. | Bnr. | Feste nr. | Seksjon nr. | Bygn. nr. | Kommune
144 | 10 | | | | LINDÅS

Adresse | Postnr. | Poststed | Versjonsnr. | Dato | Signatur, ansv. søker
Kvamsvåg 25 | 5911 | ALVERSUND | 2 | 18.07.2014 | Heidi Heland



(1)	Alle fagområder i tiltaket	Beskrivelse av fagområde, ansvarsområde, tiltaksklasse (i hhv. prosjektering, utførelse og uavhengig kontroll)			Tiltaks-klasse	Foretaket navn og org.nr.	Kryss for planlagt samsvarserklæring erstattes med dato når denne foreligger					(9)					
		(2)	(3)	(4)			(5)	(6)	(7)	(8)	Sett kryss når arbeidet innen ansvarsområdet er avsluttet						
SØK	(1)	Beskrivelse hentet fra søknad om ansvarsrett	(2)	Montering av slammavskiller til eks. sjøledning	1	STENDAL VVS AS 980626180	(4)	08.04.2014	(5)	08.04.2014	(6)	08.04.2014	(7)	08.04.2014	(8)	18.07.2014	<input checked="" type="checkbox"/>
PRO				Montering av slammavskiller til eks. sjøledning	1	STENDAL VVS AS 980626180		08.04.2014		08.04.2014		18.07.2014		18.07.2014		<input checked="" type="checkbox"/>	
UTF				Montering av slammavskiller til eks. sjøledning	1	STENDAL VVS AS 980626180										<input checked="" type="checkbox"/>	
UTF				Grunn og tereingarbeid med nedstting av slamavsk	1	S.Liteskarer maskinstasjon 9826049		08.04.2014								<input checked="" type="checkbox"/>	
																<input type="checkbox"/>	
																<input type="checkbox"/>	
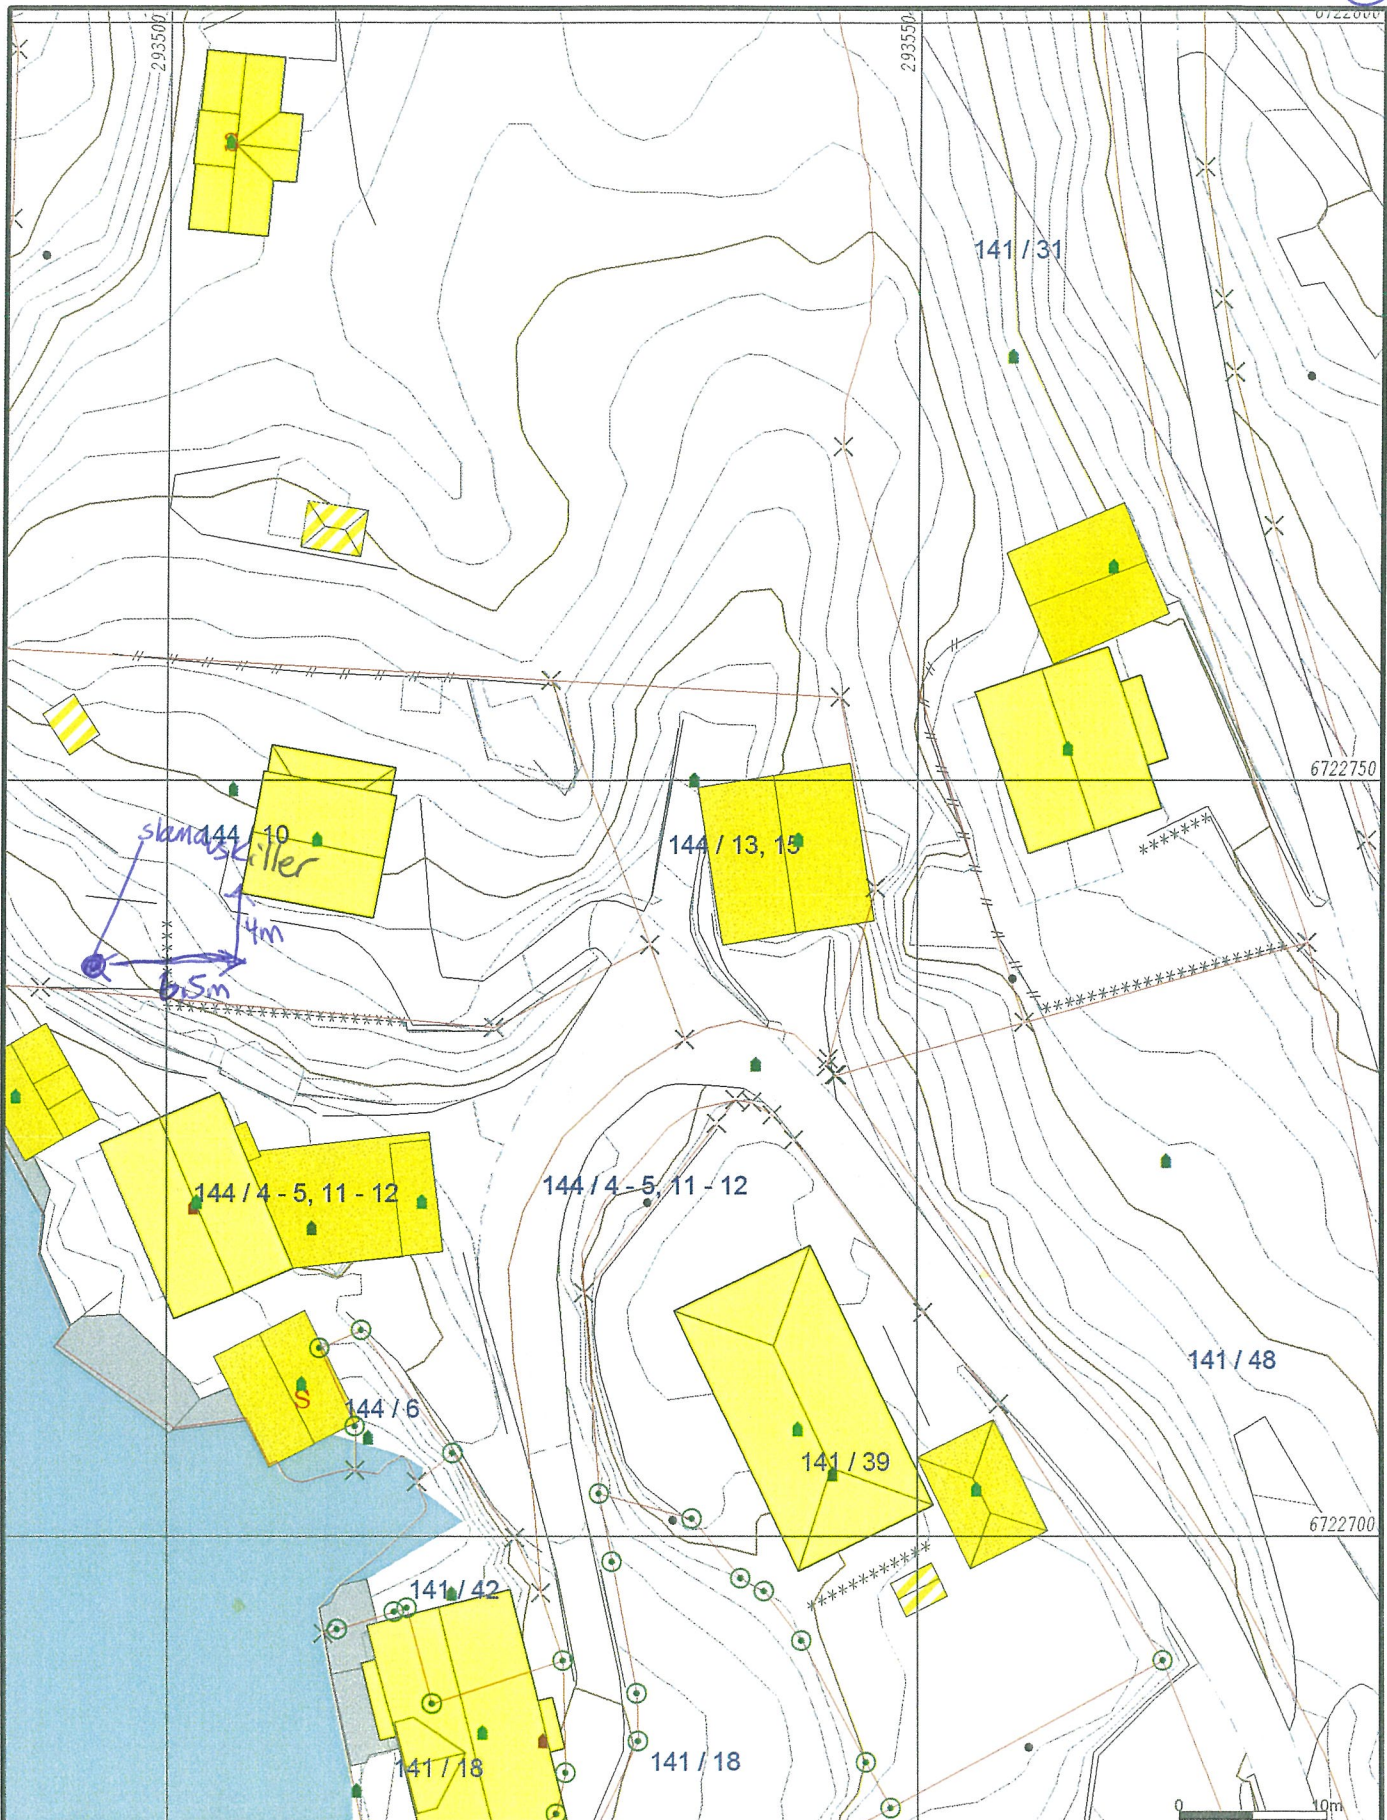

- Målte Grenser
- Registrerte Grenser
- ⋈ Udefinert grense
- ⋈ Terrengmålte grense
- ⋈ Konstruert grensepunkt
- Bolig
- Bustad m/leilighet
- Våningshus
- Støre bustader
- Hytte/feriehuis
- Garasje/uthus
- Industri/lager
- Andre bygge

Beliggenhet og høyder må oppfattes som orienterende.



Lindås kommune
Geodata avdeling



Dato: 2014.01.02
Sign: lima

Kommuneplanens arealdel

Målestokk
1:500